




PLANIMETRIA MURO PREFABBRICATO
TRACCIAMENTO FONDAZIONE - Scala 1:200

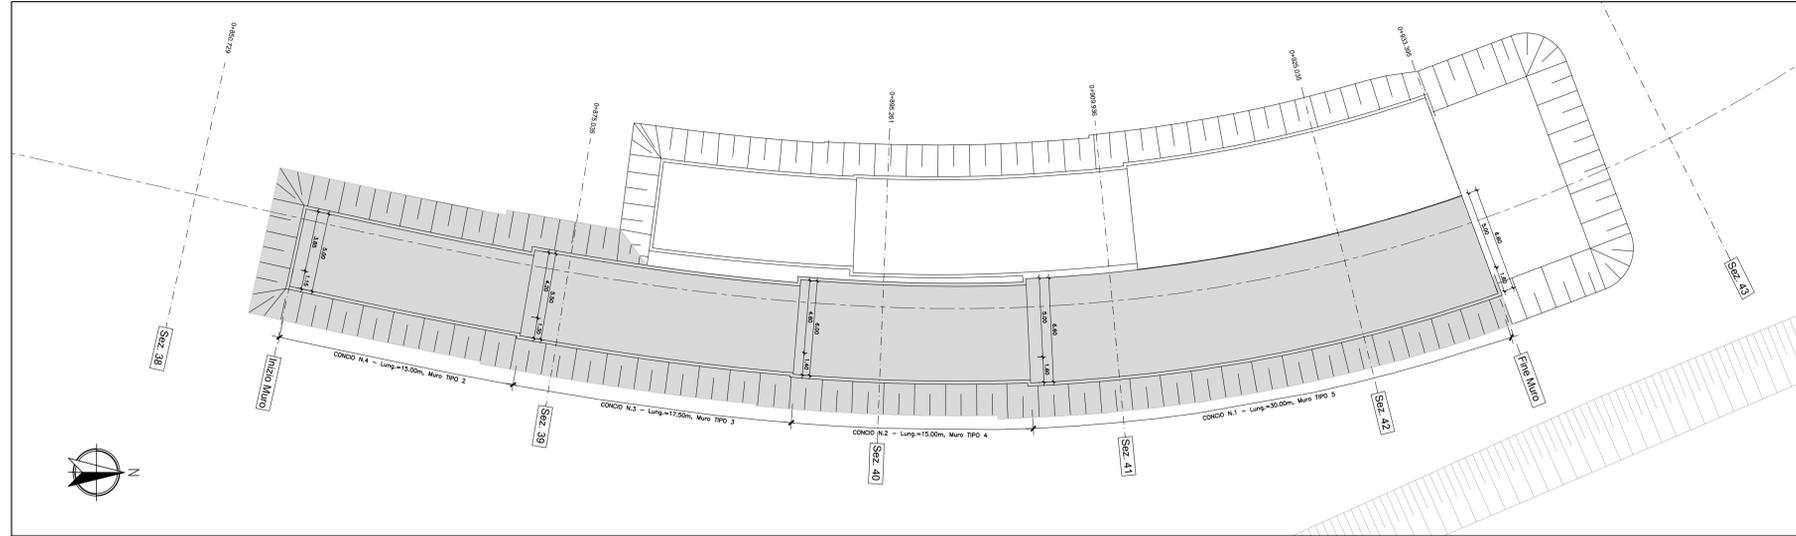


SEZIONE N. : In Muro
QT. PROGETTO : 269.295
PROG. : 0+933.495

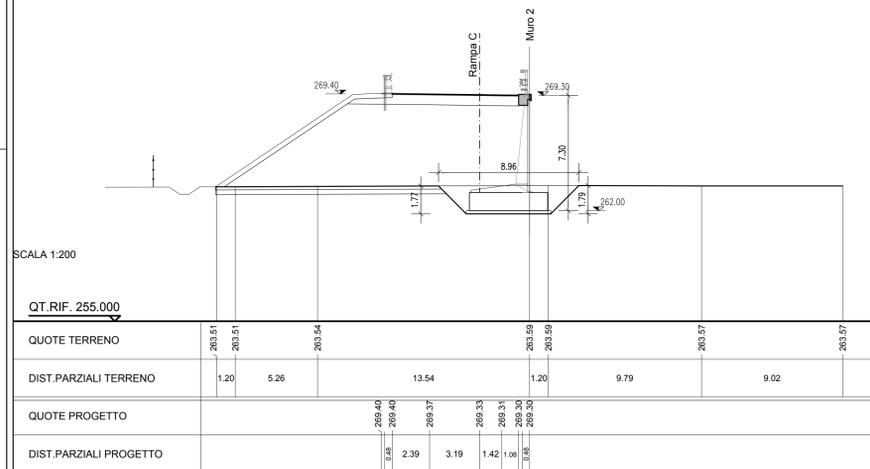


SEZIONE N. : 39
QT. PROGETTO : 270.222
PROG. : 0+875.035

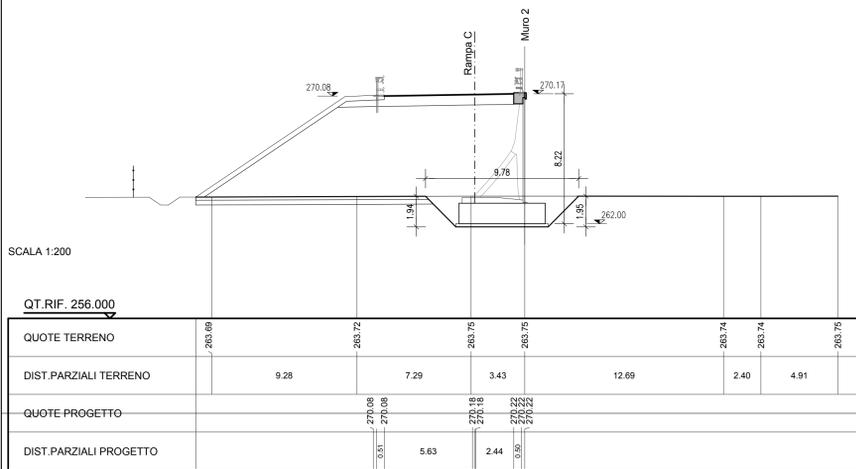


SEZIONE N. : 40
QT. PROGETTO : 271.324
PROG. : 0+895.261

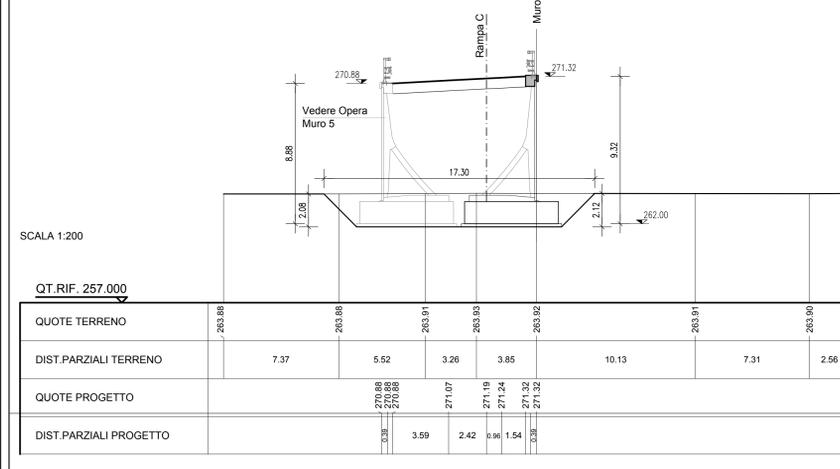


SEZIONE N. : 41
QT. PROGETTO : 272.106
PROG. : 0+909.936

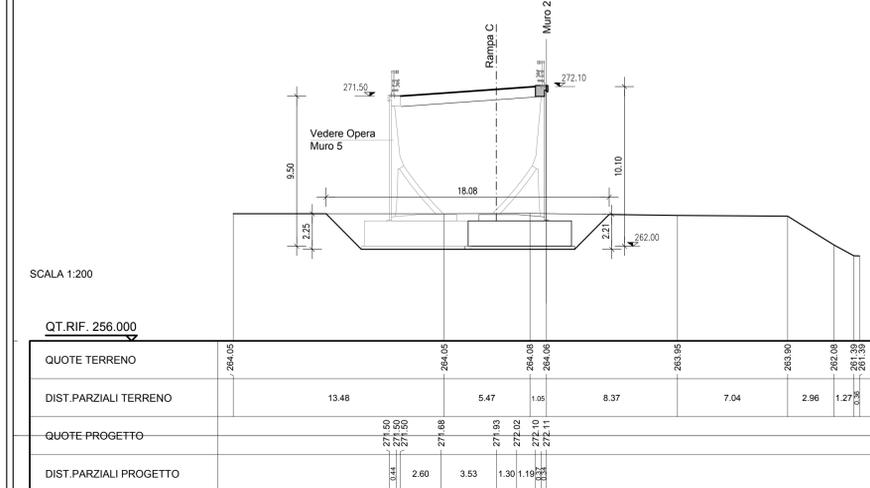

SEZIONE N. : 42
QT. PROGETTO : 272.862
PROG. : 0+925.035

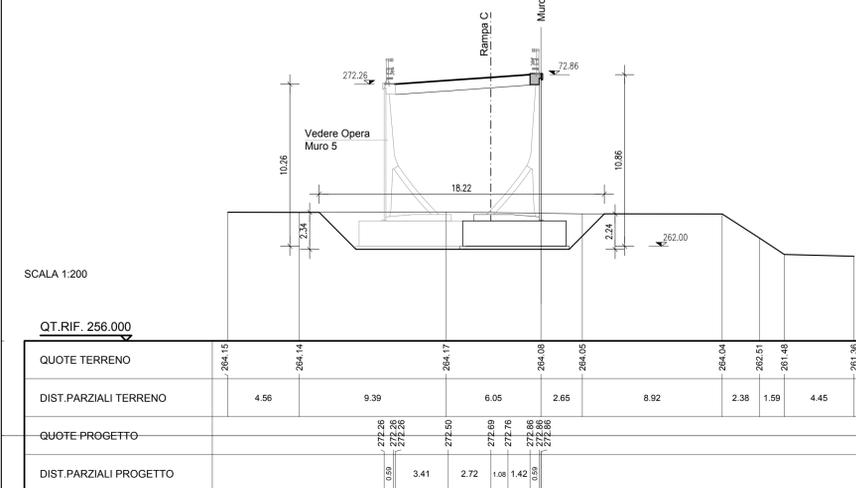

SEZIONE N. : Fn Muro
QT. PROGETTO : 273.285
PROG. : 0+857.839

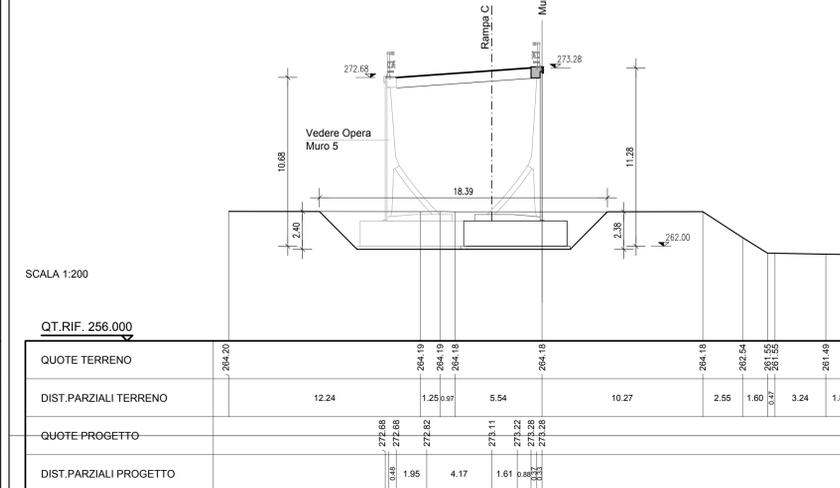

REV. 0 - ADEGUAMENTI DEGLI SCAVI ALLA NUOVA CARPENTERIA

MATRICE DI REVISIONE

REV	DATA	DESCRIZIONE MODIFICA
0	-	-
1	-	-
2	-	-
3	-	-
4	-	-
5	-	-

N.B.: LA TAVOLA SOSTITUISCE QUELLA RELATIVA AL CODICE [E] [0] [01] [RA001] [A] [DS] [R] [001] [A_01] DEL PROGETTO ESECUTIVO

CONCESSIONE AUTOSTRADALI LOMBARDE

COLLEGAMENTO AUTOSTRADE DALMINE - COMO - VARESE - VALICO DEL GAGGIOLÒ E OPERE AD ESSO CONNESSE
CODICE CUP F118940017001

TRATTE B1, B2, C, D, TRVA13+14, GREENWAY

AS BUILT

TRATTA B1 - SVINCOLO DI LOMAZZO (da Pk -0+850 a Pk +1+800)
OPERE D'ARTE MINORI
OPERE DI SOSTEGNO
MURO 2
Pianta scavi muro - Tav. 1 di 1

FASE PROGETTUALE	LOTTO	ZONA	OPERA	TRATTO D'OPERA	AMBITO	TIPO LABORATORIO	PROGRESSIVO	REVISIONE
A	001	RA001	A		02	01	001	01

IMPRESA: RAGGRUPPAMENTO TEMPORANEO IMPRESE

Mandatario	Mandante	Mandante cooptata
STRABAG A.G.	GLF Grandi Lavori Fincosit S.p.A.	Impresa costruzioni Giuseppe Maltauro S.p.A.
		STRABAG S.p.A.

CONCEDENTE: CONCESSIONE AUTOSTRADALI LOMBARDE

RESPONSABILE DI PROGETTO ED INCARICATO DELL'INTEGRAZIONE FRA LE VARIE PRESTAZIONI: Ing. Alberto Cecchini

CONCESSIONARIO: 3TI PROGETTI ITALIA S.p.A.

ELABORAZIONE PROGETTUALE: PROGETTISTA: 3TI PROGETTI ITALIA S.p.A.

APPROVATO: Direttore Tecnico: Ing. Enrico Anzi; Referente Tecnico: Arch. Giovanni Carraro

CONTRATTO: 15/158

Redatto: Fasolo; Verificato: Fasolo; Approvato: Possati