



PLANIMETRIA MURO PREFABBRICATO
TRACCIAMENTO FONDAZIONE - Scala 1:200

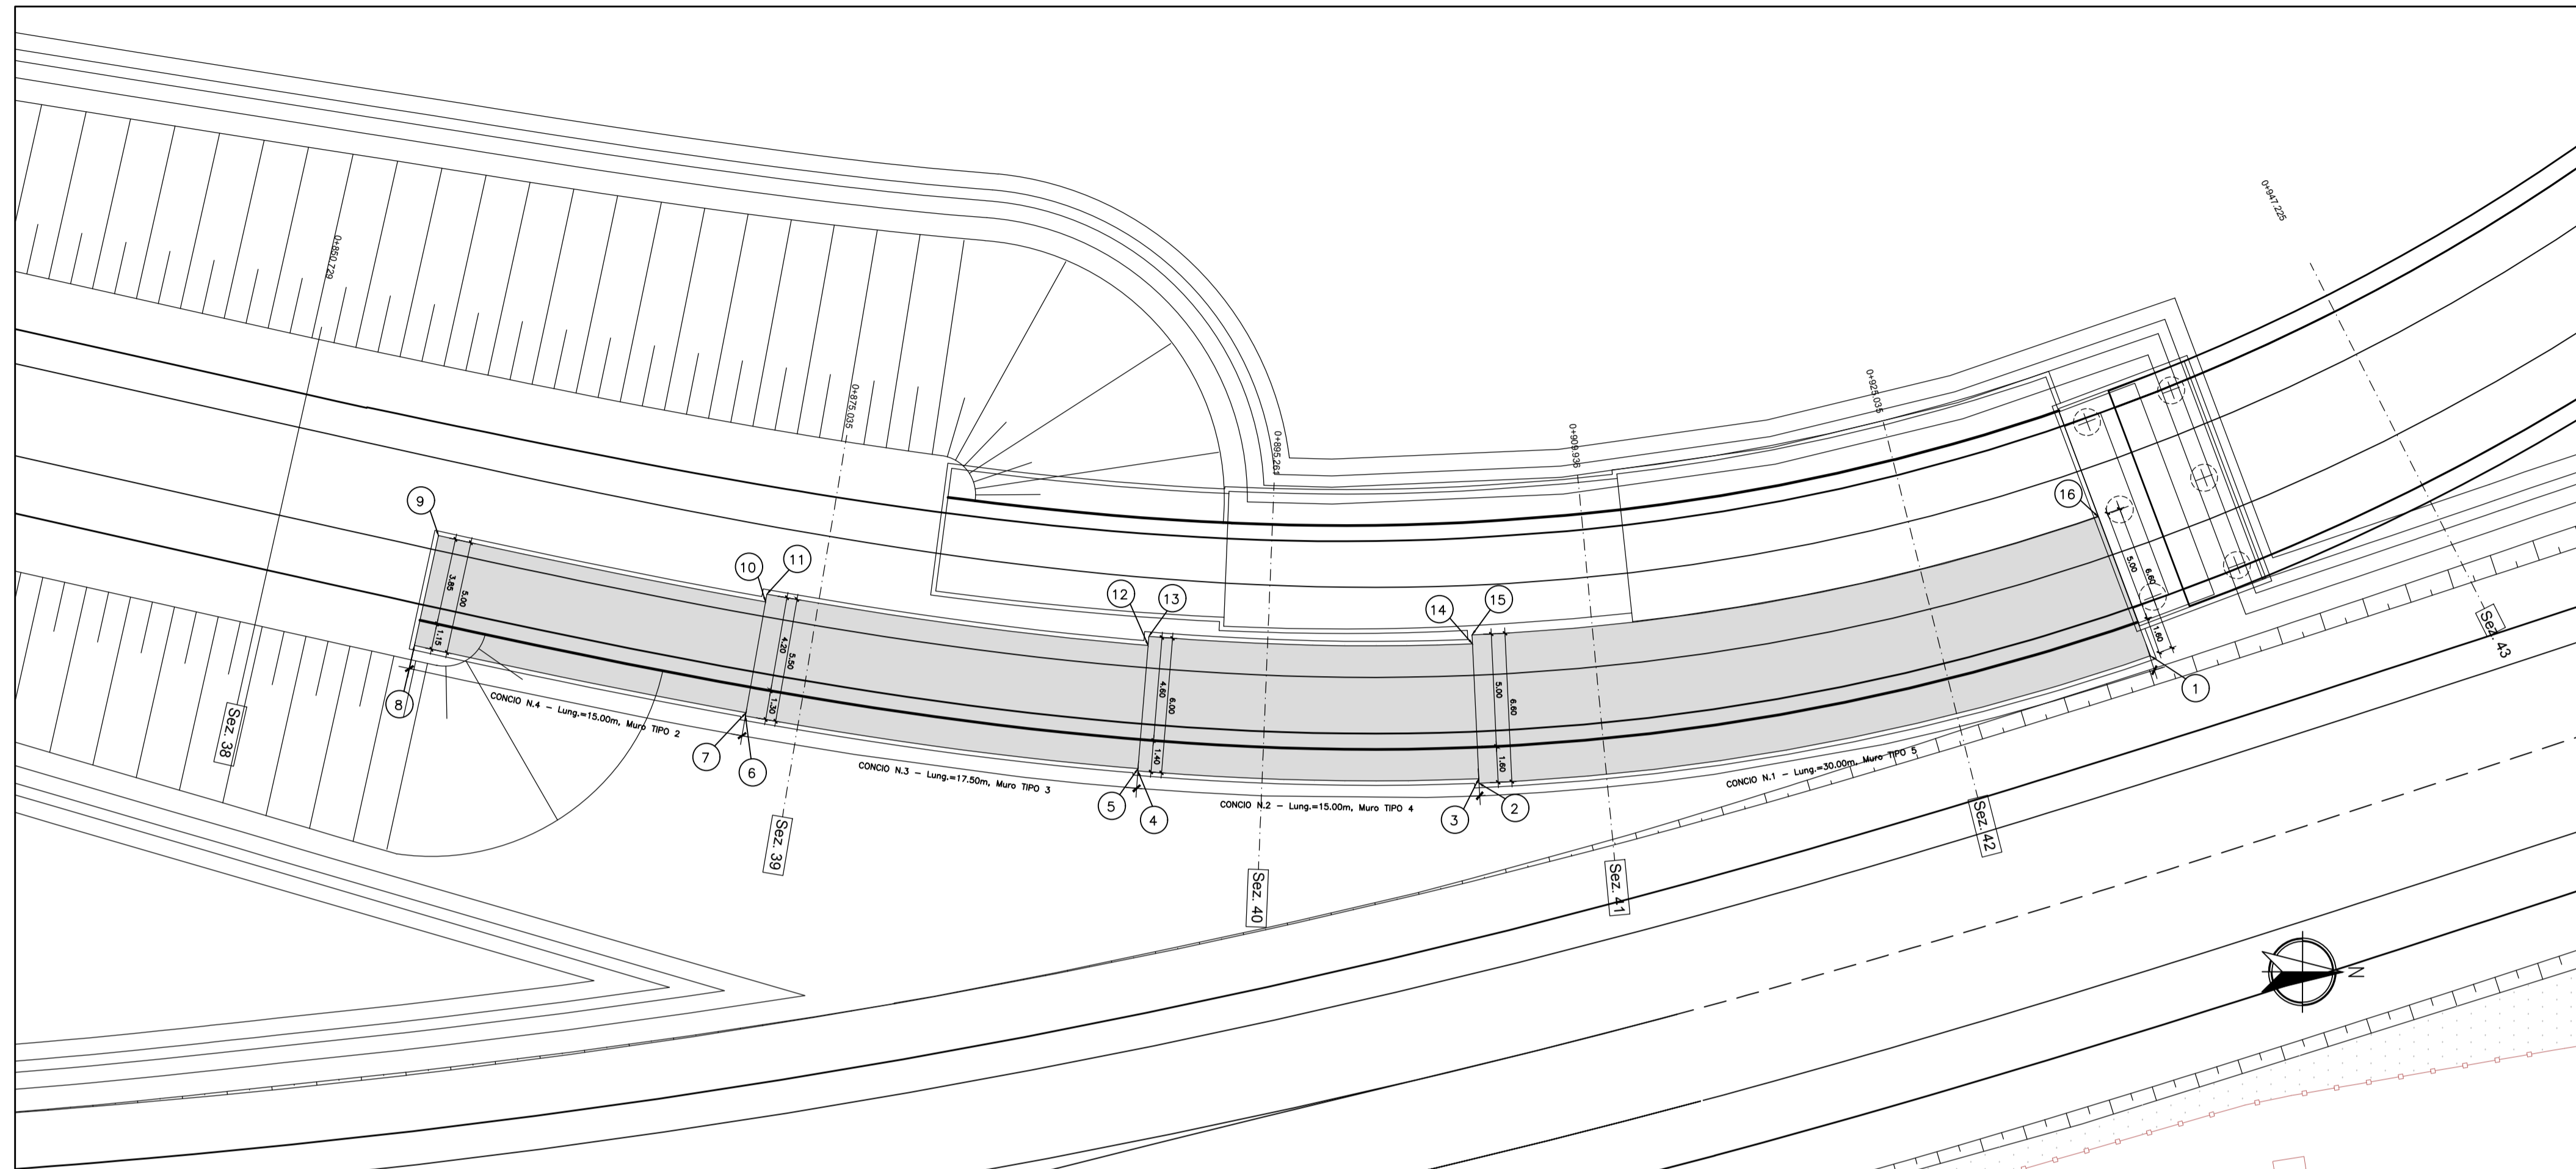

STRALCIO PLANIMETRICO
Scala 1:500

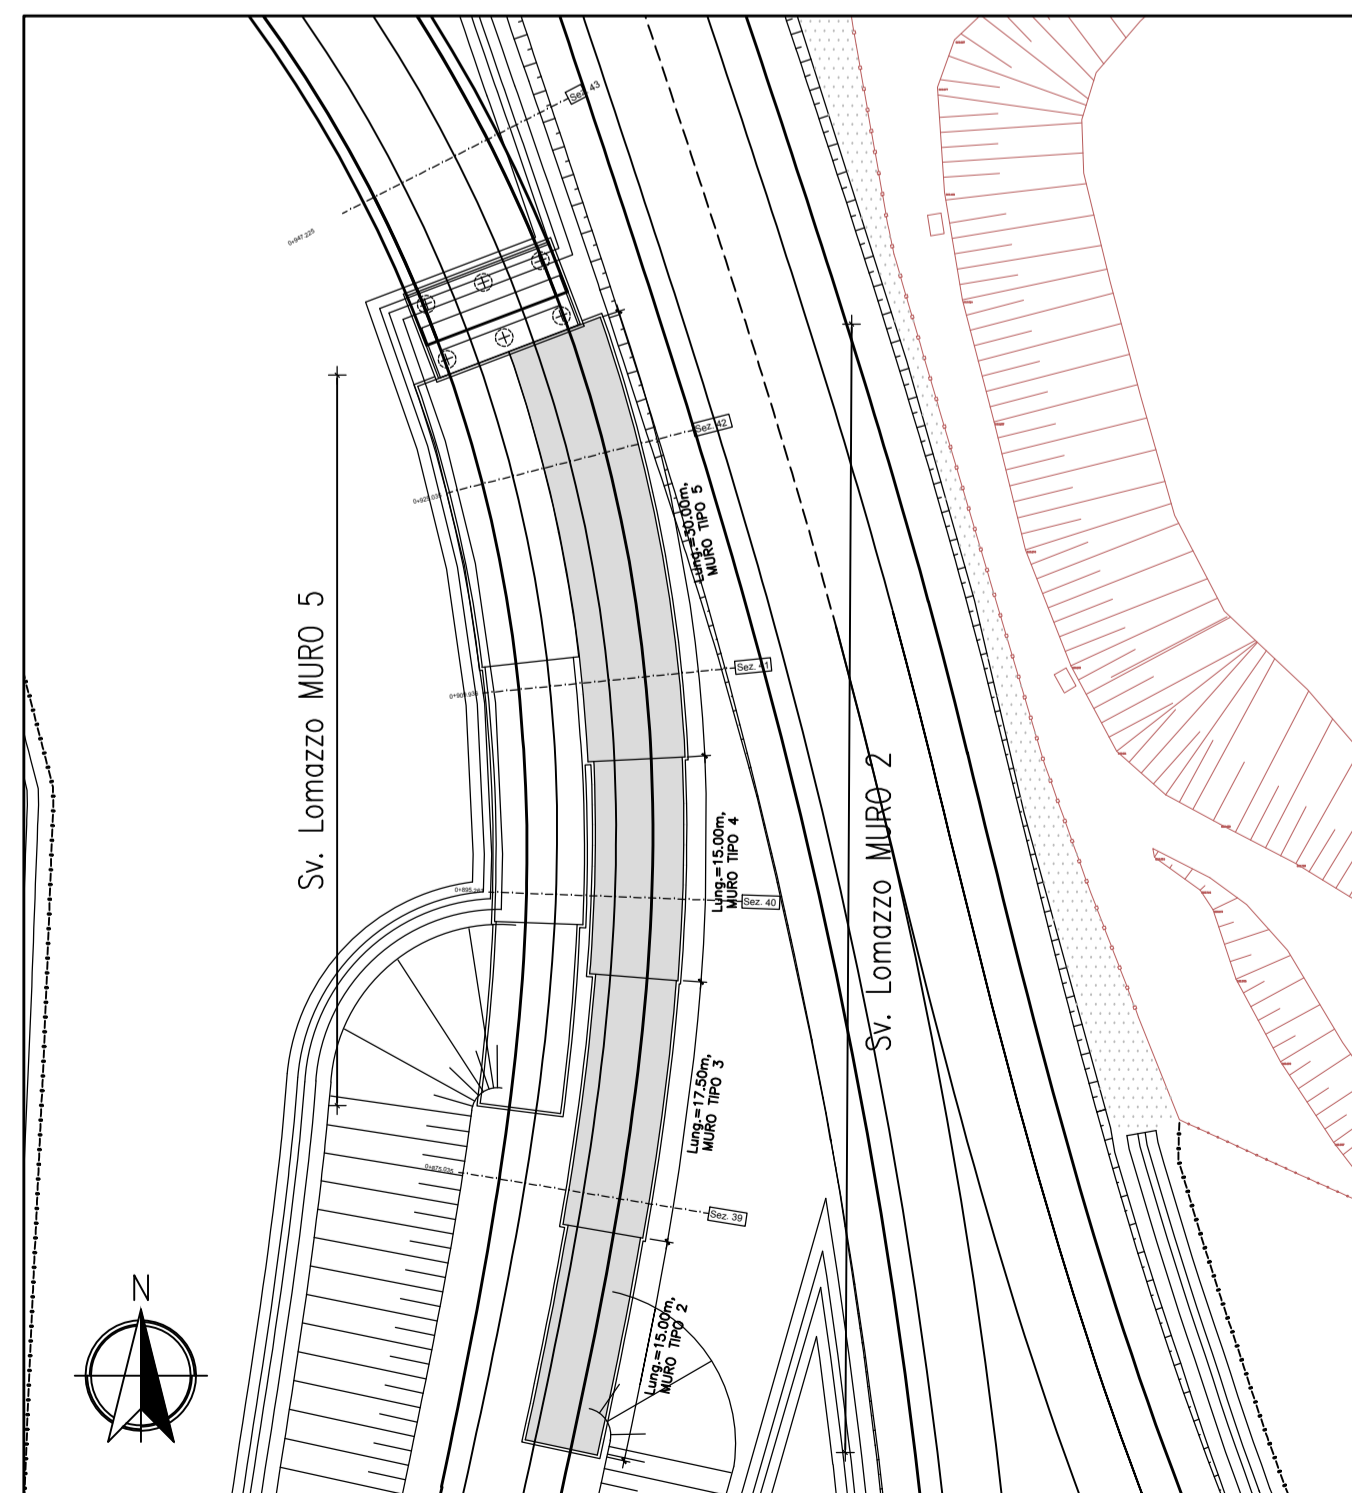

COORDINATE FONDAZIONE

PUNTI	EST	NORD
1	135782.72	245493.55
2	135788.49	245463.71
3	135788.29	245463.70
4	135788.00	245448.53
5	135787.90	245448.54
6	135785.63	245431.08
7	135785.48	245431.10
8	135782.55	245416.34
9	135777.66	245417.39
10	135780.55	245431.95
11	135780.21	245432.01
12	135782.42	245448.97
13	135782.02	245449.00
14	135782.30	245463.40
15	135781.90	245463.38
16	135776.55	245491.21

MATRICE DI REVISIONE

REV	DATA	DESCRIZIONE MODIFICA
0	-	-
1	-	-
2	-	-
3	-	-
4	-	-
5	-	-

N.B.: LA TAVOLA SOSTITUISCE QUELLA RELATIVA AL CODICE [] DEL PROGETTO ESECUTIVO

CONCESSIONE AUTOSTRADALI LOMBARDE

COLLEGAMENTO AUTOSTRADALE DALMINE - COMO - VARESE - VALICO DEL GAGGIOLO E OPERE AD ESSO CONNESSE
CODICE C.U.P. F11B0600027007

TRATTE B1, B2, C, D, TRVA13+14, GREENWAY

AS BUILT

TRATTA B1 - SVINCOLO DI LOMAZZO (da Pk - 0+850 a Pk +1+800)
OPERE D'ARTE MINORI
OPERE DI SOSTEGNO
MURO 2
PLANIMETRIA-TRACCIAMENTO

IDENTIFICAZIONE ELABORATO CODICE PROGETTO: F00107B		IMPRESA RAGGRUPPAMENTO TEMPORANEO IMPRESE:	
FASE PROGETTUALE	LOTTO	ZONA	OPERA
A	D	CO1	RA001
TRATTO D'OPERA	AMBITO	TIPO ELABORATO	PROGRESSIVO
A	OS	PT	001
REVISIONE			

Scala: 1:200-1:500

CONCEDENTE CONCESSIONE AUTOSTRADALI LOMBARDE	RESPONSABILE DI PROGETTO ED INCARICATO DELL'INTEGRAZIONE FRA LE VARIE PRESTAZIONI: Ing. Alberto Cecchini
CONCESSIONARIO Autostradale Pedemontana Lombarda Direttore Tecnico: Ing. Enrico Alesi Relatore Tecnico: Arch. Giovanni Camillo	ELABORAZIONE PROGETTUALE PROGETTISTA: 3TI PROGETTI ITALIA S.p.A. 3TI ITALIA S.p.A. DIRETTORE TECNICO Ing. Stefano Luca Piccinini Ordine degli Ingegneri Provincia di Roma n. 20809
APPROVATO Autostradale Pedemontana Lombarda Il Direttore dei Lavori: Ing. Francesco Domenico	Redatto: Fasolo Verificato: Fasolo Approvato: Possati

STRABAG **MALTAURO** **STRABAG**

3TI PROGETTI ITALIA **OP** **ALBERTO CECCHINI**