


SEZIONE N. : 41
 QT. PROGETTO : 271.930
 DIST.PROG. : 0+909.936

SEZIONE N. : 46
 QT. PROGETTO : 270.209
 DIST.PROG. : 0+939.546

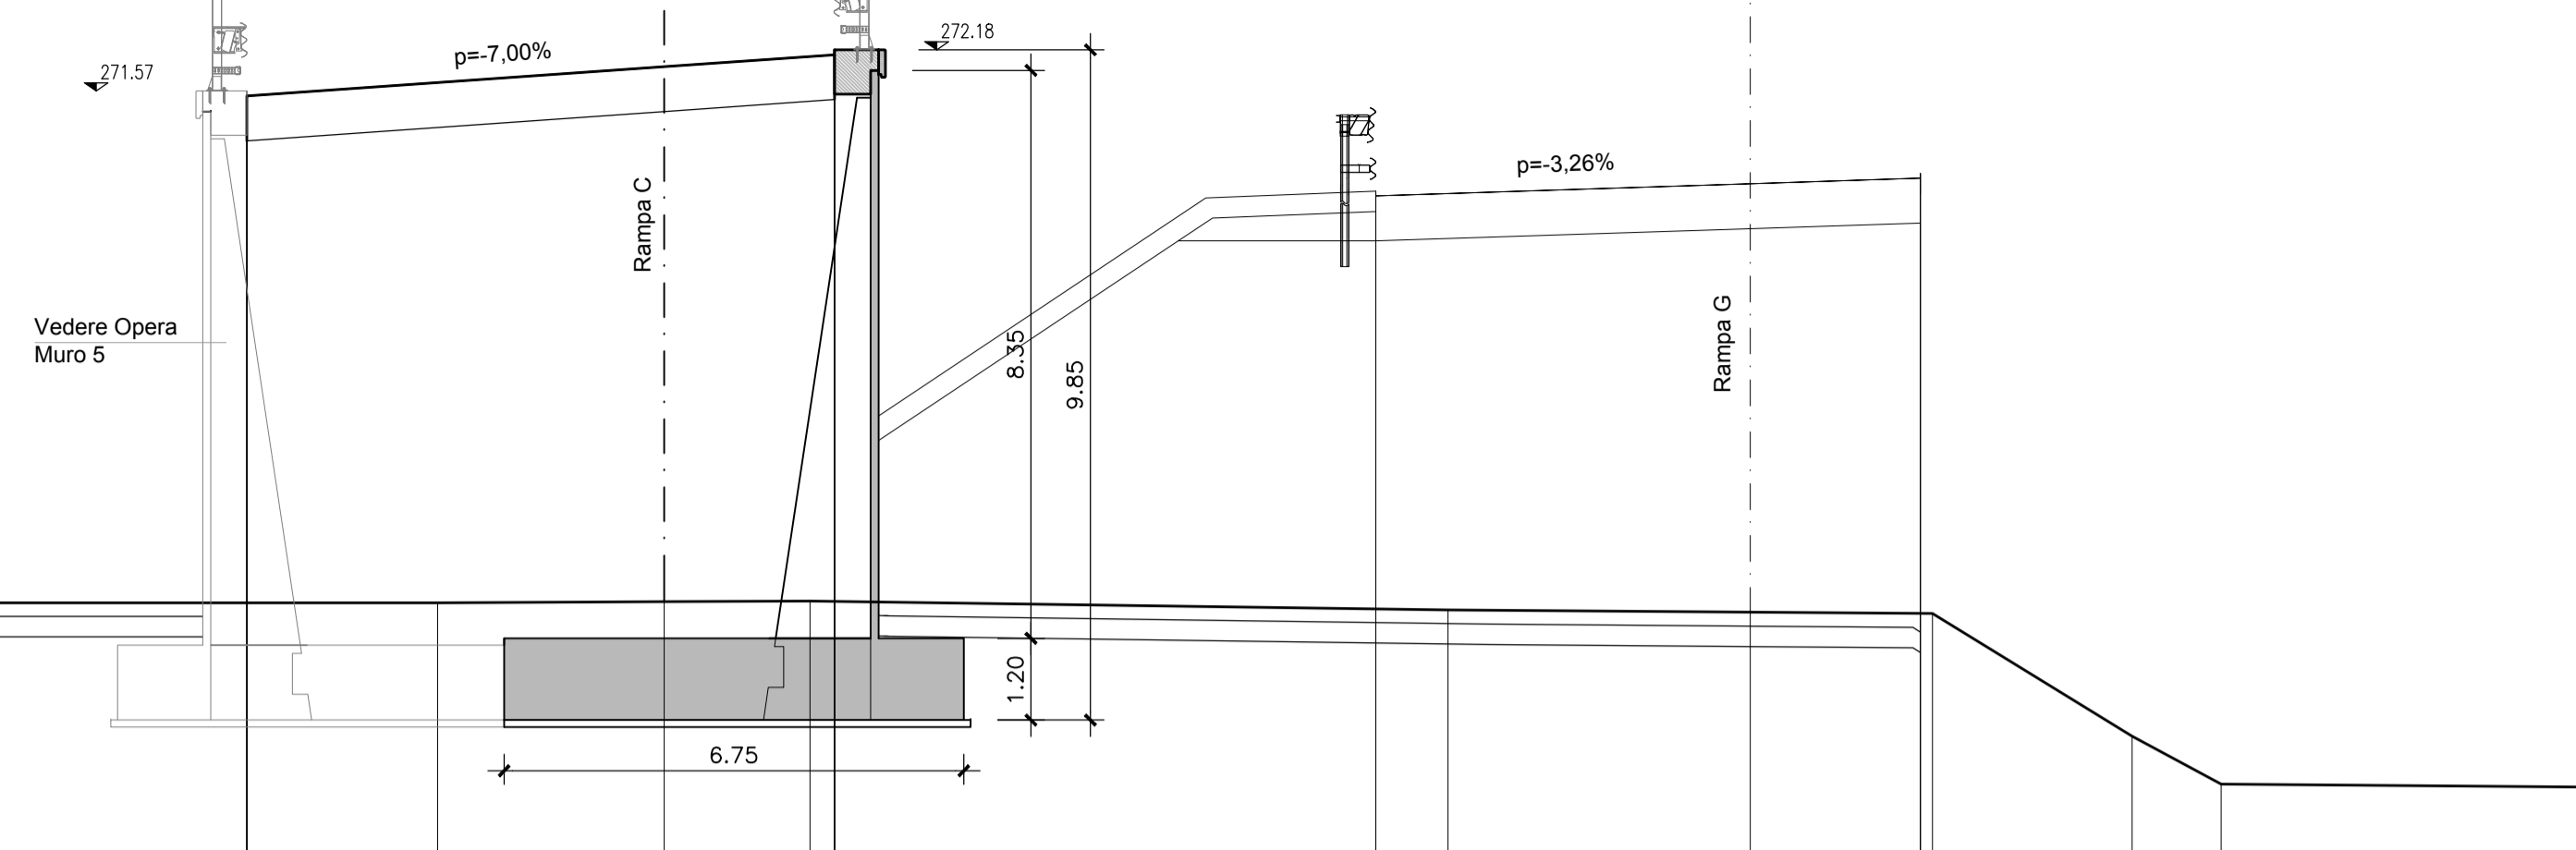


SCALA 1:100

QT.RIF. 260.000

QUOTE TERRENO	264.04	264.05	264.05	264.07	264.08	263.95	263.90	262.09	261.39
DIST.PARZIALI TERRENO	3.84	14.08	3.33	2.14	9.37	7.11	2.94	1.31	
QUOTE PROGETTO	270.84 271.50 271.50			271.93	272.11 272.18 272.11 268.85 272.14	270.00	269.37 268.37 270.00 270.03 270.03	270.21	269.63 270.36 269.63 270.36 270.36 270.39
DIST.PARZIALI PROGETTO			6.13	2.50	0.73 4.66	2.50	5.50	2.50	

SEZIONE N. : 42
 QT. PROGETTO : 272.687
 DIST.PROG. : 0+925.035

SEZIONE N. : 47
 QT. PROGETTO : 269.968
 DIST.PROG. : 0+956.119

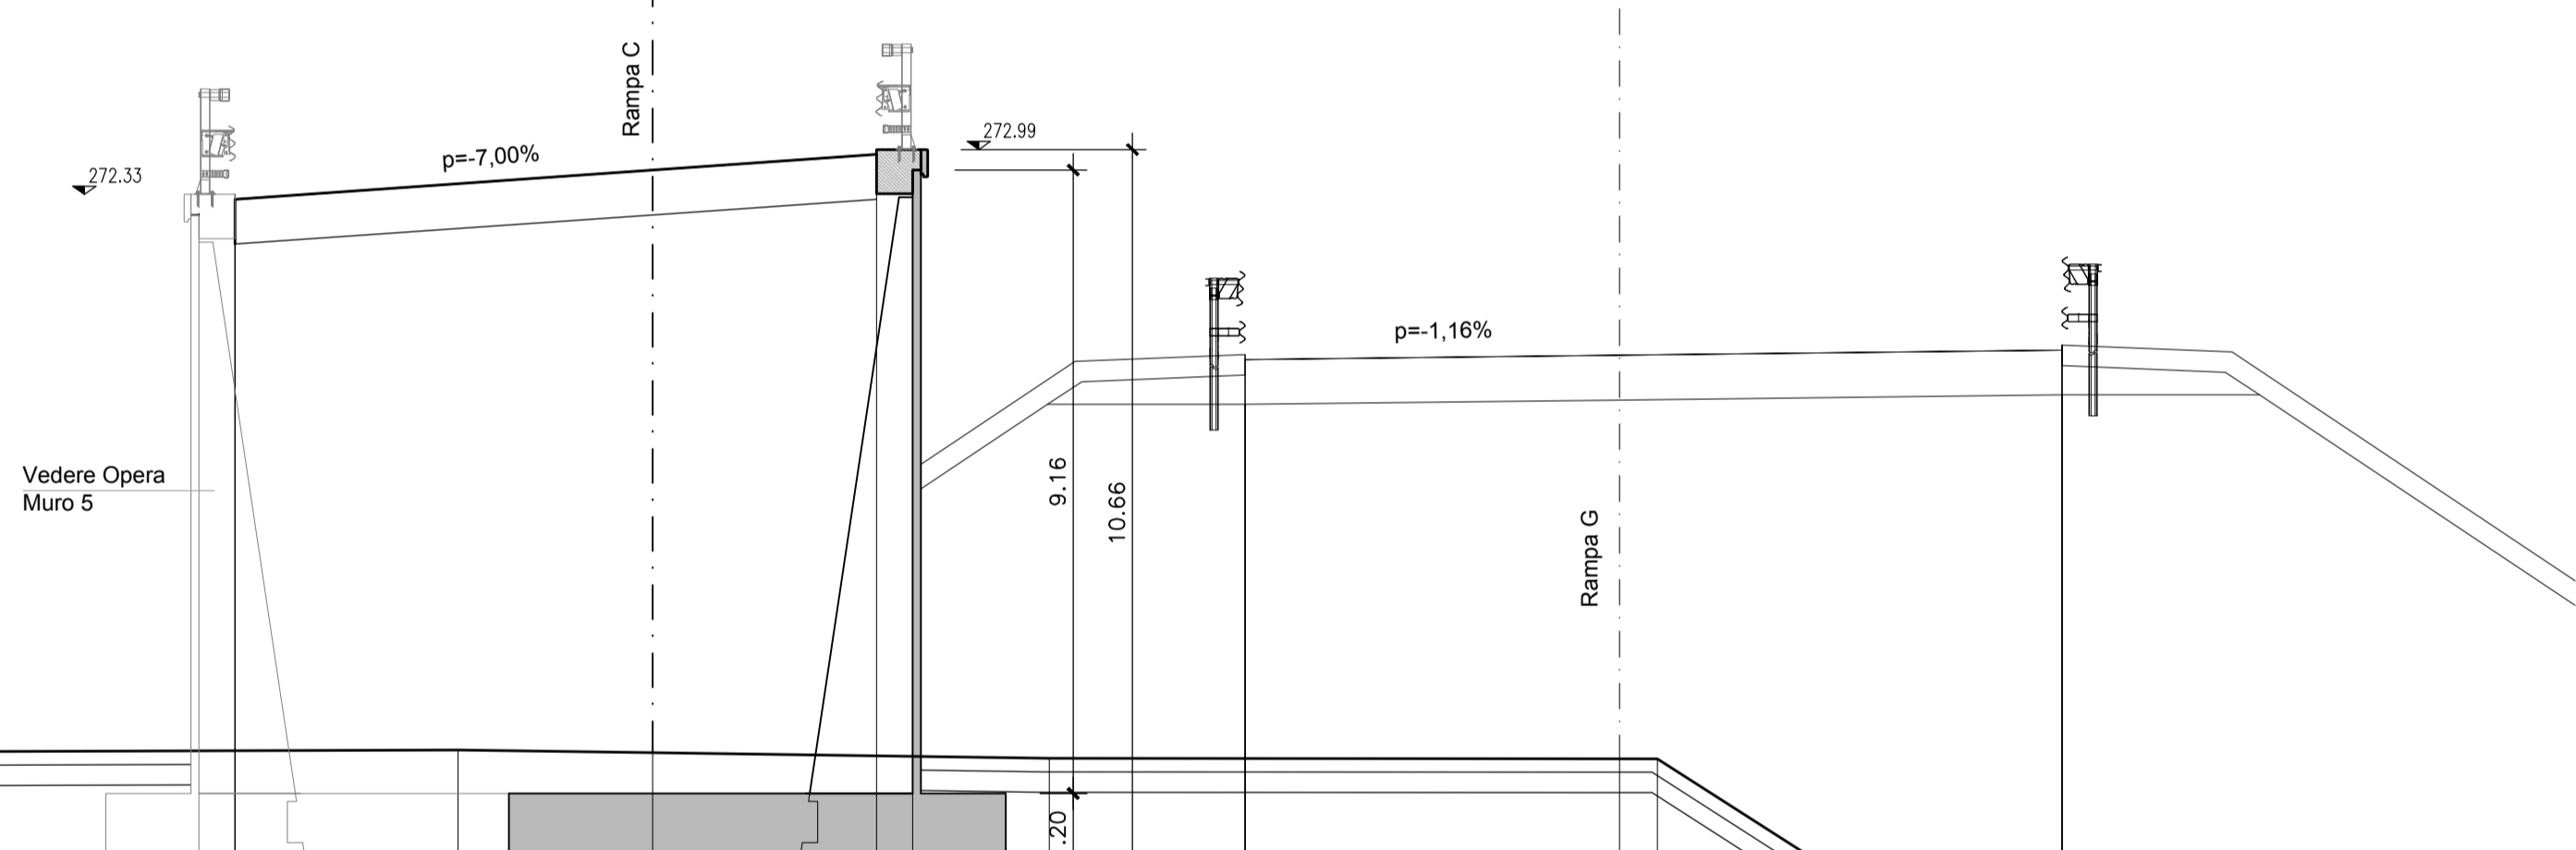


SCALA 1:100

QT.RIF. 260.000

QUOTE TERRENO	264.15	264.14	264.17	264.13	264.05	264.04	262.51	261.48	261.33	261.33
DIST.PARZIALI TERRENO	7.80	9.43	2.86	5.83	8.93	2.39	1.58	5.71		
QUOTE PROGETTO	271.90 272.33 272.33 272.26			272.69	267.93 272.92	269.87	269.24 269.60 269.24 269.97 269.97 269.90	269.97	269.94 270.04 269.91 270.04 270.04 270.11	270.01
DIST.PARZIALI PROGETTO			6.13	3.29	2.91	2.50	5.50	6.50	2.50	

STRALCIO PLANIMETRICO - Scala 1:400

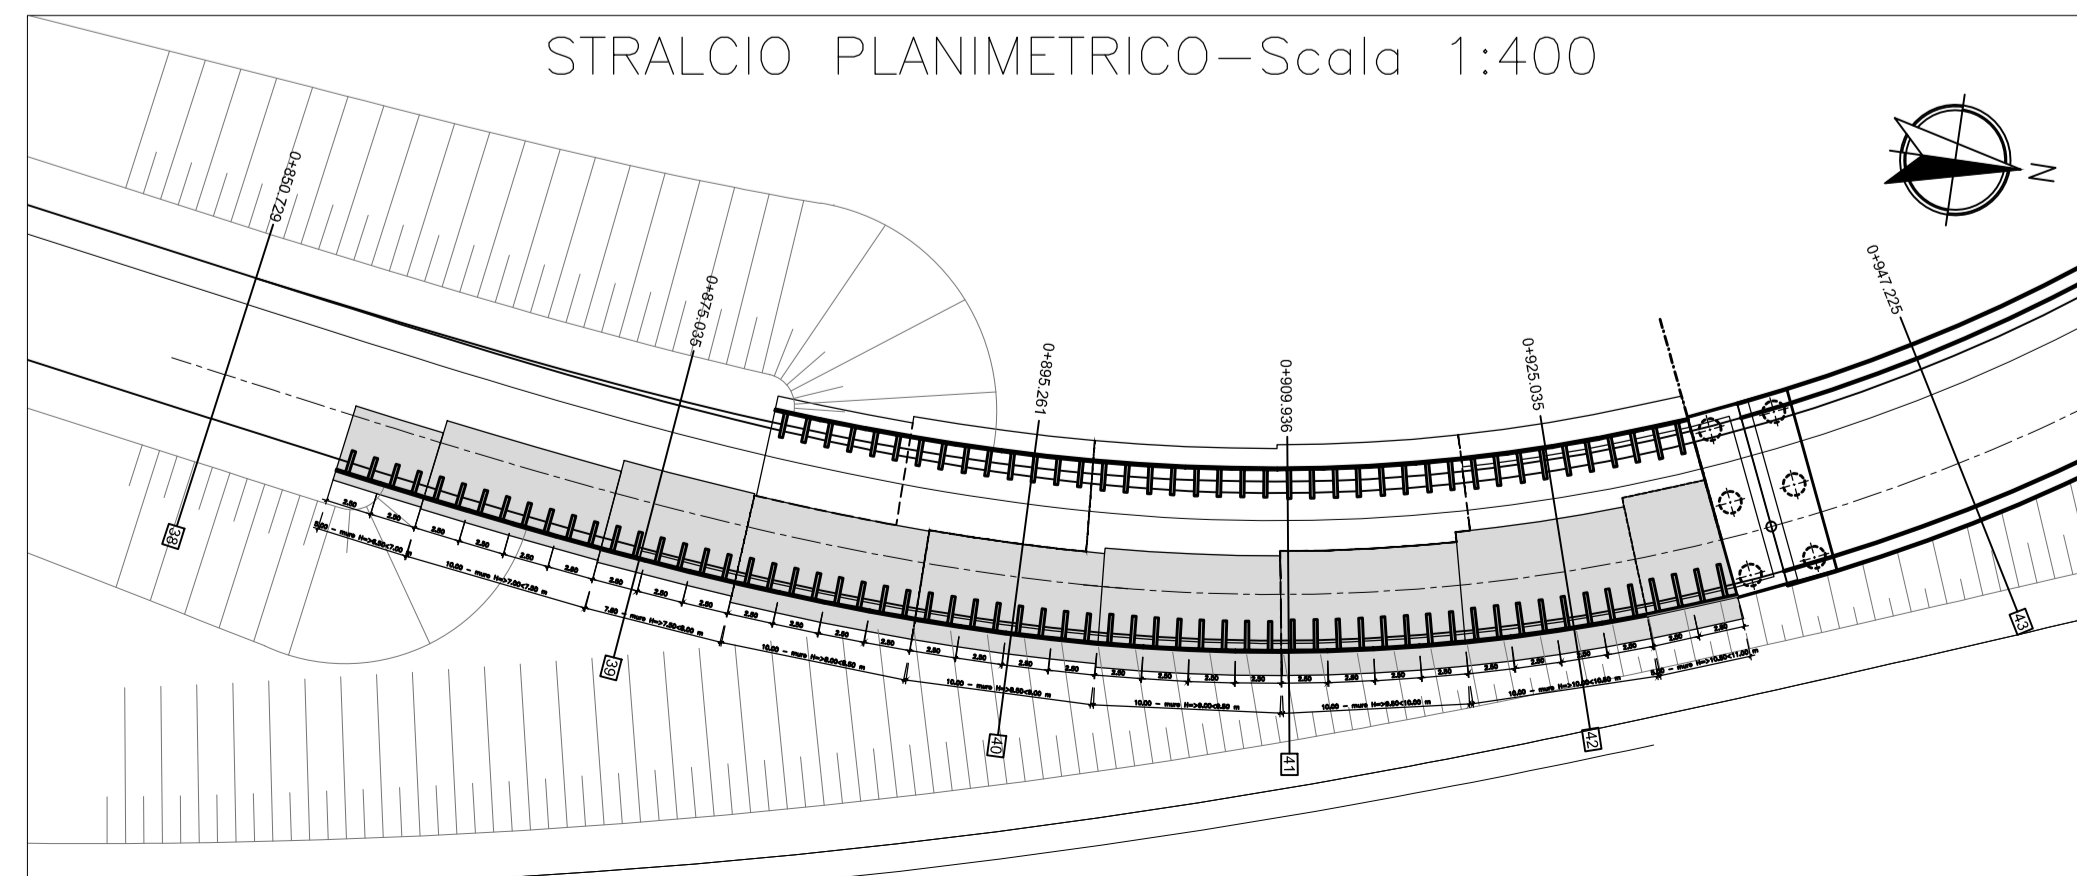

MATRICE DI REVISIONE

REV	DATA	DESCRIZIONE MODIFICA
0		
1		
2		
3		
4		
5		

N.B.: LA TAVOLA SOSTITUISCE QUELLA RELATIVA AL CODICE [E] DEL PROGETTO ESECUTIVO

CONCESSIONE AUTOSTRADALI LOMBARDE
COLLEGAMENTO AUTOSTRADALE DALMINE - COMO - VARESE - VALICO DEL GAGGIOLO E OPERE AD ESSO CONNESSE
 CODICE C.U.P. F1180600027007
TRATTE B1, B2, C, D, TRVA13+14, GREENWAY
AS BUILT
TRATTA B1 - SVINCOLO DI LOMAZZO (da Pk - 0+850 a Pk +1+800)
 OPERE D'ARTE MINORI
 OPERE DI SOSTEGNO
 MURO 2
 Sezioni ubicate muro - Tav. 2 di 2

IDENTIFICAZIONE ELABORATO
 CODICE PROGETTO: F001078
 WBS

FASE PROGETTUALE	LOTTO	ZONA	OPERA	TRATTO D'OPERA	AMBITO	TIPO ELABORATO	PROGRESSIVO	REVISIONE
A	D	C01	RA001	A	OS	PZ	005	01

Scala: 1:100/1:400

DATA | **DESCRIZIONE** | **REV**
 Settembre 2015 | Emissione | C

RAGGRUPPAMENTO TEMPORANEO IMPRESE:

Mandatario STRABAG A.G.	Mandatario GLF Grandi Lavori Fincosit S.p.A.	Mandatario Impresa costruzioni Giuseppe Malturo S.p.A.	Mandatario cooptata STRABAG S.p.A.
-----------------------------------	---	---	---------------------------------------

STRABAG | **MALTAURO** | **STRABAG**

RAGGRUPPAMENTO TEMPORANEO PROGETTISTI:

Mandatario 3TI PROGETTI ITALIA	Mandatario OP Progettazione	Mandatario Arch. Salvatore Vermiglio
-----------------------------------	--------------------------------	---

CONCEDENTE
 CONCESSIONE AUTOSTRADALI LOMBARDE

RESPONSABILE DI PROGETTO ED INCARICATO DELL'INTEGRAZIONE FRA LE VARIE PRESTAZIONI:
 Ing. Alberto Cecchini

CONCESSIONARIO
 Autostredale Pedemontana Lombardia
 Direttore Tecnico: Ing. Erroo Aini
 Relatore Tecnico: Arch. Giovanni Cambi

ELABORAZIONE PROGETTUALE
PROGETTISTA:
 3TI PROGETTI ITALIA S.p.A.

APPROVATO
 Autostredale Pedemontana Lombardia
 Il Direttore dei Lavori: Ing. Francesco Domenico

3TI ITALIA S.p.A.
 DIRETTORE TECNICO
 Ing. Stefano Luca Piccanti
 Ordine degli Ingegneri Provincia di Roma n. 20809

Redatto: Sponga | Verificato: Ciotti | Approvato: Possati