




ARMATURA FONDAZIONE - Scala 1:50  
MURO DX - CONCIO 2

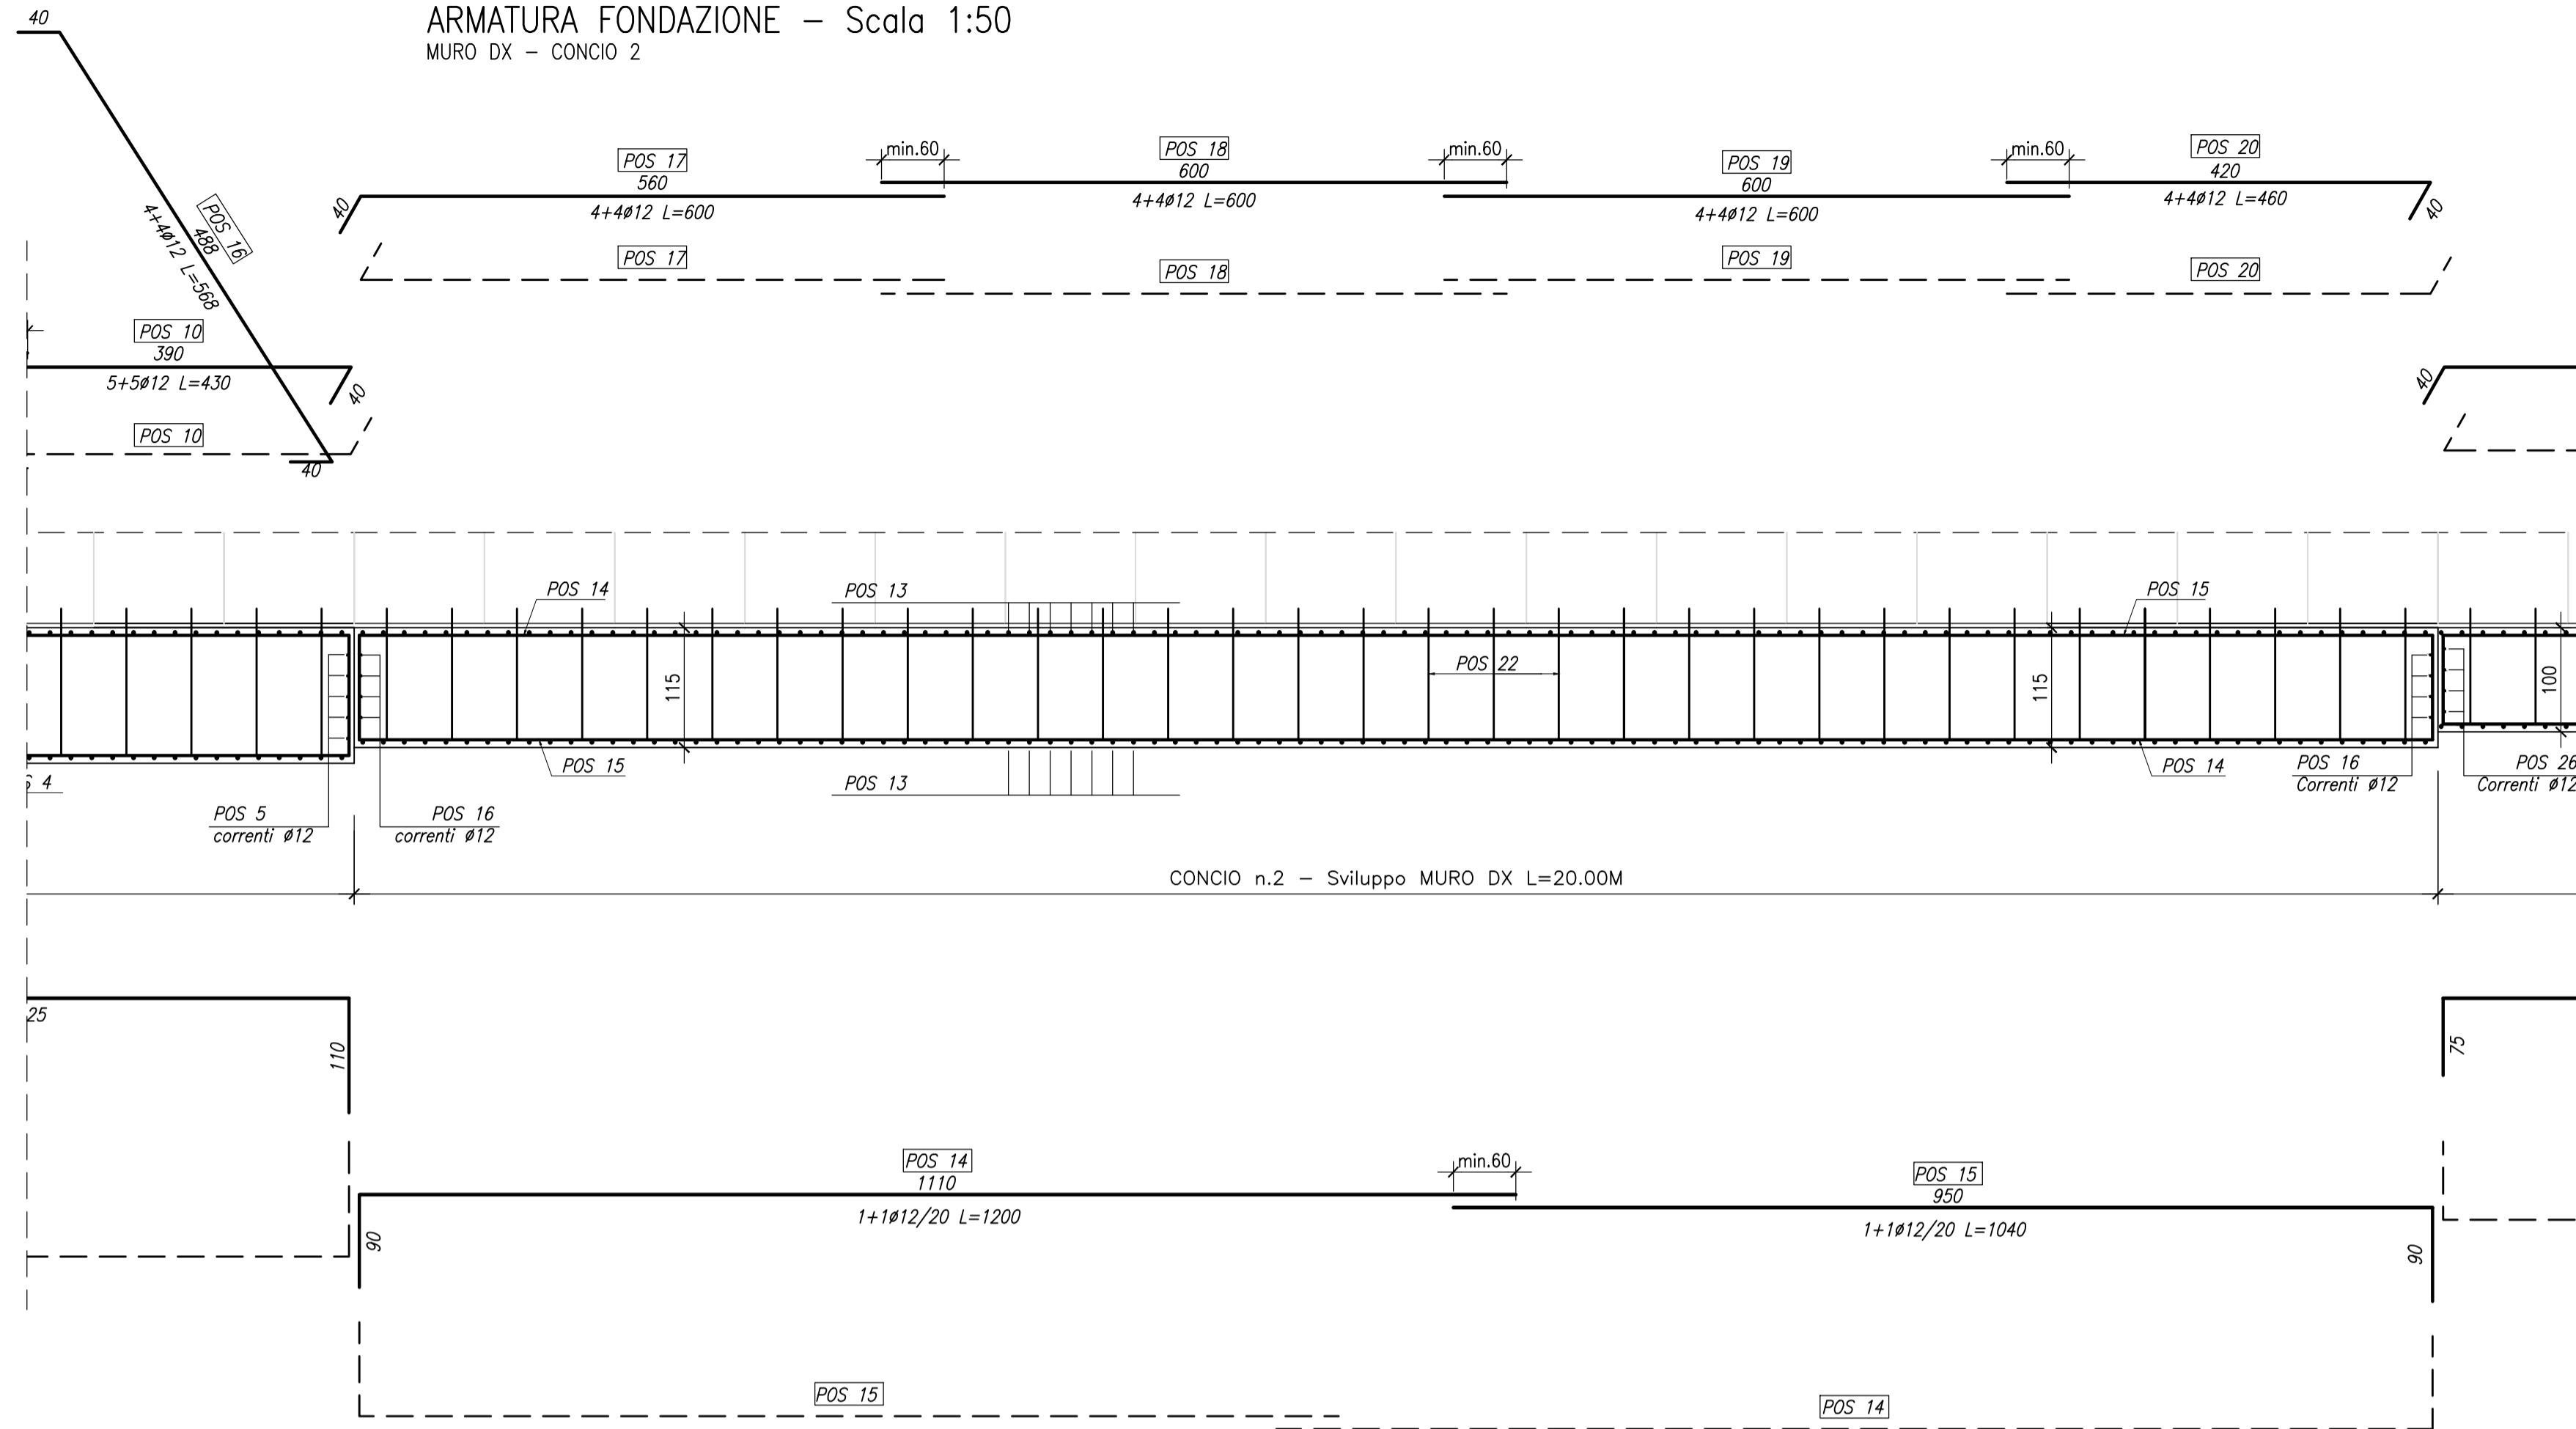

CARPENTERIA FONDAZIONE - Scala 1:50  
MURO DX - CONCIO 2

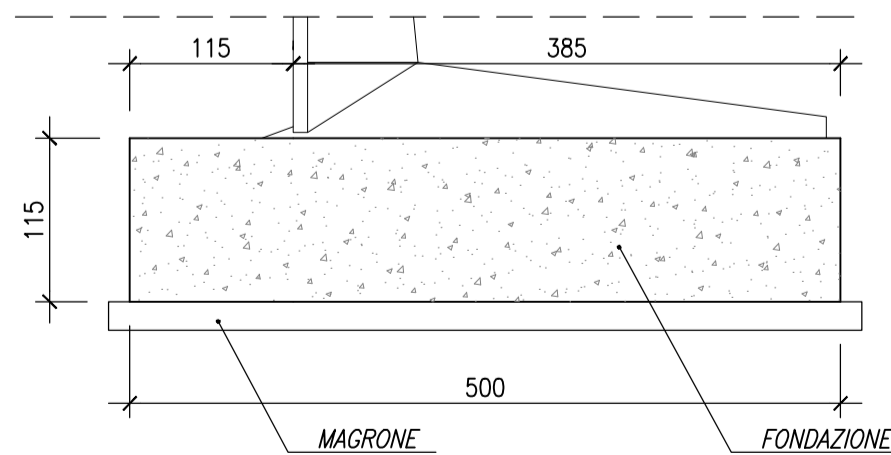

ARMATURA FONDAZIONE - Scala 1:50  
SEZIONE TRASVERSALE - MURO DX - CONCIO 2

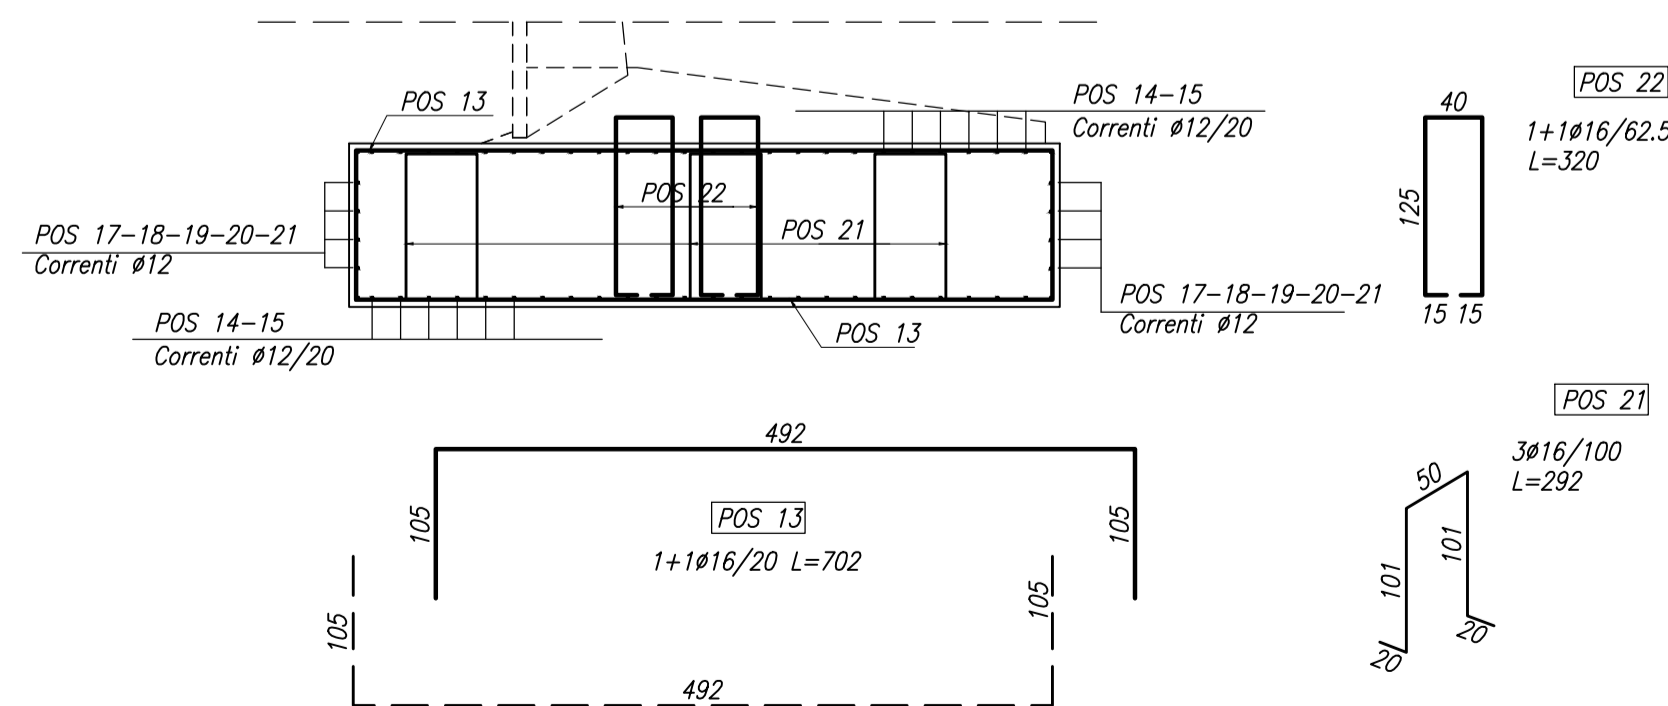

Materiali per i muri

CALCESTRUZZO : Fondazione	Rck 30 Mpa
Magrone	Rck 15 MPa
Cordolo	Rck 40 MPa
ACCIAIO : Controllato in stabilimento	B 450 C

MATRICE DI REVISIONE

REV	DATA	DESCRIZIONE MODIFICA
0	-	-
1	-	-
2	-	-
3	-	-
4	-	-
5	-	-

N.B.: LA TAVOLA SOSTITUISCE QUELLA RELATIVA AL CODICE [ ] DEL PROGETTO ESECUTIVO

CONCESSIONE AUTOSTRADALI LOMBARDE  
Autosole  
COLLEGAMENTO AUTOSTRADALE  
DALMINE - COMO - VARESE - VALICO DEL GAGGIOLO E OPERE AD ESSO CONNESSE  
CODICE C.U.P. F1180600027007  
TRATTE B1, B2, C, D, TRVA13+14, GREENWAY  
**AS BUILT**  
TRATTA B1 - SVINCOLO DI LOMAZZO (da Pk - 0+850 a Pk +1+800)  
OPERE D'ARTE MINORI  
OPERE DI SOSTEGNO  
MURO 3  
Particolari costruttivi - Tav.2 di 4

<b>IDENTIFICAZIONE ELABORATO</b> CODICE PROGETTO: F00107B WBS		<b>IMPRESA</b> RAGGRUPPAMENTO TEMPORANEO IMPRESE: Mandataria: STRABAG A.G. Mandante: GLF Grandi Lavori Fincosit S.p.A. Mandante costruttrice: Impresa costruzioni Giuseppe Malturo S.p.A. Mandante co-progettista: STRABAG S.p.A.	
<b>FASE PROGETTUALE</b> LOTTO: A ZONA: B OPERA: C01 TRATTO D'OPERA: RA006 AMBITO: C TIPO ELABORATO: OS PROGRESSIVO: PC REVISIONE: 002		<b>STRABAG</b> GRANDI LAVORI FINCOSIT MALTAURO STRABAG	
<b>DATA</b> Settembre 2015 <b>DESCRIZIONE</b> Fessitura <b>REV</b> E		<b>PROGETTISTA - PROGETTO ESECUTIVO DI DETTAGLIO</b> RAGGRUPPAMENTO TEMPORANEO PROGETTISTI: Mandataria: 3TI PROGETTI ITALIA S.p.A. Mandante: OP Progettazione e Direzione Progettazione di Progettazione Mandante: Arch. Salvatore Vermiglio Mandante: Arch. Salvatore Vermiglio	
<b>CONCEDENTE</b> CONCESSIONE AUTOSTRADALI LOMBARDE		<b>RESPONSABILE DI PROGETTO ED INCARICATO DELL'INTEGRAZIONE FRA LE VARIE PRESTAZIONI:</b> Ing. Alberto Cecchini	
<b>CONCESSIONARIO</b> Autosole Pedemontana Lombardia Direttore Tecnico: Ing. Enrico Amini Referente Tecnico: Arch. Giovanni Cambi		<b>ELABORAZIONE PROGETTUALE</b> PROGETTISTA: 3TI PROGETTI ITALIA S.p.A. Il Direttore dei Lavori: Ing. Francesco Donnicci	
<b>APPROVATO</b> Autosole Pedemontana Lombardia		<b>3TI ITALIA S.p.A.</b> DIRETTORE TECNICO Ing. Stefano Luca Piacenti Ordine degli Ingegneri Provincia di Roma n. 20809 Redatto: Fasolo Verificato: Fasolo Approvato: Possati	