
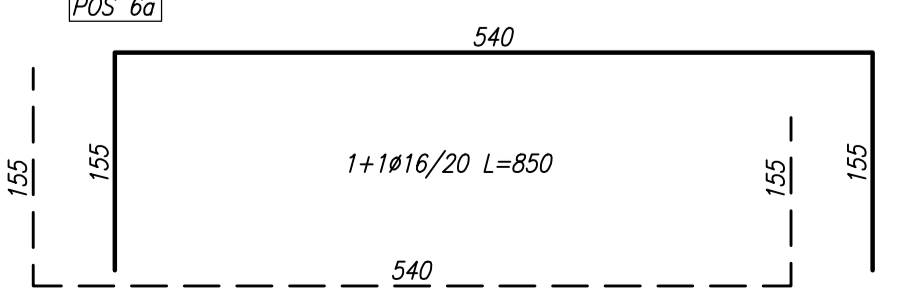
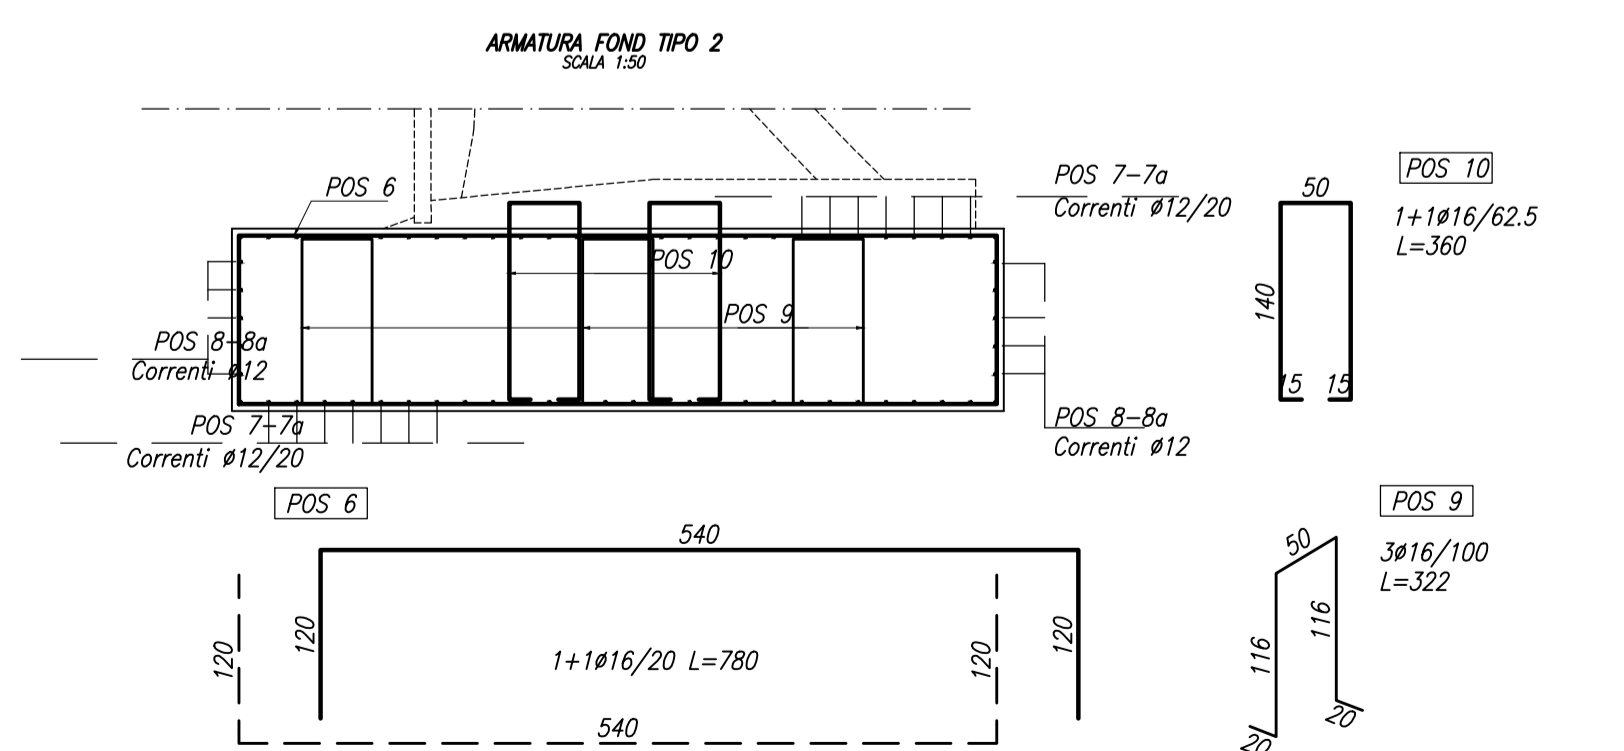
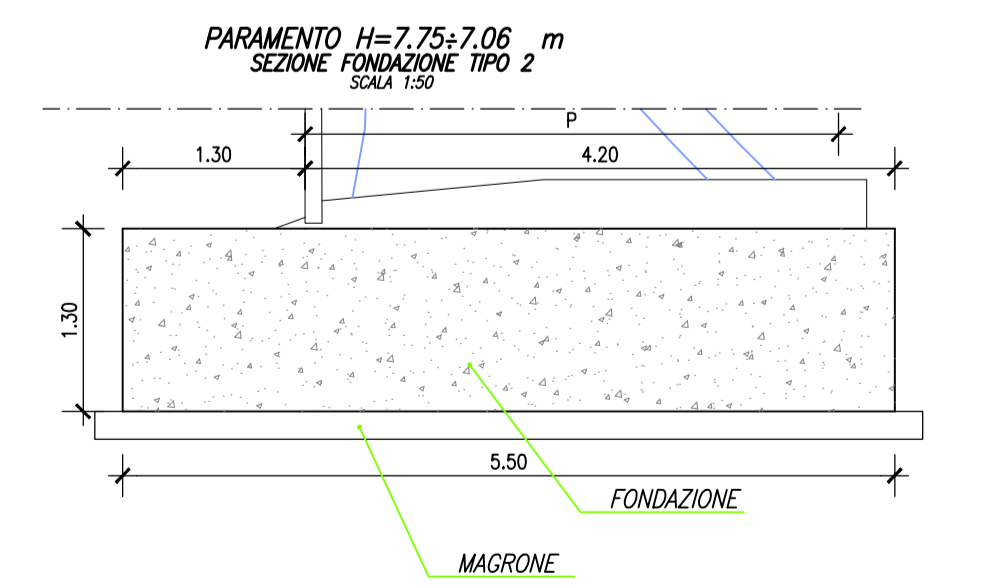
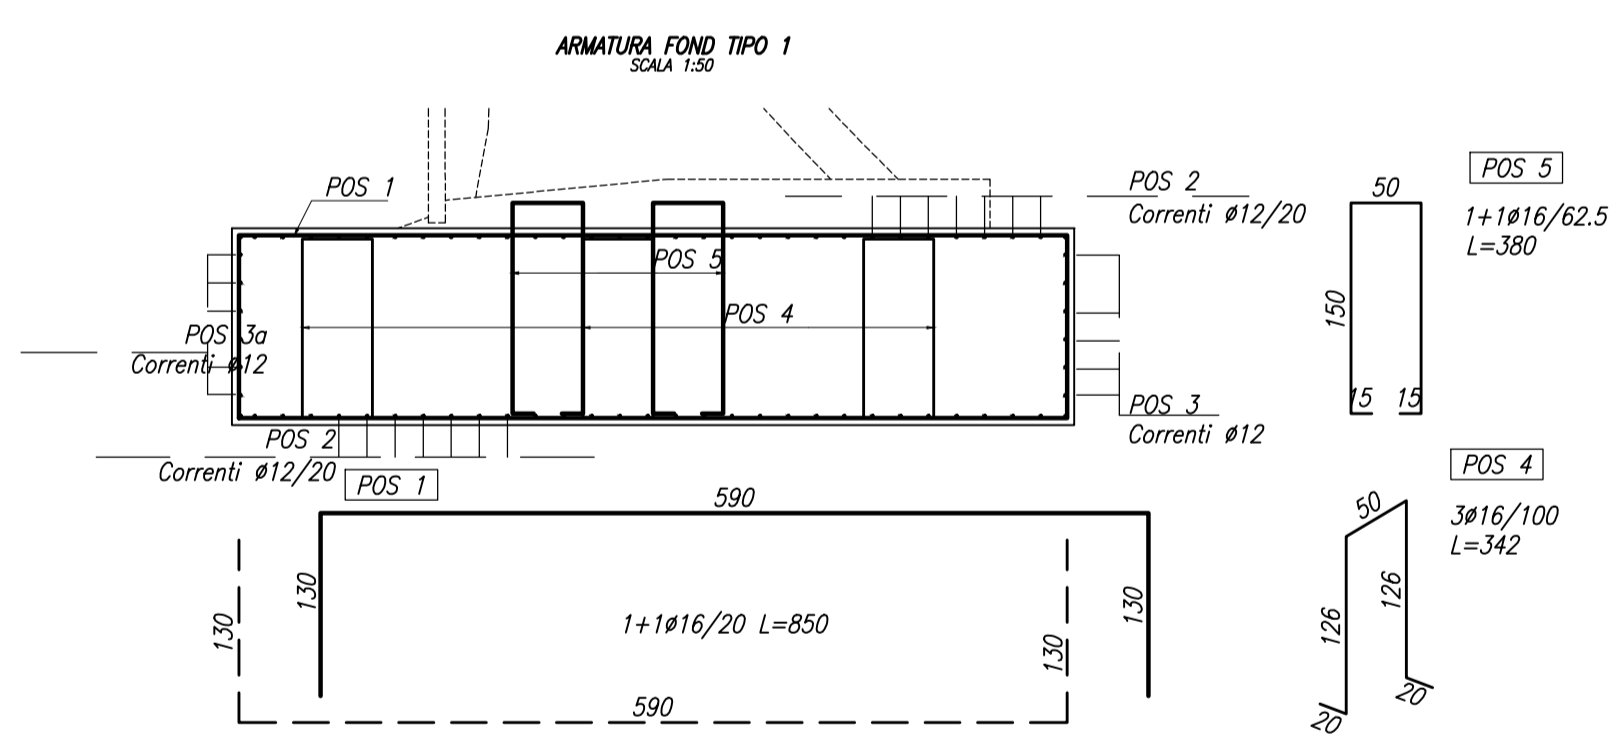


**Materiali per i muri**

CALCESTRUZZO : Fondazione..... Rck 30 MPa  
 Magrone..... Rck 15 MPa  
 Platea..... Rck 35 MPa  
 Cordolo..... Rck 40 MPa

ACCIAIO: Controllato in stabilimento.....B450C

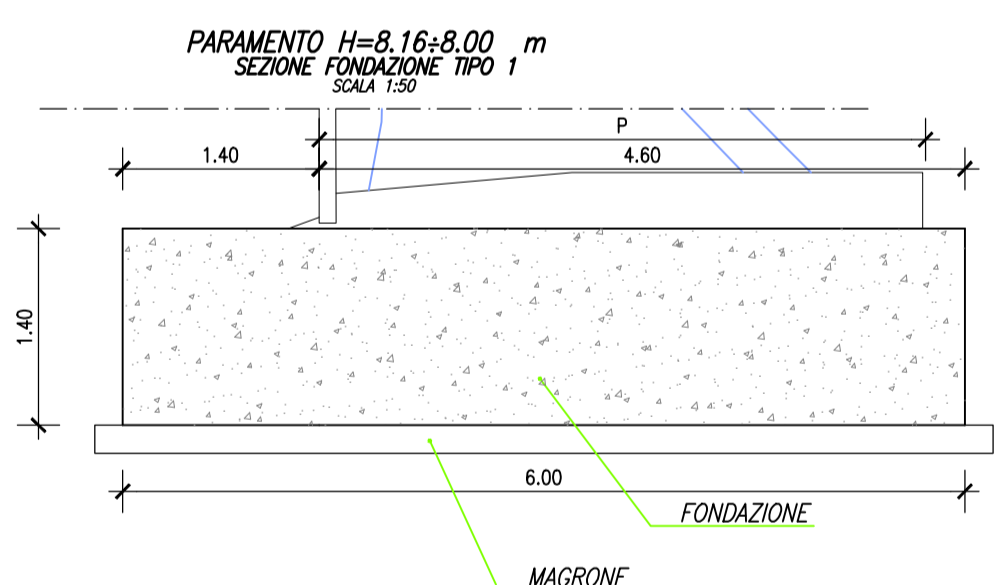

**MATRICE DI REVISIONE**

REV	DATA	DESCRIZIONE MODIFICA
0	-	-
1	-	-
2	-	-
3	-	-
4	-	-
5	-	-

N.B.: LA TAVOLA SOSTITUISCE QUELLA RELATIVA AL CODICE [E] 0 [C01] RA006 [A] [DS] [PC] 001 [A\_02] DEL PROGETTO ESECUTIVO

**COLLEGAMENTO AUTOSTRADALE DALMINE - COMO - VALICO DEL GAGGIOLO E OPERE AD ESSO CONNESSE**  
 CODICE C.U.P. F1180600027007

**TRATTE B1, B2, C, D, TRVA13+14, GREENWAY**

**AS BUILT**

**TRATTA B1 - SVINCOLO DI LOMAZZO (da Pk - 0+850 a Pk +1+800)**  
 OPERE D'ARTE MINORI  
 OPERE DI SOSTEGNO  
 MURO 4  
 Particolari costruttivi - Tav.1 di 3

<b>IDENTIFICAZIONE ELABORATO</b> CODICE PROGETTO: F001078 WBS	<b>IMPRESA</b> RAGGRUPPAMENTO TEMPORANEO IMPRESE: Mandatario: STRABAG A.G. Mandante: GLF Grandi Lavori Fincosit S.p.A. Mandante co-progettista: Giuseppe Malturo S.p.A. Mandante co-progettista: STRABAG S.p.A.
<b>CONCEDENTE</b> CONCESSIONI AUTOSTRADALI LOMBARDE	<b>RESPONSABILE DI PROGETTO ED INCARICATO DELL'INTEGRAZIONE FRA LE VARIE PRESTAZIONI:</b> Ing. Alberto Cecchini
<b>CONCESSIONARIO</b> Autostradale Pedemontana Lombarda	<b>ELABORAZIONE PROGETTUALE</b> PROGETTISTA: 3TI PROGETTI ITALIA S.p.A.
<b>APPROVATO</b> Autostradale Pedemontana Lombarda	<b>3TI ITALIA S.p.A.</b> DIRETTORE TECNICO: Ing. Stefano Luca Piccinini Ordine degli Ingegneri Provincia di Roma n. 20809

Redatto: Fasolo      Verificato: Fasolo      Approvato: Possati