
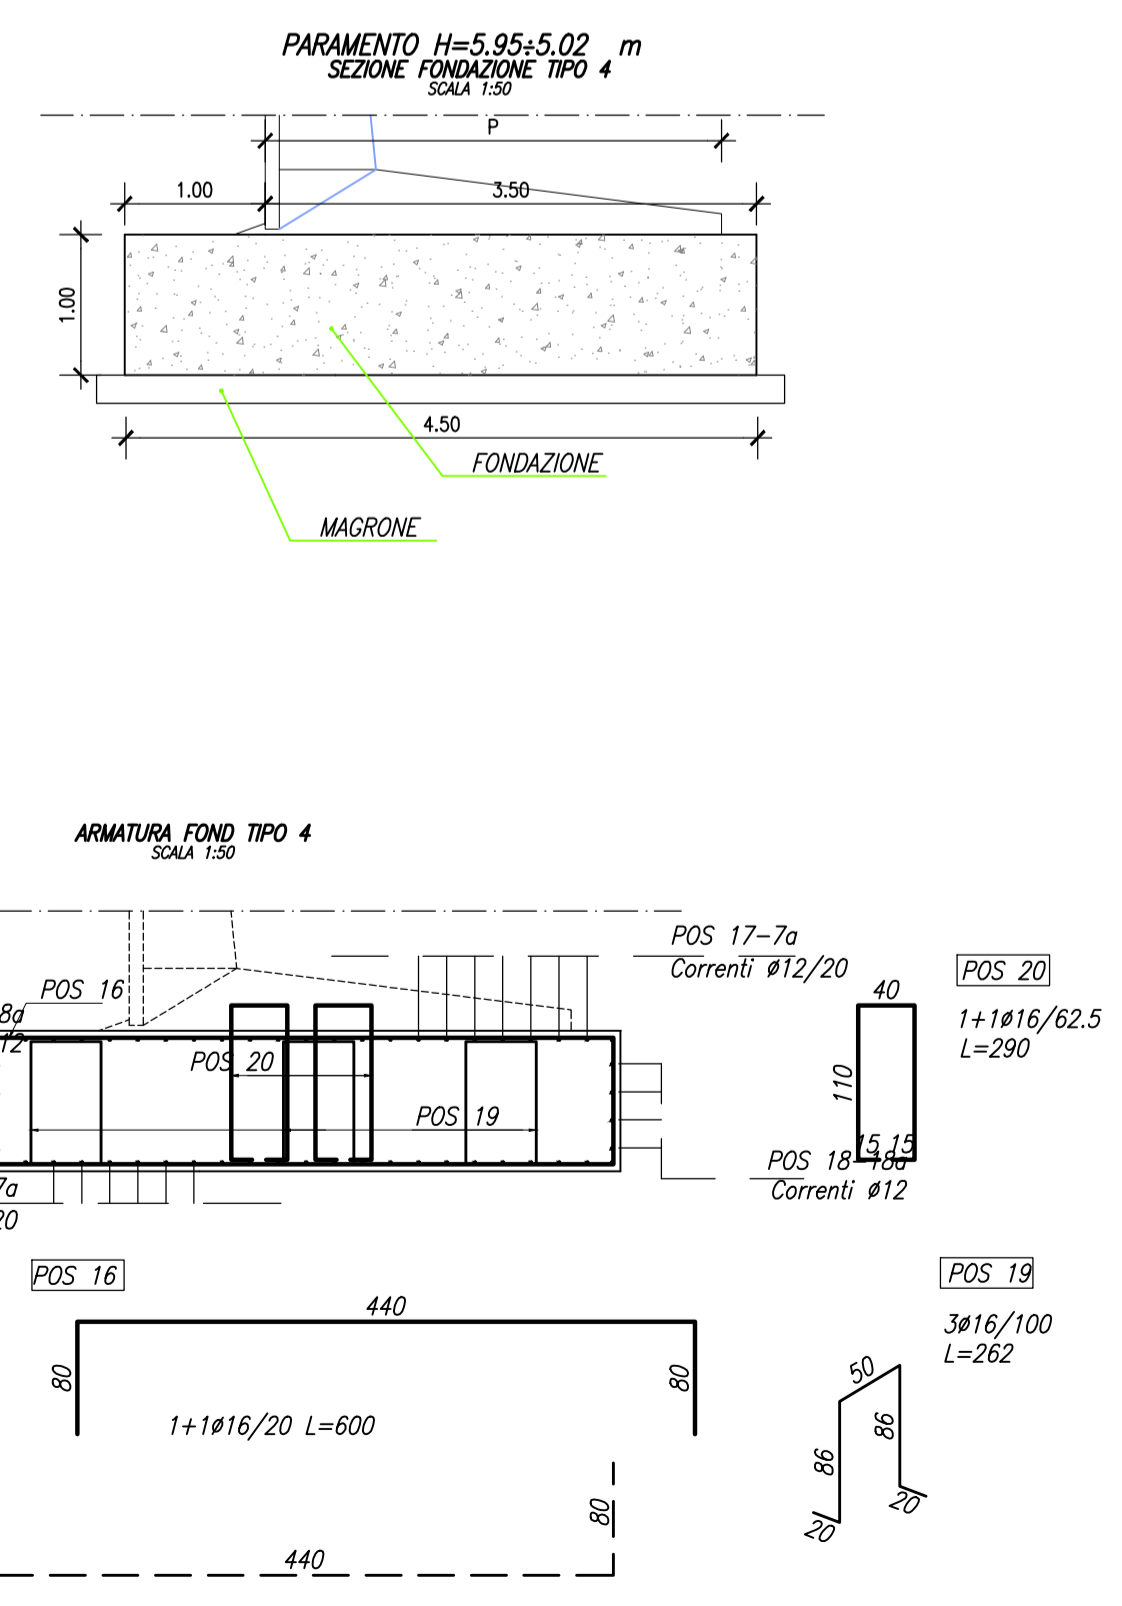


**Materiali per i muri**

CALCESTRUZZO : Fondazione.....	Rck 30 MPa
Magrone.....	Rck 15 MPa
Platea.....	Rck 35 MPa
Cardolo.....	Rck 40 MPa
ACCIAIO: Controllato in stabilimento.....	B450C

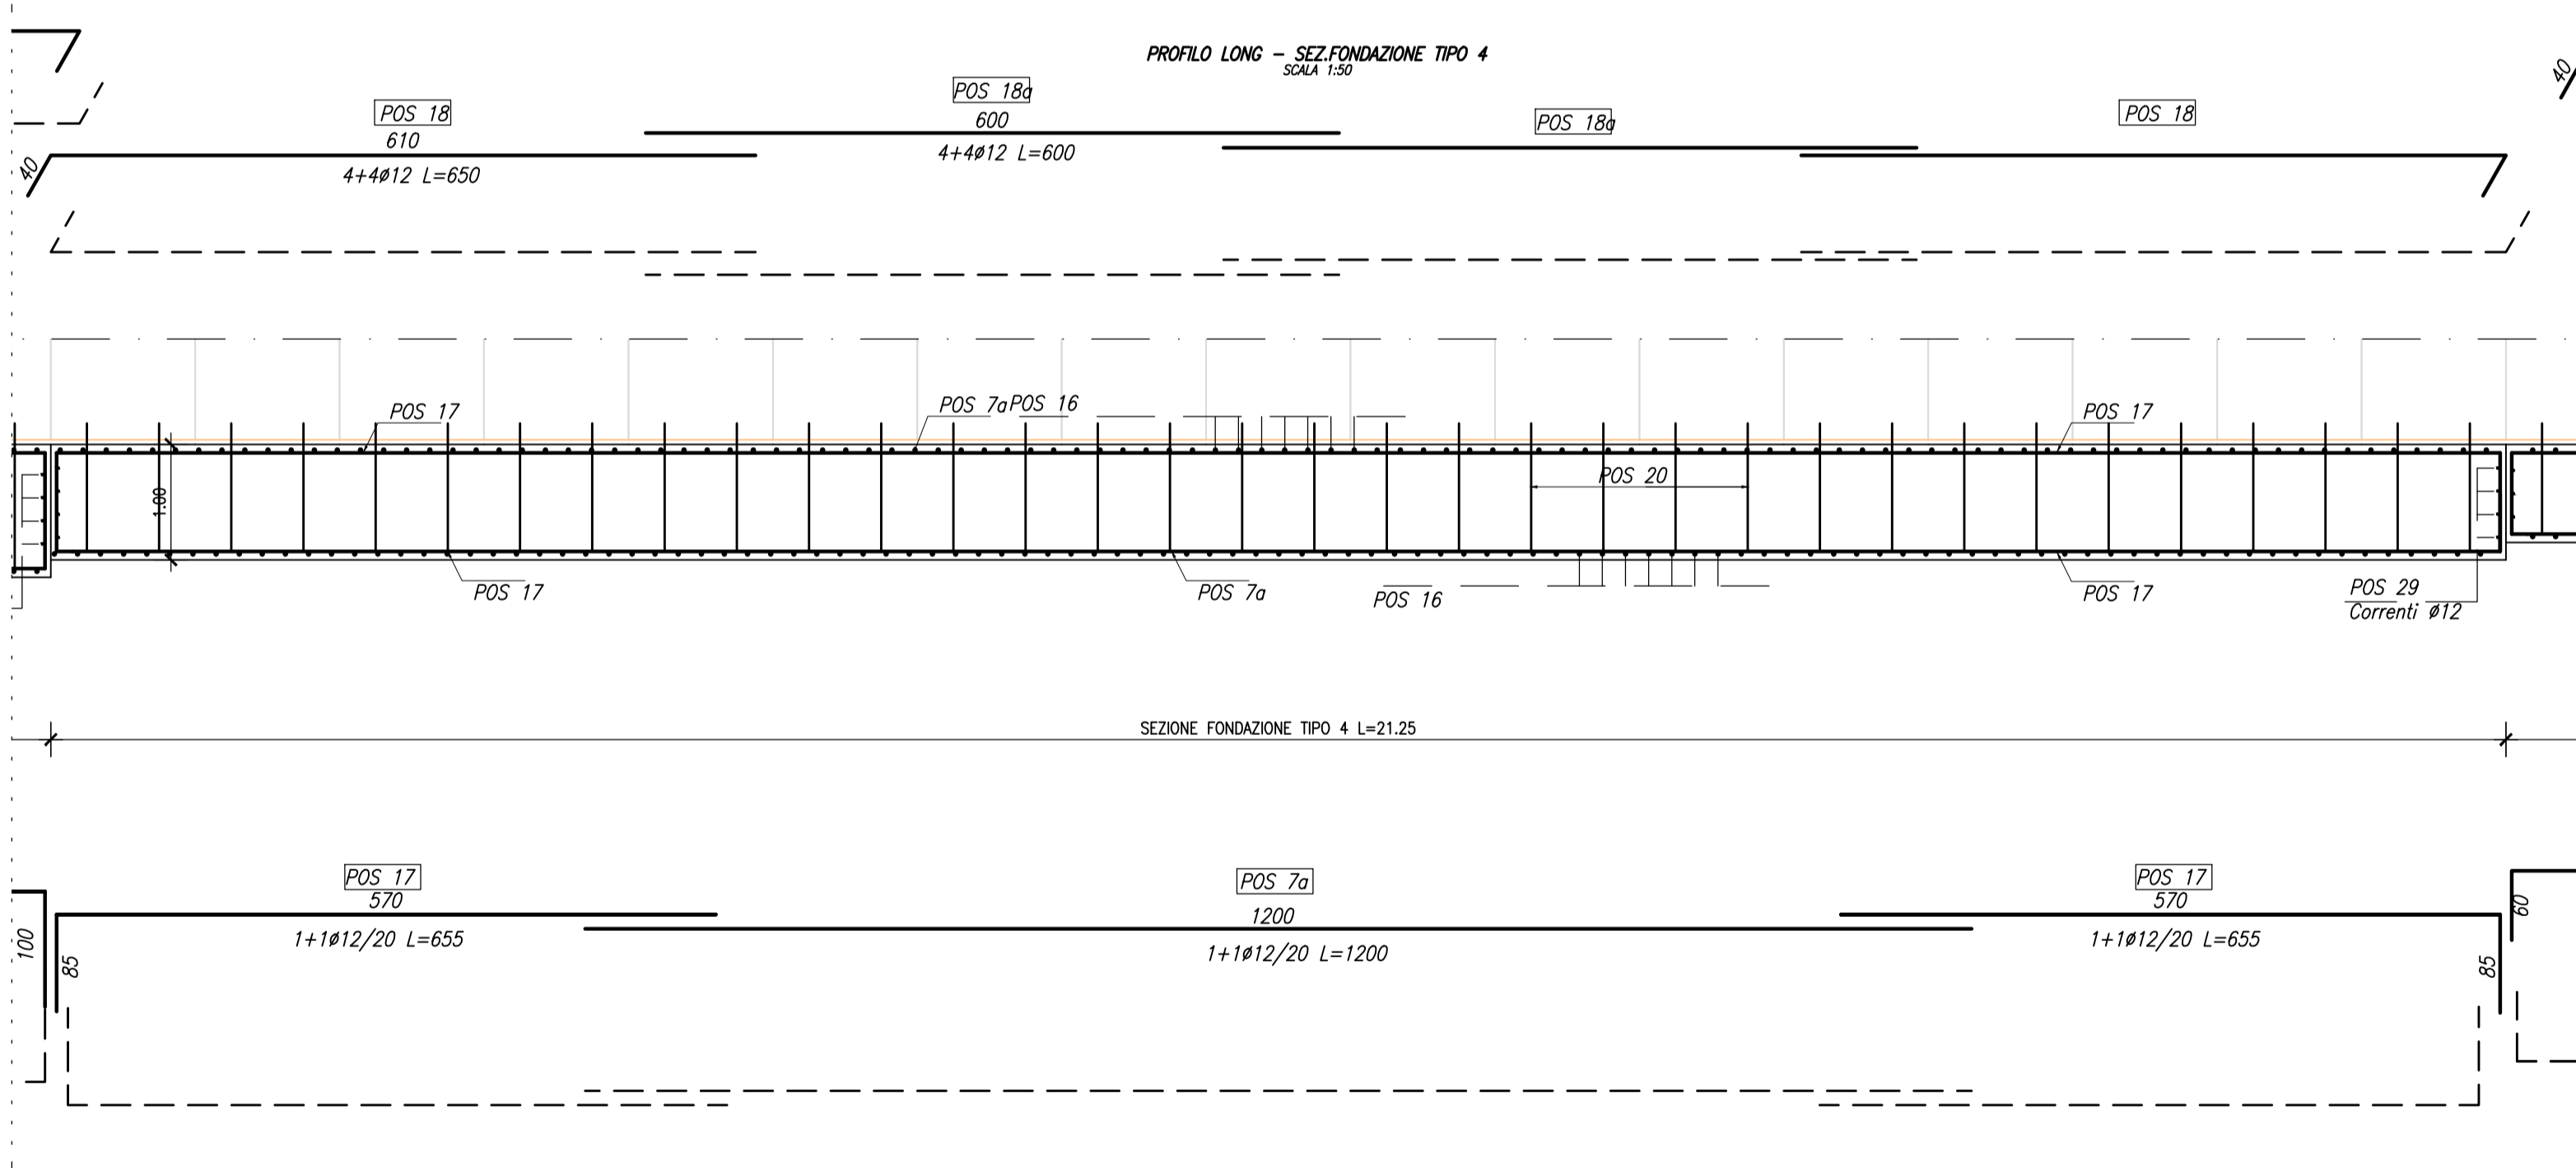

**MATRICE DI REVISIONE**

REV	DATA	DESCRIZIONE MODIFICA
0	-	-
1	-	-
2	-	-
3	-	-
4	-	-
5	-	-

N.B.: LA TAVOLA SOSTITUISCE QUELLA RELATIVA AL CODICE [ ] DEL PROGETTO ESECUTIVO

**COLLEGAMENTO AUTOSTRADALE DALMINE - COMO - VARESE - VALICO DEL GAGGIOLO E OPERE AD ESSO CONNESSE**  
CODICE C.U.P. F1180600027007

**TRATTE B1, B2, C, D, TRVA13+14, GREENWAY**

**AS BUILT**

**TRATTA B1 - SVINCOLO DI LOMAZZO (da Pk - 0+850 a Pk +1+800)**  
OPERE D'ARTE MINORI  
OPERE DI SOSTEGNO  
MURO 4  
Particolari costruttivi - Tav.2 di 3

<b>IDENTIFICAZIONE ELABORATO</b> CODICE PROGETTO: F001078 WBS	<b>IMPRESA</b> RAGGRUPPAMENTO TEMPORANEO IMPRESE: Mandatario: STRABAG A.G. Mandatario: GLF Grandi Lavori Fincosit S.p.A. Mandatario: Giuseppe Malturo S.p.A. Mandatario cooptato: STRABAG S.p.A.
<b>CONCEDENTE</b> CONCESSIONI AUTOSTRADALI LOMBARDE	<b>PROGETTISTA - PROGETTO ESECUTIVO DI DETTAGLIO</b> RAGGRUPPAMENTO TEMPORANEO PROGETTISTI: Mandatario: 3TI PROGETTI ITALIA S.p.A. Mandatario: OP... Mandatario: ...
<b>CONCESSIONARIO</b> Autostradale Pedemontana Lombarda Direttore Tecnico: Ing. Enrico Alini Relatore Tecnico: Arch. Giovanni Cambi	<b>ELABORAZIONE PROGETTUALE</b> PROGETTISTA: 3TI PROGETTI ITALIA S.p.A. <b>3TI ITALIA S.p.A.</b> DIRETTORE TECNICO Ing. Stefano Luca Piccanti Ordine degli Ingegneri Provincia di Roma n. 20809
<b>APPROVATO</b> Autostradale Pedemontana Lombarda Il Direttore dei Lavori: Ing. Francesco Domani	Redatto: Fasolo Verificato: Fasolo Approvato: Possati