

SEZIONE N. : A
 QT. PROGETTO : 264.531
 DIST. PROG. : 0+020.000
 DIST. PREC. : 10.000
 DIST. SUCC. : 10.000

SCALA 1:200

QT.RIF. 251.000

QUOTE TERRENO	260.69	260.61	260.51	260.47	260.37	260.32	260.28
	6.22	9.51	4.28	9.73	6.48	3.79	
QUOTE PROGETTO			264.53	264.83	264.86	265.01	
			5.36	2.44			

SEZIONE N. : B
 QT. PROGETTO : 265.367
 DIST. PROG. : 0+050.000
 DIST. PREC. : 10.000
 DIST. SUCC. : 10.000

SCALA 1:200

QT.RIF. 251.000

QUOTE TERRENO	260.65	260.62	260.54	260.43	260.41	260.34	260.22
	2.07	7.10	9.27	1.53	8.37	11.63	
QUOTE PROGETTO				265.375	265.68	265.70	
				5.31	2.41		

SEZIONE N. : C
 QT. PROGETTO : 266.365
 DIST. PROG. : 0+070.000
 DIST. PREC. : 10.000
 DIST. SUCC. : 10.000

SCALA 1:200

QT.RIF. 252.000


QUOTE TERRENO	260.65	260.63	260.58	260.45	260.40	260.34	260.23	260.21
	1.14	4.18	10.31	4.37	4.94	12.83	2.23	
QUOTE PROGETTO				266.37	266.49	266.65	266.73	266.79
				2.47	3.03	1.31	1.15	

SEZIONE N. : D
 QT. PROGETTO : 267.353
 DIST. PROG. : 0+090.000
 DIST. PREC. : 10.000
 DIST. SUCC. : 7.928

SCALA 1:200

QT.RIF. 252.000

QUOTE TERRENO	260.65	260.63	260.51	260.47	260.40	260.28	260.17
	1.71	9.30	3.35	5.64	2.31	3.19	1.43
QUOTE PROGETTO					267.35	267.44	267.56
					1.07	267.66	

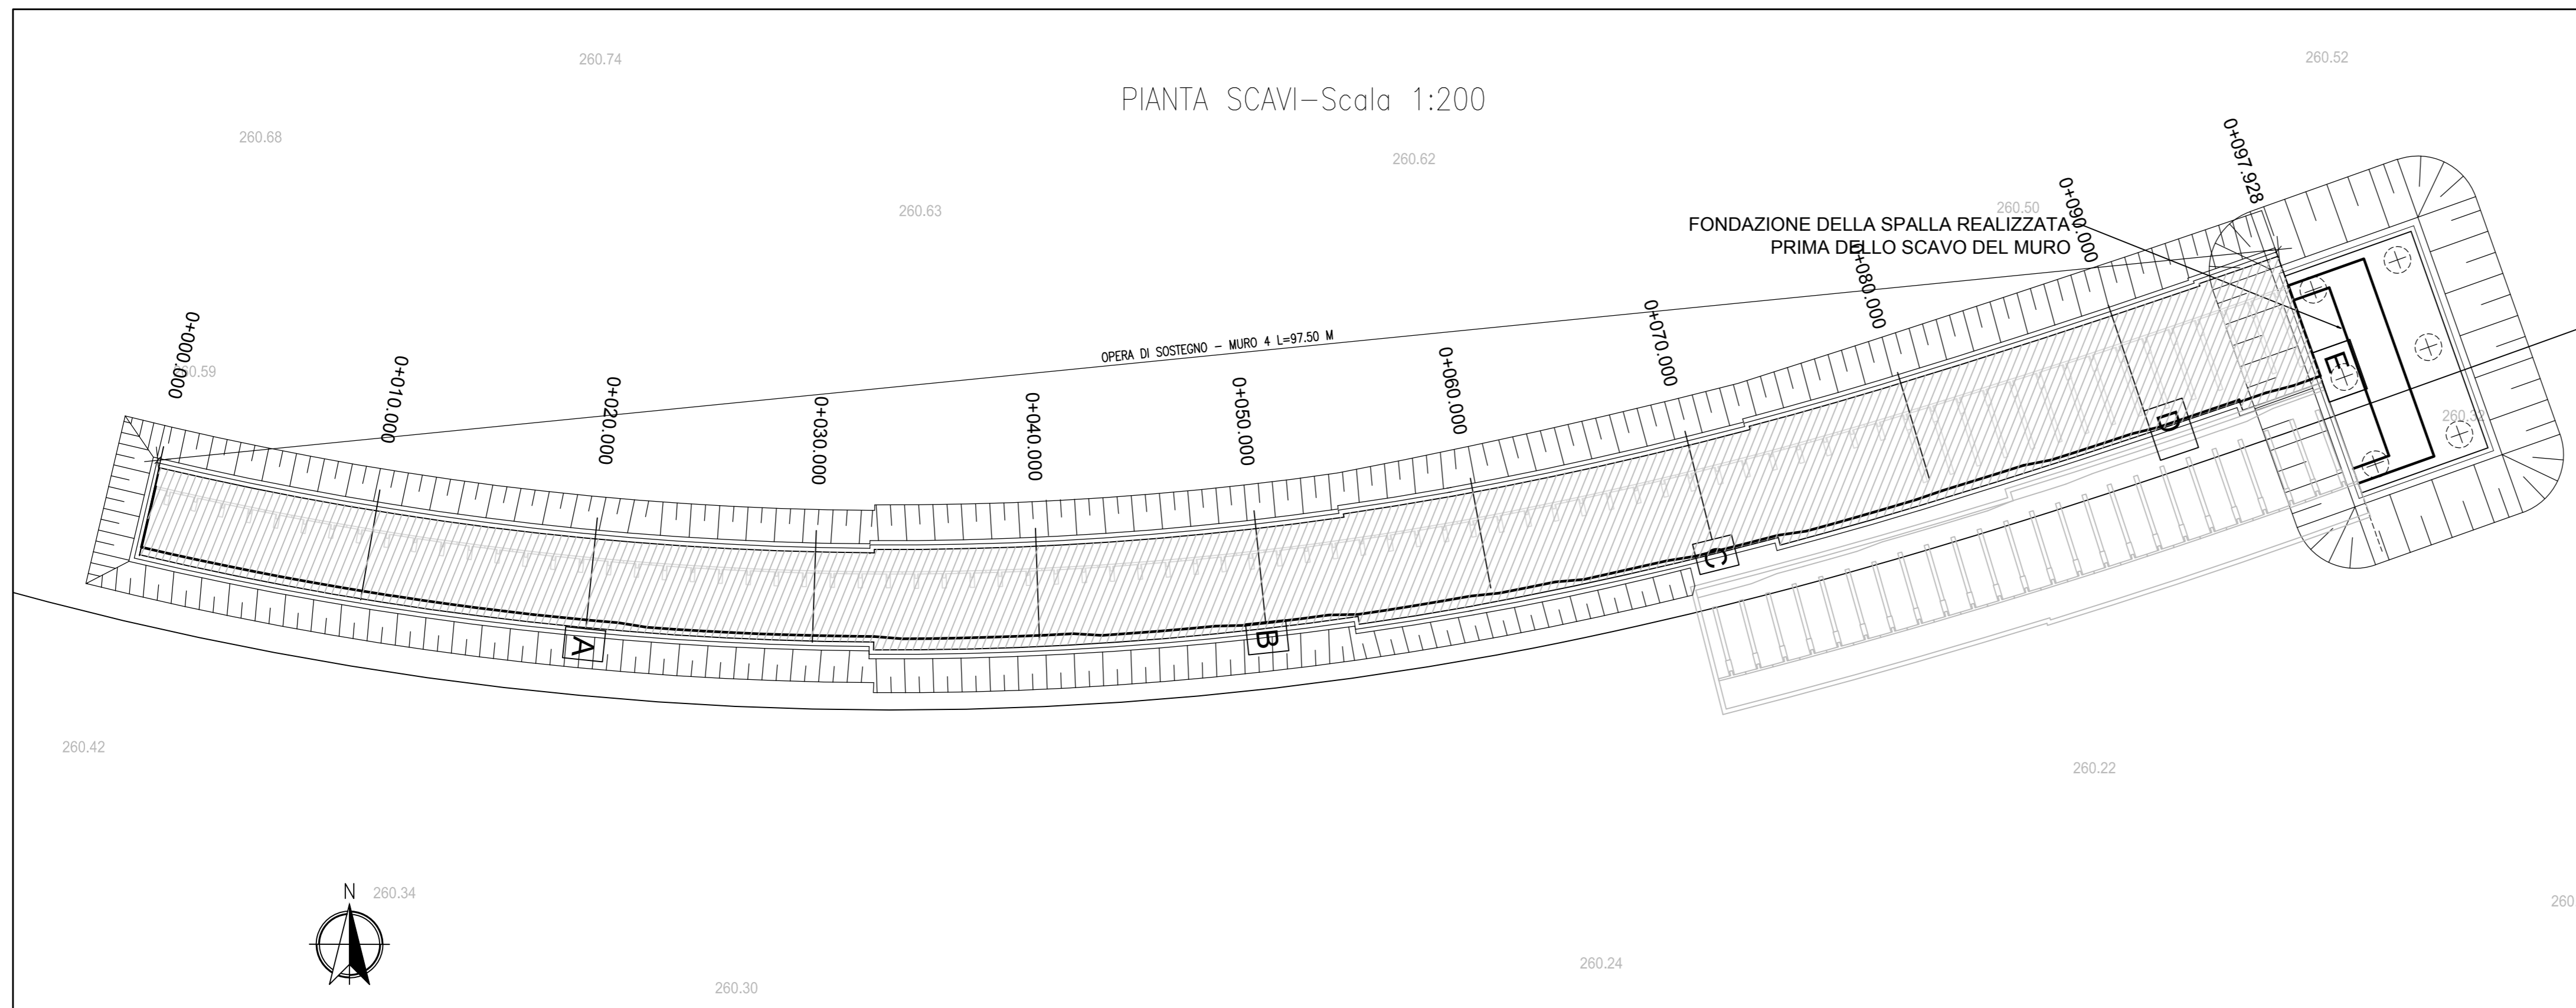

MATRICE DI REVISIONE

REV	DATA	DESCRIZIONE MODIFICA
0	-	-
1	-	-
2	-	-
3	-	-
4	-	-
5	-	-

N.B.: LA TAVOLA SOSTITUISCE QUELLA RELATIVA AL CODICE [E] [0] [C01] [RA006] [A] [OS] [PI] [001] [A_01] DEL PROGETTO ESECUTIVO

COLLEGAMENTO AUTOSTRADALE DALMINE - COMO - VARESE - VALICO DEL GAGGIOLO E OPERE AD ESSO CONNESSE
 CODICE C.U.P. F11806000270007
TRATTE B1, B2, C, D, TRVA13+14, GREENWAY
AS BUILT
TRATTA B1 - SVINCOLO DI LOMAZZO (da Pk - 0+850 a Pk +1+800)
 OPERE D'ARTE MINORI
 OPERE DI SOSTEGNO
 MURO 4
 Pianta scavi muro - Tav. 1 di 1

IDENTIFICAZIONE ELABORATO CODICE PROGETTO: F001078 WBS	IMPRESA RAGGRUPPAMENTO TEMPORANEO IMPRESE: Mandatario: STRABAG A.G. Mandante: GLF Grandi Lavori Fincosit S.p.A. Mandante: Impresa costruzioni Giuseppe Maltauro S.p.A. Mandante cooptata: STRABAG S.p.A.
FASE PROGETTUALE LOTTO: A ZONA: B OPERA: C01 TRATTO D'OPERA: RA006 AMBITO: A TIPO ELABORATO: OS PROGRESSIVO: PI REVISIONE: 001	CONCESSIONARIO Autstrada Pedemontana Lombarda Direttore Tecnico: Ing. Enrico Arini Referente Tecnico: Arch. Giovanni Cambi
CONCEDENTE CONCESSIONE AUTOSTRADALI LOMBARDE	ELABORAZIONE PROGETTUALE PROGETTISTA: 3TI PROGETTI ITALIA S.p.A. 3TI ITALIA S.p.A. Direttore del Lavoro: Ing. Francesco Domenico
APPROVATO Autstrada Pedemontana Lombarda	RESPONSABILE DI PROGETTO ED INCARICATO DELL'INTEGRAZIONE FRA LE VARIE PRESTAZIONI: Ing. Alberto Cecchini CONTRATTO 15/58

Redatto: Fasolo Verificato: Fasolo Approvato: Possati