
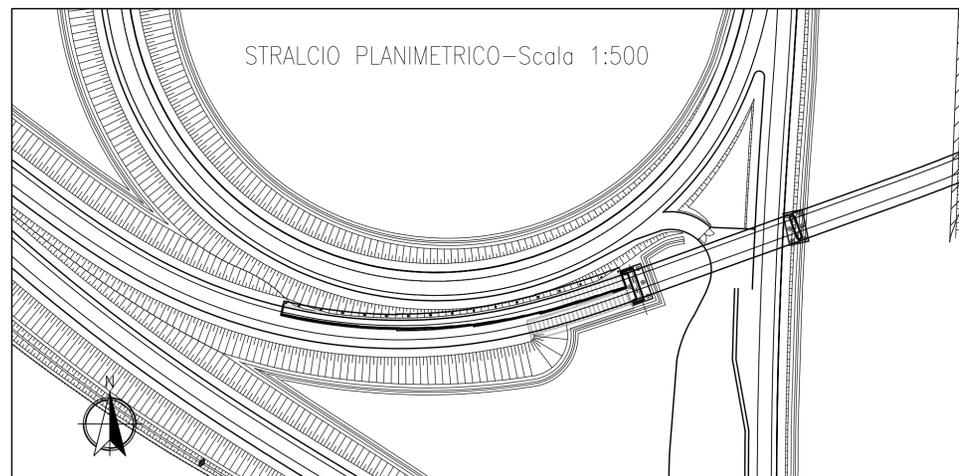


PLANIMETRIA MURO PREFABBRICATO – Scala 1:200

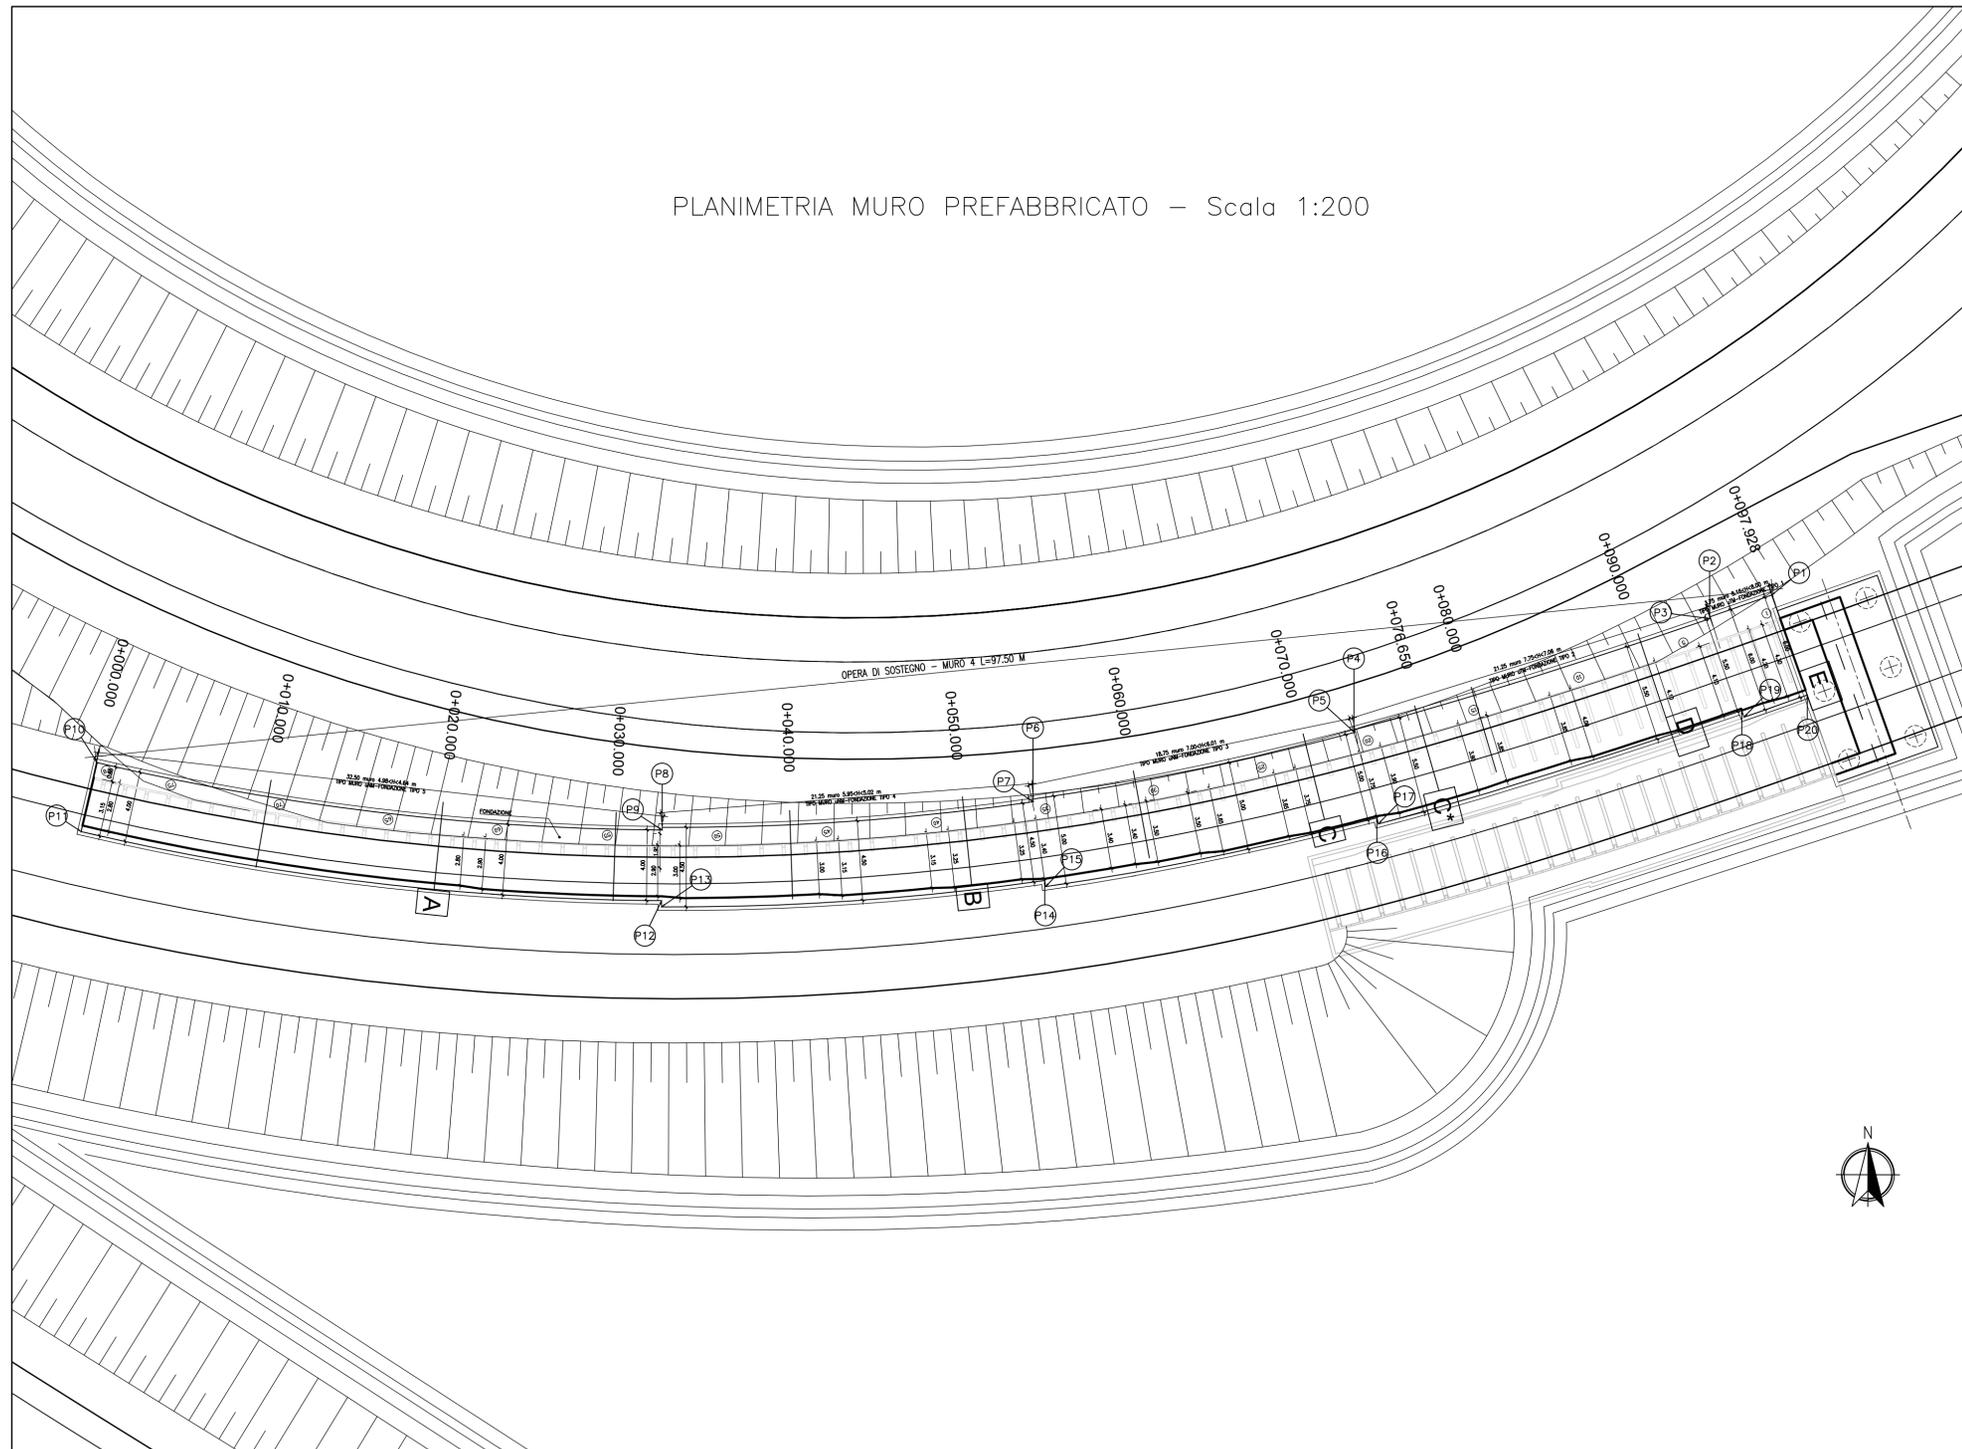

COORDINATE

PUNTI	EST	NORD
1	135625.751	245054.954
2	135622.223	245053.720
3	135622.256	245053.624
4	135602.069	245047.329
5	135602.107	245047.184
6	135583.883	245043.406
7	135583.905	245043.258
8	135562.867	245041.811
9	135562.867	245041.661
10	135530.856	245045.468
11	135529.941	245041.574
12	135562.835	245037.661
13	135562.832	245037.311
14	135584.545	245038.804
15	135584.595	245038.457
16	135603.368	245042.345
17	135603.456	245042.007
18	135624.048	245048.424
19	135624.178	245048.048
20	135627.762	245049.301

MATRICE DI REVISIONE

REV	DATA	DESCRIZIONE MODIFICA
0	-	-
1	-	-
2	-	-
3	-	-
4	-	-
5	-	-

N.B.: LA TAVOLA SOSTITUISCE QUELLA RELATIVA AL CODICE [] DEL PROGETTO ESECUTIVO

**COLLEGAMENTO AUTOSTRADALE
DALMINE - COMO - VARESE - VALICO DEL GAGGIOLO E OPERE AD ESSO CONNESSE**
CODICE C.I.P. F1180600027007

TRATTE B1, B2, C, D, TRVA13+14, GREENWAY

AS BUILT

TRATTA B1 - SVINCOLO DI LOMAZZO (da Pk - 0+850 a Pk +1+800)
OPERE D'ARTE MINORI
OPERE DI SOSTEGNO
MURO 4
PLANIMETRIA-TRACCIAMENTO

<p>IDENTIFICAZIONE ELABORATO CODICE PROGETTO: F001078 WBS</p> <table border="1" style="font-size: small;"> <tr> <th>FASE PROGETTUALE</th> <th>LOTTO</th> <th>ZONA</th> <th>OPERA</th> <th>TRATTO D'OPERA</th> <th>AMBITO</th> <th>TIPO ELABORATO</th> <th>PROGRESSIVO</th> <th>REVISIONE</th> </tr> <tr> <td>A</td> <td>B</td> <td>C01</td> <td>RA008</td> <td>A</td> <td>OS</td> <td>PT</td> <td>001</td> <td>P1</td> </tr> </table> <p>Scala: 1:200-1:500</p> <table border="1" style="font-size: small;"> <tr> <th>DATA</th> <th>DESCRIZIONE</th> <th>REV</th> </tr> <tr> <td>Settembre 2015</td> <td>Emissione</td> <td>E</td> </tr> </table> <p>CONCEDENTE CONCESSIONE AUTOSTRADALI LOMBARDE</p> <p>CONCESSIONARIO Autostradale Padovana Lombarda Direttore Tecnico: Ing. Enrico Aina Referente Tecnico: Arch. Giovanni Cambi</p> <p>APPROVATO Autostradale Padovana Lombarda Il Direttore dei Lavori: Ing. Francesco Donnicci</p>	FASE PROGETTUALE	LOTTO	ZONA	OPERA	TRATTO D'OPERA	AMBITO	TIPO ELABORATO	PROGRESSIVO	REVISIONE	A	B	C01	RA008	A	OS	PT	001	P1	DATA	DESCRIZIONE	REV	Settembre 2015	Emissione	E	<p>IMPRESA RAGGRUPPAMENTO TEMPORANEO IMPRESE:</p> <table border="0" style="font-size: x-small;"> <tr> <td>Mandatario</td> <td>Mandatario</td> <td>Mandatario</td> <td>Mandatario cooptato</td> </tr> <tr> <td>STRABAG A.G.</td> <td>GLF Grandi Lavori Fincosit S.p.A.</td> <td>Impresa costruzioni Giuseppe Maltauro S.p.A.</td> <td>STRABAG S.p.A.</td> </tr> </table> <p>STRABAG MALTAURO STRABAG</p> <p>PROGETTISTA - PROGETTO ESECUTIVO DI DETTAGLIO RAGGRUPPAMENTO TEMPORANEO PROGETTISTI:</p> <table border="0" style="font-size: x-small;"> <tr> <td>Mandatario</td> <td>Mandatario</td> <td>Mandatario</td> <td>Mandatario</td> </tr> <tr> <td>3TI PROGETTI ITALIA</td> <td>OP Progettista - Direzione Progetti in Assistenza</td> <td>3TI PROGETTI ITALIA</td> <td>Arch. Salvatore Vermiglio</td> </tr> </table> <p>RESPONSABILE DI PROGETTO ED INCARICATO DELL'INTEGRAZIONE FRA LE VARIE PRESTAZIONI: Ing. Alberto Cecchini</p> <p>ELABORAZIONE PROGETTUALE PROGETTISTA: 3TI PROGETTI ITALIA S.p.A.</p> <p style="text-align: right;">3TI ITALIA S.p.A. DIRETTORE TECNICO Ing. Stefano Luca Piccanti Ordine degli Ingegneri Provincia di Roma n. 20809</p> <p>Redatto: Fasolo Verificato: Fasolo Approvato: Possati</p>	Mandatario	Mandatario	Mandatario	Mandatario cooptato	STRABAG A.