



ARMATURA FONDAZIONE – SEZIONE LONGITUDINALE

Scala 1:50 CONCIO 1

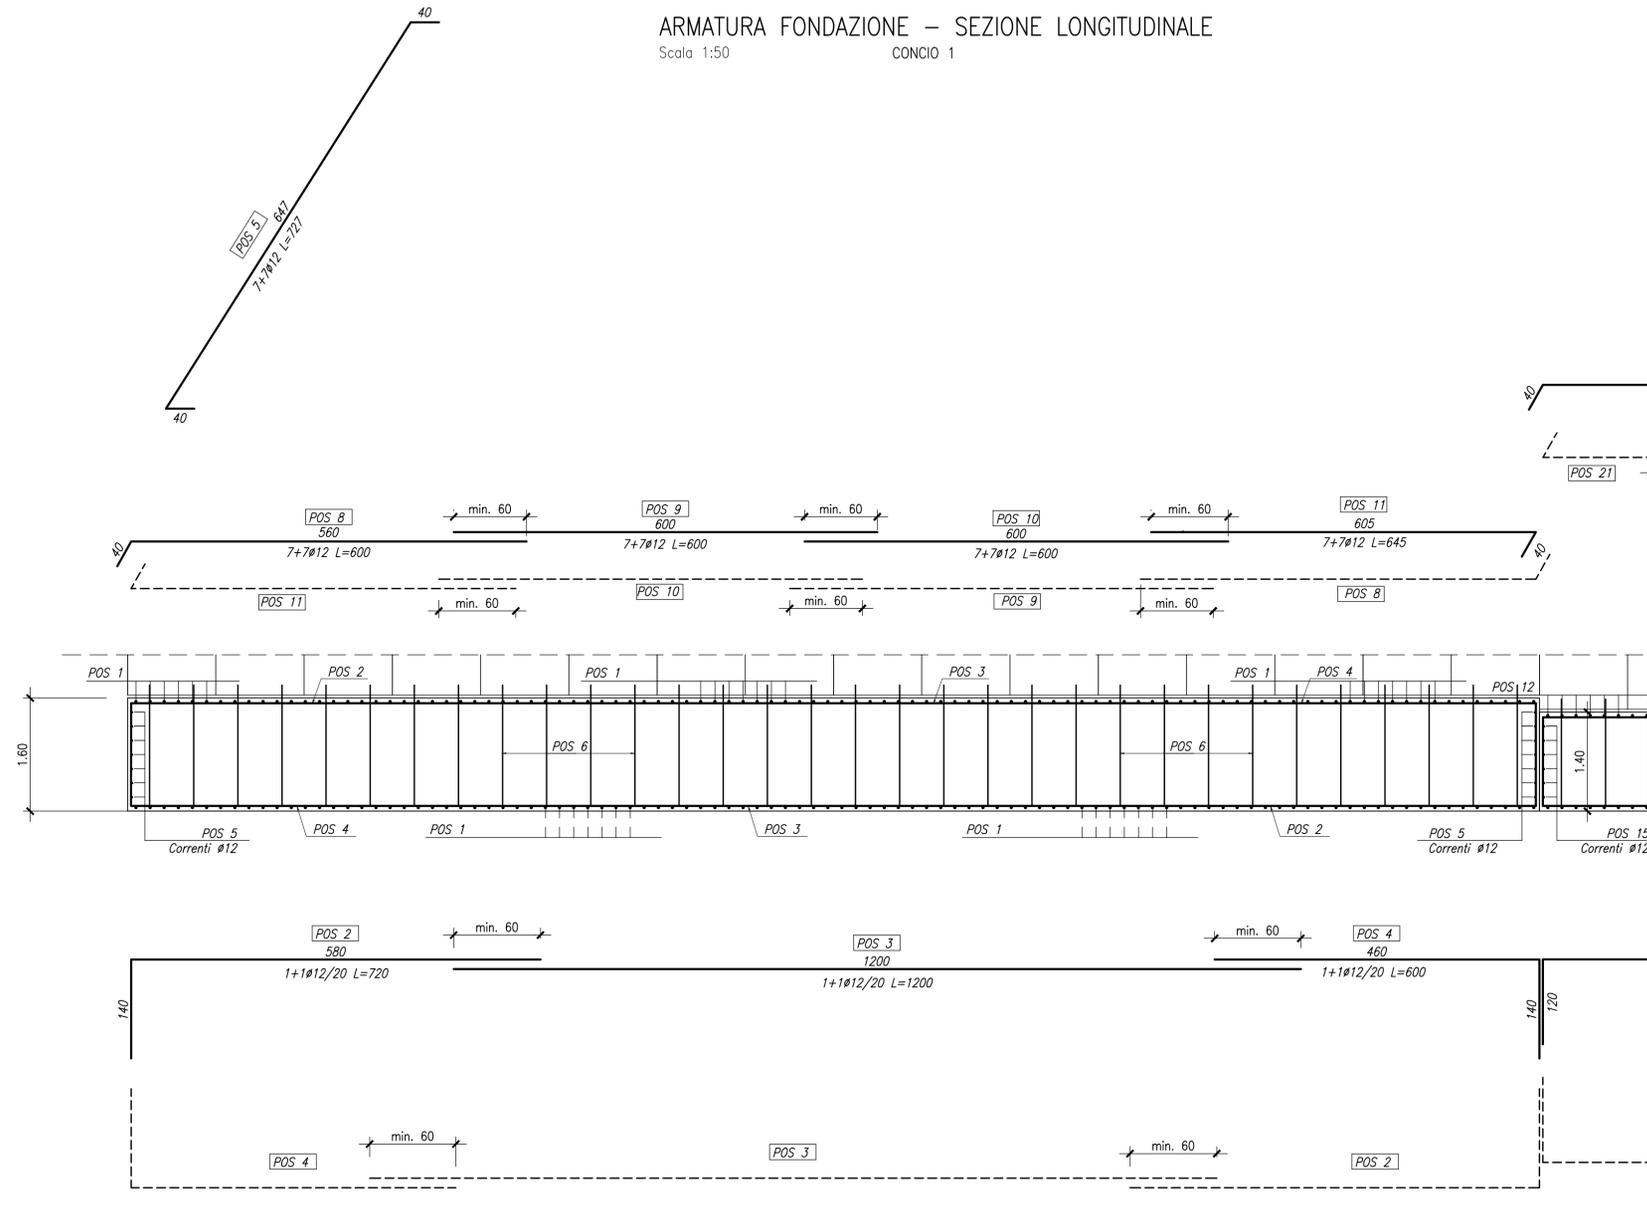


CARPENTERIA FONDAZIONE – SEZIONE TRASVERSALE

Scala 1:50 CONCIO 1

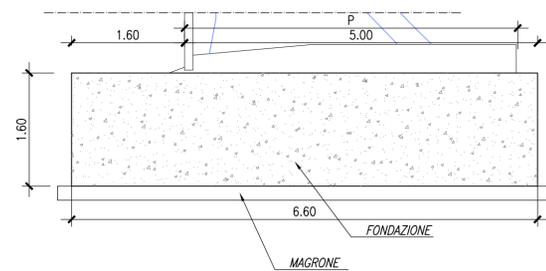

ARMATURA FONDAZIONE – SEZIONE TRASVERSALE

Scala 1:50 CONCIO 1

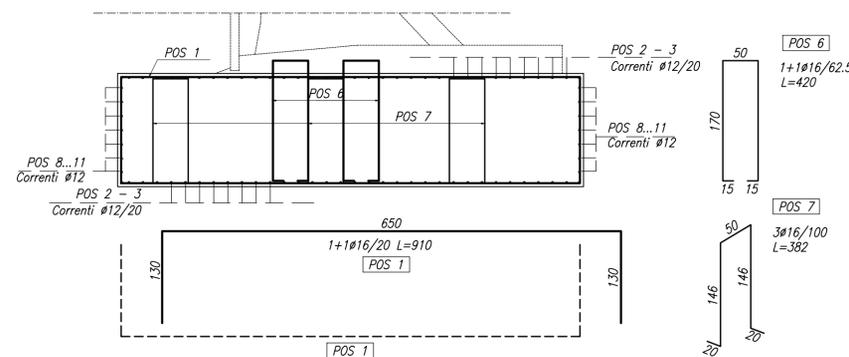

Materiali per i muri

CALCESTRUZZO : Fondazione	Rck 30 Mpa
Magrone	Rck 15 MPa
Cordolo	Rck 40 MPa
ACCIAIO : Controllato in stabilimento	B 450 C

REV 0 – ADEGUAMENTO DELLE ARMATURE ALLA NUOVA CARPENTERIA

MATRICE DI REVISIONE

REV	DATA	DESCRIZIONE MODIFICA
0	-	-
1	-	-
2	-	-
3	-	-
4	-	-
5	-	-

N.B.: LA TAVOLA SOSTITUISCE QUELLA RELATIVA AL CODICE [E] [A] [C01] [RA001] [C] [DS] [PC] [003] [A_02] DEL PROGETTO ESECUTIVO

CONCESSIONE AUTOSTRADALI LOMBARDE
COLLEGAMENTO AUTOSTRADE DALMINE - COMO - VARESE - VALICO DEL GAGGIOLO E OPERE AD ESSO CONNESSE
 CODICE C.U.P. F11806000270007
TRATTE B1, B2, C, D, TRVA13+14, GREENWAY
AS BUILT
TRATTA B1 - SVINCOLO DI LOMAZZO (da Pk - 0+850 a Pk +1+800)
 OPERE D'ARTE MINORI
 OPERE DI SOSTEGNO
 MURO 5
 Particolari costruttivi - Tav.1 di 3

IDENTIFICAZIONE ELABORATO CODICE PROGETTO: F00107B WBS		IMPRESA RAGGRUPPAMENTO TEMPORANEO IMPRESE: Mandataria: STRABAG A.G. Mandataria: GLF Grandi Lavori Fincosit S.p.A. Mandante: Giuseppe Malturo S.p.A. Mandante cooptata: STRABAG S.p.A.	
FASE PROGETTUALE A B C01 RA001 A OS PC 002 P		RAGGRUPPAMENTO TEMPORANEO PROGETTISTI: Mandataria: 3TI PROGETTI ITALIA Mandante: OP Progettista Mandante: Arch. Salvatore Vermiglio	
CONCEDENTE CONCESSIONI AUTOSTRADALI LOMBARDE		RESPONSABILE DI PROGETTO ED INCARICATO DELL'INTEGRAZIONE FRA LE VARIE PRESTAZIONI: Ing. Alberto Cecchini	
CONCESSIONARIO Autostreda Pedemontana Lombarda		ELABORAZIONE PROGETTUALE DIRETTORE TECNICO: Ing. Enrico Anni REFERENTE TECNICO: Arch. Giovanni Cambi	
APPROVATO Il Direttore dei Lavori: Ing. Francesco Donnicci		3TI ITALIA S.p.A. DIRETTORE TECNICO: Ing. Stefano Luca Picciati Ordine degli Ingegneri Provincia di Roma n. 20809 Redatto: Fasolo Verificato: Fasolo Approvato: Possati	