



SEZIONE FONDAZIONE TIPO 3

Scala 1:100

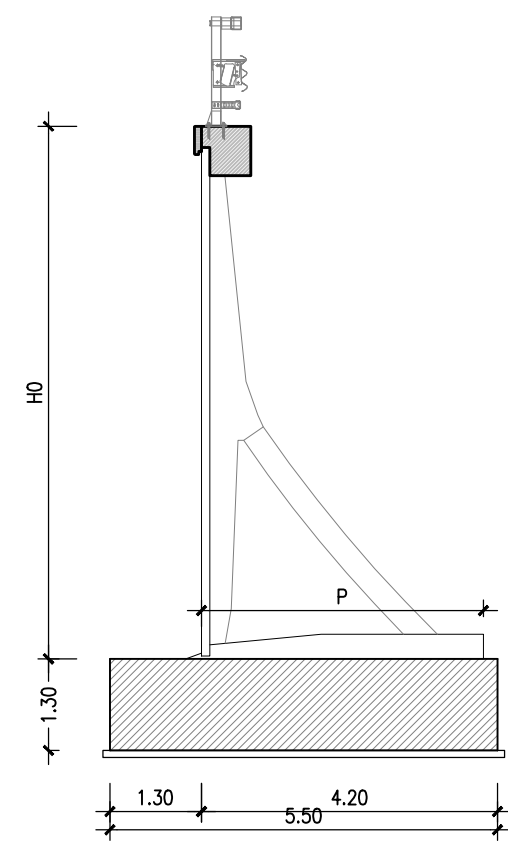


SEZIONE FONDAZIONE TIPO 4

Scala 1:100

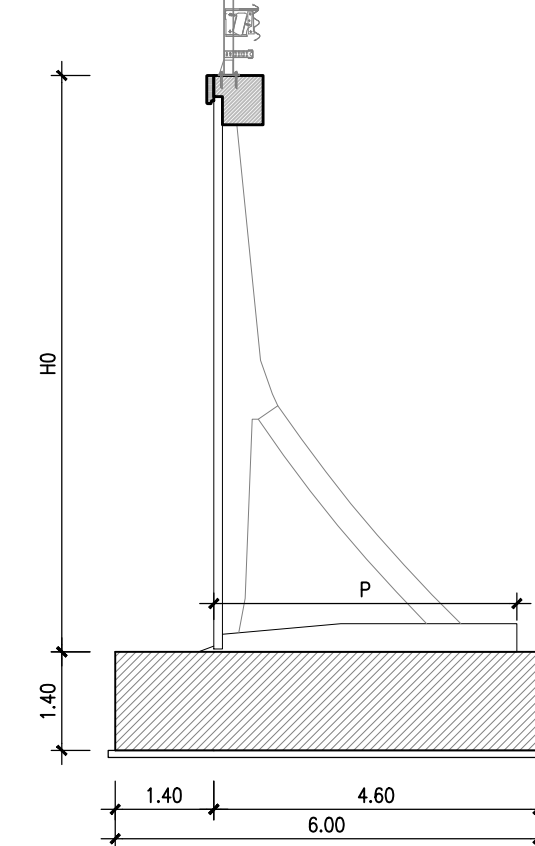


SEZIONE FONDAZIONE TIPO 5

Scala 1:100

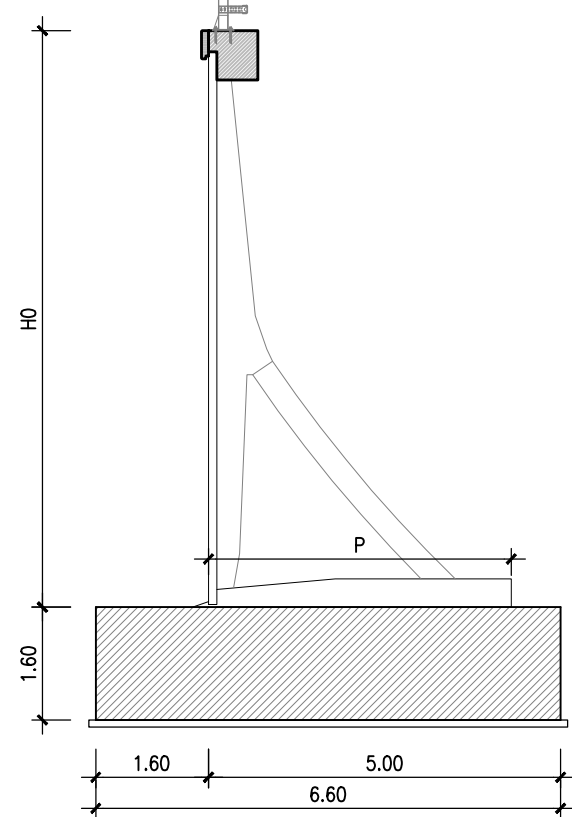


tratta 8614: RA001-SPALLA A IV001-RAMPA C-MURO 5

LUNGHEZZA: n°40 pannelli x 1.25m = 50.00m
FACCIATA: normale, in CLS liscio

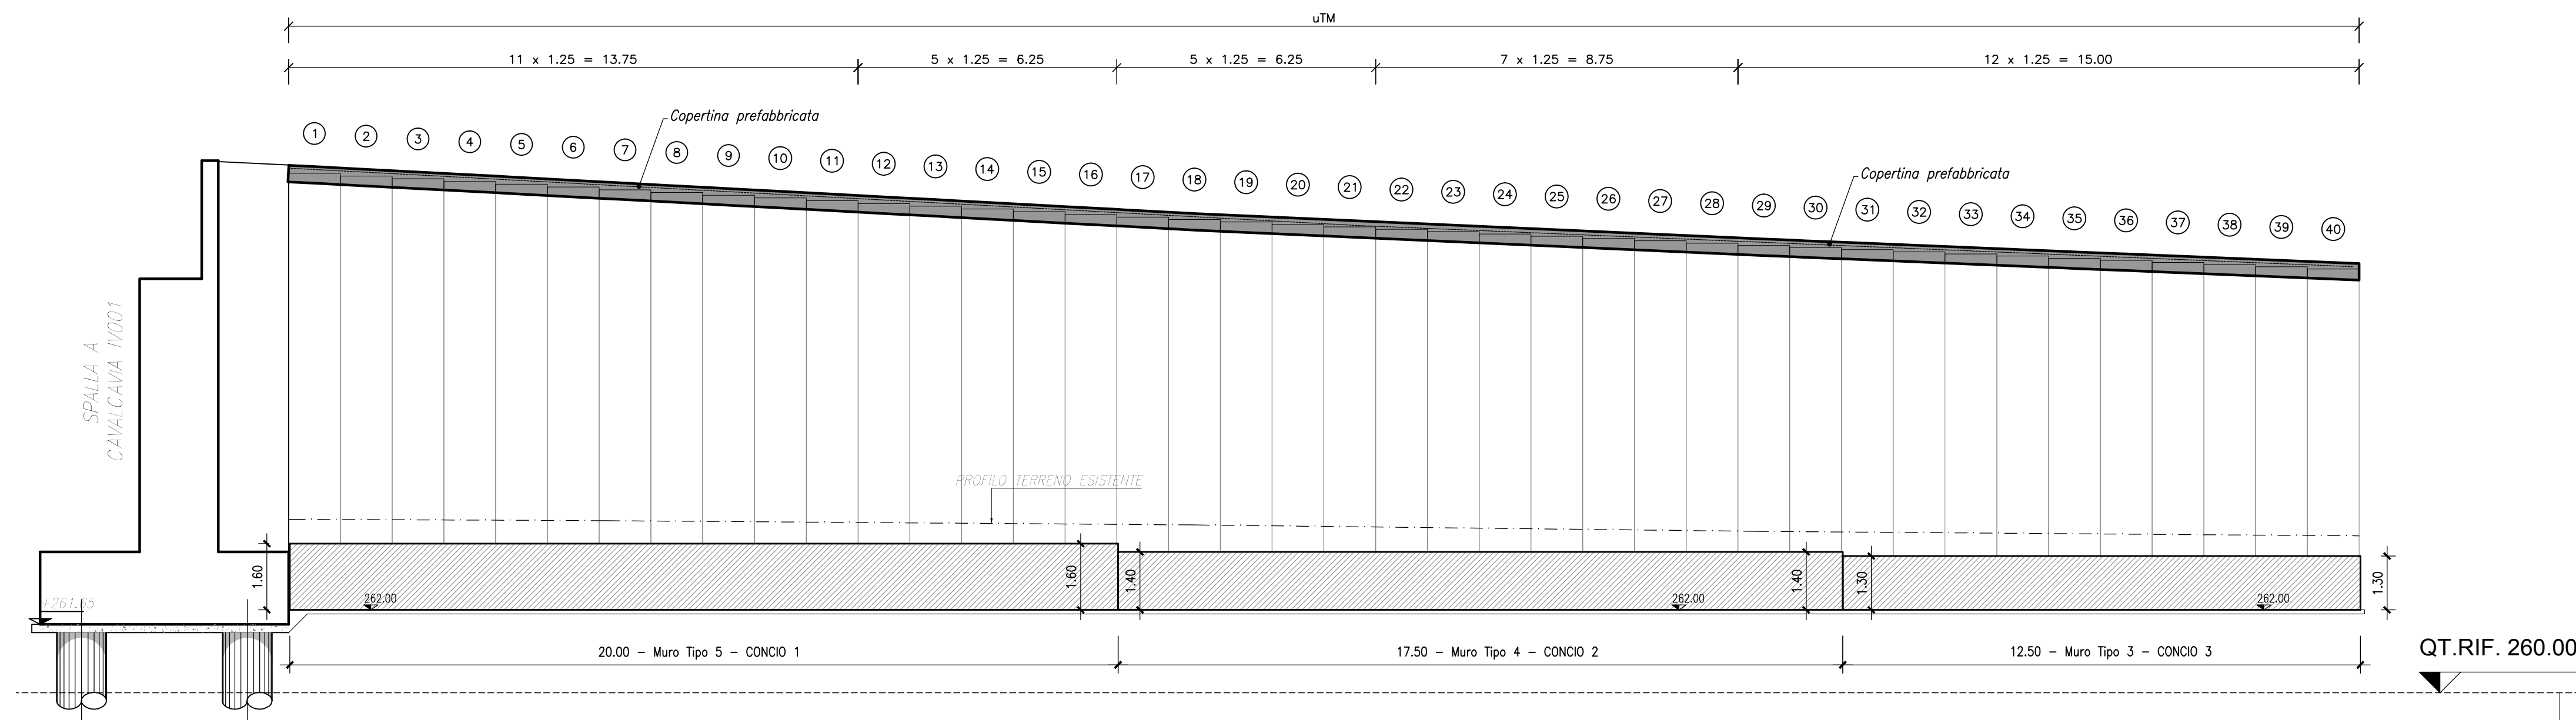

SEZIONE TIPO MURI uNM

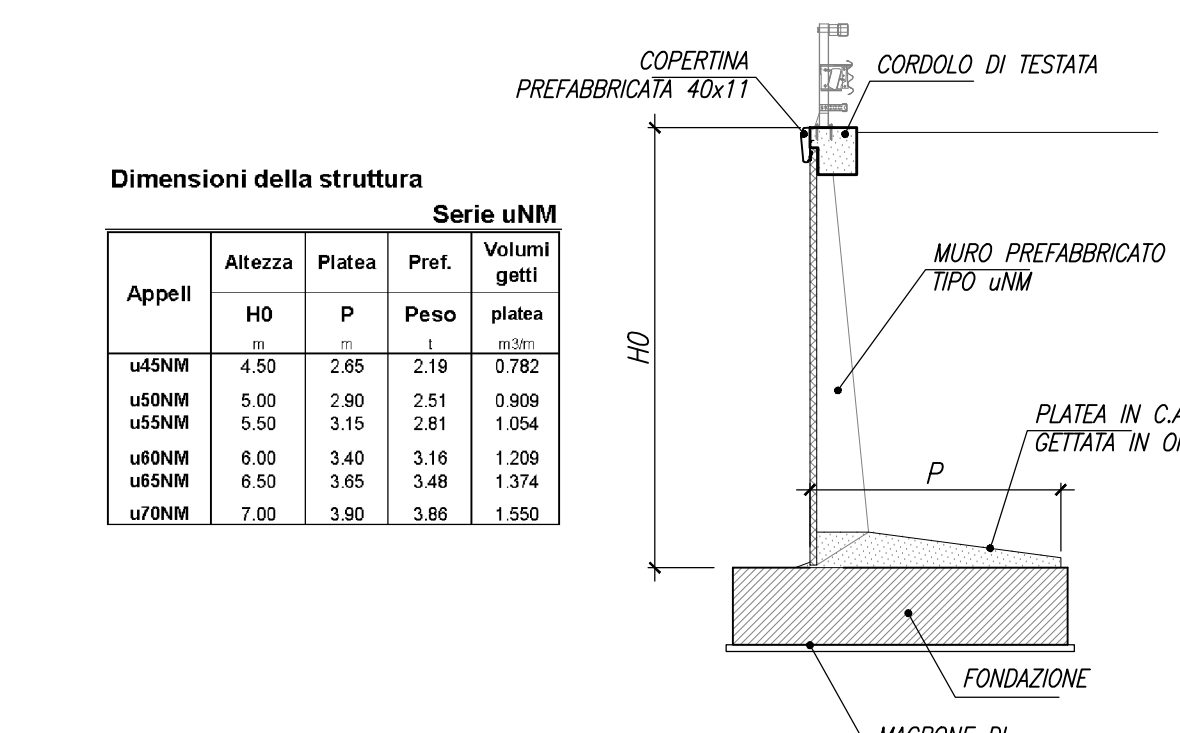

Dimensioni della struttura Serie uNM

Appelli	Altezza HO	Platea P	Prof. platea	Volumi getti

REV 0 - La tavola annulla e sostituisce quelle relative ai codici E_0_C01_RA001_A_OS_PZ_007_A_02, E_0_C01_RA001_A_OS_PZ_008_A_01 del progetto esecutivo



MATRICE DI REVISIONE

REV	DATA	DESCRIZIONE MODIFICA
0	-	-
1	-	-
2	-	-
3	-	-
4	-	-
5	-	-

N.B.: LA TAVOLA SOSTITUISCE QUELLA RELATIVA AL CODICE E 0 C01 RA001 A OS PE 002 A_03 DEL PROGETTO ESECUTIVO

PARTICOLARE CORDOLO DI TESTA MURO

Scala 1:20

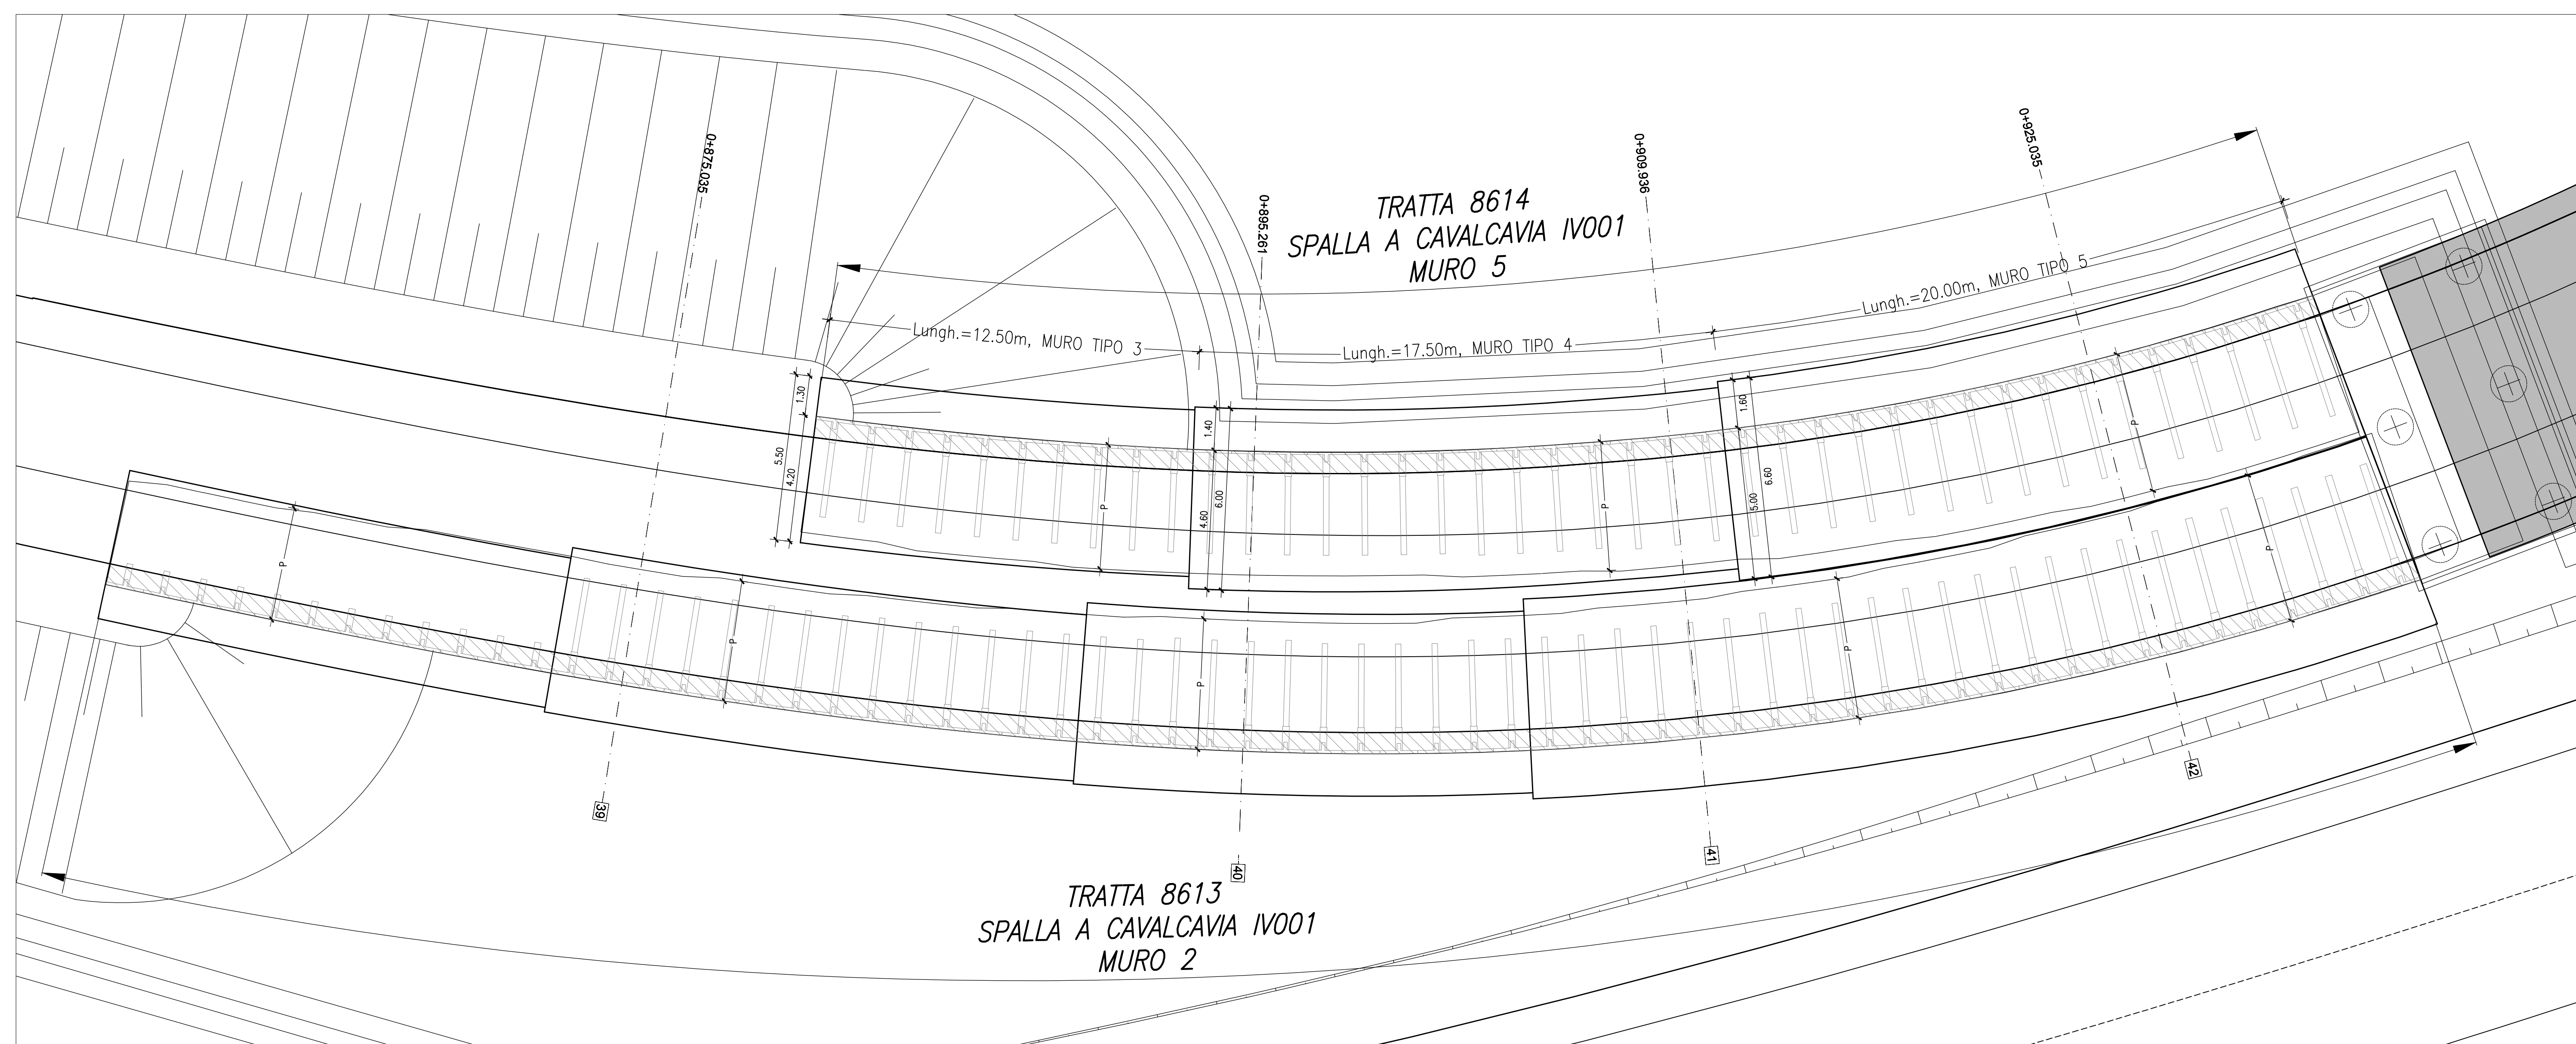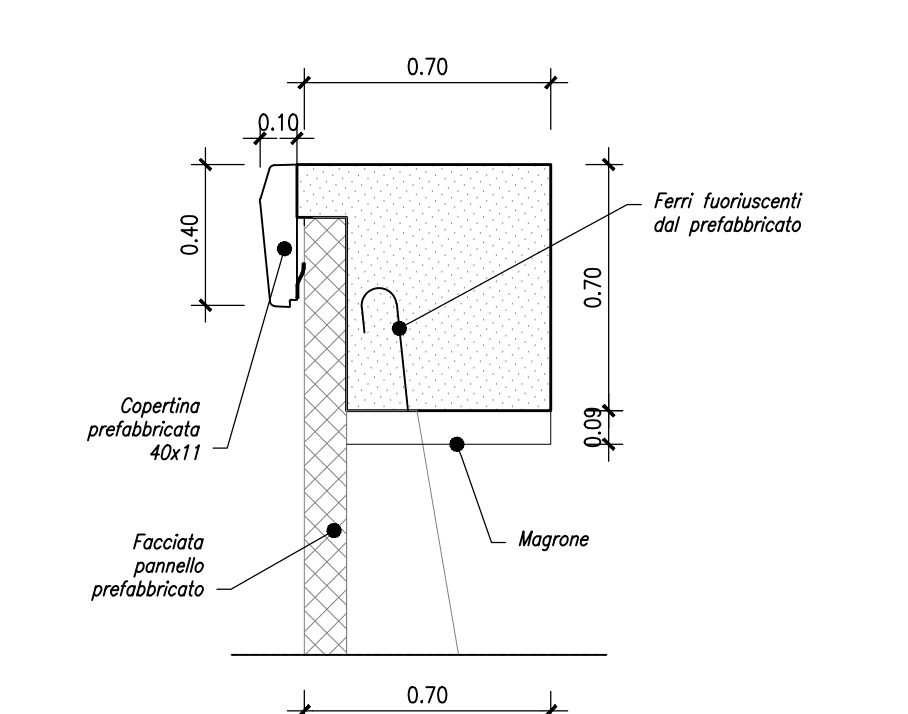

COLLEGAMENTO AUTOSTRADALE DALMINE - COMO - VARESE - VALICO DEL GAGGIOLO E OPERE AD ESSO CONNESSE
CODICE C.U.P. F118060027007
TRATTE B1, B2, C, D, TRVA13+14, GREENWAY
AS BUILT
TRATTA B1 - SVINCOLO DI LOMAZZO (da Pk - 0+850 a Pk +1+800)
OPERE D'ARTE MINORI
OPERE DI SOSTEGNO
MURO 5
Planimetria e Profilo

IDENTIFICAZIONE ELABORATO: RAGGRUPPAMENTO TEMPORANEO IMPRESE: STRABAG A.G., Grandi Lavori Finosati S.p.A., Maltaro S.p.A., STRABAG S.p.A.

CONCEDENTE: CONCESSIONI AUTOSTRADALI EMARORE
RESPONSABILE DI PROGETTO ED INCARICATO DELL'INTEGRAZIONE ERA LE VARIE PRESTAZIONI: Ing. Alberto Cecchini

CONCSSIONARIO: Direzione Tecnica, Ing. Enrico Fani, Pubblica Tecnica, Arch. Giovanni Caracciolo
ELABORAZIONE PROGETTUALE: PROGETTISTA: 3TI PROGETTI ITALIA S.p.A.
3TI ITALIA S.p.A. DIRETTORE TECNICO: Ing. Stefano Luca Passari, Arch. Cristiano Spigoli, Ingegneri, Provincia di Roma n. 20809