



PLANIMETRIA MURO PREFABBRICATO
TRACCIAMENTO FONDAZIONE - Scala 1:200

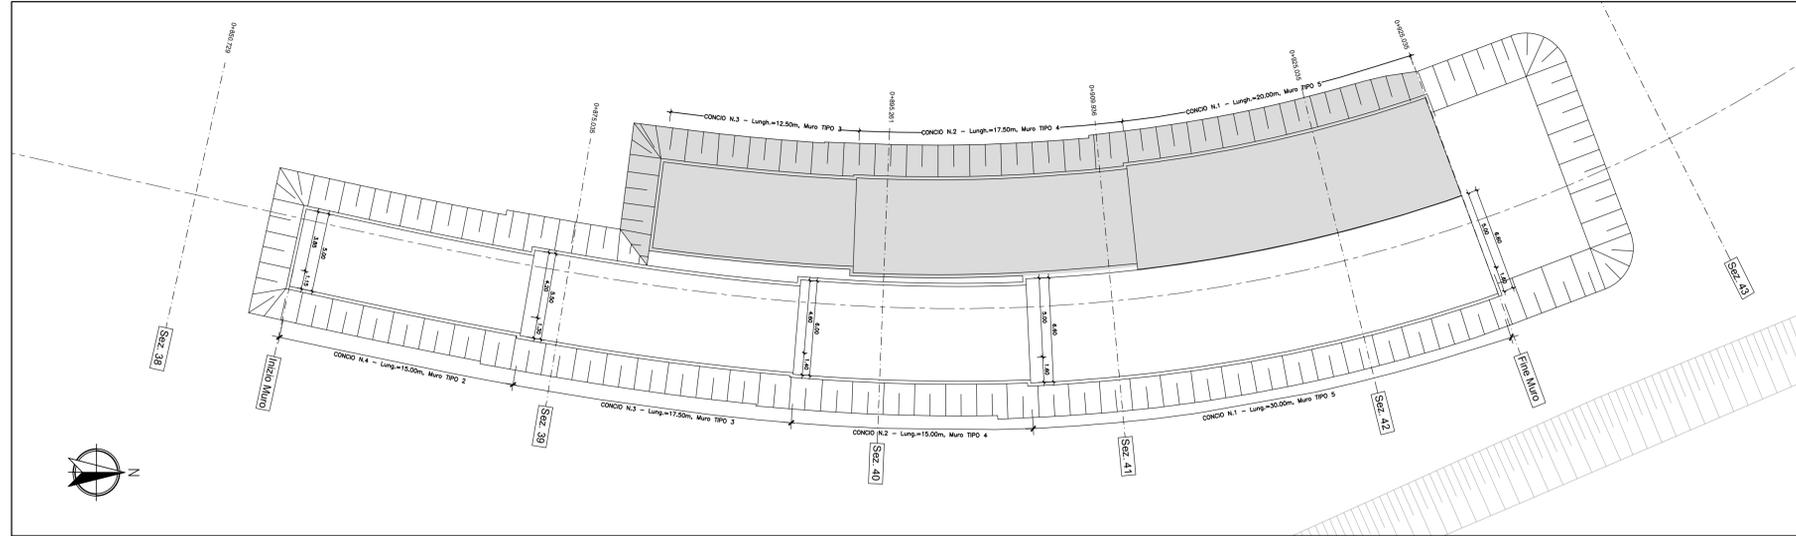


SEZIONE N. : In Muro
QT. PROGETTO : 270.291
PROG. : 0+880.175

SCALA 1:200

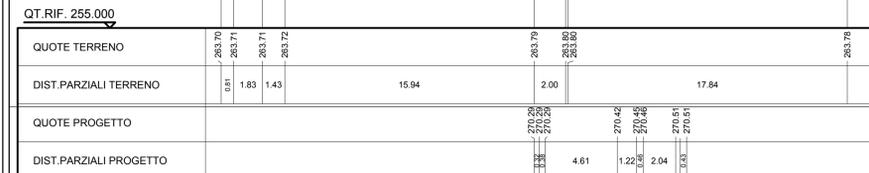


SEZIONE N. : 40
QT. PROGETTO : 271.324
PROG. : 0+895.261

SCALA 1:200

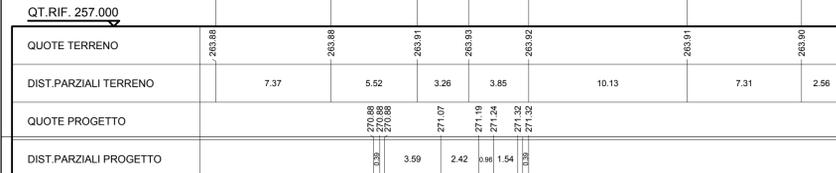


SEZIONE N. : 41
QT. PROGETTO : 272.106
PROG. : 0+909.936

SCALA 1:200

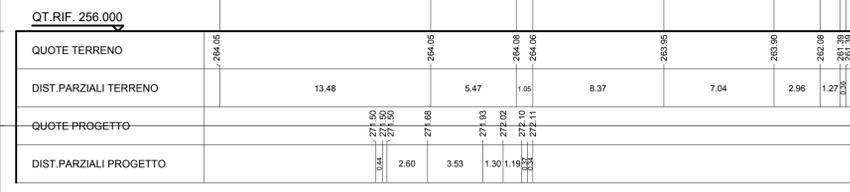


SEZIONE N. : 42
QT. PROGETTO : 272.862
PROG. : 0+925.035

SCALA 1:200

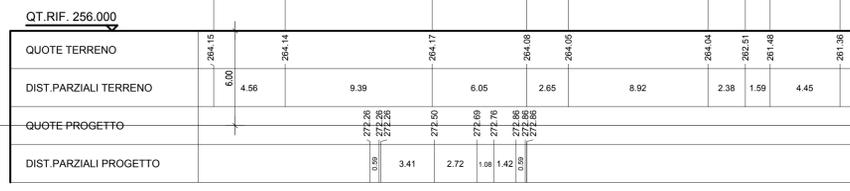

SEZIONE N. : Fn Muro
QT. PROGETTO : 273.285
PROG. : 0+857.839

SCALA 1:200

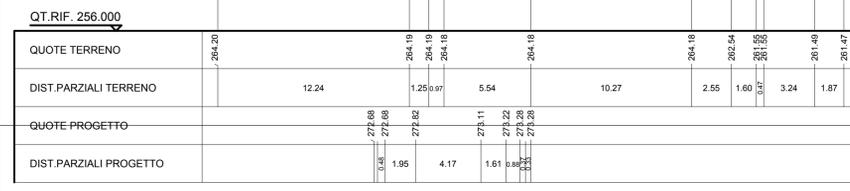

REV. 0 - ADEGUAMENTI DEGLI SCAVI ALLA NUOVA CARPENTERIA

MATRICE DI REVISIONE

REV	DATA	DESCRIZIONE MODIFICA
0	-	-
1	-	-
2	-	-
3	-	-
4	-	-
5	-	-

N.B.: LA TAVOLA SOSTITUISCE QUELLA RELATIVA AL CODICE E | 0 | C01 | RA001 | A | DS | PI | 002 | A_01 | DEL PROGETTO ESECUTIVO

CONCESSIONARIA AUTOSTRADALI LOMBARDE

COLLEGAMENTO AUTOSTRADE DALMINE - COMO - VARESE - VALICO DEL GAGGIOLLO E OPERE AD ESSO CONNESSE
CODICE CUP F1188990078007

TRATTE B1, B2, C, D, TRVA13+14, GREENWAY

AS BUILT

TRATTA B1 - SVINCOLO DI LOMAZZO (da Pk - 0+850 a Pk +1+800)
OPERE D'ARTE MINORI
OPERE DI SOSTEGNO
MURO 5
Pianta scavi muro - Tav. 1 di 1

FASE PROGETTUALE	LOTTO	ZONA	OPERA	TRATTO D'OPERA	AMBITO	TIPO LABORIO	PROGRESSIVO	REVISIONE

SCALA: 1:200

DATA	DESCRIZIONE	REV	PROGETTISTA - PROGETTO ESECUTIVO DI DETTAGLIO
Settembre 2015	Emissione	E	

CONCEDENTE: CONCESSIONARIA AUTOSTRADALI LOMBARDE


IMPRESA: RAGGRUPPAMENTO TEMPORANEO IMPRESE

Mandatario	Mandatario	Mandatario	Mandatario cooptato
STRABAG A.G.	GLF Grandi Lavori Fincosit S.p.A.	Impresa costruzioni Giuseppe Maltauro S.p.A.	STRABAG S.p.A.

RESPONSABILE DI PROGETTO ED INCARICATO DELL'INTEGRAZIONE FRA LE VARIE PRESTAZIONI: Ing. Alberto Cecchini

ELABORAZIONE PROGETTUALE: PROGETTISTA: 3TI PROGETTI ITALIA S.p.A.

REDATTO: Fasolo | VERIFICATO: Fasolo | APPROVATO: Possati