



PLANIMETRIA MURO PREFABBRICATO  
TRACCIAMENTO FONDAZIONE - Scala 1:200

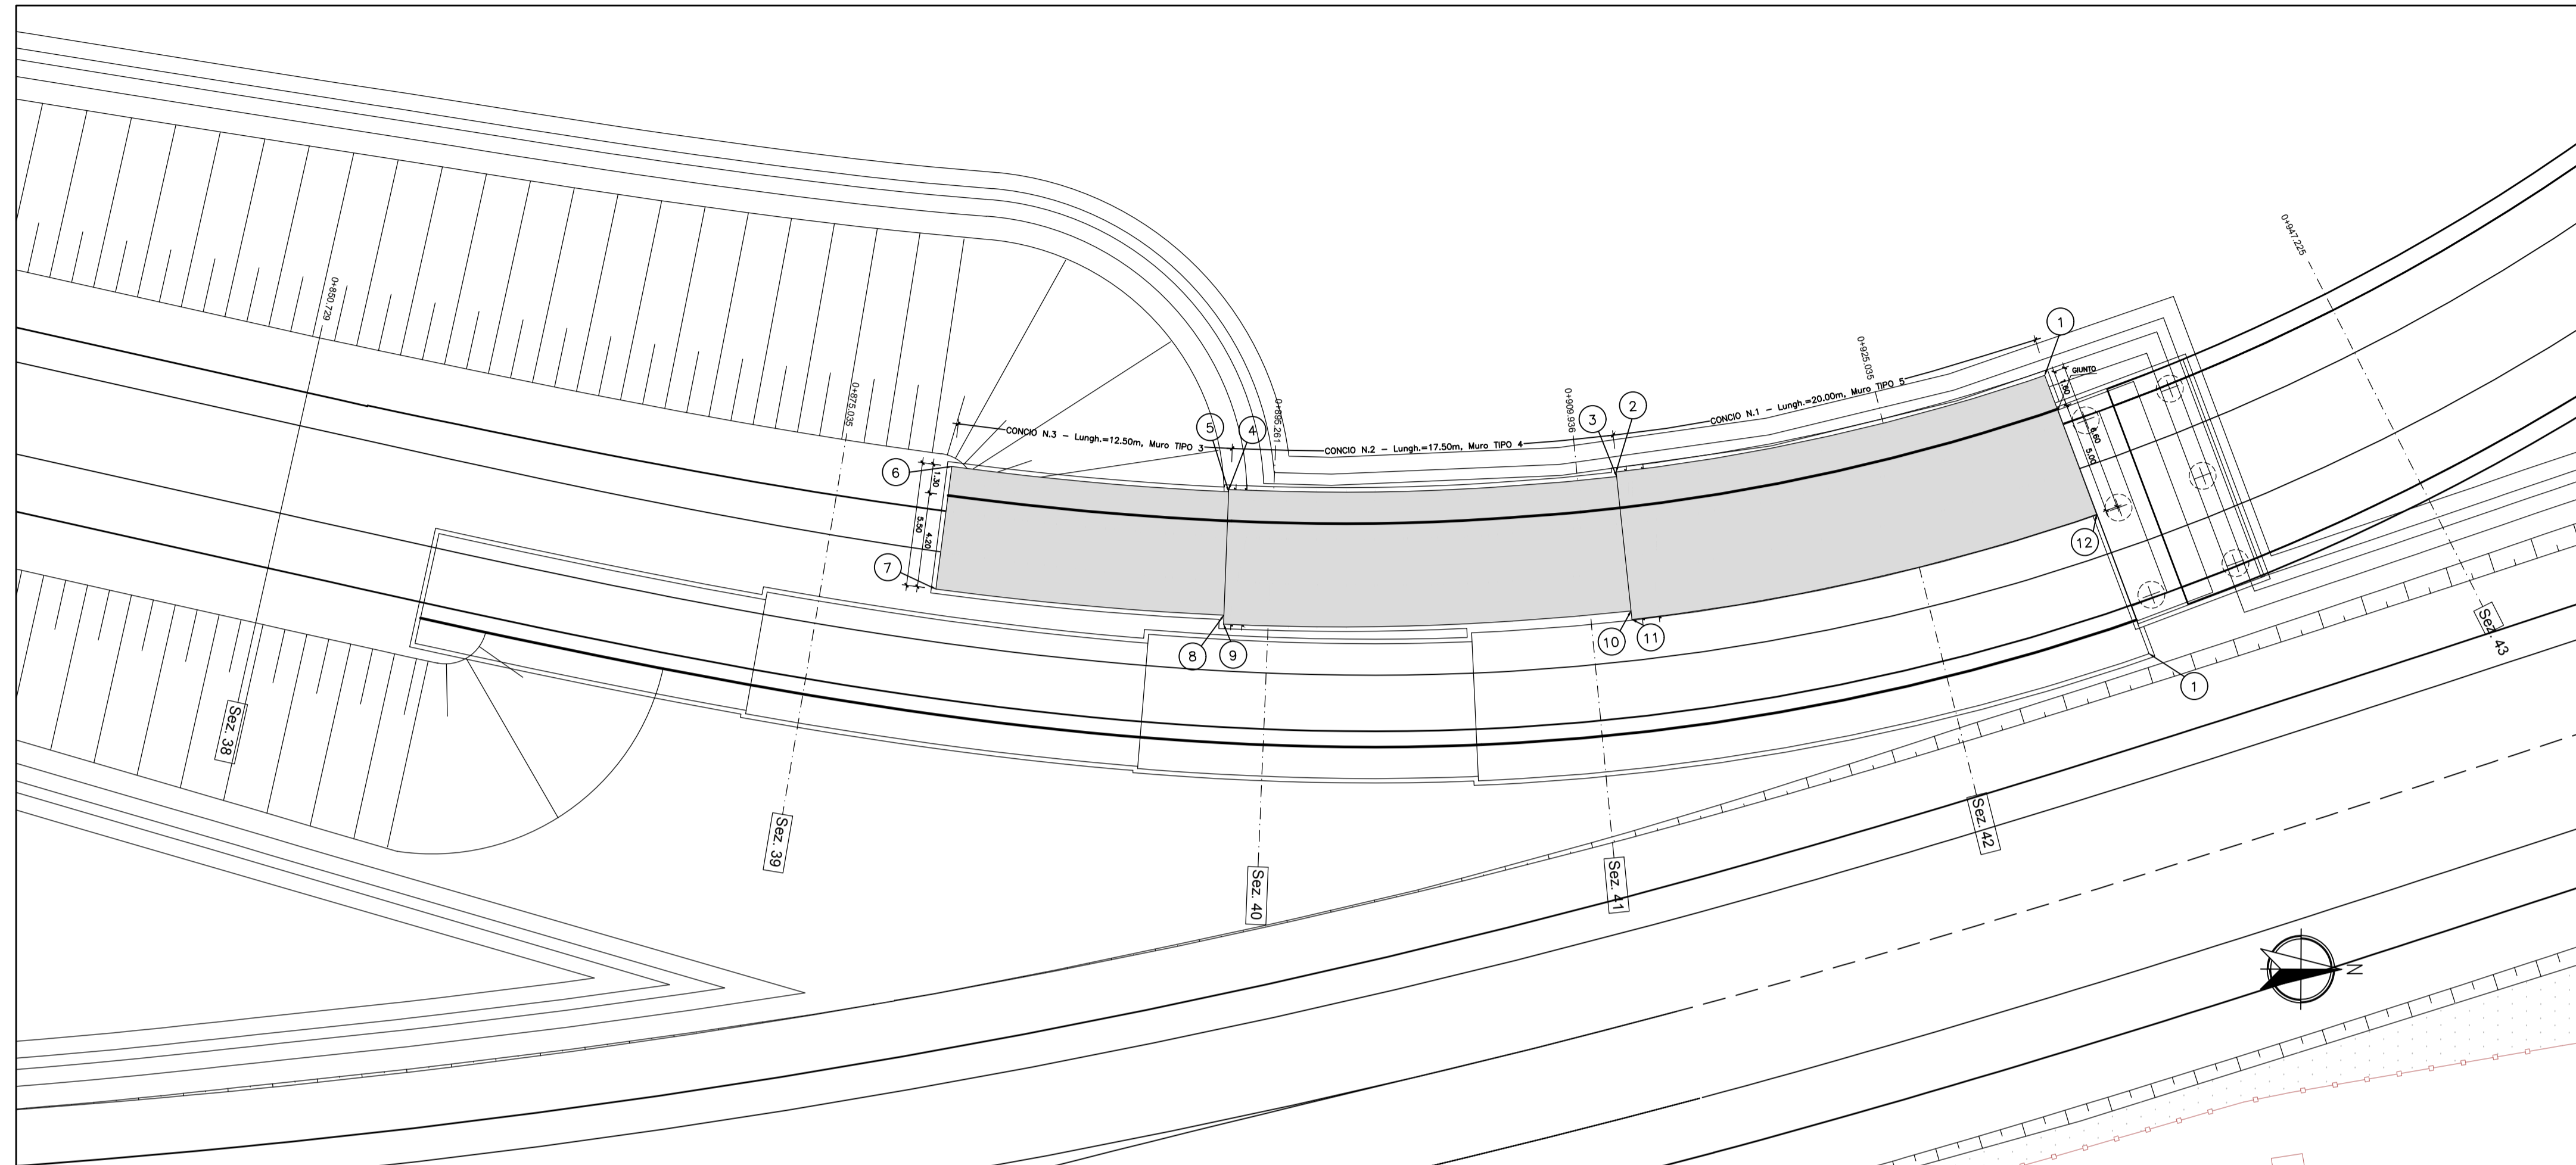

STRALCIO PLANIMETRICO - Scala 1:500

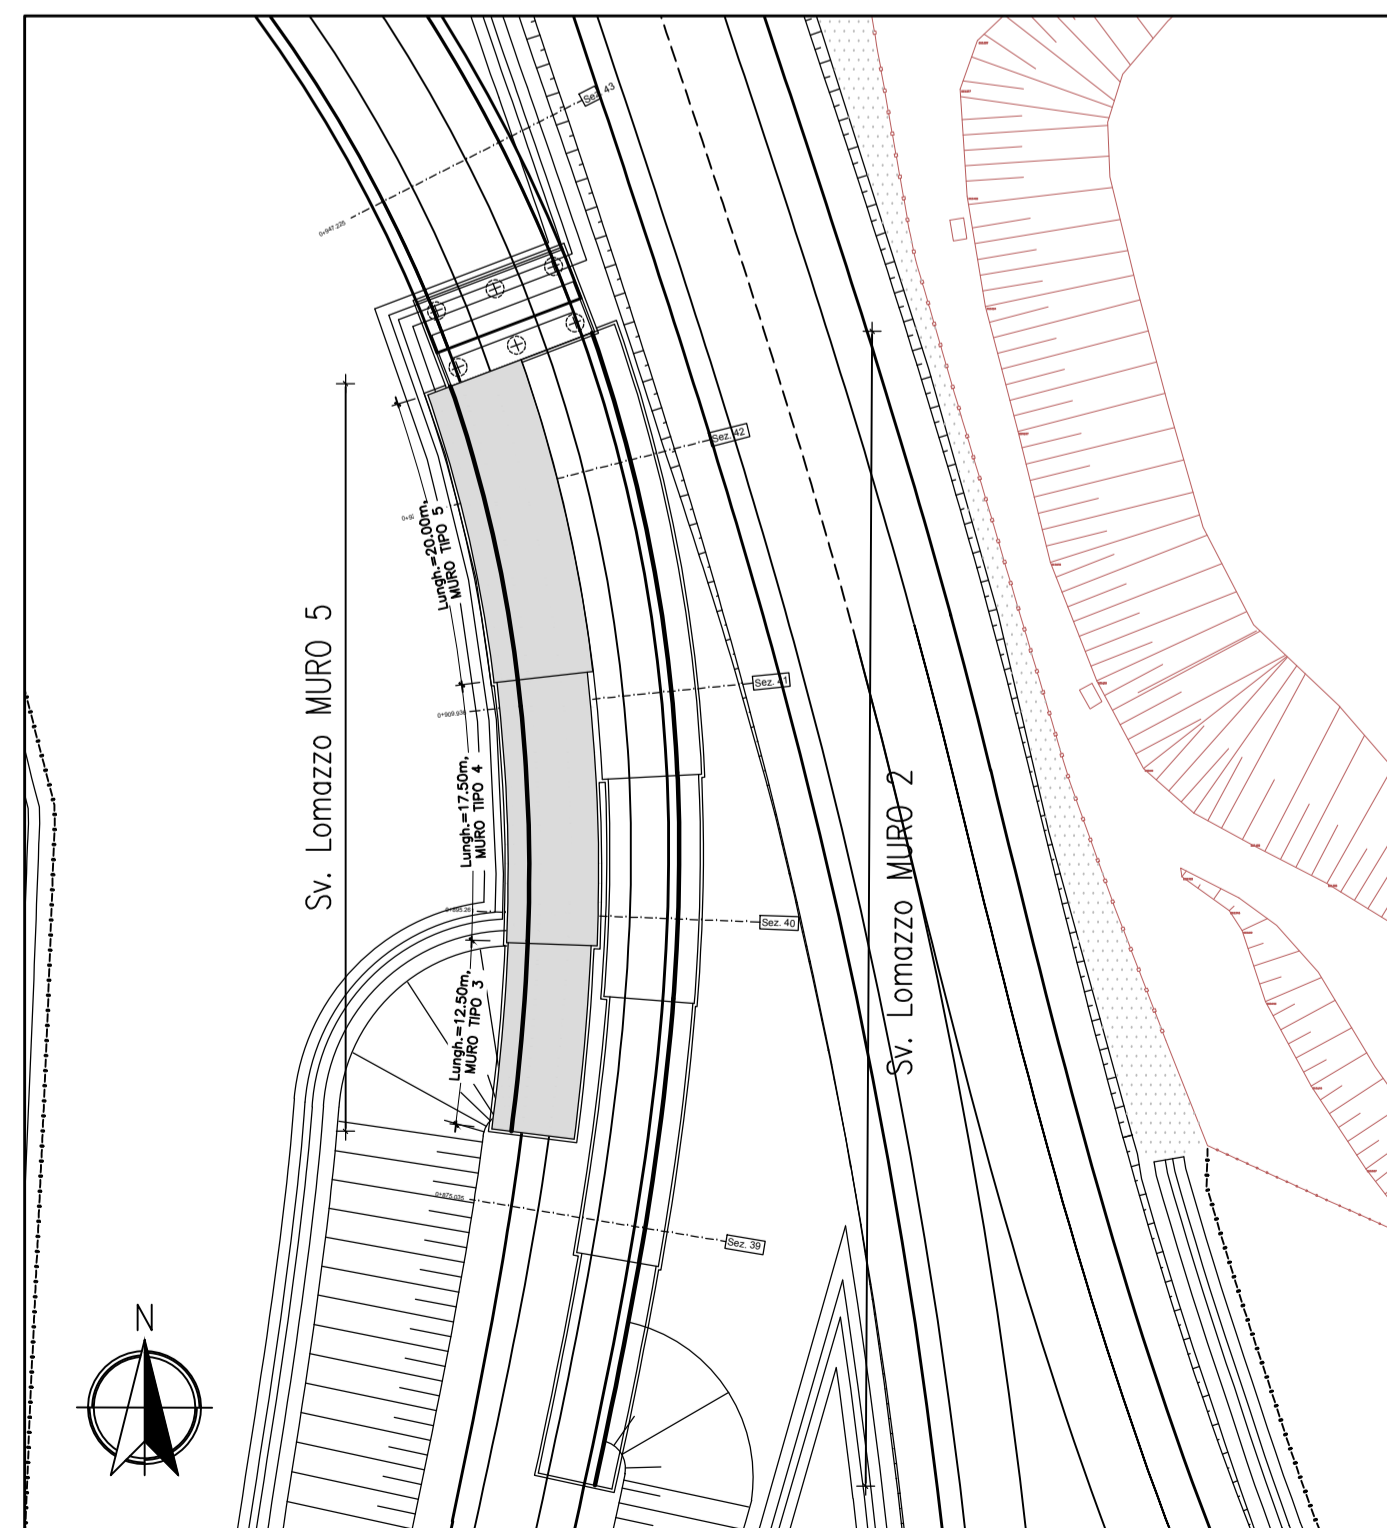

COORDINATE FONDAZIONE

PUNTI	EST	NORD
1	135770.35	245488.86
2	135774.72	245469.79
3	135774.92	245469.81
4	135775.56	245452.55
5	135775.66	245452.55
6	135774.59	245440.21
7	135780.04	245439.52
8	135781.16	245452.35
9	135781.56	245452.34
10	135780.91	245470.48
11	135781.28	245470.52
12	135776.52	245491.20

MATRICE DI REVISIONE

REV	DATA	DESCRIZIONE MODIFICA
0	-	-
1	-	-
2	-	-
3	-	-
4	-	-
5	-	-

N.B.: LA TAVOLA SOSTITUISCE QUELLA RELATIVA AL CODICE [ ] DEL PROGETTO ESECUTIVO

CONCESSIONARI AUTOSTRADALI LOMBARDE  

COLLEGAMENTO AUTOSTRADALE  
DALMINE - COMO - VARESE - VALICO DEL GAGGIOLO E OPERE AD ESSO CONNESSE  
CODICE C.U.P. F11B060027007  
TRATTE B1, B2, C, D, TRVA13+14, GREENWAY  
**AS BUILT**  
TRATTA B1 - SVINCOLO DI LOMAZZO (da Pk - 0+850 a Pk +1+800)  
OPERE D'ARTE MINORI  
OPERE DI SOSTEGNO  
MURO 5  
PLANIMETRIA-TRACCIAMENTO

IDENTIFICAZIONE ELABORATO  
CODICE PROGETTO: F00107B  
WBS

IMPRESA  
RAGGRUPPAMENTO TEMPORANEO IMPRESE:  
Mandatario: STRABAG A.G.  
Mandante: GLF Grandi Lavori Fincosit S.p.A.  
Mandante: Giuseppe Maltauro S.p.A.  
Mandante cooptata: STRABAG S.p.A.

FASE PROGETTUALE  
LOTTO: A  
ZONA: B  
OPERA: C01  
TRATTO D'OPERA: RA01  
AMBITO: A  
TIPO ELABORATO: OS  
PROGRESSIVO: PT  
REVISIONE: 002

Scalatura: 1:200-1:500

DATA: Settembre 2015  
DESCRIZIONE: Emissione  
REV: E

RAGGRUPPAMENTO TEMPORANEO PROGETTISTI:  
Mandatario: 3TI PROGETTI ITALIA S.p.A.  
Mandante: GP  
Mandante: ALBERTO CECCHINI

CONCEDENTE  
CONCESSIONARI AUTOSTRADALI LOMBARDE

CONCESSIONARIO  
Direttore Tecnico: Ing. Enrico Anzi  
Referente Tecnico: Arch. Giovanni Cambi

APPROVATO  
Il Direttore dei Lavori: Ing. Francesco Domenico

PROGETTISTA - PROGETTO ESECUTIVO DI DETTAGLIO  
RAGGRUPPAMENTO TEMPORANEO PROGETTISTI:  
Mandatario: 3TI PROGETTI ITALIA S.p.A.  
Mandante: GP  
Mandante: ALBERTO CECCHINI

RESPONSABILE DI PROGETTO ED INCARICATO DELL'INTEGRAZIONE FRA LE VARIE PRESTAZIONI:  
Ing. Alberto Cecchini

ELABORAZIONE PROGETTUALE  
PROGETTISTA:  
3TI PROGETTI ITALIA S.p.A.

3TI ITALIA S.p.A.  
DIRETTORE TECNICO  
Ing. Stefano Luca Passati  
Ordine degli Ingegneri  
Provincia di Roma n. 20809

Redatto: Fasolo  
Verificato: Fasolo  
Approvato: Passati