




SEZIONE N. : A  
 QT. PROGETTO : 266.739  
 DIST.PROG. : 0+000.000  
 DIST.SUCC. : 10.000

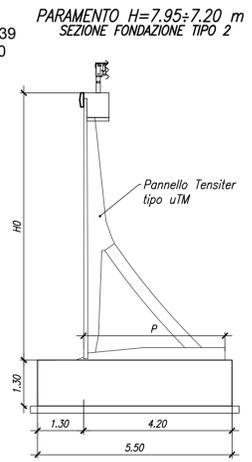

SEZIONE N. : B  
 QT. PROGETTO : 267.592  
 DIST.PROG. : 0+020.000  
 DIST.PREC. : 10.000  
 DIST.SUCC. : 9.733

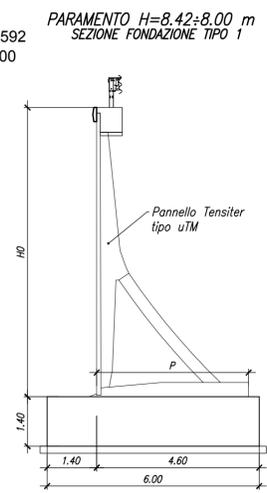


SEZIONE N. : A\*  
 PARAMENTO H=7.95±7.20 m  
 SEZIONE FONDAZIONE TIPO 1

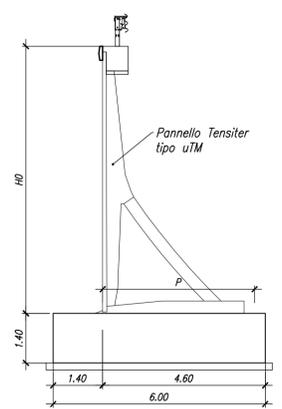


Tratta 8609: SPALLA A IV002-RAMPA G-MURO 6

LUNGHEZZA: n.24 pannelli x 1.25 = 30.00m  
 FACCIATA: normale, in CLS liscio  
 uTM

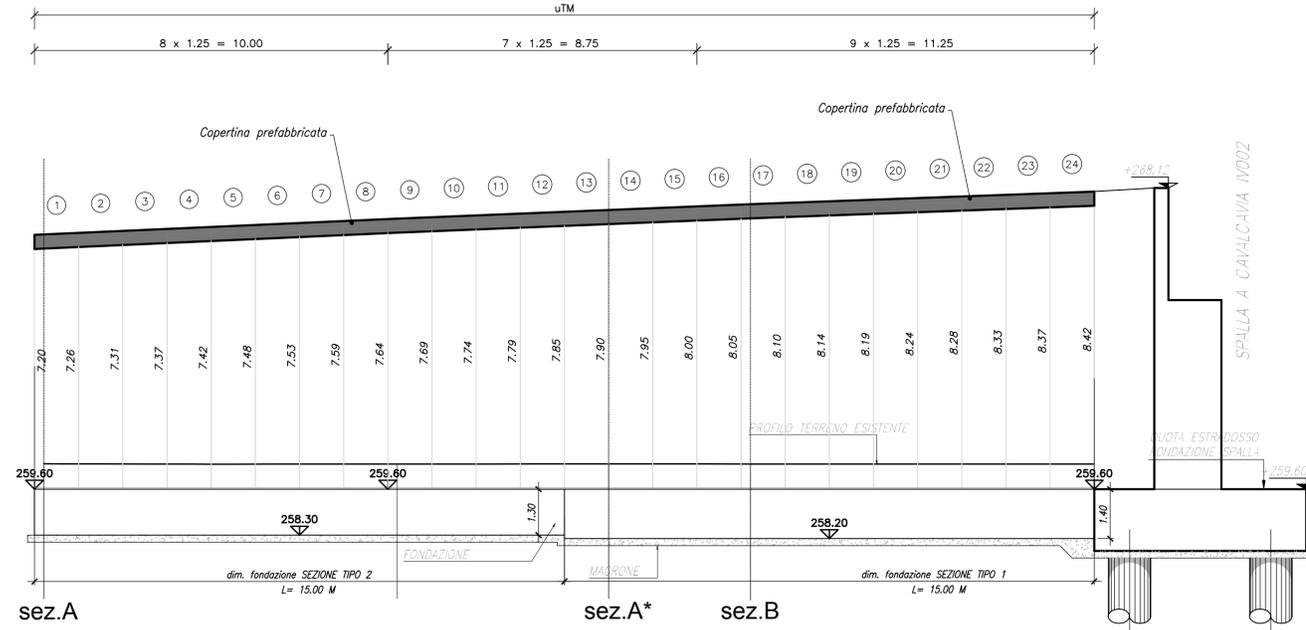


N.B.: La tavola annulla e sostituisce quelle relative ai codici  
 E\_0\_C01\_RA006\_A\_OS\_PZ\_004\_A\_02  
 E\_0\_C01\_RA006\_A\_OS\_PZ\_005\_A\_01 del progetto esecutivo

PARTICOLARE CORDOLO DI TESTATA MURI

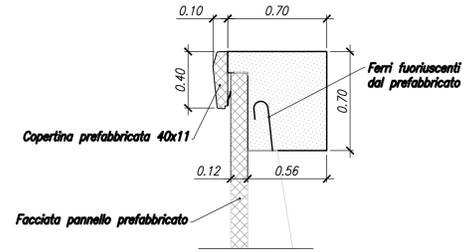

SEZIONE TIPO MURI uTM

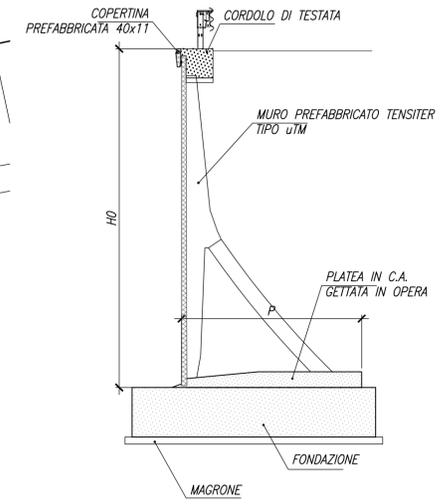

Dimensioni della struttura Serie uTM

Appelli	Altezza H0	Platea P	Pref. Peso	Volumi getti
	m	m	t	m3/m
u75TM	7.50	4.00	5.10	1.285
u80TM	8.00	4.20	5.51	1.529
u85TM	8.50	4.45	5.95	1.619

MATRICE DI REVISIONE

REV	DATA	DESCRIZIONE MODIFICA
0	-	-
1	-	-
2	-	-
3	-	-
4	-	-
5	-	-

N.B.: LA TAVOLA SOSTITUISCE QUELLA RELATIVA AL CODICE E\_0\_C01\_RA006\_A\_OS\_PZ\_001\_A\_02 DEL PROGETTO ESECUTIVO

**COLLEGAMENTO AUTOSTRADALE DALMINE - COMO - VARESE - VALICO DEL GAGGIOLO E OPERE AD ESSO CONNESSE**  
 CODICE C.U.P. F11B06000270007  
**TRATTE B1, B2, C, D, TRVA13+14, GREENWAY**  
**AS BUILT**  
**TRATTA B1 - SVINCOLO DI LOMAZZO (da Pk +0+850 a Pk +1+800)**  
 OPERE D'ARTE MINORI  
 OPERE DI SOSTEGNO  
 MURO 6  
 Planimetria e profilo

**IDENTIFICAZIONE ELABORATO**  
 CODICE PROGETTO: F00107B  
 WBS

**IMPRESA**  
**RAGGRUPPAMENTO TEMPORANEO IMPRESE:**  
 Mandatario: STRABAG A.G.  
 Mandante: GLF Grandi Lavori Fincosit S.p.A.  
 Mandante: Giuseppe Maltauro S.p.A.  
 Mandante cooptata: STRABAG S.p.A.

**CONCEDENTE**  
 CONCESSIONI AUTOSTRADALI LOMBARDE

**CONCESSIONARIO**  
 Autostredale Pedemontana Lombarda  
 Direttore Tecnico: Ing. Enrico Arini  
 Referente Tecnico: Arch. Giovanni Camillo

**APPROVATO**  
 Autostredale Pedemontana Lombarda  
 Il Direttore dei Lavori: Ing. Francesco Dominico

**PROGETTISTA**  
 3TI PROGETTI ITALIA S.p.A.

**RESPONSABILE DI PROGETTO ED INCARICATO DELL'INTEGRAZIONE FRA LE VARIE PRESTAZIONI:**  
 Ing. Alberto Cecchini

**ELABORAZIONE PROGETTUALE**  
**PROGETTISTA:**  
 3TI PROGETTI ITALIA S.p.A.

**DIRETTORE TECNICO**  
 Ing. Stefano Luca Possati  
 Ordine degli Ingegneri Provincia di Roma n. 20809

Redatto: Feno Verificato: Feno Approvato: Possati