
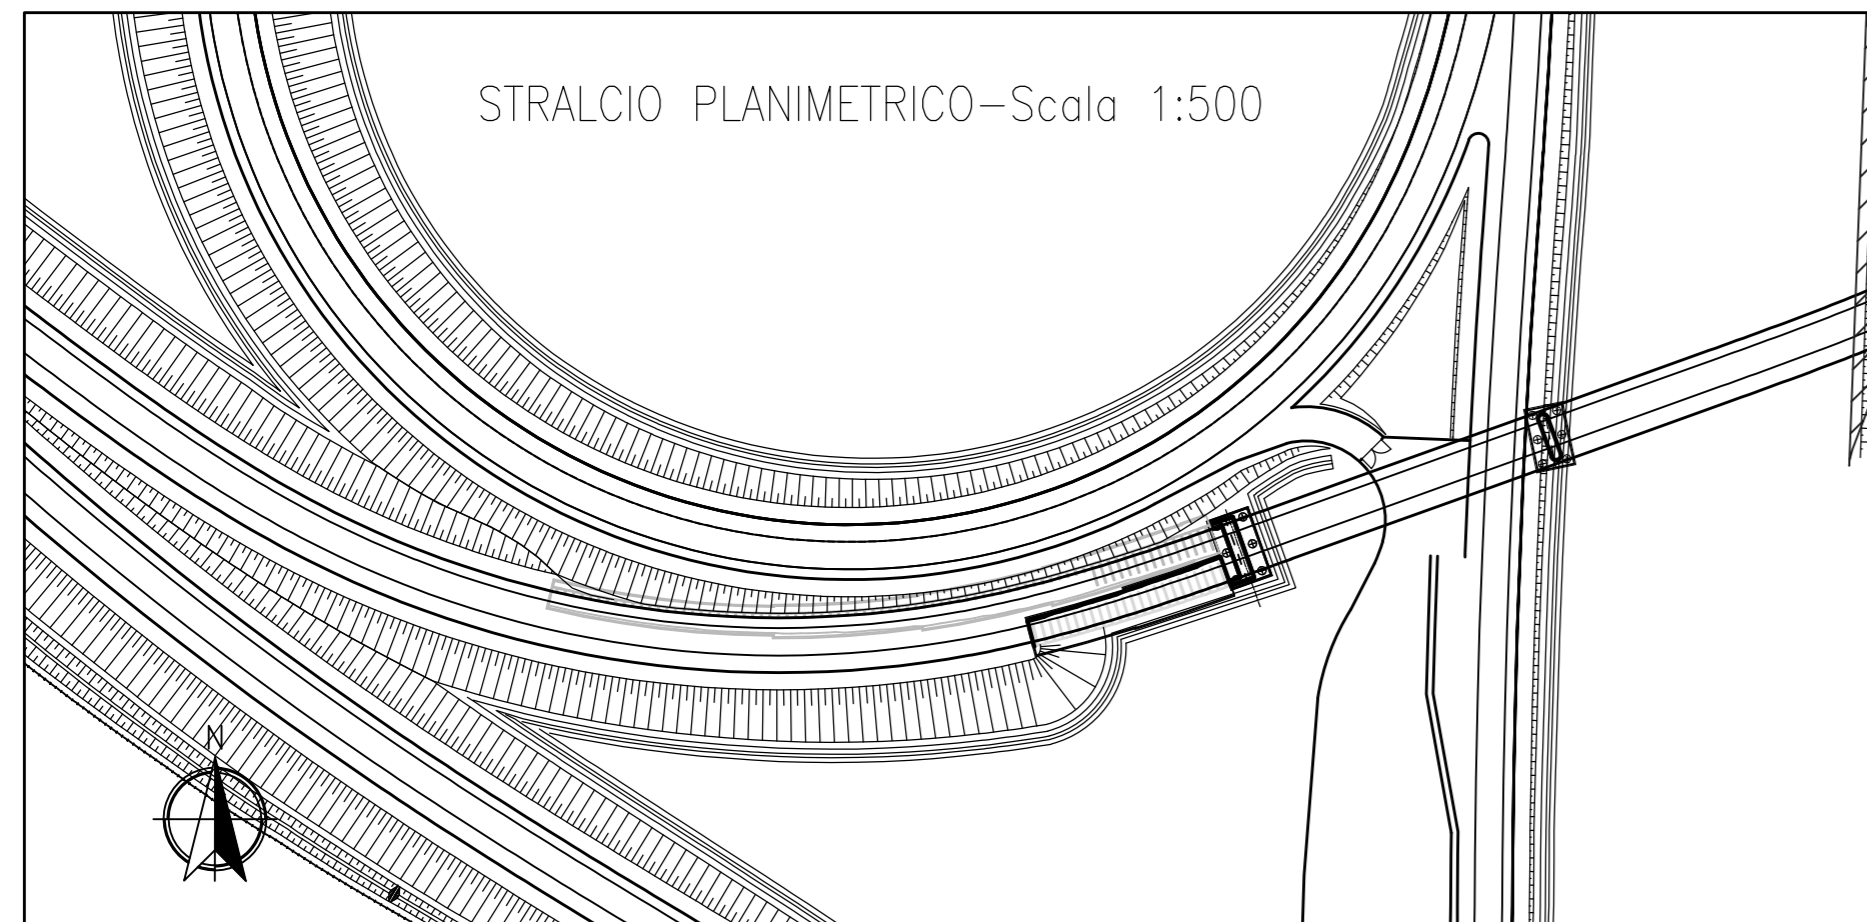


PLANIMETRIA MURO PREFABBRICATO – Scala 1:200

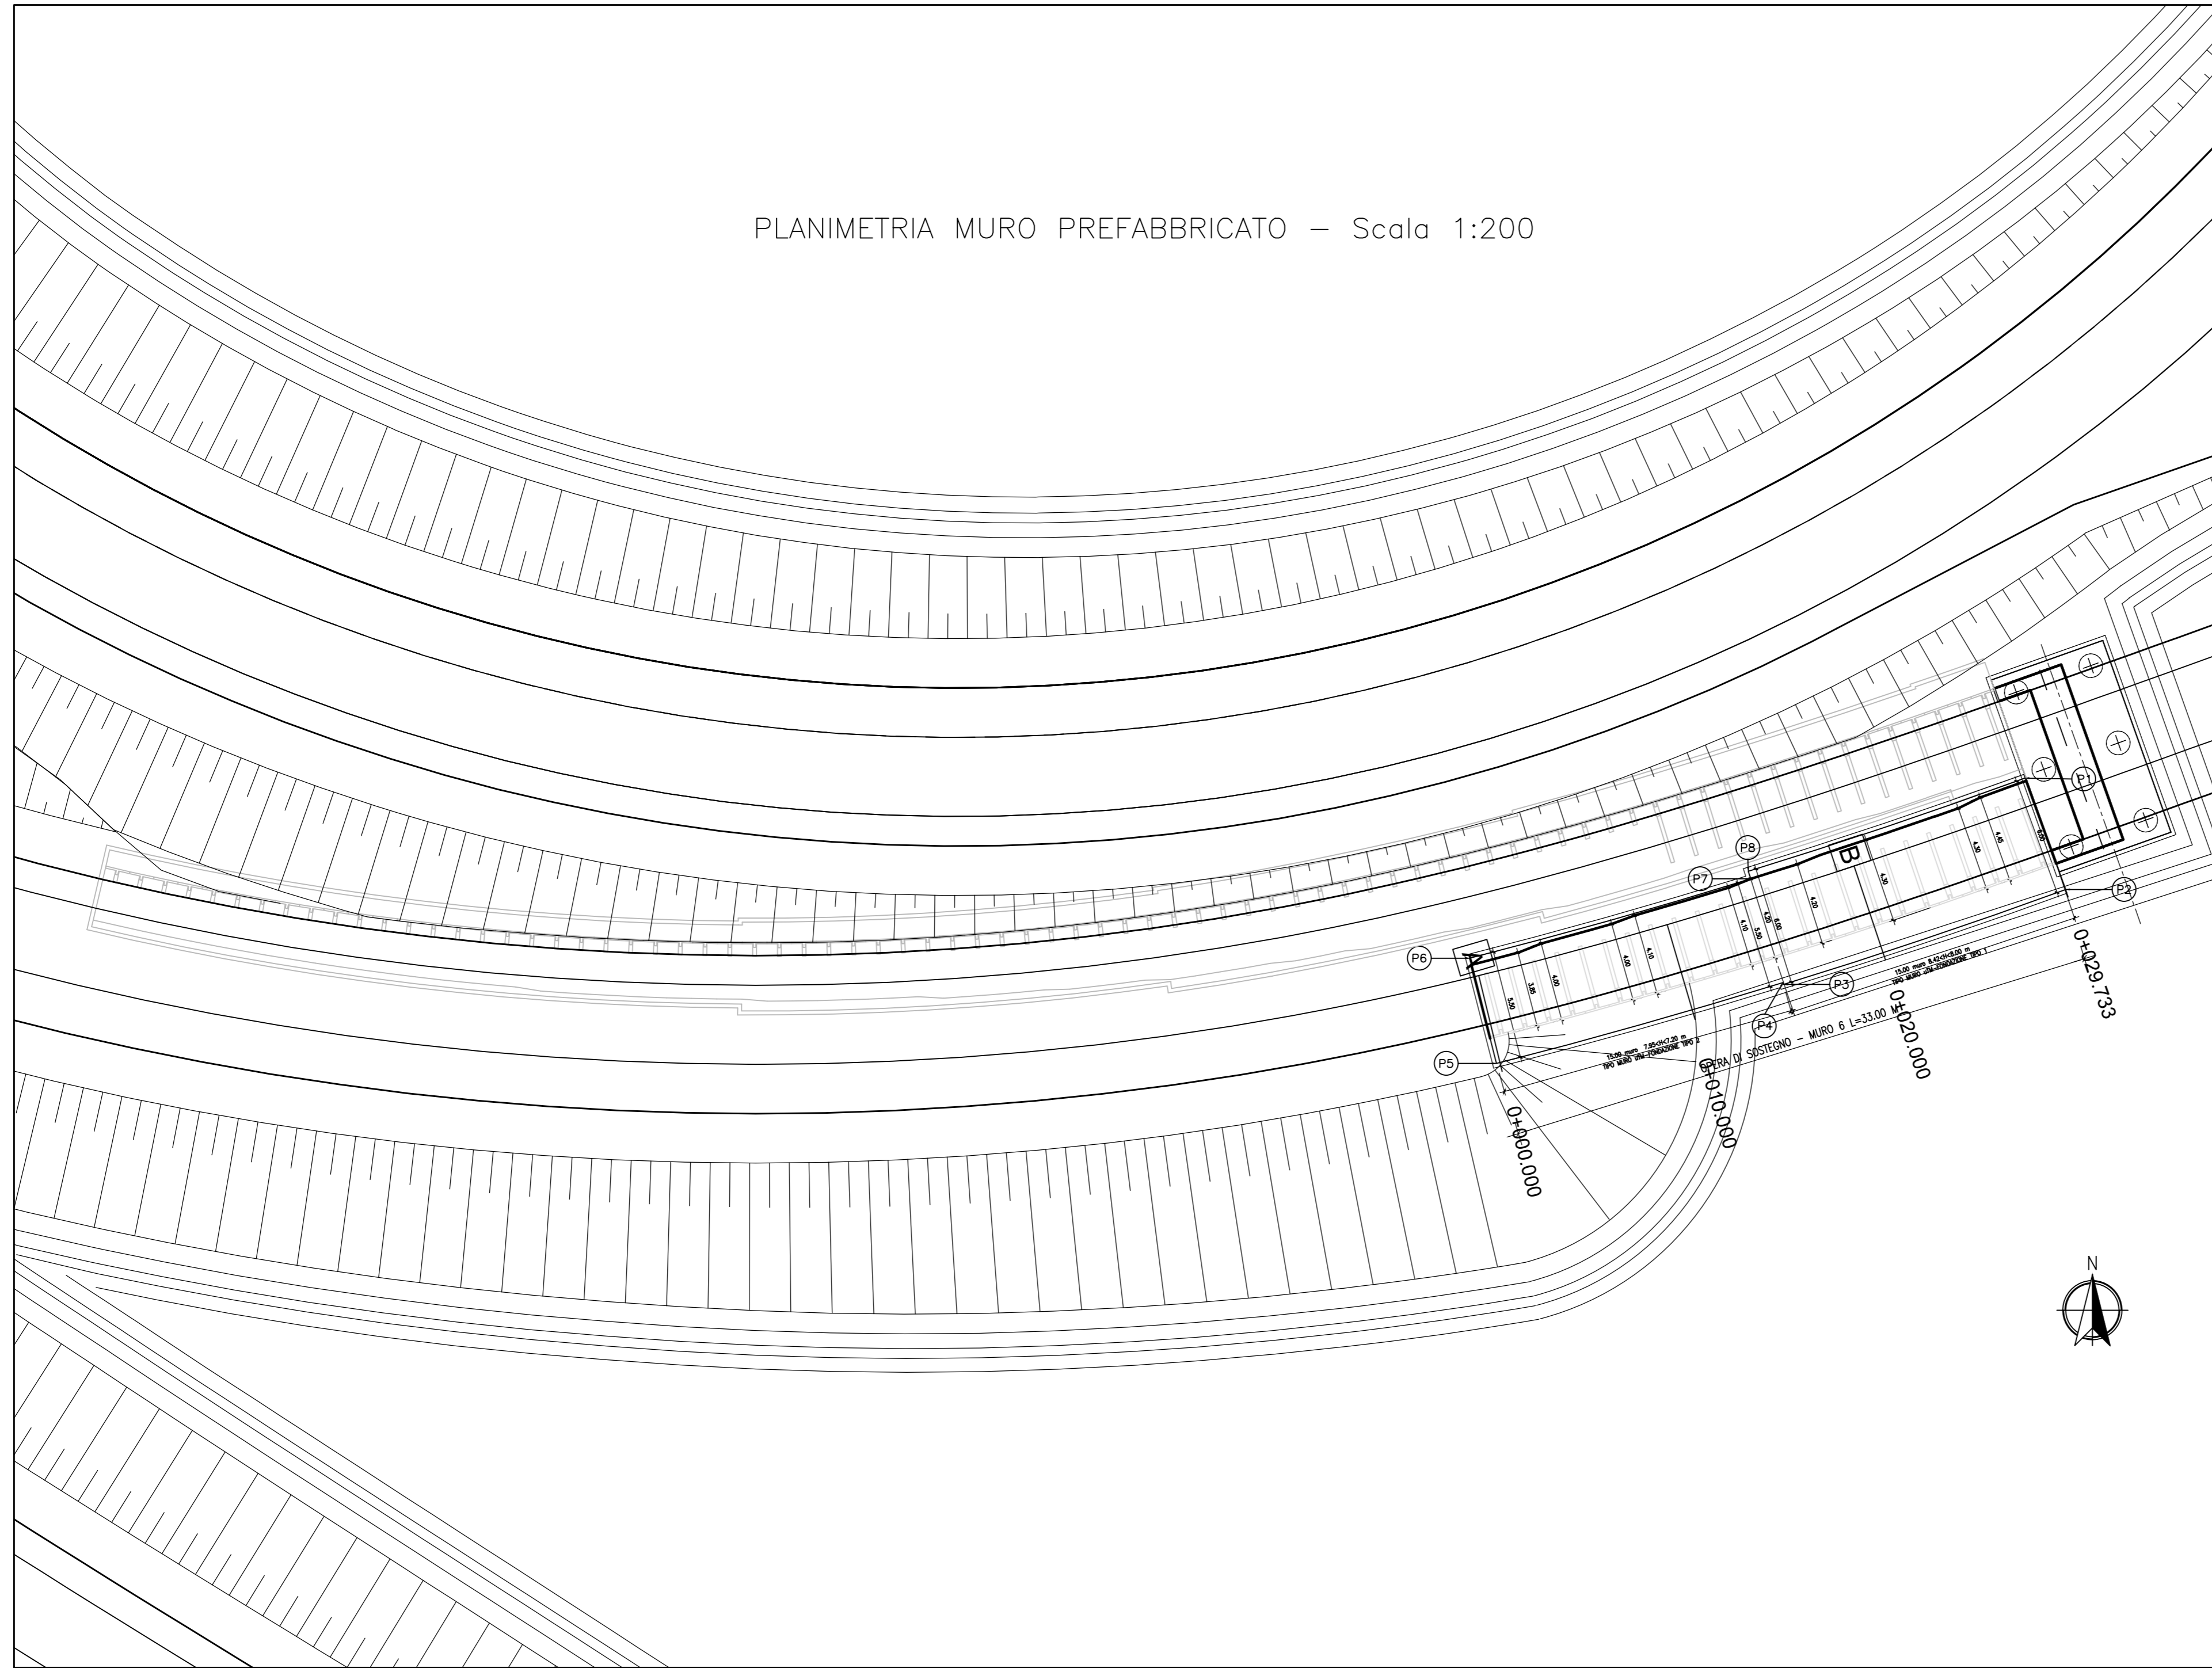

PUNTI	EST	NORD
1	135627.787	245049.100
2	135613.778	245044.382
3	135613.899	245043.999
4	135699.676	245039.986
5	135601.037	245034.657
6	135615.537	245038.750
7	135615.568	245038.655
8	135629.843	245043.464

MATRICE DI REVISIONE

REV	DATA	DESCRIZIONE MODIFICA
0	-	-
1	-	-
2	-	-
3	-	-
4	-	-
5	-	-

N.B.: LA TAVOLA SOSTITUISCE QUELLA RELATIVA AL CODICE [] DEL PROGETTO ESECUTIVO

CONCESSIONE AUTOSTRADALI LOMBARDE
COLLEGAMENTO AUTOSTRADALE DALMINE - COMO - VARESE - VALICO DEL GAGGIOLO E OPERE AD ESSO CONNESSE
 CODICE C.U.P. F11806000270007
TRATTE B1, B2, C, D, TRVA13+14, GREENWAY
AS BUILT
TRATTA B1 - SVINCOLO DI LOMAZZO (da Pk -0+850 a Pk +1+800)
 OPERE D'ARTE MINORI
 OPERE DI SOSTEGNO
 MURO 6
 PLANIMETRIA-TRACCIAMENTO

IDENTIFICAZIONE ELABORATO
 CODICE PROGETTO: F00107B
 WBS

IMPRESA
RAGGRUPPAMENTO TEMPORANEO IMPRESE:
 Mandataria: STRABAG A.G.
 Mandante: GLF Grandi Lavori S.p.A.
 Mandante: Giuseppe Maltauro S.p.A.
 Mandante cooptata: STRABAG S.p.A.

FASE PROGETTUALE
 LOTTO: A
 ZONA: D
 OPERA: C01
 TRATTO D'OPERA: RA006
 AMBITO: A
 TIPO ELABORATO: OS
 PROGRESSIVO: PT
 REVISIONE: 002

STRABAG **MALTAURO** **STRABAG**

Scala: 1:200-1:500

DATA DESCRIZIONE REV
 Settembre 2015 Fessazione E

PROGETTISTA - PROGETTO ESECUTIVO DI DETTAGLIO
RAGGRUPPAMENTO TEMPORANEO PROGETTISTI:
 Mandataria: 3TI PROGETTI ITALIA S.p.A.
 Mandante: GP
 Mandante: Arch. Salvatore Vermiglio

CONCEDENTE
 CONCESSIONE AUTOSTRADALI LOMBARDE

CONCESSIONARIO
 Direttore Tecnico: Ing. Enrico Arini
 Referente Tecnico: Arch. Giovanni Cambi

APPROVATO
 Il Direttore dei Lavori: Ing. Francesco Domani

RESPONSABILE DI PROGETTO ED INCARICATO DELL'INTEGRAZIONE FRA LE VARIE PRESTAZIONI:
 Ing. Alberto Cecchini

ELABORAZIONE PROGETTUALE
PROGETTISTA:
 3TI PROGETTI ITALIA S.p.A.
3TI ITALIA S.p.A.
 DIRETTORE TECNICO
 Ing. Stefano Luca Possati
 Ordine degli Ingegneri
 Provincia di Roma n. 20809

Redatto: Fasolo Verificato: Fasolo Approvato: Possati