



CERPENDERIA E ARMATURA MURO  
ARMATURA TIPO 1  
SCALA 1:50

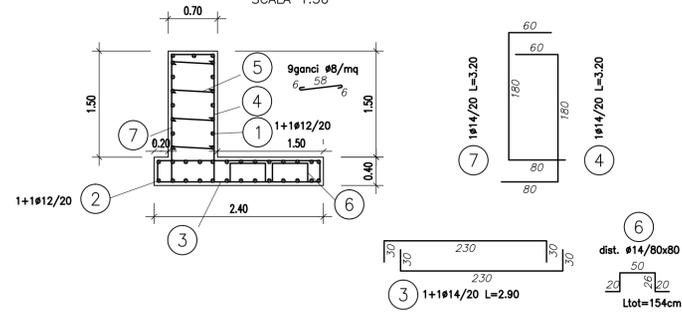

Tipo	N°/m	Diametro	a	b	c	d	e	Ltot	Peso/m
		mm	cm	cm	cm	cm	cm	cm	Kg
1	19	12	100					1900	16,87
2	28	12	100					2800	24,86
3	10	14	230	30	30			2900	35,03
4	5	14	180	80	60			1600	19,33
5	14	8	58	6	6			980	3,87
6	4	14	50	26	20	20		464	5,61
7	5	14	180	80	60			1600	19,33
TOTALE Kg/m									124,90

CERPENDERIA E ARMATURA MURO  
ARMATURA TIPO 2  
SCALA 1:50

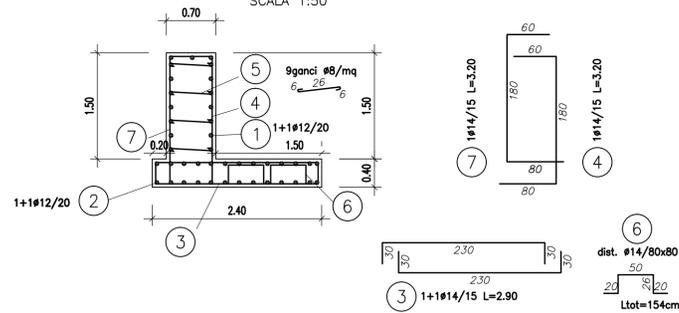

Tipo	N°/m	Diametro	a	b	c	d	e	Ltot	Peso/m
		mm	cm	cm	cm	cm	cm	cm	Kg
1	19	12	100					1900	16,87
2	28	12	100					2800	24,86
3	14	14	230	30	30			4060	49,04
4	7	14	180	80	60			2240	27,06
5	14	8	58	6	6			980	3,87
6	4	14	50	26	20	20		464	5,61
7	7	14	180	80	60			2240	27,06
TOTALE Kg/m									154,38

SCHEMA TIPOLOGIA ARMATURA



REV	DATA	DESCRIZIONE MODIFICA
0		
1		
2		
3		
4		
5		

N.B.: LA TAVOLA SOSTITUISCE QUELLA RELATIVA AL CODICE [ ] DEL PROGETTO ESECUTIVO

CONCESSIONE AUTOSTRADALI LOMBARDE

COLLEGAMENTO AUTOSTRADE DALMINE - COMO - VARESE - VALICO DEL GAGGIOLO E OPERE AD ESSO CONNESSE  
CODICE C.U.P. F11B06000270007

TRATTE B1, B2, C, D, TRVA13+14, GREENWAY

**AS BUILT**

TRATTA B1 - SVINCOLO DI LOMAZZO (da Pk -0+850 a Pk 1+800)  
OPERE D'ARTE MINORI - OPERE DI SOSTEGNO  
OPERE DI SOSTEGNO  
MURO 7  
Sezioni armatura muro

<b>IDENTIFICAZIONE ELABORATO</b> CODICE PROGETTO: F00107B WBS	<b>IMPRESA</b> RAGGRUPPAMENTO TEMPORANEO IMPRESE: Mandatario: STRABAG A.G. Mandatario: GLF Grandi Lavori Fincosit S.p.A. Mandatario: Impresa costruzioni Giuseppe Maltauro S.p.A. Mandatario cooptata: STRABAG S.p.A.
<b>FASE PROGETTUALE</b> A: LOTTO B: ZONA C: OPERA D: TRATTO D'OPERA E: AMBITO F: TIPO ELABORATO G: PROGRESSIVO H: REVISIONE	<b>PROGETTISTA - PROGETTO ESECUTIVO DI DETTAGLIO</b> RAGGRUPPAMENTO TEMPORANEO PROGETTISTI: Mandatario: 3TI PROGETTI ITALIA Mandatario: OP Mandatario: Arch. Salvatore Vermiglio
<b>CONCEDENTE</b> CONCESSIONE AUTOSTRADALI LOMBARDE	<b>RESPONSABILE DI PROGETTO ED INCARICATO DELL'INTEGRAZIONE FRA LE VARIE PRESTAZIONI:</b> Ing. Alberto Cecchini
<b>CONCESSIONARIO</b> Autosstrada Padanotrasporti Lombardia Direttore Tecnico: Ing. Enrico Aini Referente Tecnico: Ing. Sabrina Lattada	<b>ELABORAZIONE PROGETTUALE</b> PROGETTISTA: 3TI PROGETTI ITALIA S.p.A. Direttore dei Lavori: Ing. Francesco Domenico Redatto: Viola Verificato: Fasolo Approvato: Possati

Scalatura: 1/50

