

PROVINCIA : Como  
COMUNE : Lomazzo


DATI TRACCIAMENTO		
Posizione X	Posizione Y	Punto
135.687,771	245.405,867	1
135.690,177	245.467,820	2

MATRICE DI REVISIONE

REV	DATA	DESCRIZIONE MODIFICA
0		
1		
2		
3		
4		
5		

N.B.: LA TAVOLA SOSTITUISCE QUELLA RELATIVA AL CODICE [ ] DEL PROGETTO ESECUTIVO

PROFILO MURO  
Scala 1:200

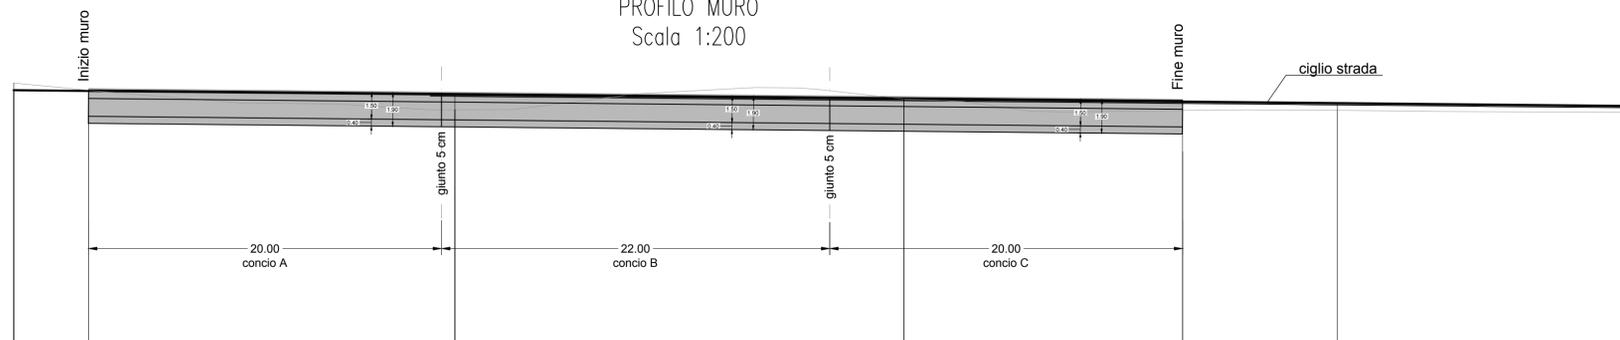

SCALA 1:100

QT.RIF. 250.000

	23	SEZ. A-A	SEZ. B-B	SEZ. C-C	SEZ. D-D	26
NUMERO SEZIONI						
QUOTE PROGETTO	264.446	264.405	264.202	263.954	263.800	263.715
QUOTE TERRENO	264.853	264.444	263.343	263.948	263.305	263.305
DIFFERENZA DI QUOTA	-0.407	-0.039	0.859	0.006	0.495	0.410
ETTOMETRICHE						
DISTANZE PARZIALI	4.25	20.75	25.46	15.79	8.75	
DISTANZE PROGRESSIVE	0+846.30	0+850.54	0+871.30	0+896.76	0+912.54	0+921.30
ANDAMENTO PLANIMETRICO						
ANDAMENTO CIGLI	SX					
DIAGRAMMA VELOCITA'						

COLLEGAMENTO AUTOSTRADALE  
DALMINE - COMO - VARESE - VALICO DEL GAGGIOLO E OPERE AD ESSO CONNESSE  
CODICE C.U.P. F11806000270007

TRATTE B1, B2, C, D, TRVA13+14, GREENWAY  
**AS BUILT**  
TRATTA B1 - SVINCOLO DI LOMAZZO (da Pk -0+850 a Pk 1+800)  
OPERE D'ARTE MINORI - OPERE DI SOSTEGNO  
OPERE DI SOSTEGNO  
MURO 7  
Planimetria e prospetto

IDENTIFICAZIONE ELABORATO  
CODICE PROGETTO: F001078  
WBS

IMPRESA  
RAGGRUPPAMENTO TEMPORANEO IMPRESE:  
Mandatario: STRABAG A.G.  
Mandante: GLF Grandi Lavori Fincosit S.p.A.  
Mandante cooptata: Impresa costruzioni Giuseppe Maltauro S.p.A.  
Mandante: STRABAG S.p.A.

CONCEDENTE  
CONCESSIONARI  
APPROVATO

RESPONSABILE DI PROGETTO ED INCARICATO DELL'INTEGRAZIONE FRA LE VARIE PRESTAZIONI:  
Ing. Alberto Cecchini

ELABORAZIONE PROGETTUALE  
PROGETTISTA:  
3TI PROGETTI ITALIA S.p.A.

3TI ITALIA S.p.A.  
DIRETTORE TECNICO  
Ing. Stefano Luca Piccanti  
Ordine degli Ingegneri  
Provincia di Roma n. 20809

Redatto: Viola  
Verificato: Fasolo  
Approvato: Possati