

GABBIONI IN RETE METALLICA A D.T. IN MAGLIA tipo 8X10, CON FILO GALFAN E PLASTICATO Ø2.70/3.70 mm
 DIM. DEGLI ELEMENTI : 2.0X1.0X1.0 m
 DIM. DEGLI ELEMENTI : 1.5X1.0X1.0 m

SCAVI E BONIFICHE	
STERRO	6.647 mq
SCOTTICO	11.328 m
FOSSO	1.680 mq
RILEVATI	
TERRENO VEGETALE	3.421 m
SOVRASTRUTTURA STRADALE	
RIEMPIMENTO ARGINELLO	0.297 mq
CASSONETTO	8.000 m


SEZIONE N. : C
 QT. PROGETTO : 265.783
 DIST.PROG. : 0+069.147
 DIST.PREC. : 22.876
 DIST.SUCC. : 0.854

SCALA 1:100

NUMERO SEZIONI	QT.RIF. 260.000								
	A	B	C	D	E	F	G	H	I
DISTANZE PARZIALI	1.500	0.500	0.818	3.182	4.000	4.000	3.182	0.818	
DISTANZE PROGRESSIVE	0+000.000	0+001.500	0+002.000	0+002.818	0+006.000	0+010.000	0+014.000	0+017.182	0+018.000
QUOTE TERRENO	265.824	265.729	265.726	265.720	265.202	265.775	265.204	265.792	265.789
QUOTE PROGETTO	265.621	265.526	265.515	265.465	265.403	265.340	265.290	265.277	
DIFFERENZA DI QUOTA	-0.103	-0.198	-0.205	-0.267	-1.372	-0.954	-0.502	-0.510	
ETTOMETRICHE	Sv= 18.000 a=9.014316 R= 113.000								
ANDAMENTO PLANIMETRICO	1								

SCALA 1:200

QUOTE TERRENO	QT.RIF. 258.000								
	266.01	265.98	265.93	265.87	265.91	265.88	265.82	265.75	265.73
DIST.PARZIALI TERRENO	1.54	1.48	1.93	1.92	1.02	2.53	265.78	1.98	265.65
QUOTE PROGETTO							265.78	265.65	265.55
DIST.PARZIALI PROGETTO	0.71	5.50	2.50	2.50					

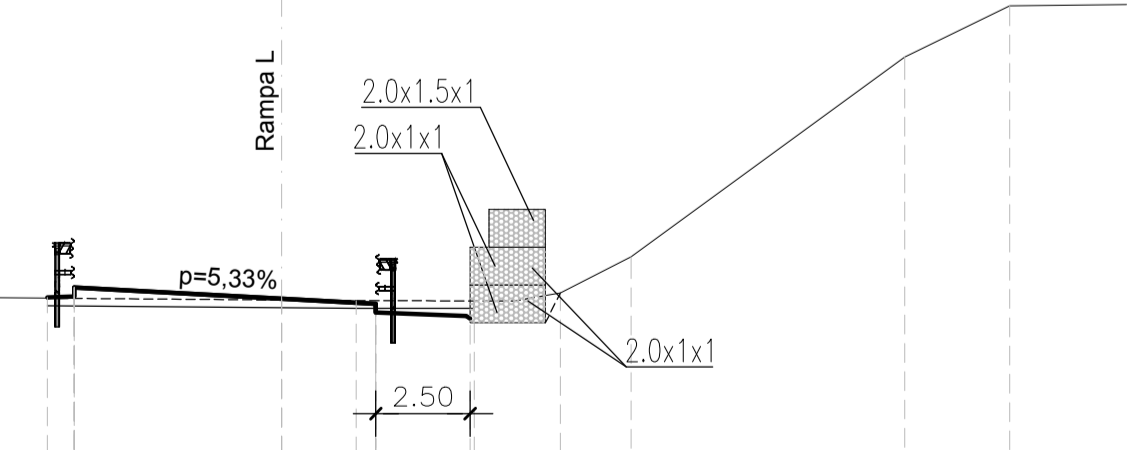

MATRICE DI REVISIONE

REV	DATA	DESCRIZIONE MODIFICA

N.B.: LA TAVOLA SOSTITUISCE QUELLA RELATIVA AL CODICE E DEL PROGETTO ESECUTIVO

COLLEGAMENTO AUTOSTRADALE DALMINE - COMO - VARESE - VALICO DEL GAGGIOLO E OPERE AD ESSO CONNESSE

TRATTE B1, B2, C, D, TRVA13+14, GREENWAY

AS BUILT

TRATTA B1 - SVINCOLO DI LOMAZZO (da Pk -0+850 a Pk 1+800)

OPERE D'ARTE MINORI - OPERE DI SOSTEGNO

OPERE DI SOSTEGNO

PROTEZIONE CON GABBIONI RAMPA L

Planimetria e profilo

IDENTIFICAZIONE ELABORATO
 CODICE PROGETTO: F00107B
 WBS

IMPRESA
 RAGGRUPPAMENTO TEMPORANEO IMPRESE:

Mandatario STRABAG A.G.	Mandante GLF Grandi Lavori Fincosit S.p.A.	Mandante Giuseppe Maltauro S.p.A.	Mandante cooptata STRABAG S.p.A.
----------------------------	---	--------------------------------------	-------------------------------------

CONCESSIONARIO

PROGETTISTA - PROGETTO ESECUTIVO DI DETTAGLIO
 RAGGRUPPAMENTO TEMPORANEO PROGETTISTI:

Mandatario 3TI PROGETTI ITALIA	Mandante GP	Mandante ALBERTI	Mandante Arch. Salvatore Vermiglio
-----------------------------------	----------------	---------------------	---------------------------------------

CONCEDENTE
 CONCESSIONI AUTOSTRADALI LOMBARDE

RESPONSABILE DI PROGETTO ED INCARICATO DELL'INTEGRAZIONE FRA LE VARIE PRESTAZIONI:
 Ing. Alberto Cecchini

ELABORAZIONE PROGETTUALE
 PROGETTISTA:
 3TI PROGETTI ITALIA S.p.A.

APPROVATO

3TI ITALIA S.p.A. DIRETTORE TECNICO
 Ing. Stefano Luca Possati
 Ordine degli Ingegneri Provincia di Roma n. 20809

Redatto: Viola Verificato: Fasolo Approvato: Possati