


LEGENDA

- EA elettrodotti alta e altissima tensione
 - EM reti di media tensione sia aeree che interrate
 - EB reti di bassa tensione sia aeree che interrate
 - CA metanodotti principali di 1', 2' e 3' specie
 - GM rete di distribuzione del gas metano di media e bassa pressione
 - AZ gasdotti trasportanti azoto
 - OS gasdotti trasportanti ossigeno
 - OL oleodotti
 - CC collettori consortili principali
 - FC fognature comunali
 - IA impianti principali di acquedotto
 - RA rete di acquedotto
 - TC reti di telecomunicazioni
 - IR adduzione della rete idrica
 - interferenze esistenti che non sono state modificate o spostate
- Codici interferenza

NOTA:
Le interferenze riportate sull'elaborato as built rappresentano solamente una sovrapposizione grafica degli as built ricevuti dagli enti

QUADRO DI UNIONE ASSE PRINCIPALE

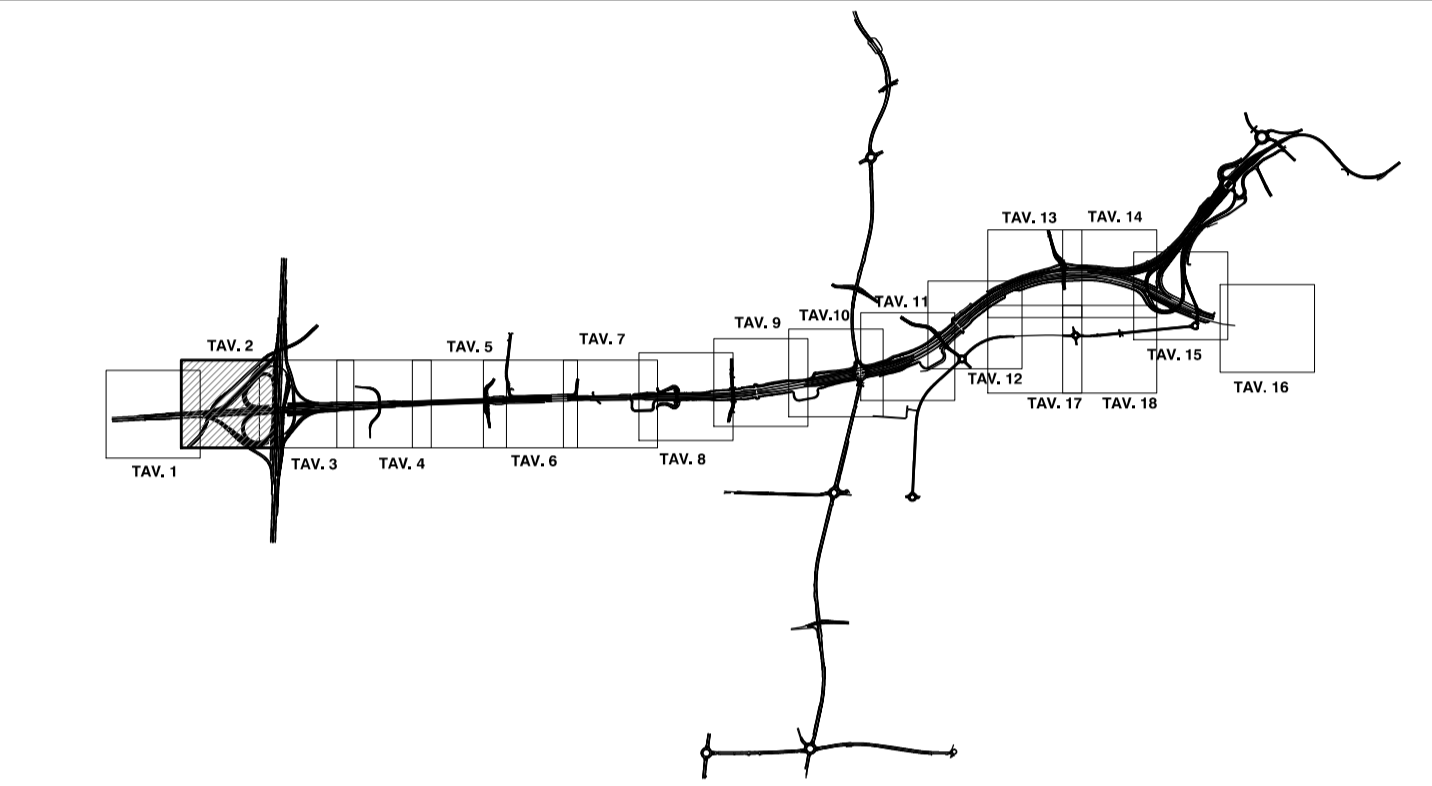

MATRICE DI REVISIONE

REV	DATA	DESCRIZIONE MODIFICA

N.B.: LA TAVOLA SOSTITUISCE QUELLA RELATIVA AL CODICE [] DEL PROGETTO ESECUTIVO

COLLEGAMENTO AUTOSTRADALE DALMINE - COMO - VARESE - VALICO DEL GAGGIOLO E OPERE AD ESSO CONNESSE
 CODICE C.U.P. F1180600270007
TRATTE B1, B2, C, D, TRVA13+14, GREENWAY
AS BUILT
TRATTA B1
INTERFERENZE
ASSE PRINCIPALE

PLANIMETRIA CON INDIVIDUAZIONE INTERFERENZE TAV. 2

IDENTIFICAZIONE ELABORATO		IMPRESA	
CODICE PROGETTO: F00107B		RAGGRUPPAMENTO TEMPORANEO IMPRESE:	
FASE PROGETTUALE	LOTTO	Mandatario	Mandante
A	1	STRABAG A.G.	ICM S.p.A.
ZONA	A01	GLF Grandi Lavori Fincosit S.p.A.	STRABAG S.p.A.
OPERA	GE000	ICM S.p.A.	STRABAG S.p.A.

Scala: 1:1000

DATA	DESCRIZIONE	REV
Maggio 2017	Emissione	E 01
Dicembre 2017	Emissione	E 01
Giugno 2018	Revisione	E 02

PROGETTISTA - PROGETTO ESECUTIVO DI DETTAGLIO
 RAGGRUPPAMENTO TEMPORANEO PROGETTISTI:
 Mandatario: 3TI PROGETTI ITALIA S.p.A.
 Mandante: GP Progettazione e Gestione Infrastrutture S.p.A.
 Mandante: ICM S.p.A.
 Mandante cooptata: STRABAG S.p.A.

RESPONSABILE DI PROGETTO ED INCARICATO DELL'INTEGRAZIONE FRA LE VARIE PRESTAZIONI:
 Ing. Alberto Cecchini

CONCEDENTE:
 CONCESSIONARI AUTOSTRADALI LOMBARDE

CONCESSIONARIO:
 Direttore Tecnico: Ing. Giuseppe Samba
 Referente Tecnico: Ing. Giuseppe Bianca

APPROVATO:
 Il Direttore dei Lavori: Ing. Francesco Donnicci

ELABORAZIONE PROGETTUALE
PROGETTISTA:
 3TI PROGETTI ITALIA S.p.A.

3TI ITALIA S.p.A.
 DIRETTORE TECNICO
 Ing. Stefano Luca Possati
 Ordine degli Ingegneri
 Provincia di Roma n. 20809

Redatto: De Ceglie Verificato: Sorge Approvato: Possati