


LEGENDA

EA	elettrodotti alta e altissima tensione
EM	reti di media tensione sia aeree che interrate
EB	reti di bassa tensione sia aeree che interrate
GA	metanodotti principali di 1°, 2° e 3° specie
GM	reti di distribuzione del gas metano di media e bassa pressione
AZ	gasdotti trasportanti azoto
OS	gasdotti trasportanti ossigeno
OL	oleodotti
CC	collettori consortili principali
FC	fognature comunali
IA	impianti principale di acquedotto
RA	reti di acquedotto
TC	reti di telecomunicazioni
IR	adduzione della rete idrica
	interferenze esistenti che non sono state modificate o spostate
IC	Codici interferenza

NOTA:
Le interferenze riportate sull'elaborato as built rappresentano solamente una sovrapposizione grafica degli as built ricevuti dagli enti

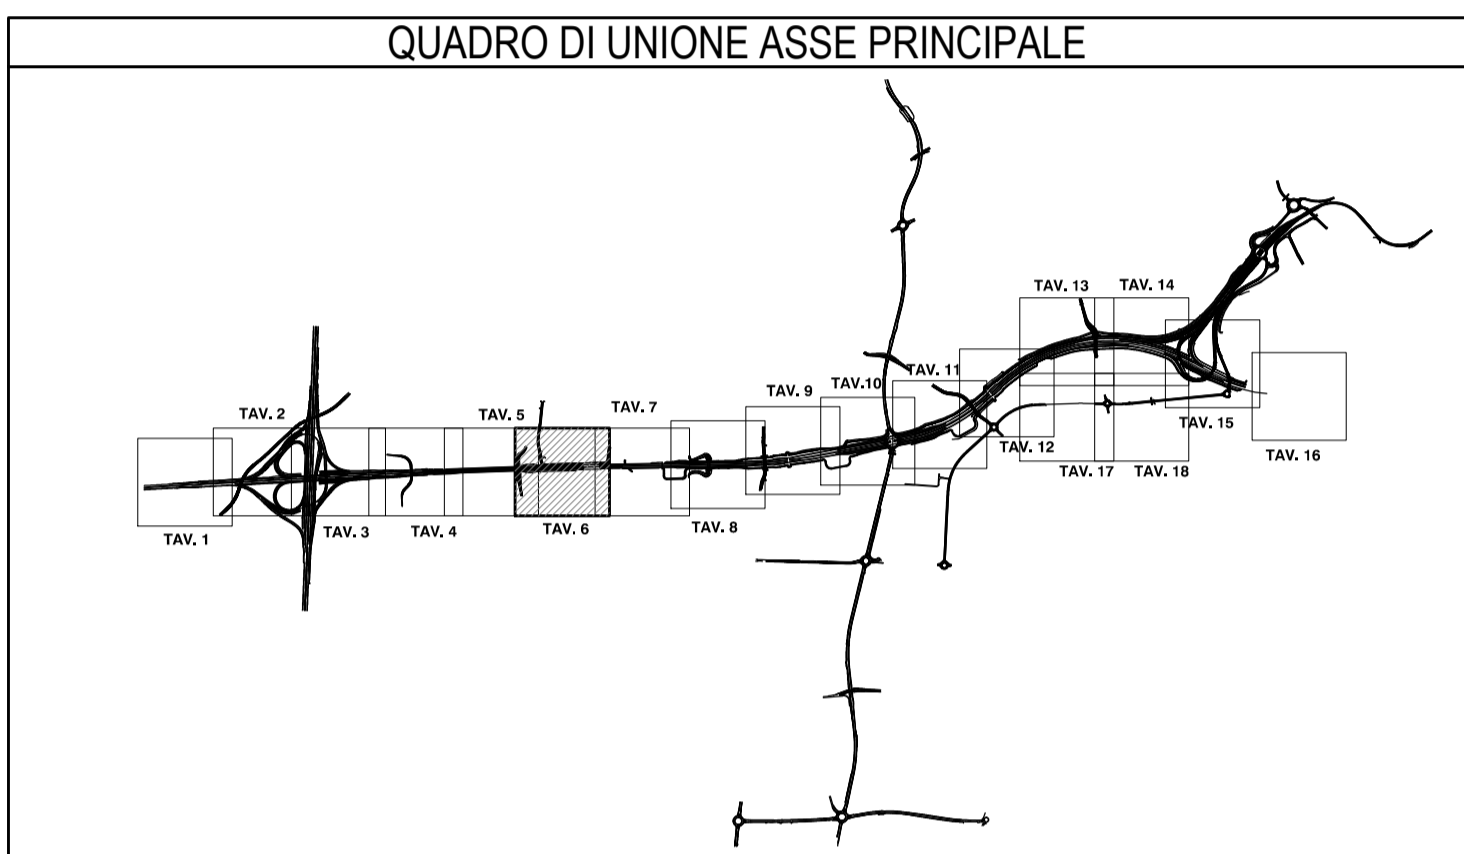

MATRICE DI REVISIONE

REV	DATA	DESCRIZIONE MODIFICA

N.B.: LA TAVOLA SOSTITUISCE QUELLA RELATIVA AL CODICE [] DEL PROGETTO ESECUTIVO

COLLEGAMENTO AUTOSTRADALE DALMINE - COMO - VARESE - VALICO DEL GAGGIOLO E OPERE AD ESSO CONNESSE
CODICE C.U.P. F118060027007

TRATTE B1, B2, C, D, TRVA13+14, GREENWAY

AS BUILT
TRATTA B1
INTERFERENZE
ASSE PRINCIPALE

PLANIMETRIA CON INDIVIDUAZIONE INTERFERENZE TAV.6

IDENTIFICAZIONE ELABORATO		IMPRESA	
LOTTO	ZONA	RAGGRUPPAMENTO TEMPORANEO IMPRESE:	
A 1	A01	Mandataria STRABAG A.G.	Mandante GLF Grandi Lavori Fincosit S.p.A.
		Mandatario 3TI PROGETTI ITALIA	Mandante ICM S.p.A.
			Mandatario STRABAG

Scala: 1:1000

DATA	DESCRIZIONE	REV
Maggio 2017	Emissione	E
Dicembre 2017	Emasione	E 01
Gennaio 2018	Revisione	E 02

PROGETTISTA - PROGETTO ESECUTIVO DI DETTAGLIO
RAGGRUPPAMENTO TEMPORANEO PROGETTISTI:

CONCESSIONARIO	PROGETTISTA	RESPONSABILE DI PROGETTO ED INCARICATO DELL'INTEGRAZIONE FRA LE VARIE PRESTAZIONI:
Autorisposta Padovana Lombarda	3TI PROGETTI ITALIA S.p.A.	Ing. Alberto Cecchini

Redatto: De Ceglie Verificato: Sorge Approvato: Possati