


LEGENDA

- EA elettrodoti alta e altissima tensione
 - EB reti di media tensione sia aeree che interrate
 - GM metanodotti principali di 1', 2' e 3' specie
 - AZ gasdotti trasportanti azoto
 - OS gasdotti trasportanti ossigeno
 - OL oleodotti
 - CC collettori consortili principali
 - FC fognature comunali
 - IA impianti principali di acquedotto
 - RA reti di acquedotto
 - TC reti di telecomunicazioni
 - IR adduzione della rete idrica
 - interferenze esistenti che non sono state modificate o spostate
- Codici interferenza

NOTA:
Le interferenze riportate sull'elaborato as built rappresentano solamente una sovrapposizione grafica degli as built ricevuti dagli enti

QUADRO DI UNIONE ASSE PRINCIPALE

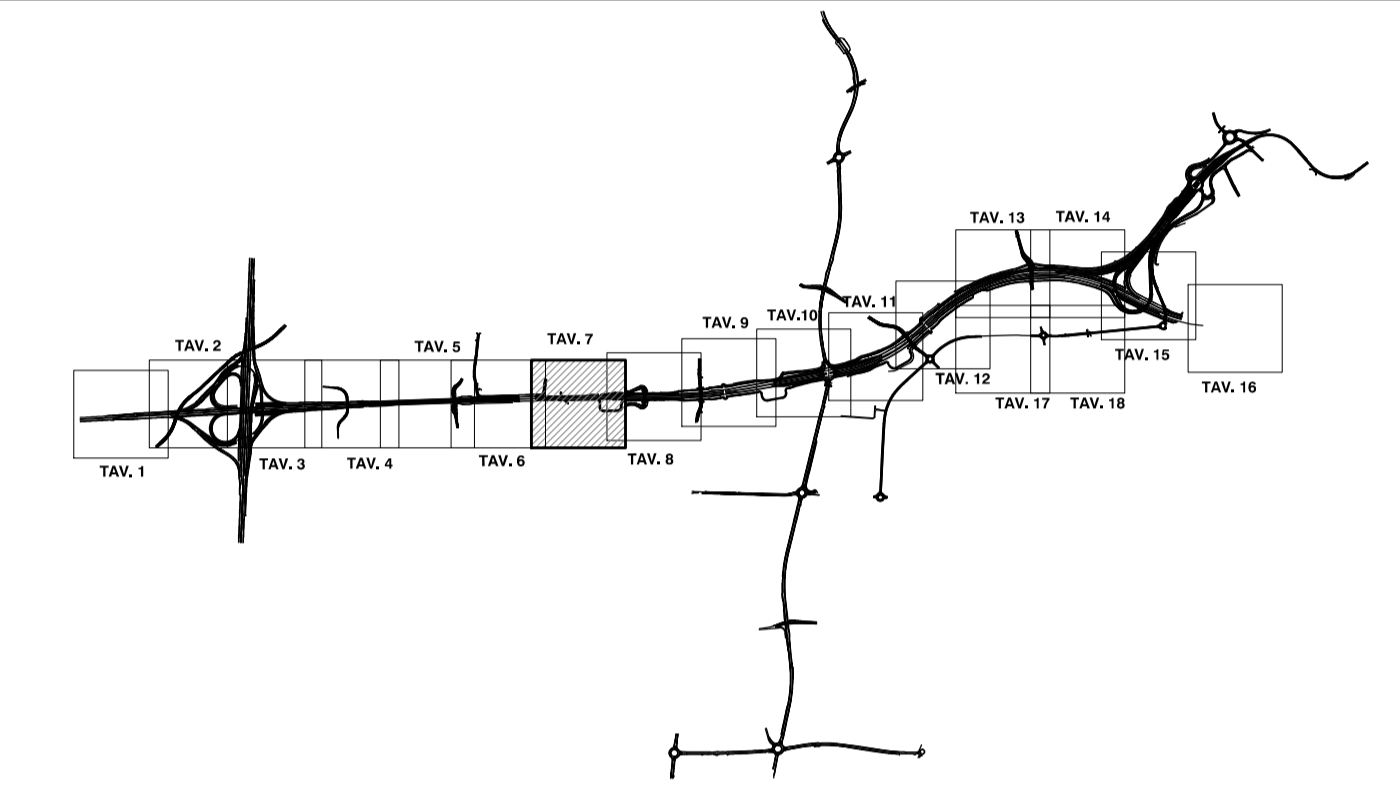

MATRICE DI REVISIONE

REV	DATA	DESCRIZIONE MODIFICA

N.B.: LA TAVOLA SOSTITUISCE QUELLA RELATIVA AL CODICE E DEL PROGETTO ESECUTIVO

COLLEGAMENTO AUTOSTRADALE DALMINE - COMO - VARESE - VALICO DEL GAGGIOLO E OPERE AD ESSO CONNESSE
CODICE C.U.P. F1190000270007
TRATTE B1, B2, C, D, TRVA13+14, GREENWAY

AS BUILT
TRATTA B1
INTERFERENZE
ASSE PRINCIPALE

PLANIMETRIA CON INDIVIDUAZIONE INTERFERENZE TAV.7

FASE PROGETTUALE	LOTTO	ZONA	OPERA	TRATTO D'OPERA	AMBITO	TIPO ELABORAZIONE	PROGRESSIVO	REVISIONE
A	1	A01	GE000	0	IN	P1	007	E.02

Scala: 1:1000

DATA	DESCRIZIONE	REV
Maggio 2017	Emissione	E.01
Dicembre 2017	Emissione	E.02
Gennaio 2018	Revisione	E.02

CONCEDENTE
CONCESSIONARI AUTOSTRADALI LOMBARDE

CONCESSIONARIO
Autotrada Padovana Lombardia
Direttore Tecnico: Ing. Giuseppe Samba
Referente Tecnico: Ing. Giuseppe Bianca

APPROVATO
Autotrada Padovana Lombardia
Il Direttore dei Lavori: Ing. Francesco Domenico

IMPRESA
RAGGRUPPAMENTO TEMPORANEO IMPRESE:
Mandataria: STRABAG A.G.
Mandante: GLF Grandi Lavori Fincosit S.p.A.
Mandante cooptata: ICM S.p.A.
Mandante: STRABAG S.p.A.

PROGETTISTA - PROGETTO ESECUTIVO DI DETTAGLIO
RAGGRUPPAMENTO TEMPORANEO PROGETTISTI:
Mandatario: 3TI PROGETTI ITALIA
Mandante: GP
Mandante: Arch. Salvatore Vermiglio

RESPONSABILE DI PROGETTO ED INCARICATO DELL'INTEGRAZIONE FRA LE VARIE PRESTAZIONI:
Ing. Alberto Cecchini

ELABORAZIONE PROGETTUALE
PROGETTISTA:
3TI PROGETTI ITALIA S.p.A.

3TI ITALIA S.p.A.
DIRETTORE TECNICO
Ing. Stefano Luca Possati
Ordine degli Ingegneri
Provincia di Roma n. 20809

Redatto: De Ceglie Verificato: Sorge Approvato: Possati