


LEGENDA

EA	elettrodotti alla e altissima tensione
EM	reti di media tensione sia aeree che interrate
EB	reti di bassa tensione sia aeree che interrate
GA	metanodotti principali di 1', 2' e 3' specie
GM	reti di distribuzione del gas metano di media e bassa pressione
AZ	gasdotti trasportanti azoto
OS	gasdotti trasportanti ossigeno
OL	oleodotti
COL	collettori consorziali principali
FOC	fognature comunali
IA	impianti principale di acquedotto
RA	reti di acquedotto
TC	reti di telecomunicazioni
IR	adduzione della rete idrica
	interferenze esistenti che non sono state modificate o spostate

Codici interferenza

NOTA:
Le interferenze riportate sull'elaborato as built rappresentano solamente una sovrapposizione grafica degli as built ricevuti dagli enti

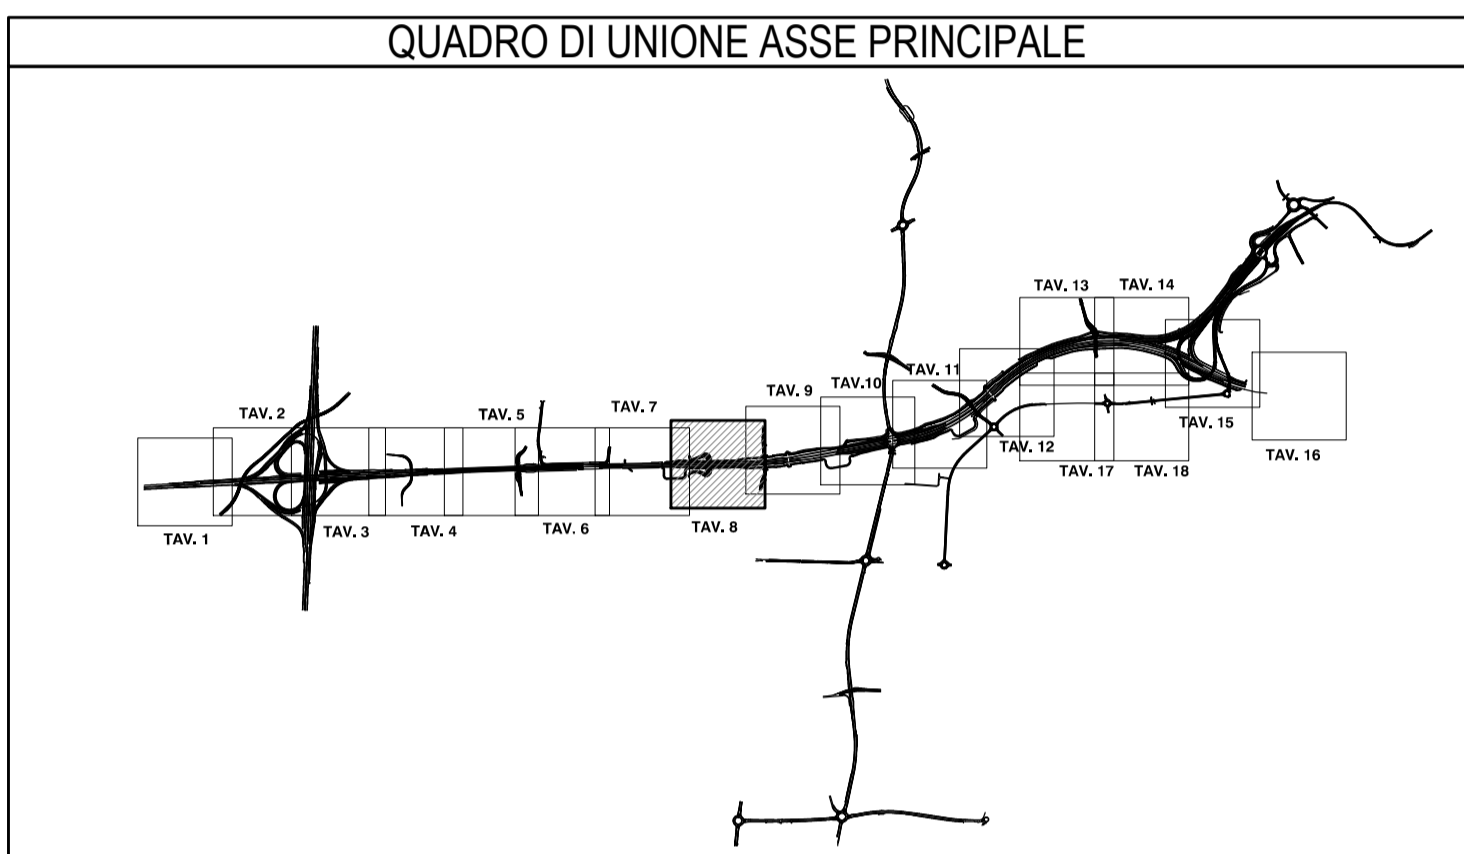

MATRICE DI REVISIONE

REV	DATA	DESCRIZIONE MODIFICA

N.B.: LA TAVOLA SOSTITUISCE QUELLA RELATIVA AL CODICE [E] DEL PROGETTO ESECUTIVO

COLLEGAMENTO AUTOSTRADALE DALMINE - COMO - VARESE - VALICO DEL GAGGIOLO E OPERE AD ESSO CONNESSE

CODICE C.U.P. F1190600270007

TRATTE B1, B2, C, D, TRVA13+14, GREENWAY

AS BUILT

TRATTA B1 INTERFERENZE ASSE PRINCIPALE

PLANIMETRIA CON INDIVIDUAZIONE INTERFERENZE TAV.8

IDENTIFICAZIONE ELABORATO CODICE PROGETTO: F00107B WBS	IMPRESA RAGGRUPPAMENTO TEMPORANEO IMPRESE: Mandataria: STRABAG A.G. Mandante: GLF Grandi Lavori Fincosit S.p.A. Mandante cooptata: ICM S.p.A. STRABAG GRANDI LAVORI FINCOSIT ICM STRABAG
FASE PROGETTUALE LOTTO: A ZONA: A01 OPERA: G0000 TRATTO D'OPERA: 0 AMBITO: IN TIPO ELABORAZIONE: P1 PROGRESSIVO: 008 REVISIONE: E 02	PROGETTISTA - PROGETTO ESECUTIVO DI DETTAGLIO RAGGRUPPAMENTO TEMPORANEO PROGETTISTI: Mandataria: 3TI PROGETTI ITALIA Mandante: GP Progettazione e Gestione Progetti S.p.A. Mandante: Arch. Salvatore Vermiglio
CONCEDENTE CONCESSIONARI AUTOSTRADALI LOMBARDE	RESPONSABILE DI PROGETTO ED INCARICATO DELL'INTEGRAZIONE FRA LE VARIE PRESTAZIONI: Ing. Alberto Cecchini
CONCESSIONARIO Autostradale Padanostromale Lombarda Direttore Tecnico: Ing. Giuseppe Samba Referente Tecnico: Ing. Giuseppe Bianca	ELABORAZIONE PROGETTUALE PROGETTISTA: 3TI PROGETTI ITALIA S.p.A. 3TI ITALIA S.p.A. DIRETTORE TECNICO: Ing. Stefano Luca Possati Ordine degli Ingegneri Provincia di Roma n. 20890
APPROVATO Autostradale Padanostromale Lombarda Il Direttore dei Lavori: Ing. Francesco Dominico	Redatto: De Ceglie Verificato: Sorge Approvato: Possati