


Interferenza 1196-1197
 TERNA S.p.A.
 Scheda risoluz. n. 013 B1
 Nuovo tratto aereo 132 kV

LEGENDA

EA	elettrorodotti alta e altissima tensione
EM	reti di media tensione sia aeree che interrato
EB	reti di bassa tensione sia aeree che interrato
GA	metanodotti principali di 1°, 2° e 3° specie
GM	rete di distribuzione del gas metano di media e bassa pressione
AZ	gasdotti trasportanti azoto
OS	gasdotti trasportanti ossigeno
OL	oleodotti
CC	collettori consuntivi principali
FC	fognature comunali
IA	impianti principale di acquedotto
RA	rete di acquedotto
TC	reti di telecomunicazioni
IR	adduzione della rete idrica
- - - - -	interferenze esistenti che non sono state modificate o spostate

Codici interferenza

NOTA:
 Le interferenze riportate sull'elaborato as built rappresentano solamente una sovrapposizione grafica degli as built ricevuti dagli enti

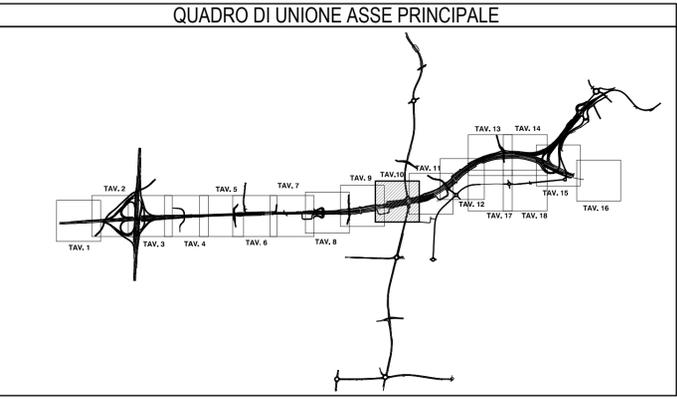

MATRICE DI REVISIONE

REV	DATA	DESCRIZIONE MODIFICA

N.B.: LA TAVOLA SOSTITUISCE QUELLA RELATIVA AL CODICE [E] DEL PROGETTO ESECUTIVO

CONCESSIONE AUTOSTRADALI LOMBARDE

COLLEGAMENTO AUTOSTRADE DALMINE - COMO - VARESE - VALICO DEL GAGGIOLO E OPERE AD ESSO CONNESSE

CODICE C.U.P. F11B0600270007

TRATTE B1, B2, C, D, TRVA13+14, GREENWAY

AS BUILT

TRATTA B1

INTERFERENZE ASSE PRINCIPALE

PLANIMETRIA CON INDIVIDUAZIONE INTERFERENZE TAV. 10

IDENTIFICAZIONE ELABORATO CODICE PROGETTO: F001078 WBS		IMPRESA RAGGRUPPAMENTO TEMPORANEO IMPRESE:	
FASE PROGETTUALE LOTTO ZONA OPERA TRATTO D'OPERA AMBITO TIPO ELABORATO PROGRESSIVO REVISIONE	A 1 A01 GE000 0 IN P1 010 E_02	Mandataria STRABAG A.G.	Mandante GLF Grandi Lavori Fincosit S.p.A.
Mandatario STRABAG		Mandante ICM S.p.A.	
Mandataria STRABAG		Mandante STRABAG S.p.A.	

Scala: 1:1000

DATA Maggio 2017 Emissione Dicembre 2017 Emissione Gennaio 2018 Revisione	REV E E E E	PROGETTISTA - PROGETTO ESECUTIVO DI DETTAGLIO RAGGRUPPAMENTO TEMPORANEO PROGETTISTI:
Mandataria 3TI PROGETTI ITALIA S.p.A.	Mandante GP S.p.A.	Mandataria 3TI PROGETTI ITALIA S.p.A.
CONCEDENTE CONCESSIONE AUTOSTRADALI LOMBARDE		
CONCESSIONARIO Direzione Tecnica: Pedemontana Png. Giuseppe Sarnio Lambarda Referente Tecnico: Ing. Giuseppe Bianca		
APPROVATO Il Direttore dei Lavori: Pedemontana Png. Francesco Domenico Lambarda		
RESPONSABILE DI PROGETTO ED INCARICATO DELL'INTEGRAZIONE FRA LE VARIE PRESTAZIONI: Ing. Alberto Cecchini		
ELABORAZIONE PROGETTUALE PROGETTISTA: 3TI PROGETTI ITALIA S.p.A.		
3TI ITALIA S.p.A. DIRETTORE TECNICO Ing. Stefano Luca Passati Ordine degli Ingegneri Provincia di Roma n. 20809		

Redatto: De Ceglie Verificato: Sorge Approvato: Passati