


LEGENDA

EA	elettrodotti alta e altissima tensione
EM	reti di media tensione sia aeree che interrate
EB	reti di bassa tensione sia aeree che interrate
GA	metanodotti principali di 1°, 2° e 3° specie
GM	reti di distribuzione del gas metano di media e bassa pressione
AZ	gasdotti trasportanti azoto
OS	gasdotti trasportanti ossigeno
OL	oleodotti
CC	collettori consorziali principali
FC	fognature comunali
IA	impianti principale di acquedotto
RA	reti di acquedotto
TC	reti di telecomunicazioni
IR	adduzione della rete idrica
	interferenze esistenti che non sono state modificate o spostate

ICM 1174 Codici interferenza

NOTA:
Le interferenze riportate sull'elaborato as built rappresentano solamente una sovrapposizione grafica degli as built ricevuti dagli enti

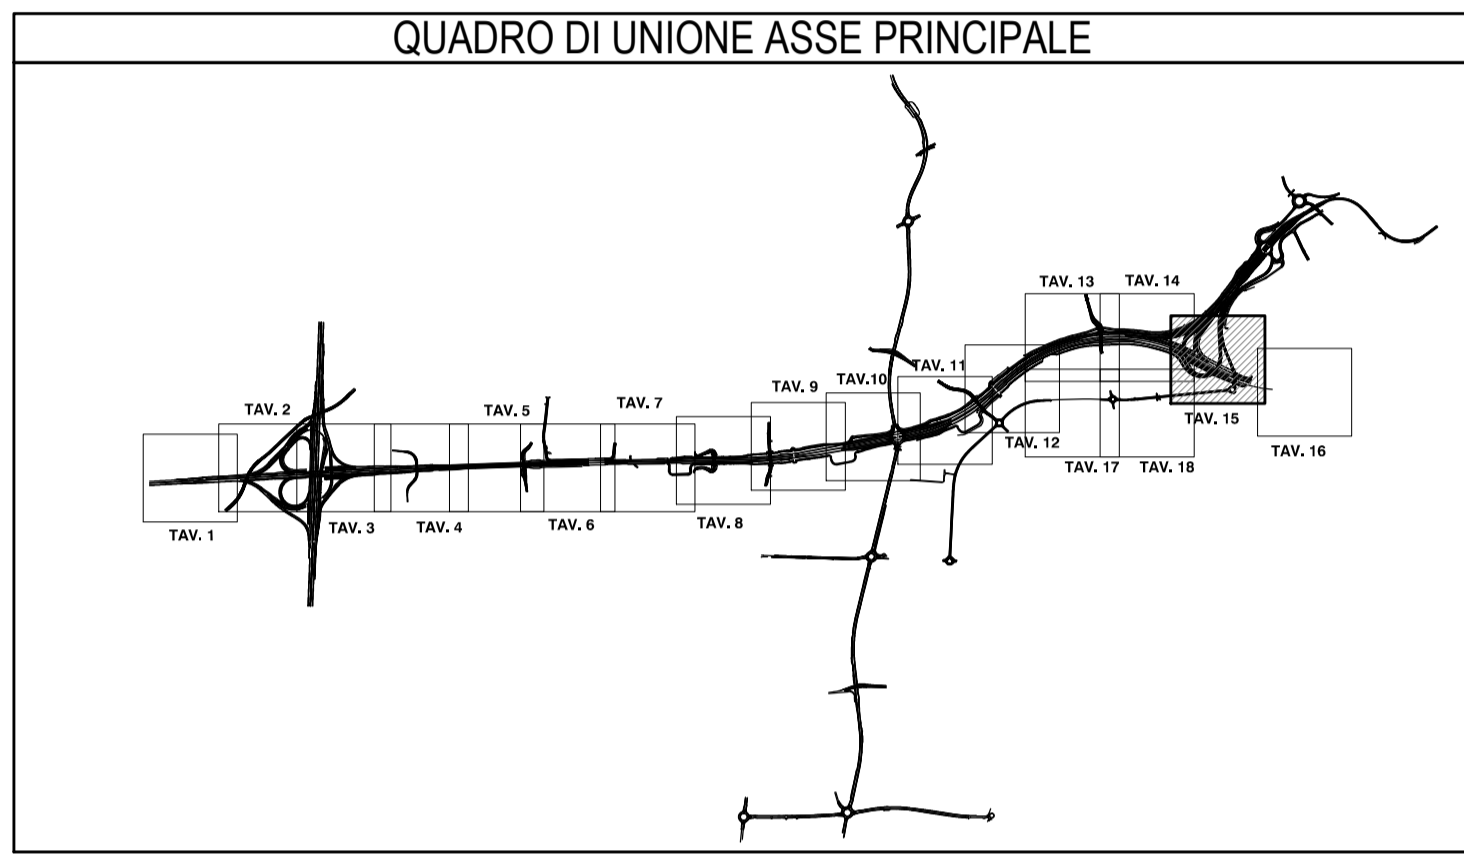

MATRICE DI REVISIONE

REV	DATA	DESCRIZIONE MODIFICA

N.B.: LA TAVOLA SOSTITUISCE QUELLA RELATIVA AL CODICE [] DEL PROGETTO ESECUTIVO

CONCESSIONI AUTOSTRADALI LOMBARDE

COLLEGAMENTO AUTOSTRADALE DALMINE - COMO - VARESE - VALICO DEL GAGGIOLO E OPERE AD ESSO CONNESSE

CODICE C.U.P. F11B06000270007

TRATTE B1, B2, C, D, TRVA13+14, GREENWAY

AS BUILT

TRATTA B1

INTERFERENZE ASSE PRINCIPALE

PLANIMETRIA CON INDIVIDUAZIONE INTERFERENZE TAV.15

IDENTIFICAZIONE ELABORATO		IMPRESA	
CODICE PROGETTO: F00107B WBS		RAGGRUPPAMENTO TEMPORANEO IMPRESE:	
FASE PROGETTUALE	LOTTO	Mandatario	Mandatario
LOTTI	ZONA	STRABAG A.G.	ICM S.p.A.
OPERA	TRATTO D'OPERA	GLF Grandi Lavori Fincosit S.p.A.	STRABAG S.p.A.

Scala: 1:1000

DATA	DESCRIZIONE	REV
15/05/2017	Emissione	E
15/05/2017	Emissione	E 01
15/05/2017	Emissione	E 02

PROGETTISTA - PROGETTO ESECUTIVO DI DETTAGLIO
RAGGRUPPAMENTO TEMPORANEO PROGETTISTI:
Mandatario: 3TI PROGETTI ITALIA S.p.A. Mandatario: OP Progettazione e Direzione Tecnica S.p.A. Mandatario: ICM S.p.A. Arch. Salvatore Verigliotti

RESPONSABILE DI PROGETTO ED INCARICATO DELL'INTEGRAZIONE FRA LE VARIE PRESTAZIONI:
Ing. Alberto Cecchini

CONCESSIONARIO: CONCESSIONI AUTOSTRADALI LOMBARDE
AUTOSTRADA: Direttore Tecnico: Ing. Giuseppe Sarnico; Referente Tecnico: Ing. Giuseppe Bianca

APPROVATO: AUTOSTRADA: Il Direttore dei Lavori: Ing. Francesco Donnicco

ELABORAZIONE PROGETTUALE
PROGETTISTA:
3TI PROGETTI ITALIA S.p.A.

3TI ITALIA S.p.A. DIRETTORE TECNICO
Ing. Stefano Luca Possati
Ordine degli Ingegneri Provincia di Roma n. 20809

Redatto: De Ceglie Verificato: Sorge Approvato: Possati

Interferenza 1196-1197
TERNA S.p.A.
Scheda risoluz. n. 013 B1
L. n. 23420A1-23418A1 132 kV

RISOLUZIONE INTERFERENZA 1321-001

Interferenza 1196-1197
TERNA S.p.A.
Nuovi tracciati aerei previsti per la risoluzione della TRATTA B2
Nuovi tratto aereo 132 kV

Interferenza 1196-1197
TERNA S.p.A.
Nuovi tracciati aerei previsti per la risoluzione della TRATTA B2

IN INTERFERENZA