


LEGENDA

---	EA	elettrodotti alta e altissima tensione
---	EB	reti di media tensione sia aeree che interrato
---	CA	metanodotti principali di 1°, 2° e 3° specie
---	GM	reti di distribuzione del gas metano di media e bassa pressione
---	AZ	gasdotti trasportanti azoto
---	OS	gasdotti trasportanti ossigeno
---	CC	oleodotti
---	CC	collettori consortili principali
---	CC	fognature comunali
---	IA	impianti principale di acquedotto
---	RA	reti di acquedotto
---	TC	reti di telecomunicazioni
---	IR	adduzione della rete idrica
---		interferenze esistenti che non sono state modificate o spostate

TC 1174	Codici interferenza
----------------	---------------------

NOTA:
 Le interferenze riportate sull'elaborato as built rappresentano solamente una sovrapposizione grafica degli as built ricevuti dagli enti

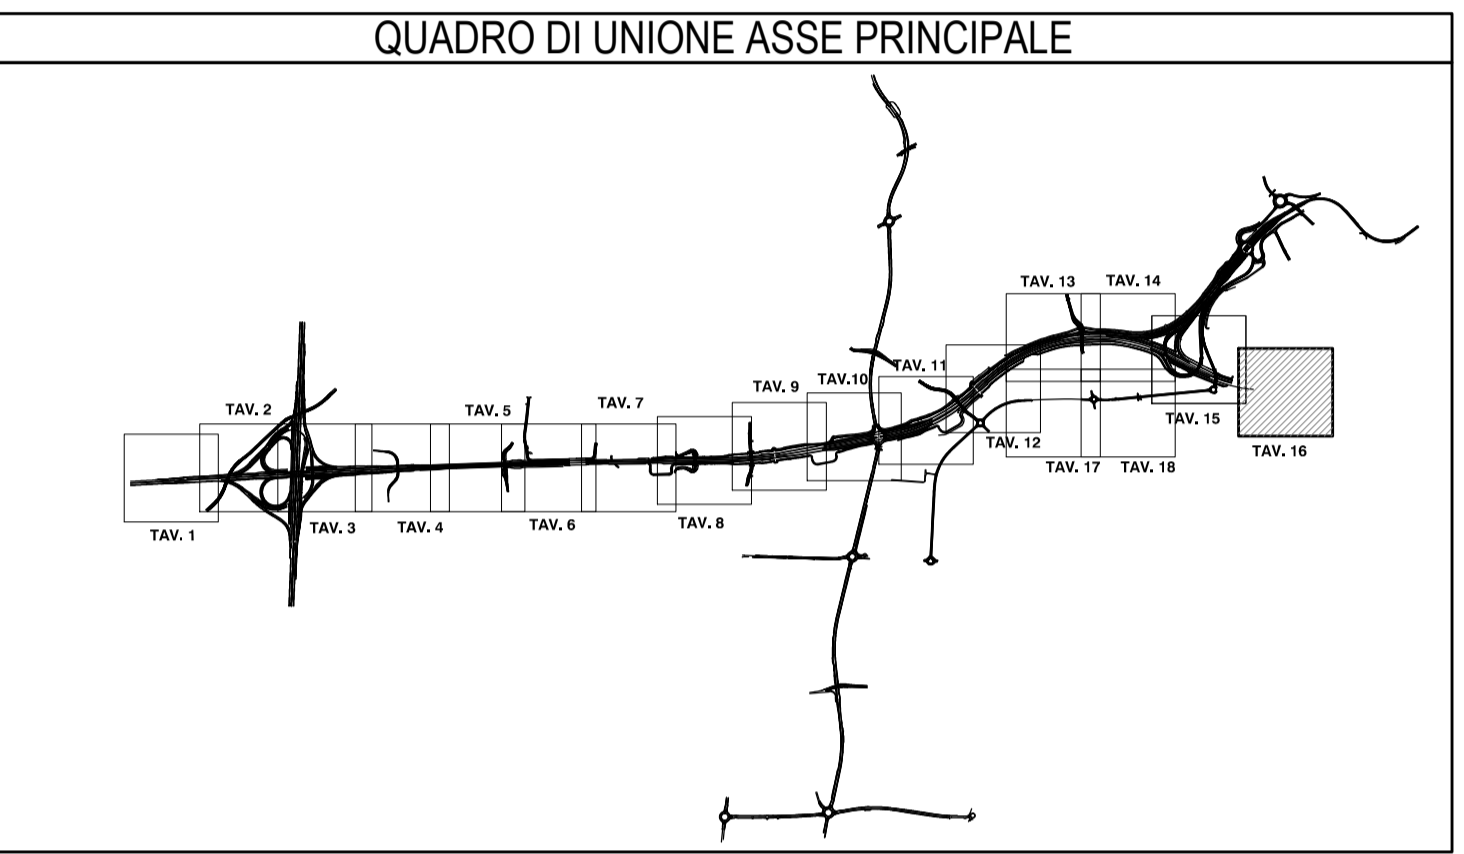

MATRICE DI REVISIONE

REV	DATA	DESCRIZIONE MODIFICA

N.B.: LA TAVOLA SOSTITUISCE QUELLA RELATIVA AL CODICE E [] DEL PROGETTO ESECUTIVO

COLLEGAMENTO AUTOSTRADALE DALMINE - COMO - VARESE - VALICO DEL GAGGIOLIO E OPERE AD ESSO CONNESSE

CODICE C.U.P. F11806000270007

TRATTE B1, B2, C, D, TRVA13+14, GREENWAY

AS BUILT

TRATTA B1

INTERFERENZE ASSE PRINCIPALE

PLANIMETRIA CON INDIVIDUAZIONE INTERFERENZE TAV. 16

IDENTIFICAZIONE ELABORATO				IMPRESA			
CODICE PROGETTO: F00107B				RAGGRUPPAMENTO TEMPORANEO IMPRESE:			
WBS				Mandataria	Mandante	Mandante	Mandante cooptata
STRABAG A.G.				STRABAG A.G.	GLF Grandi Lavori Fincosit S.p.A.	ICM S.p.A.	STRABAG S.p.A.

FASE PROGETTUALE	LOTTO	ZONA	OPERA	TRATTO D'OPERA	AMBITO	TIPO ELABORATO	PROGRESSIVO	REVISIONE
A	1	A01	GE000	0	IN	P1	016	E_02

Scala: 1:1000

DATA	DESCRIZIONE	REV
Maggio 2017	Emissione	E
Dicembre 2017	Emissione	E_01
Giugno 2018	Revisione	E_02

CONCEDENTE: CONCESSIONARI AUTOSTRADALI LOMBARDE

CONCESSIONARIO: Autostrada Pedemontana Lombarda

PROGETTISTA - PROGETTO ESECUTIVO DI DETTAGLIO: RAGGRUPPAMENTO TEMPORANEO PROGETTISTI:

Mandataria	Mandante	Mandante	Mandante
3TI PROGETTI ITALIA S.p.A.	OP Progettista	3TI PROGETTI ITALIA S.p.A.	3TI PROGETTI ITALIA S.p.A.

RESPONSABILE DI PROGETTO ED INCARICATO DELL'INTEGRAZIONE FRA LE VARIE PRESTAZIONI: Ing. Alberto Cecchini

ELABORAZIONE PROGETTUALE: 3TI ITALIA S.p.A. DIRETTORE TECNICO: Ing. Stefano Luca Possati

Redatto: De Ceglie Verificato: Sorge Approvato: Possati