


LEGENDA

- EA elettrodotti alta e altissima tensione
 - EM reti di media tensione sia aeree che interrate
 - GA metanodotti principali di 1°, 2° e 3° specie
 - GM reti di distribuzione del gas metano di media e bassa pressione
 - AZ gasdotti trasportanti azoto
 - OS gasdotti trasportanti ossigeno
 - OL oleodotti
 - CC collettori consortili principali
 - FC fognature comunali
 - IA impianti principale di acquedotto
 - RA reti di acquedotto
 - TC reti di telecomunicazioni
 - IR adduzione della rete idrica
 - interferenze esistenti che non sono state modificate o spostate
- IC 1174 Codici interferenza

NOTA:
Le interferenze riportate sull'elaborato as built rappresentano solamente una sovrapposizione grafica degli as built ricevuti dagli enti

QUADRO DI UNIONE ASSE PRINCIPALE

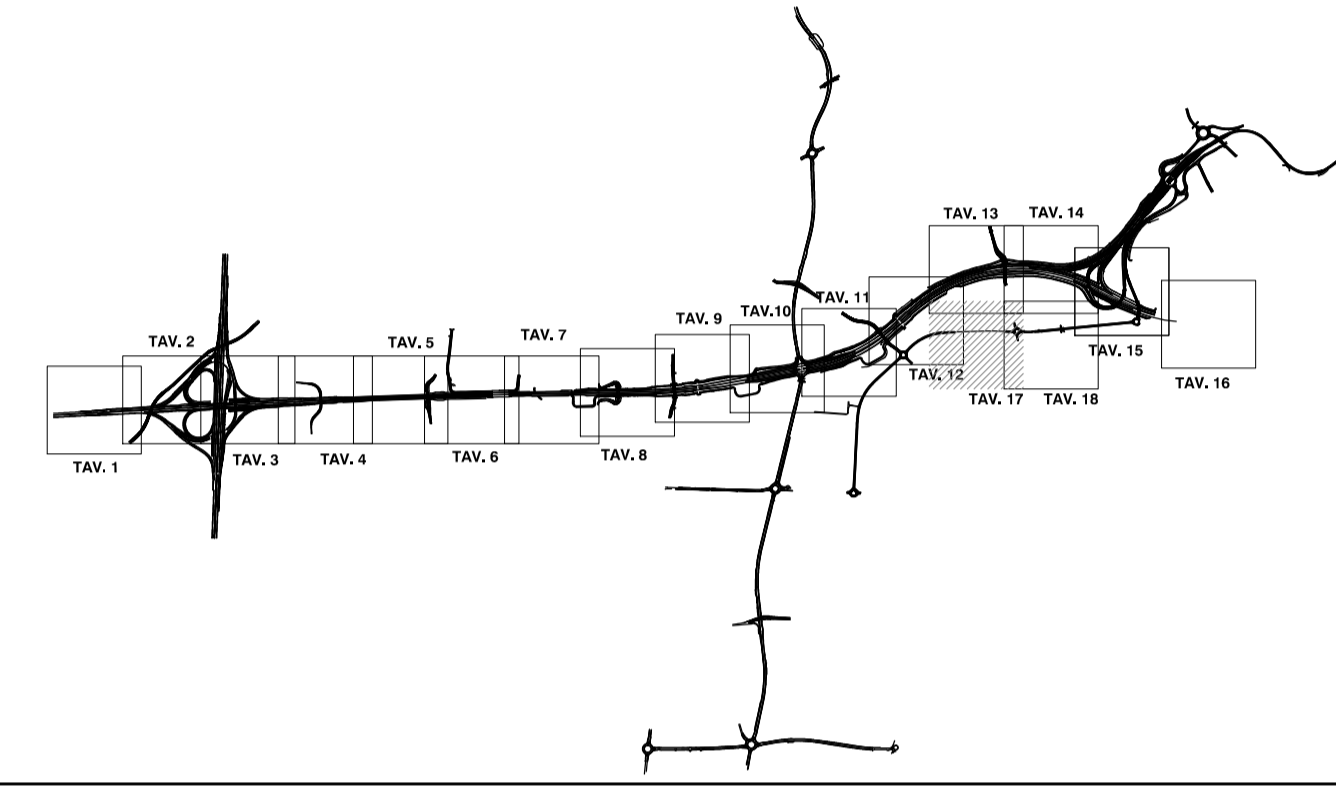

MATRICE DI REVISIONE

REV	DATA	DESCRIZIONE MODIFICA

N.B.: LA TAVOLA SOSTITUISCE QUELLA RELATIVA AL CODICE E [] DEL PROGETTO ESECUTIVO

CONCESSIONARI AUTOSTRADALI LOMBARDE

COLLEGAMENTO AUTOSTRADALE DALMINE - COMO - VARESE - VALICO DEL GAGGIOLO E OPERE AD ESSO CONNESSE
 CODICE C.U.P. F11806000270007

TRATTE B1, B2, C, D, TRVA13+14, GREENWAY

AS BUILT
TRATTA B1
INTERFERENZE
ASSE PRINCIPALE

PLANIMETRIA CON INDIVIDUAZIONE INTERFERENZE TAV.17

IDENTIFICAZIONE ELABORATO		IMPRESA							
FASE PROGETTUALE	WBS	RAGGRUPPAMENTO TEMPORANEO IMPRESE							
LOTTO	ZONA	OPERAZIONE	TRAITO DOPEIRA						
AMBITO	PROGRESSIVO	REVISIONE							
A	1	A01	GE000	0	IN	P1	017	E	02

DATA	DESCRIZIONE	REV
15/05/2017	Emissione	E
15/10/2017	Emissione	E_01
15/01/2018	Emissione	E_02

CONCEDENTE: CONCESSIONARI AUTOSTRADALI LOMBARDE

CONCESSIONARIO: Autostrette Pademontana Lombarda

APPROVATO: Autostrette Pademontana Lombarda

PROGETTISTA - PROGETTO ESECUTIVO DI DETTAGLIO:
 RAGGRUPPAMENTO TEMPORANEO PROGETTISTI:
 3TI PROGETTI ITALIA S.p.A.

RESPONSABILE DI PROGETTO ED INCARICATO DELL'INTEGRAZIONE FRA LE VARIE PRESTAZIONI:
 Ing. Alberto Cecchini

ELABORAZIONE PROGETTUALE:
 PROGETTISTA:
 3TI PROGETTI ITALIA S.p.A.

3TI ITALIA S.p.A.
 DIRETTORE TECNICO
 Ing. Stefano Luca Possati
 Ordine degli Ingegneri
 Provincia di Roma n. 20809

Redatto: De Ceglie Verificato: Sorge Approvato: Possati

6-1197 Interferenza 1196-1197
 n. 013 B1 TERNI S.p.A.
 3418A1 132 kV L. n. 23420A1-2
 n. 013 B1 Scheda risoluz. n. 013 B1
 3418A1 132 kV L. n. 23420A1-2