


LEGENDA

EA	elettrodotti alta e altissima tensione
EM	reti di media tensione sia aeree che interrato
EB	reti di bassa tensione sia aeree che interrato
GA	metanodotti principali di 1", 2" e 3" specie
GM	reti di distribuzione del gas metano di media e bassa pressione
AZ	gasdotti trasportanti azoto
OS	gasdotti trasportanti ossigeno
OL	oleodotti
CC	collettori consortili principali
FC	fognature comunali
IA	impianti principali di acquedotto
RA	reti di acquedotto
TC	reti di telecomunicazioni
IR	adduzione della rete idrica
	interferenze esistenti che non sono state modificate o spostate

Codici interferenza

NOTA:
 Le interferenze riportate sull'elaborato as built rappresentano solamente una sovrapposizione grafica degli as built ricevuti dagli enti

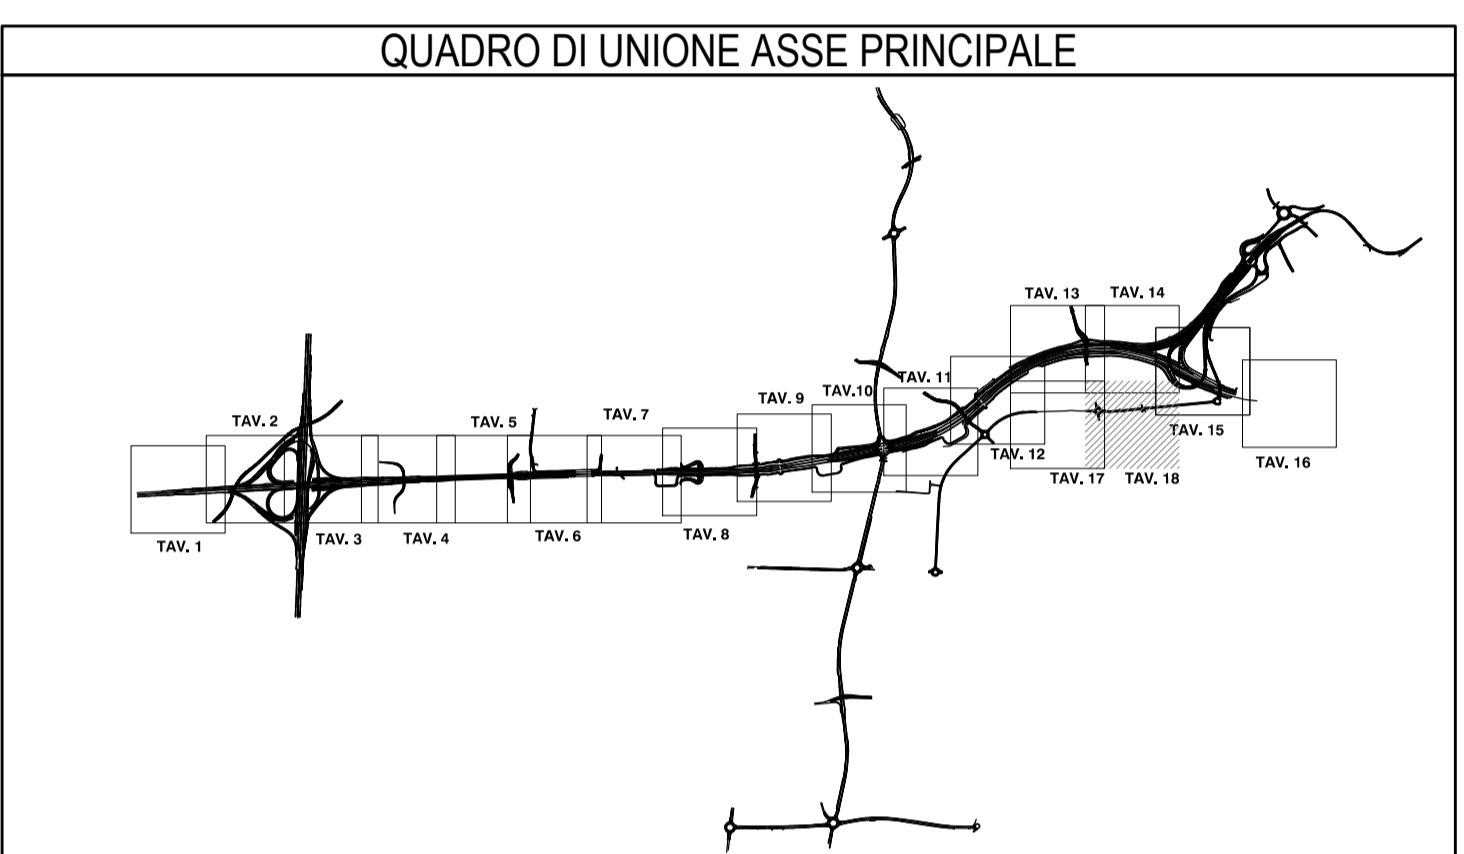

MATRICE DI REVISIONE

REV	DATA	DESCRIZIONE MODIFICA

N.B.: LA TAVOLA SOSTITUISCE QUELLA RELATIVA AL CODICE E [] DEL PROGETTO ESECUTIVO

COLLEGAMENTO AUTOSTRADALE DALMINE - COMO - VARESE - VALICO DEL GAGGIOLO E OPERE AD ESSO CONNESSE
 CODICE C.U.P. F11B0600027007

TRATTE B1, B2, C, D, TRVA13+14, GREENWAY

AS BUILT

TRATTA B1

INTERFERENZE

ASSE PRINCIPALE

PLANIMETRIA CON INDIVIDUAZIONE INTERFERENZE TAV. 18

<p>IDENTIFICAZIONE ELABORATO CODICE PROGETTO: F00107B WBS</p> <table border="1"> <tr> <th>FASE PROGETTUALE</th> <th>LOTTO</th> <th>ZONA</th> <th>OPERA</th> <th>TRATTO D'OPERA</th> <th>AMBITO</th> <th>TIPIC ELABORATO</th> <th>PROGRESSIVO</th> <th>REVISIONE</th> </tr> <tr> <td>A</td> <td>1</td> <td>A01</td> <td>GE000</td> <td>0</td> <td>IN</td> <td>P1</td> <td>018</td> <td>E_02</td> </tr> </table> <p>Scala: 1:1000</p> <table border="1"> <tr> <th>DATA</th> <th>DESCRIZIONE</th> <th>REV</th> </tr> <tr> <td>Maggio 2017</td> <td>Emissione</td> <td>E_01</td> </tr> <tr> <td>Dicembre 2017</td> <td>Emasione</td> <td>E_02</td> </tr> <tr> <td>Giugno 2018</td> <td>Revisione</td> <td>E_02</td> </tr> </table> <p>CONCEDENTE CONCESSIONARI AUTOSTRADALI LOMBARDE</p> <p>CONCESSIONARIO Autostrada Padanese Lombarde Direttore Tecnico: Ing. Giuseppe Samba Referente Tecnico: Ing. Giuseppe Bianca</p> <p>APPROVATO Autostrada Padanese Lombarde Il Direttore dei Lavori: Ing. Francesco Domenico</p>	FASE PROGETTUALE	LOTTO	ZONA	OPERA	TRATTO D'OPERA	AMBITO	TIPIC ELABORATO	PROGRESSIVO	REVISIONE	A	1	A01	GE000	0	IN	P1	018	E_02	DATA	DESCRIZIONE	REV	Maggio 2017	Emissione	E_01	Dicembre 2017	Emasione	E_02	Giugno 2018	Revisione	E_02	<p>IMPRESA RAGGRUPPAMENTO TEMPORANEO IMPRESE:</p> <table border="1"> <tr> <td>Mandatario</td> <td>Mandante</td> <td>Mandante</td> <td>Mandante cooptata</td> </tr> <tr> <td>STRABAG A.G.</td> <td>GLF Grandi Lavori Fincosit S.p.A.</td> <td>ICM S.p.A.</td> <td>STRABAG S.p.A.</td> </tr> </table> <p>STRABAG ICM STRABAG</p> <p>PROGETTISTA - PROGETTO ESECUTIVO DI DETTAGLIO RAGGRUPPAMENTO TEMPORANEO PROGETTISTI:</p> <table border="1"> <tr> <td>Mandatario</td> <td>Mandante</td> <td>Mandante</td> <td>Mandante</td> </tr> <tr> <td>3TI PROGETTI ITALIA</td> <td>GP Progetti Italia</td> <td>ICM</td> <td>Arch. Salvatore Vegglioglio</td> </tr> </table> <p>RESPONSABILE DI PROGETTO ED INCARICATO DELL'INTEGRAZIONE FRA LE VARIE PRESTAZIONI: Ing. Alberto Cecchini</p> <p>ELABORAZIONE PROGETTUALE PROGETTISTA: 3TI PROGETTI ITALIA S.p.A.</p> <p>3TI ITALIA S.p.A. DIRETTORE TECNICO Ing. Stefano Luca Passati Ordine degli Ingegneri Provincia di Roma n. 20809</p> <p>Redatto: De Ceglie Verificato: Sorge Approvato: Passati</p>	Mandatario	Mandante	Mandante	Mandante cooptata	STRABAG A.G.	GLF Grandi Lavori Fincosit S.p.A.	ICM S.p.A.	STRABAG S.p.A.	Mandatario	Mandante	Mandante	Mandante	3TI PROGETTI ITALIA	GP Progetti Italia	ICM	Arch. Salvatore Vegglioglio
FASE PROGETTUALE	LOTTO	ZONA	OPERA	TRATTO D'OPERA	AMBITO	TIPIC ELABORATO	PROGRESSIVO	REVISIONE																																							
A	1	A01	GE000	0	IN	P1	018	E_02																																							
DATA	DESCRIZIONE	REV	
Maggio 2017	Emissione	E_01	
Dicembre 2017	Emasione	E_02	
Giugno 2018	Revisione	E_02	
Mandatario	Mandante	Mandante	Mandante cooptata	
STRABAG A.G.	GLF Grandi Lavori Fincosit S.p.A.	ICM S.p.A.	STRABAG S.p.A.	
Mandatario	Mandante	Mandante	Mandante	
3TI PROGETTI ITALIA	GP Progetti Italia	ICM	Arch. Salvatore Vegglioglio	