
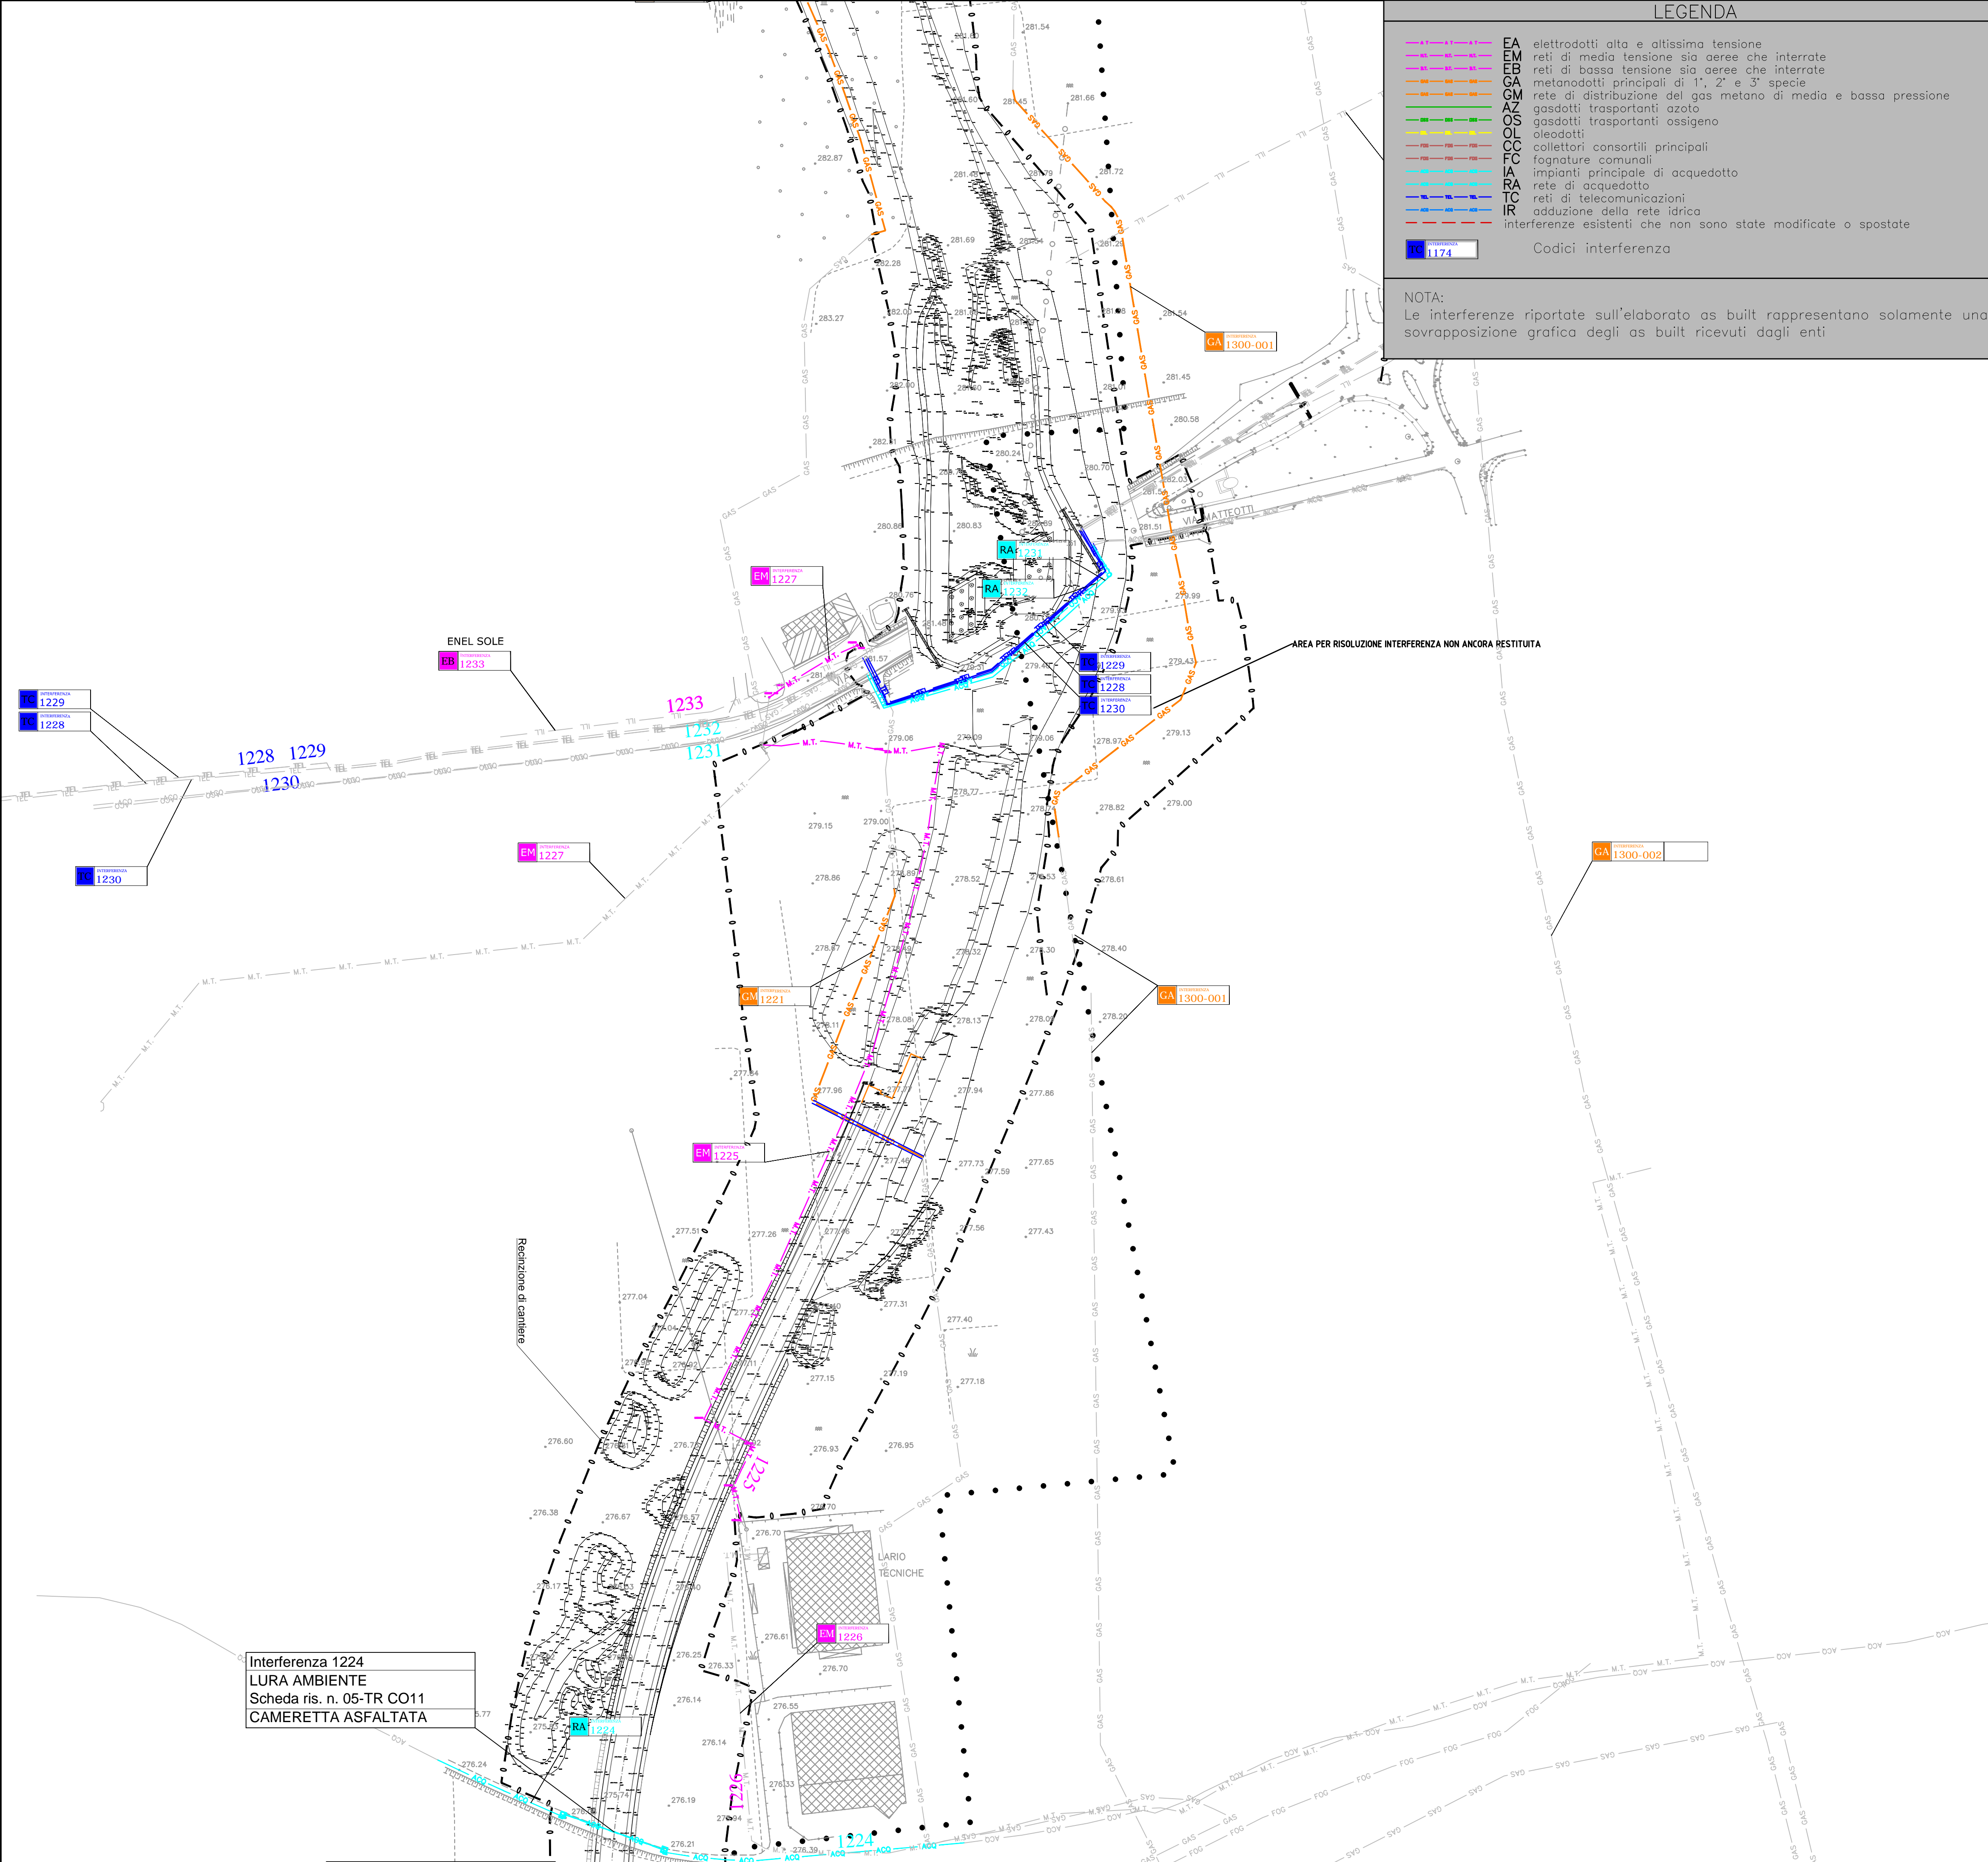


LEGENDA

- EA elettrodotti alta e altissima tensione
 - CA metanodotti principali di 1°, 2° e 3° specie
 - GM reti di distribuzione del gas metano di media e bassa pressione
 - AZ gasdotti trasportanti azoto
 - OS gasdotti trasportanti ossigeno
 - OL oleodotti
 - CC collettori consortili principali
 - FC fognature comunali
 - IA impianti principale di acquedotto
 - RA reti di acquedotto
 - TC reti di telecomunicazioni
 - IR adduzione della rete idrica
 - IR interferenze esistenti che non sono state modificate o spostate
- IC 1174 Codici interferenza

NOTA:
Le interferenze riportate sull'elaborato as built rappresentano solamente una sovrapposizione grafica degli as built ricevuti dagli enti

QUADRO DI UNIONE TRATTA TRCO-11

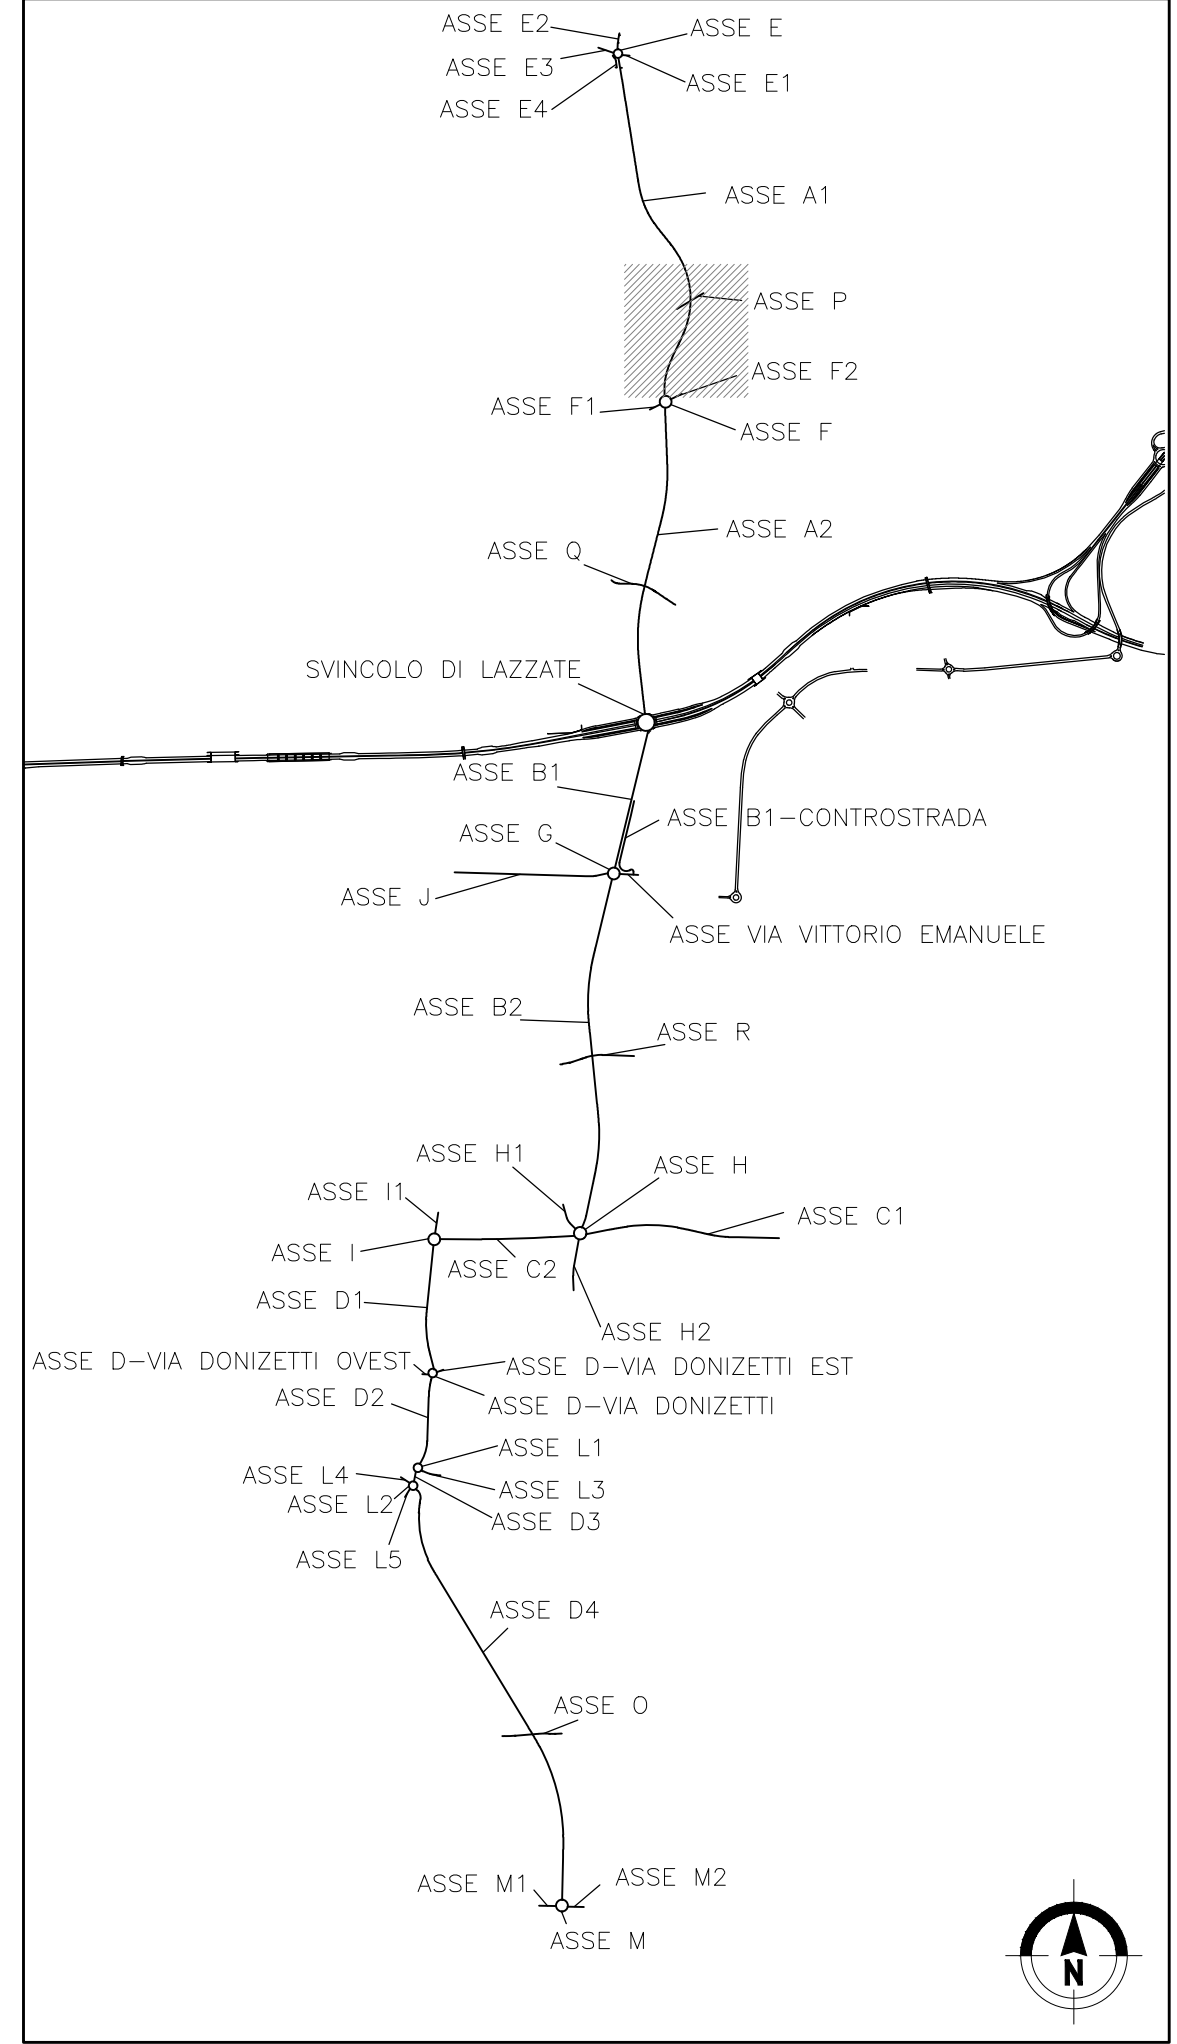

Interferenza 1224
LURA AMBIENTE
Scheda ris. n. 05-TR CO11
CAMERETTA ASFALTATA

MATRICE DI REVISIONE

REV	DATA	DESCRIZIONE MODIFICA

N.B.: LA TAVOLA SOSTITUISCE QUELLA RELATIVA AL CODICE [] DEL PROGETTO ESECUTIVO

COLLEGAMENTO AUTOSTRADALE
DALMINE - COMO - VARESE - VALICO DEL GAGGIOLO E OPERE AD ESSO CONNESSE
CODICE C.U.P. F11B06000270007
TRATTE B1, B2, C, D, TRVA13+14, GREENWAY
AS BUILT
TRATTA B1
INTERFERENZE
OPERA CONNESSA TRCO11
PLANIMETRIA CON INDIVIDUAZIONE INTERFERENZE TAV.3

IDENTIFICAZIONE ELABORATO CODICE PROGETTO: F00107B WBS		IMPRESA RAGGRUPPAMENTO TEMPORANEO IMPRESE: Mandataria: STRABAG A.G. Mandataria: GLF Grandi Lavori Fincosit S.p.A. Mandataria: ICM S.p.A. Mandataria cooptata: STRABAG S.p.A.	
FASE PROGETTUALE LOTTO: A ZONA: H02 OPERA: GE000 TRATTO D'OPERA: 0 AMBITO: IN TIPO ELABORATO: P1 PROGRESSIVO: 003 REVISIONE: E_02		PROGETTISTA - PROGETTO ESECUTIVO DI DETTAGLIO RAGGRUPPAMENTO TEMPORANEO PROGETTISTI: Mandataria: 3TI PROGETTI ITALIA S.p.A. Mandataria: OP... Mandataria: ... RESPONSABILE DI PROGETTO ED INCARICATO DELL'INTEGRAZIONE FRA LE VARIE PRESTAZIONI: Ing. Alberto Cecchini	
CONCEDENTE CONCESSIONARI AUTOSTRADALI LOMBARDE		CONCESSIONARIO Autostradale Direzione Tecnica: Pedemontana Ing. Giuseppe Sarnico Lombardiana Referente Tecnico: Ing. Giuseppe Bianca	
APPROVATO Autostradale Il Direttore dei Lavori: Pedemontana Ing. Francesco Donnicco Lombardiana		ELABORAZIONE PROGETTUALE PROGETTISTA: 3TI PROGETTI ITALIA S.p.A. 3TI ITALIA S.p.A. DIRETTORE TECNICO Ing. Stefano Luca Possati Ordine degli Ingegneri Provincia di Roma n. 20809 Redatto: De Ceglie Verificato: Sorge Approvato: Possati	