


LEGENDA

	EA	elettrodotti alta e altissima tensione
	EM	reti di media tensione sia aeree che interrato
	EB	reti di bassa tensione sia aeree che interrato
	GA	metanodotti principali di 1°, 2° e 3° specie
	GM	reti di distribuzione del gas metano di media e bassa pressione
	AZ	gasdotti trasportanti azoto
	OS	gasdotti trasportanti ossigeno
	OL	oleodotti
	CC	collettori consortili principali
	FC	fognature comunali
	IA	impianti principali di acquedotto
	RA	reti di acquedotto
	TC	reti di telecomunicazioni
	IR	adduzione della rete idrica
	IR	interferenze esistenti che non sono state modificate o spostate
	IC 1174	Codici interferenza

NOTA:
Le interferenze riportate sull'elaborato as built rappresentano solamente una sovrapposizione grafica degli as built ricevuti dagli enti

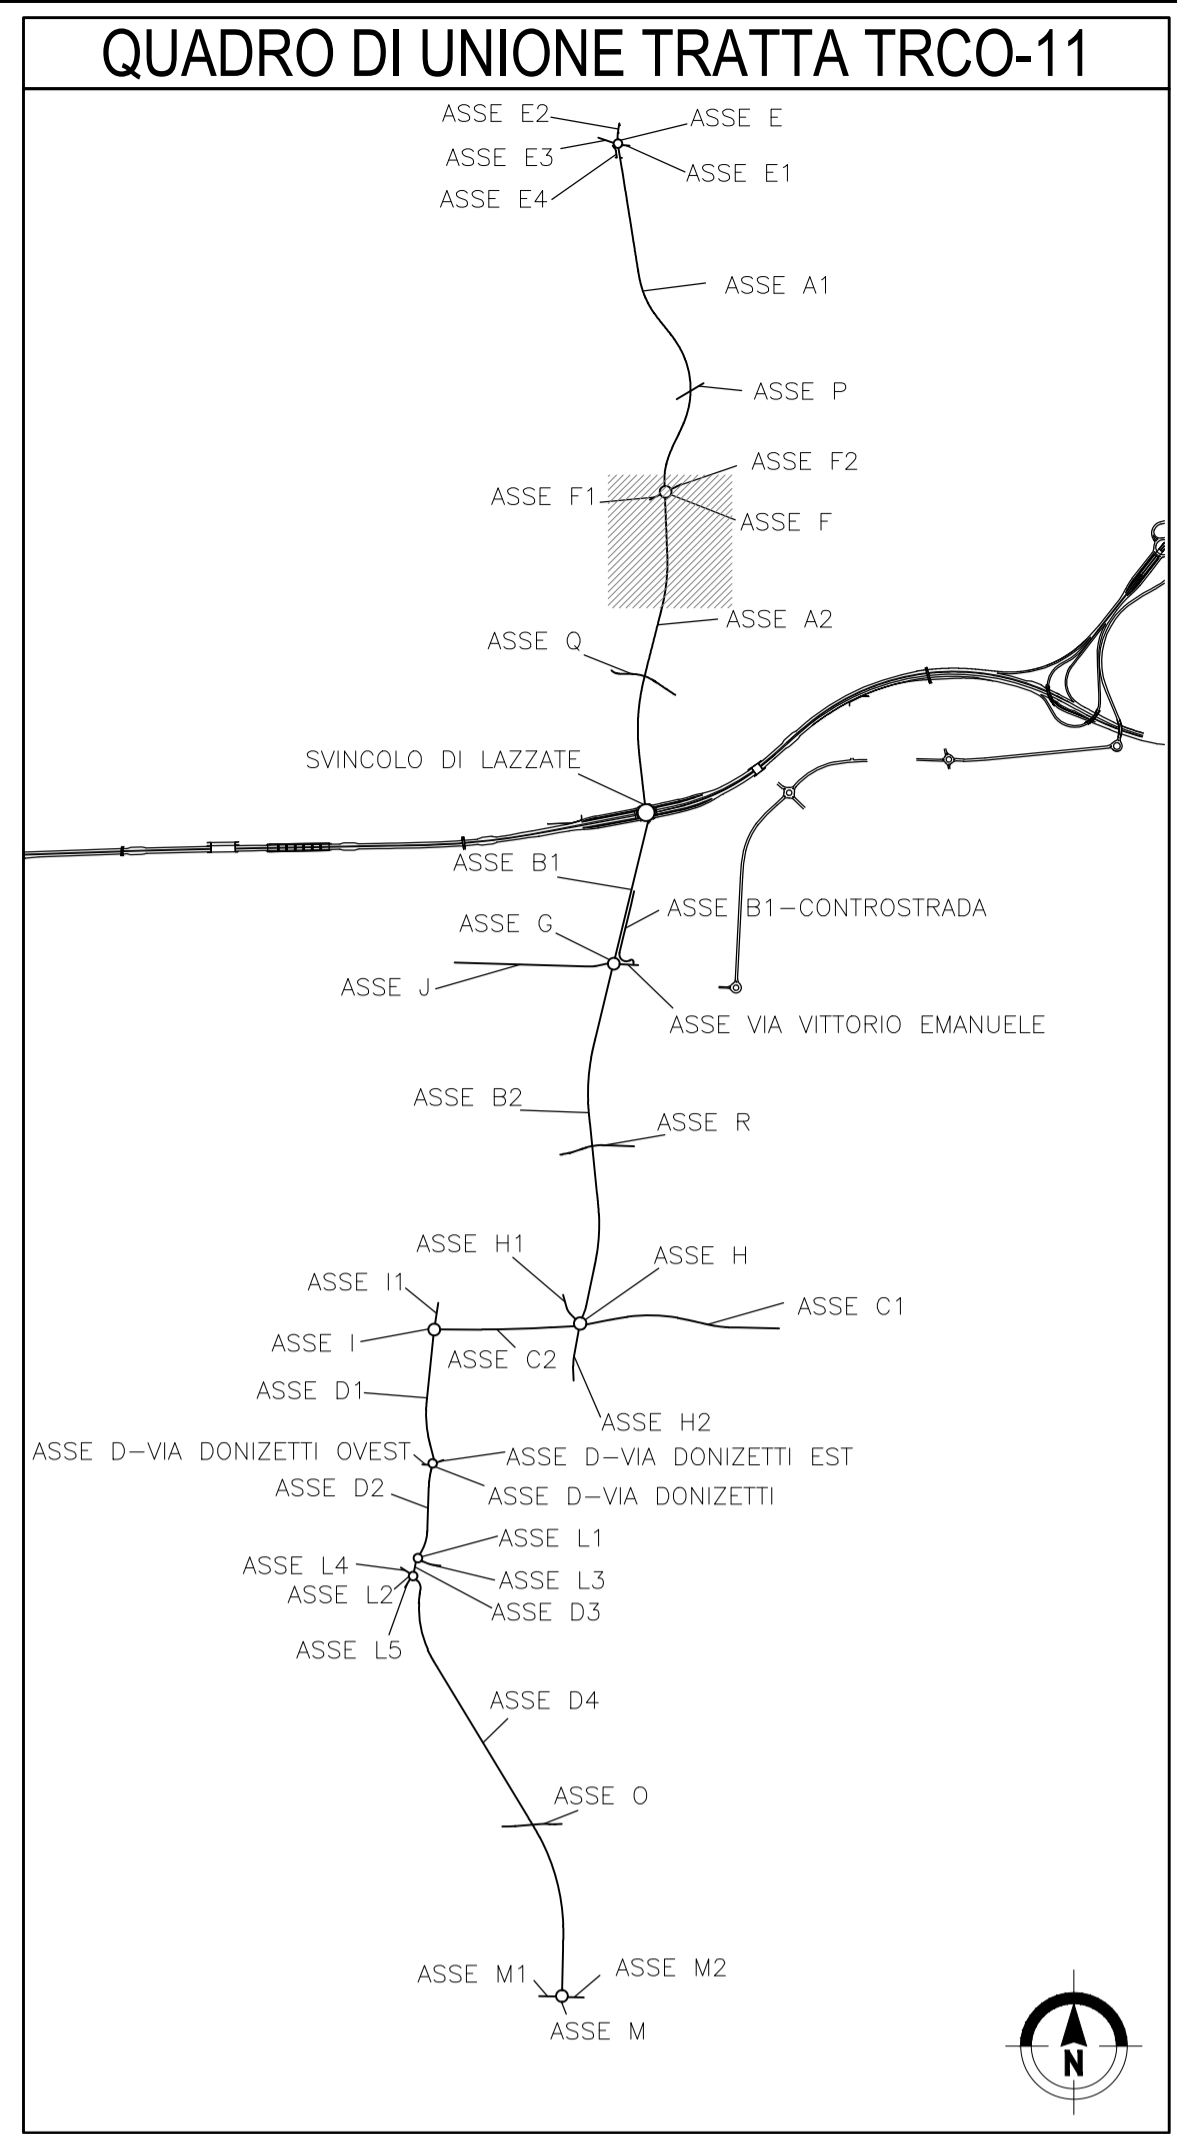

MATRICE DI REVISIONE

REV	DATA	DESCRIZIONE MODIFICA

N.B.: LA TAVOLA SOSTITUISCE QUELLA RELATIVA AL CODICE E [] DEL PROGETTO ESECUTIVO

**COLLEGAMENTO AUTOSTRADALE
DALMINE - COMO - VARESE - VALICO DEL GAGGIOLO E OPERE AD ESSO CONNESSE**
CODICE C.U.P. F11B06000270007

TRATTE B1, B2, C, D, TRVA13+14, GREENWAY

AS BUILT

**TRATTA B1
INTERFERENZE
OPERA CONNESSA TRCO11**

PLANIMETRIA CON INDIVIDUAZIONE INTERFERENZE TAV.4

<p>IDENTIFICAZIONE ELABORATO</p> <p>CODICE PROGETTO: F00107B WBS</p> <table border="1"> <thead> <tr> <th>FASE PROGETTUALE</th> <th>LOTTO</th> <th>ZONA</th> <th>OPERA</th> <th>TRATTO DOPEPA</th> <th>AMBITO</th> <th>TIPO ELABORATO</th> <th>PROGRESSIVO</th> <th>REVISIONE</th> </tr> </thead> <tbody> <tr> <td>A</td> <td>1</td> <td>H02</td> <td>GE000</td> <td>0</td> <td>IN</td> <td>P1</td> <td>004</td> <td>E_02</td> </tr> </tbody> </table> <p>Scala: 1:1000</p> <table border="1"> <thead> <tr> <th>DATA</th> <th>DESCRIZIONE</th> <th>REV</th> </tr> </thead> <tbody> <tr> <td>Maggio 2017</td> <td>Emissione</td> <td>E</td> </tr> <tr> <td>Dicembre 2017</td> <td>Revisione</td> <td>E_01</td> </tr> <tr> <td>Gennaio 2018</td> <td>Decisione</td> <td>E_02</td> </tr>Francesco Donnicco</p>	FASE PROGETTUALE	LOTTO	ZONA	OPERA	TRATTO DOPEPA	AMBITO	TIPO ELABORATO	PROGRESSIVO	REVISIONE	A	1	H02	GE000	0	IN	P1	004	E_02	DATA	DESCRIZIONE	REV	Maggio 2017	Emissione	E	Dicembre 2017	Revisione	E_01	Gennaio 2018	Decisione	E_02	<p>IMPRESA RAGGRUPPAMENTO TEMPORANEO IMPRESE:</p> <table border="0"> <tr> <td>Mandatario STRABAG A.G.</td> <td>Mandante GLF Grandi Lavori Fincosit S.p.A.</td> <td>Mandante ICM S.p.A.</td> <td>Mandante cooptata STRABAG S.p.A.</td> </tr> </table> <p>STRABAG ICM STRABAG</p> <p>PROGETTISTA - PROGETTO ESECUTIVO DI DETTAGLIO RAGGRUPPAMENTO TEMPORANEO PROGETTISTI:</p> <table border="0"> <tr> <td>Mandatario 3TI PROGETTI ITALIA</td> <td>Mandante OP Progettista ed Incaricato</td> <td>Mandante Arch. Salvatore Vergiglio</td> </tr> </table> <p>RESPONSABILE DI PROGETTO ED INCARICATO DELL'INTEGRAZIONE FRA LE VARIE PRESTAZIONI: Ing. Alberto Cecchini</p> <p>ELABORAZIONE PROGETTUALE PROGETTISTA: 3TI PROGETTI ITALIA S.p.A.</p> <p>3TI ITALIA S.p.A. DIRETTORE TECNICO Ing. Stefano Luca Possati Ordine degli Ingegneri Provincia di Roma n. 20809</p> <p>Redatto: De Ceglie Verificato: Sorge Approvato: Possati</p>	Mandatario STRABAG A.G.	Mandante GLF Grandi Lavori Fincosit S.p.A.	Mandante ICM S.p.A.	Mandante cooptata STRABAG S.p.A.	Mandatario 3TI PROGETTI ITALIA	Mandante OP Progettista ed Incaricato	Mandante Arch. Salvatore Vergiglio
FASE PROGETTUALE	LOTTO	ZONA	OPERA	TRATTO DOPEPA	AMBITO	TIPO ELABORATO	PROGRESSIVO	REVISIONE																														
A	1	H02	GE000	0	IN	P1	004	E_02																														
DATA	DESCRIZIONE	REV																																				
Maggio 2017	Emissione	E																																				
Dicembre 2017	Revisione	E_01																																				
Gennaio 2018	Decisione	E_02																																				
Mandatario STRABAG A.G.	Mandante GLF Grandi Lavori Fincosit S.p.A.	Mandante ICM S.p.A.	Mandante cooptata STRABAG S.p.A.																																			
Mandatario 3TI PROGETTI ITALIA	Mandante OP Progettista ed Incaricato	Mandante Arch. Salvatore Vergiglio																																				