

LEGENDA

EA	elettrodotti alta e altissima tensione
EM	reti di media tensione sia aeree che interrate
EB	reti di bassa tensione sia aeree che interrate
GA	metanodotti principali di 1°, 2° e 3° specie
GM	reti di distribuzione del gas metano di media e bassa pressione
AZ	gasdotti trasportanti azoto
OS	gasdotti trasportanti ossigeno
OL	oleodotti
CC	collettori consortili principali
FC	fognature comunali
IA	impianti principali di acquedotto
RA	reti di acquedotto
TC	reti di telecomunicazioni
IR	adduzione della rete idrica
	interferenze esistenti che non sono state modificate o spostate

1174 Codici interferenza


NOTA:
Le interferenze riportate sull'elaborato as built rappresentano solamente una sovrapposizione grafica degli as built ricevuti dagli enti

Interferenza 304 - 306
TERNA S.p.A.
Scheda risoluz. n. 001 TR CO11
Nuovo traliccio

Interferenza 304 - 306
TERNA S.p.A.
Scheda risoluz. n. 001 TR CO11
Linea n. 22266B1 - 220 kV

PROVINCIA : Milano
COMUNE : Lazzate

QUADRO DI UNIONE TRATTA TRCO-11

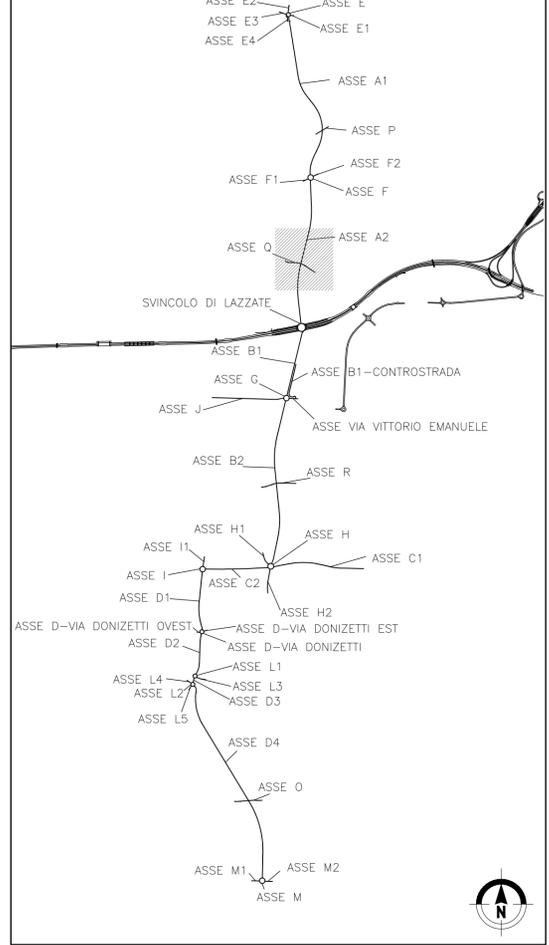

MATRICE DI REVISIONE

REV	DATA	DESCRIZIONE MODIFICA

N.B.: LA TAVOLA SOSTITUISCE QUELLA RELATIVA AL CODICE E [] DEL PROGETTO ESECUTIVO

COLLEGAMENTO AUTOSTRADALE DALMINE - COMO - VARESE - VALICO DEL GAGGIOLO E OPERE AD ESSO CONNESSE
CODICE C.U.P. F11B06000270007

TRATTE B1, B2, C, D, TRVA13+14, GREENWAY

AS BUILT

TRATTA B1

INTERFERENZE

OPERA CONNESSA TRCO11

PLANIMETRIA CON INDIVIDUAZIONE INTERFERENZE TAV.5

IDENTIFICAZIONE ELABORATO CODICE PROGETTO: F00107B WBS		IMPRESA RAGGRUPPAMENTO TEMPORANEO IMPRESE:	
FASE PROGETTUALE LOTTO ZONA OPERA TRATTO D'OPERA AMBITO TIPO ELABORATO PROGRESSIVO REVISIONE	Mandataria STRABAG A.G.	Mandante GLF Grandi Lavori Fincosit S.p.A.	Mandatarie cooptate ICM S.p.A. STRABAG S.p.A.
A 1 H02 GE000 0 IN P1 005 E_02	PROGETTISTA - PROGETTO ESECUTIVO DI DETTAGLIO RAGGRUPPAMENTO TEMPORANEO PROGETTISTI:		
Manda... Manda... Manda...	Mandataria 3TI PROGETTI ITALIA S.p.A.	Mandante OP... S.p.A.	Mandante Arch. Salvatore Vergiglio
CONCEDENTE CONCESSIONARI AUTOSTRADALI LOMBARDE			
CONCESSIONARIO Direttore Tecnico: Ing. Giuseppe Sarnico Referente Tecnico: Ing. Giuseppe Bianca			
APPROVATO Il Direttore dei Lavori: Ing. Francesco Donnicco			
RESPONSABILE DI PROGETTO ED INCARICATO DELL'INTEGRAZIONE FRA LE VARIE PRESTAZIONI: Ing. Alberto Cecchini		ELABORAZIONE PROGETTUALE PROGETTISTA: 3TI PROGETTI ITALIA S.p.A.	
Redatto: De Ceglie		Verificato: Sorge	
Approvato: Possati		3TI ITALIA S.p.A. DIRETTORE TECNICO Ing. Stefano Luca Possati Ordine degli Ingegneri Provincia di Roma n. 20809	