



LEGENDA

- EA elettrodotti alta e altissima tensione
- EM reti di media tensione sia aeree che interrate
- EB reti di bassa tensione sia aeree che interrate
- GA metanodotti principali di 1°, 2° e 3° specie
- GM rete di distribuzione del gas metano di media e bassa pressione
- AZ gasdotti trasportanti azoto
- OS gasdotti trasportanti ossigeno
- OL oleodotti
- CC collettori consortili principali
- FC fognature comunali
- IA impianti principale di acquedotto
- RA rete di acquedotto
- TC reti di telecomunicazioni
- IR adduzione della rete idrica
- interferenze esistenti che non sono state modificate o spostate

NOTA:
Le interferenze riportate sull'elaborato as built rappresentano solamente una sovrapposizione grafica degli as built ricevuti dagli enti

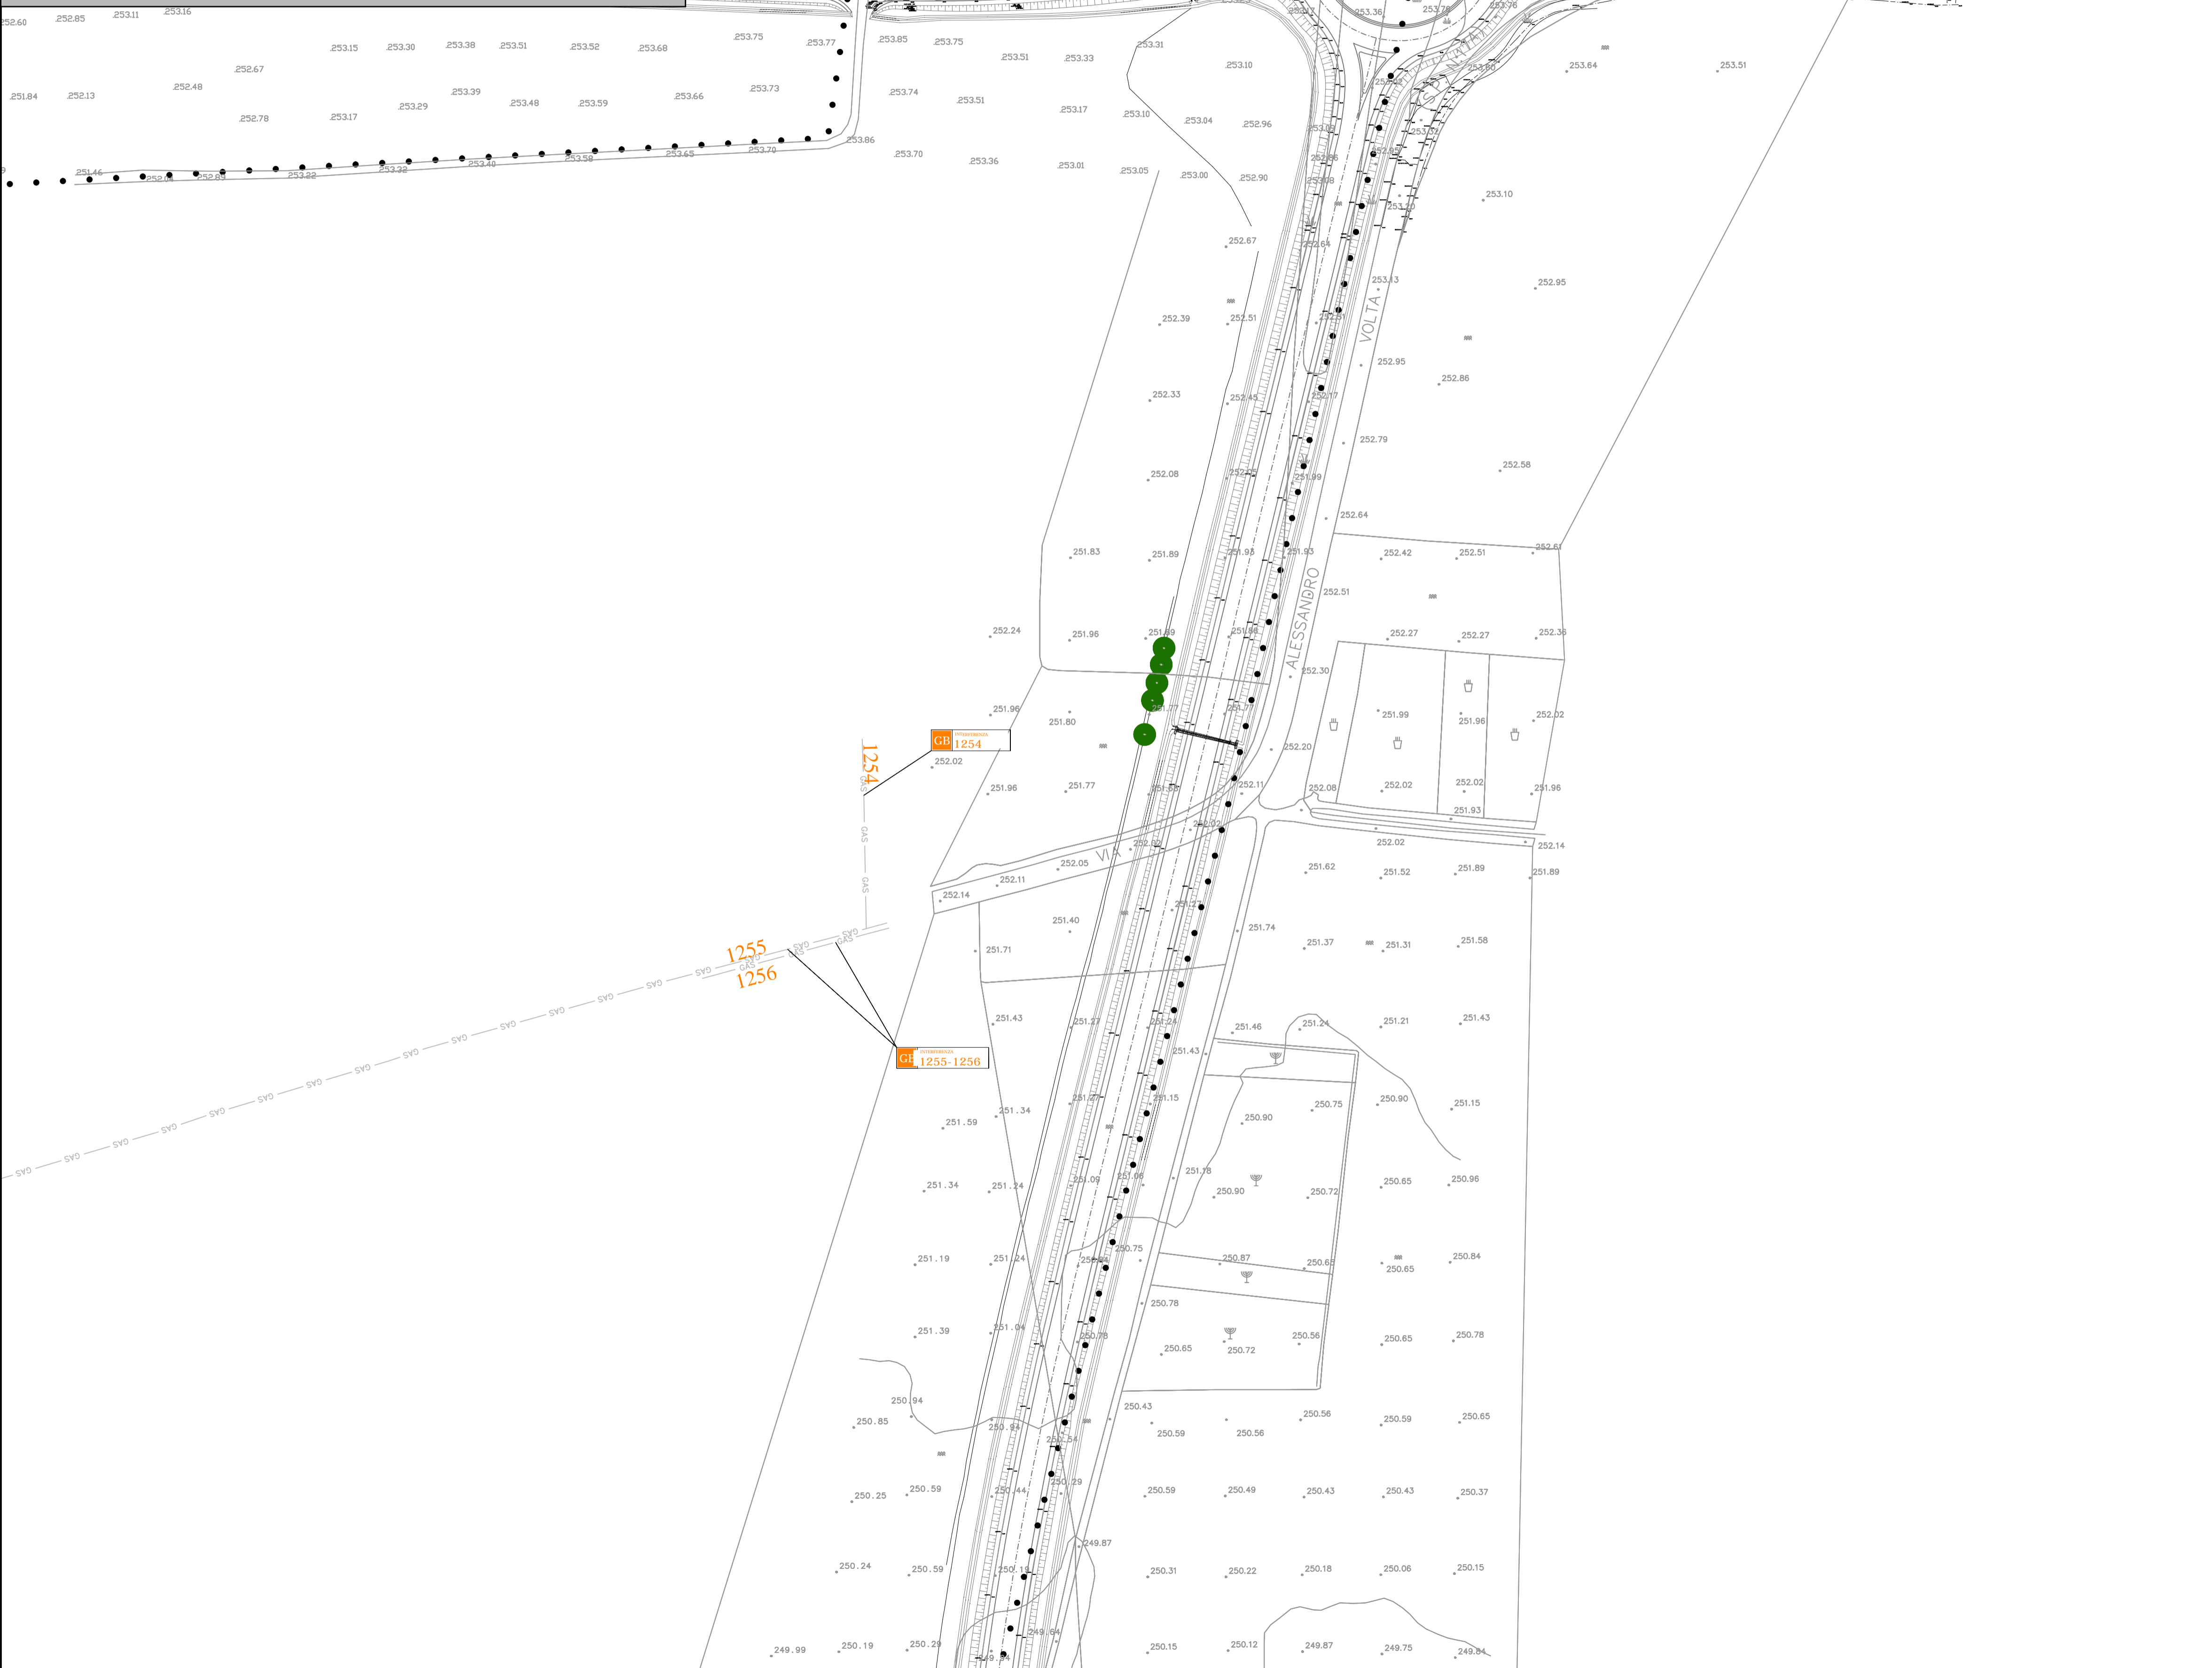

QUADRO DI UNIONE TRATTA TRCO-11

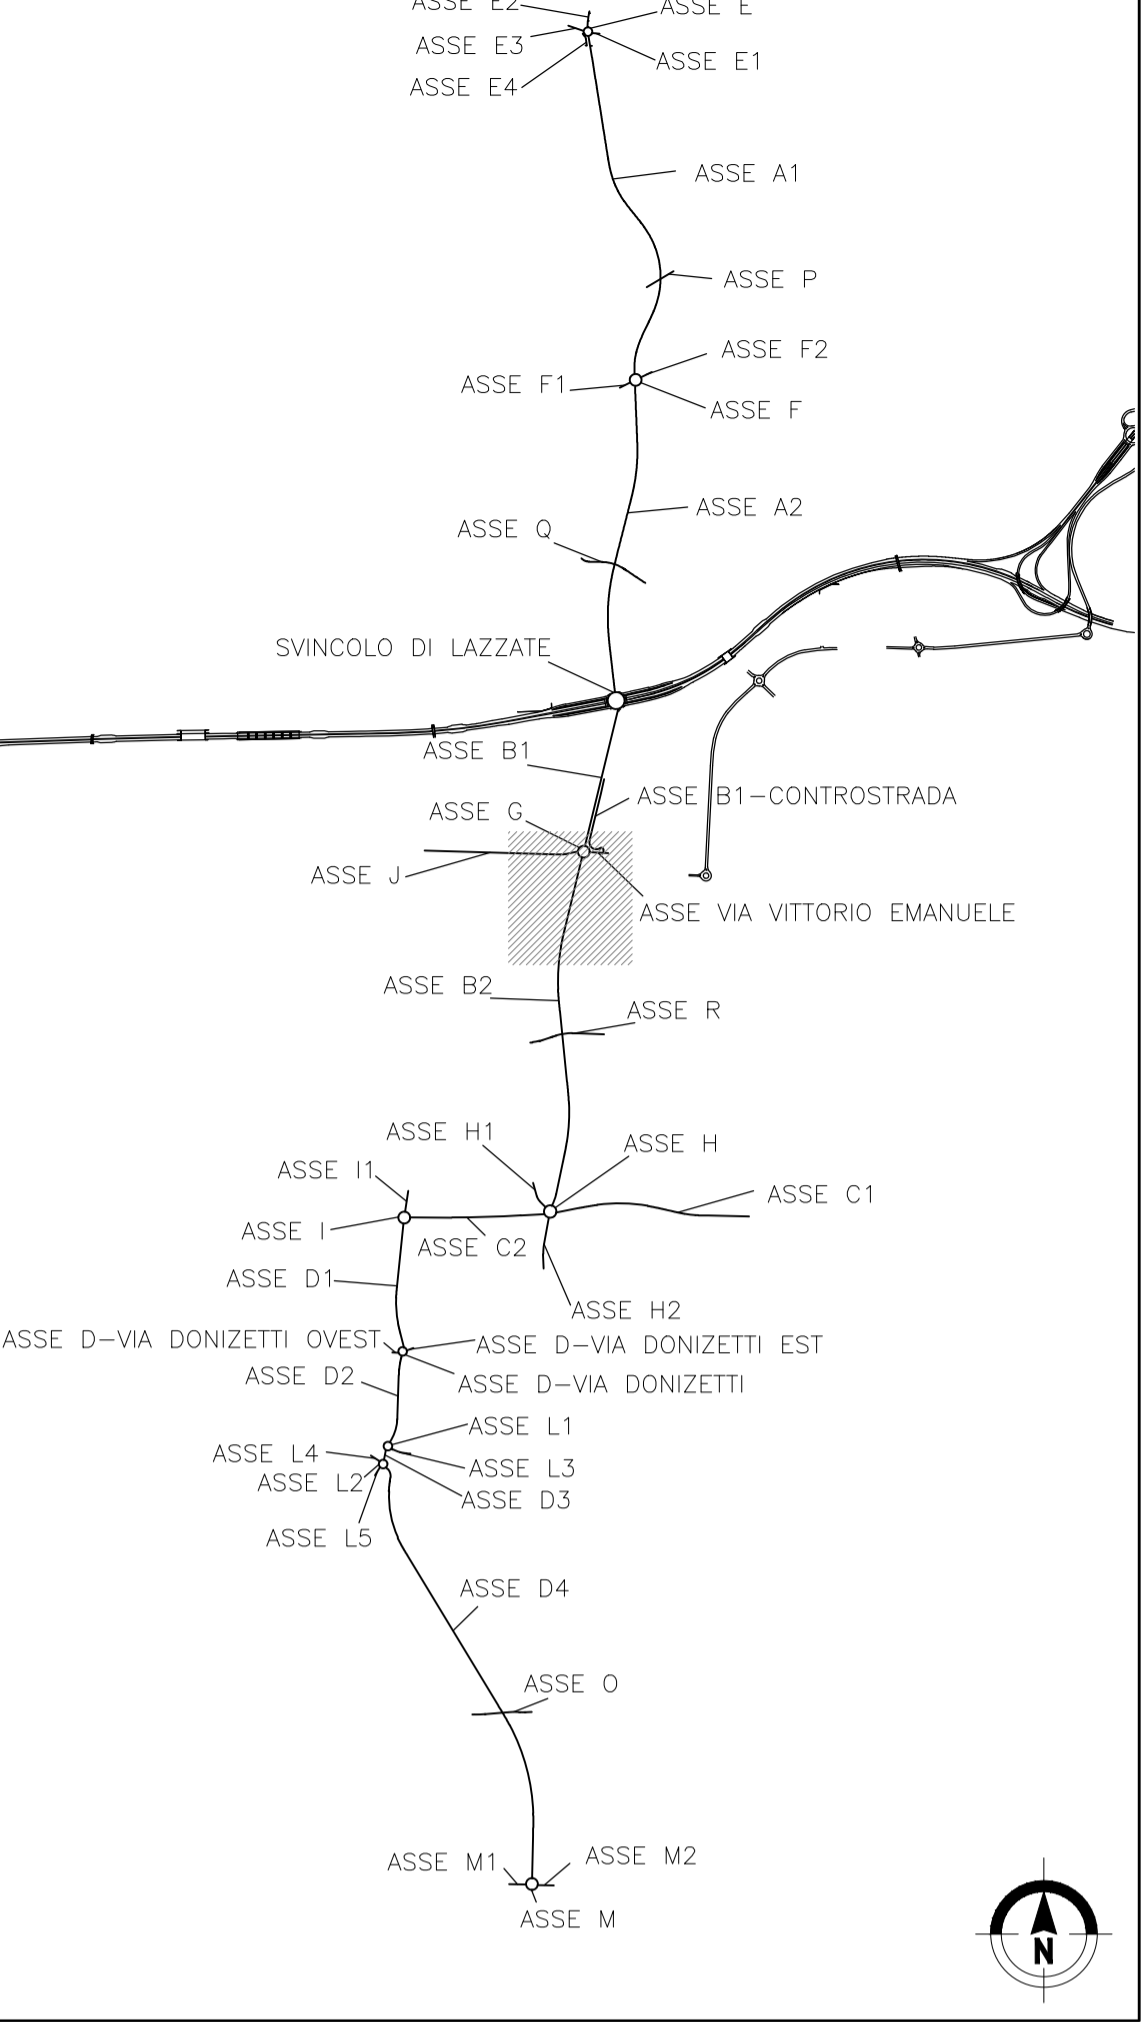

MATRICE DI REVISIONE

REV	DATA	DESCRIZIONE MODIFICA

N.B.: LA TAVOLA SOSTITUISCE QUELLA RELATIVA AL CODICE [] DEL PROGETTO ESECUTIVO

COLLEGAMENTO AUTOSTRADALE DALMINE - COMO - VARESE - VALICO DEL GAGGIOLO E OPERE AD ESSO CONNESSE
 CODICE C.U.P. F11806000270007
TRATTE B1, B2, C, D, TRVA13+14, GREENWAY
AS BUILT
TRATTA B1
 INTERFERENZE
 OPERA CONNESSA TRCO11
 PLANIMETRIA CON INDIVIDUAZIONE INTERFERENZE TAV.8

IDENTIFICAZIONE ELABORATO		IMPRESA	
CODICE PROGETTO: F00107B		RAGGRUPPAMENTO TEMPORANEO IMPRESE:	
FASE PROGETTUALE	WBS	Mandatario	Mandante
LOTTO	ZONA	STRABAG A.G.	GLF Grandi Lavori Fincosit S.p.A.
A 1	H02	GE000	0
IN	P1	008	E_02
Scala: 1:1000		PROGETTISTA - PROGETTO ESECUTIVO DI DETTAGLIO RAGGRUPPAMENTO TEMPORANEO PROGETTISTI: Mandataria: 3TI PROGETTI ITALIA S.p.A. Mandante: OP Progettista ed Incaricato Mandante: ICM S.p.A. Arch. Salvatore Vergiglio Responsabile di Progetto ed Incaricato dell'integrazione fra le varie prestazioni: Ing. Alberto Cecchini	
CONCEDENTE CONCESSIONARI AUTOSTRADALI LOMBARDE		ELABORAZIONE PROGETTUALE PROGETTISTA: 3TI PROGETTI ITALIA S.p.A. 3TI ITALIA S.p.A. DIRETTORE TECNICO Ing. Stefano Luca Possati Ordine degli Ingegneri Provincia di Roma n. 20809	
CONCESSIONARIO Autostrada Pedemontana Lombarda Direttore Tecnico: Ing. Giuseppe Sarnico Referente Tecnico: Ing. Giuseppe Bianca		Redatto: De Ceglie Verificato: Sorge Approvato: Possati	
APPROVATO Autostrada Pedemontana Lombarda Il Direttore dei Lavori: Ing. Francesco Donnicco		Approvato: Possati	