




**LEGENDA**

EA	elettroradi alta e altissima tensione
EM	reti di media tensione sia aeree che interrate
GA	reti di bassa tensione sia aeree che interrate
GM	metanodotti principali di 1°, 2° e 3° specie
AZ	gasdotti trasportanti azoto
OS	gasdotti trasportanti ossigeno
OL	oleodotti
CC	collettori consortili principali
FC	fognature comunali
IA	impianti principali di acquedotto
RA	reti di acquedotto
TC	reti di telecomunicazioni
IR	adduzione della rete idrica
	interferenze esistenti che non sono state modificate o spostate

**1174** Codici interferenza

**NOTA:**  
Le interferenze riportate sull'elaborato as built rappresentano solamente una sovrapposizione grafica degli as built ricevuti dagli enti

**QUADRO DI UNIONE TRATTA TRCO-11**

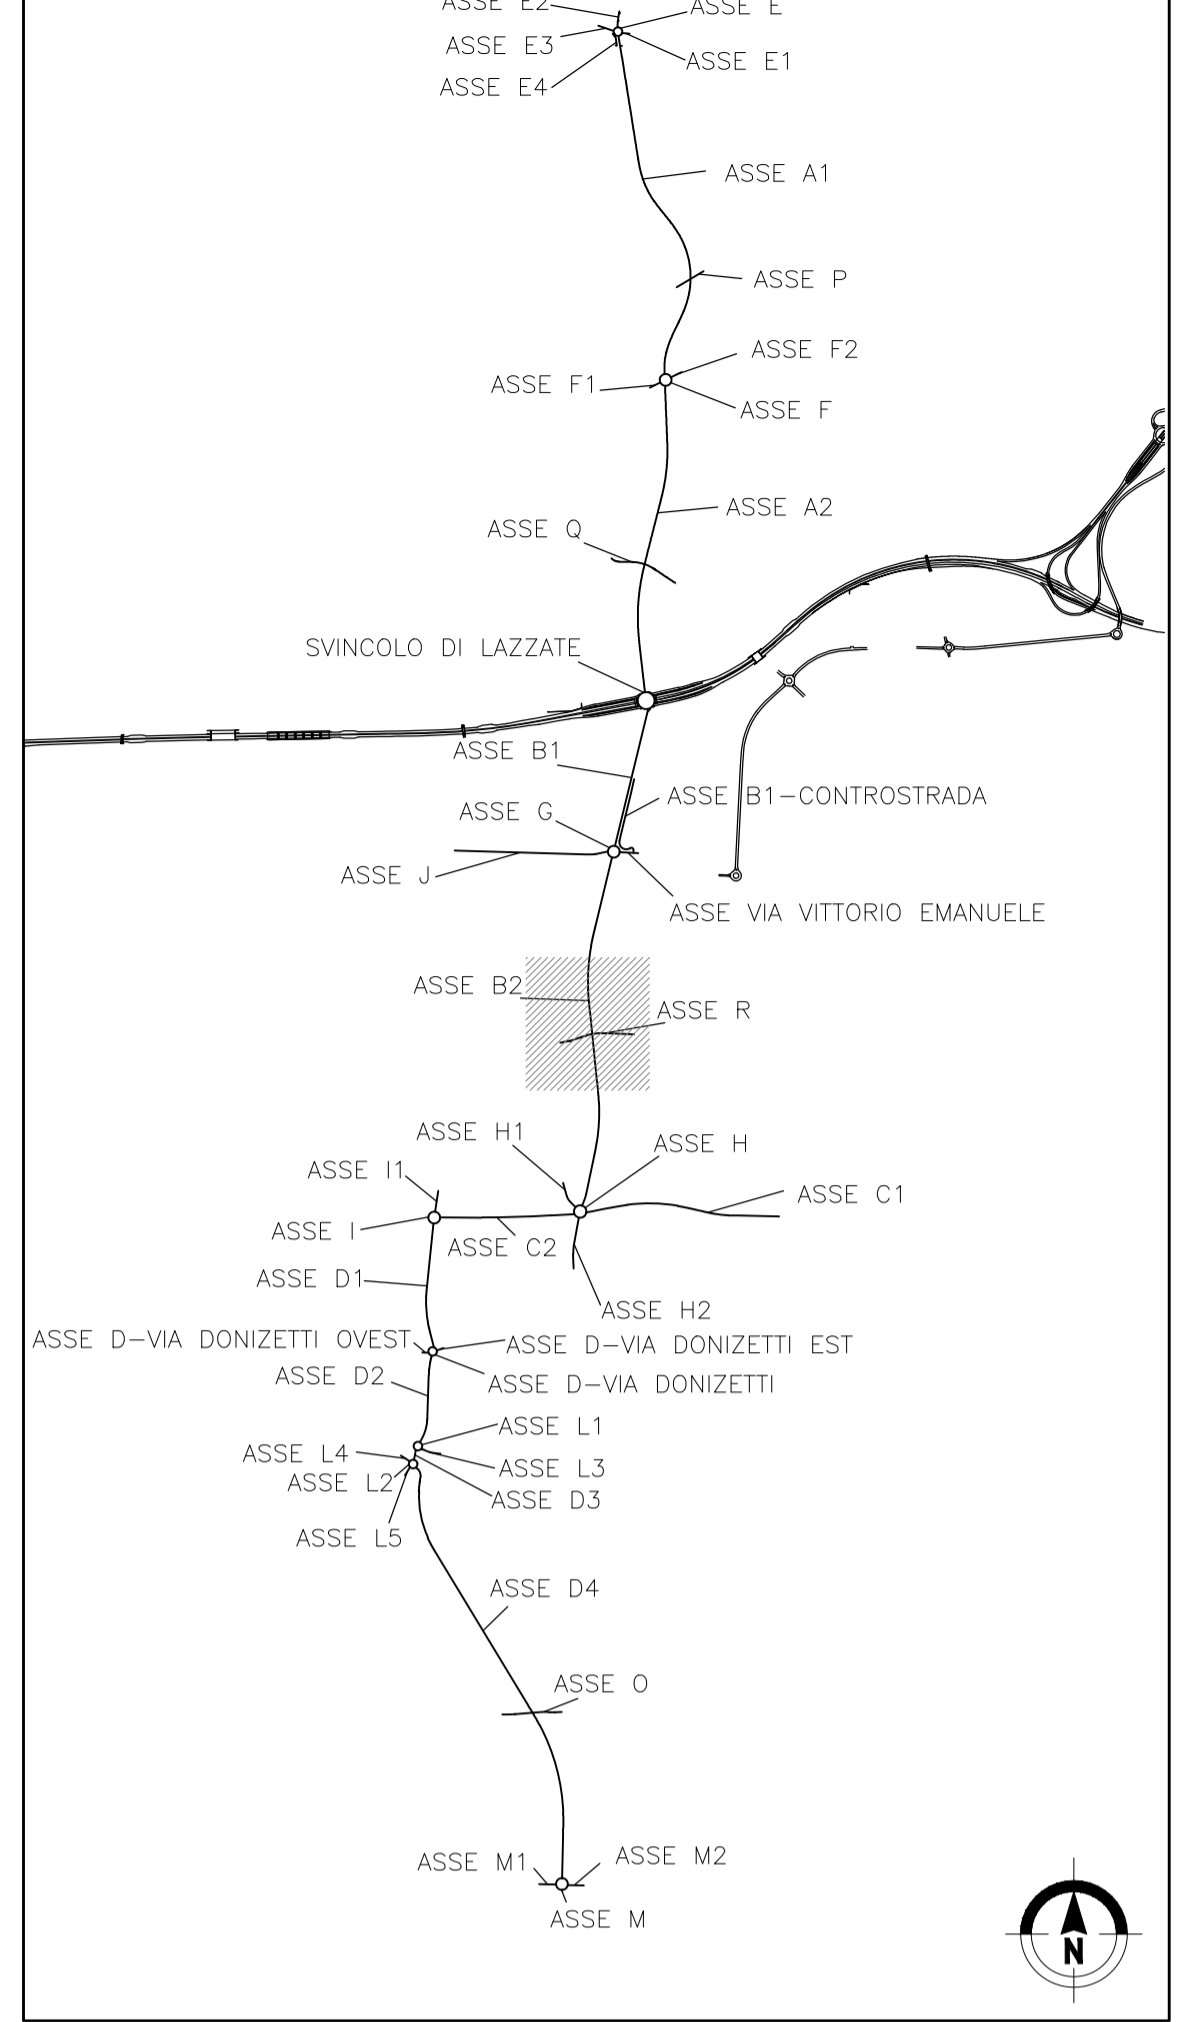

**MATRICE DI REVISIONE**

REV	DATA	DESCRIZIONE MODIFICA

N.B.: LA TAVOLA SOSTITUISCE QUELLA RELATIVA AL CODICE **E** DEL PROGETTO ESECUTIVO

**COLLEGAMENTO AUTOSTRADALE DALMINE - COMO - VARESE - VALICO DEL GAGGIOLO E OPERE AD ESSO CONNESSE**  
 CODICE C.U.P. F11B06000270007  
**TRATTE B1, B2, C, D, TRVA13+14, GREENWAY**  
**AS BUILT**  
**TRATTA B1**  
**INTERFERENZE**  
**OPERA CONNESSA TRCO11**  
 PLANIMETRIA CON INDIVIDUAZIONE INTERFERENZE TAV.10

<b>IDENTIFICAZIONE ELABORATO</b>	<b>IMPRESA</b>
CODICE PROGETTO: F00107B	<b>RAGGRUPPAMENTO TEMPORANEO IMPRESE:</b>
WBS	Mandatario: STRABAG A.G.
<b>FASE PROGETTUALE</b>	Mandante: GLF Grandi Lavori Fincosit S.p.A.
LOTTO	Mandante cooptata: STRABAG S.p.A.
ZONA	
OPERA	
TRATTO DOPIERA	
AMBITO	
TIPO ELABORATO	
PROGRESSIVO	
REVISIONE	
A 1	H02
	GE000
	0
	IN
	P1
	010
	E 02

Scala: 1:1000

<b>DATA</b>	<b>DESCRIZIONE</b>	<b>REV</b>
Maggio 2017	Emissione	E
Dicembre 2017	Revisione	E 01
Gennaio 2018	Disposizione	E 02

**CONCEDENTE**  
CONCESSIONI AUTOSTRADALI LOMBARDE

**CONCESSIONARIO**  
Autostreda Direttore Tecnico: Ing. Giuseppe Sarnico  
Pedemontana Referente Tecnico: Ing. Giuseppe Bianca  
Lombarda

**APPROVATO**  
Autostreda Il Direttore dei Lavori:  
Pedemontana Ing. Francesco Donnicco  
Lombarda

**PROGETTISTA - PROGETTO ESECUTIVO DI DETTAGLIO**  
RAGGRUPPAMENTO TEMPORANEO PROGETTISTI:  
Mandatario: 3TI PROGETTI ITALIA S.p.A.  
Mandante: OP  
Mandante: ICM S.p.A.  
Mandante: STRABAG S.p.A.

**RESPONSABILE DI PROGETTO ED INCARICATO DELL'INTEGRAZIONE FRA LE VARIE PRESTAZIONI:**  
Ing. Alberto Cecchini

**ELABORAZIONE PROGETTUALE**  
PROGETTISTA:  
3TI PROGETTI ITALIA S.p.A.

**3TI ITALIA S.p.A.**  
DIRETTORE TECNICO  
Ing. Stefano Luca Possati  
Ordine degli Ingegneri  
Provincia di Roma n. 20809

Redatto: De Ceglie Verificato: Sorge Approvato: Possati