


LEGENDA

- EA elettrodotti alta e altissima tensione
 - EM reti di media tensione sia aeree che interrate
 - GA metanodotti principali di 1°, 2° e 3° specie
 - GM reti di distribuzione del gas metano di media e bassa pressione
 - AZ gasdotti trasportanti azoto
 - OS gasdotti trasportanti ossigeno
 - OL oleodotti
 - CC collettori consortili principali
 - FC fognature comunali
 - IA impianti principale di acquedotto
 - RA reti di telecomunicazioni
 - TC adduzione della rete idrica
 - IR interferenze esistenti che non sono state modificate o spostate
- Codici interferenza**
- 1174**

NOTA:
Le interferenze riportate sull'elaborato as built rappresentano solamente una sovrapposizione grafica degli as built ricevuti dagli enti

QUADRO DI UNIONE TRATTA TRCO-11

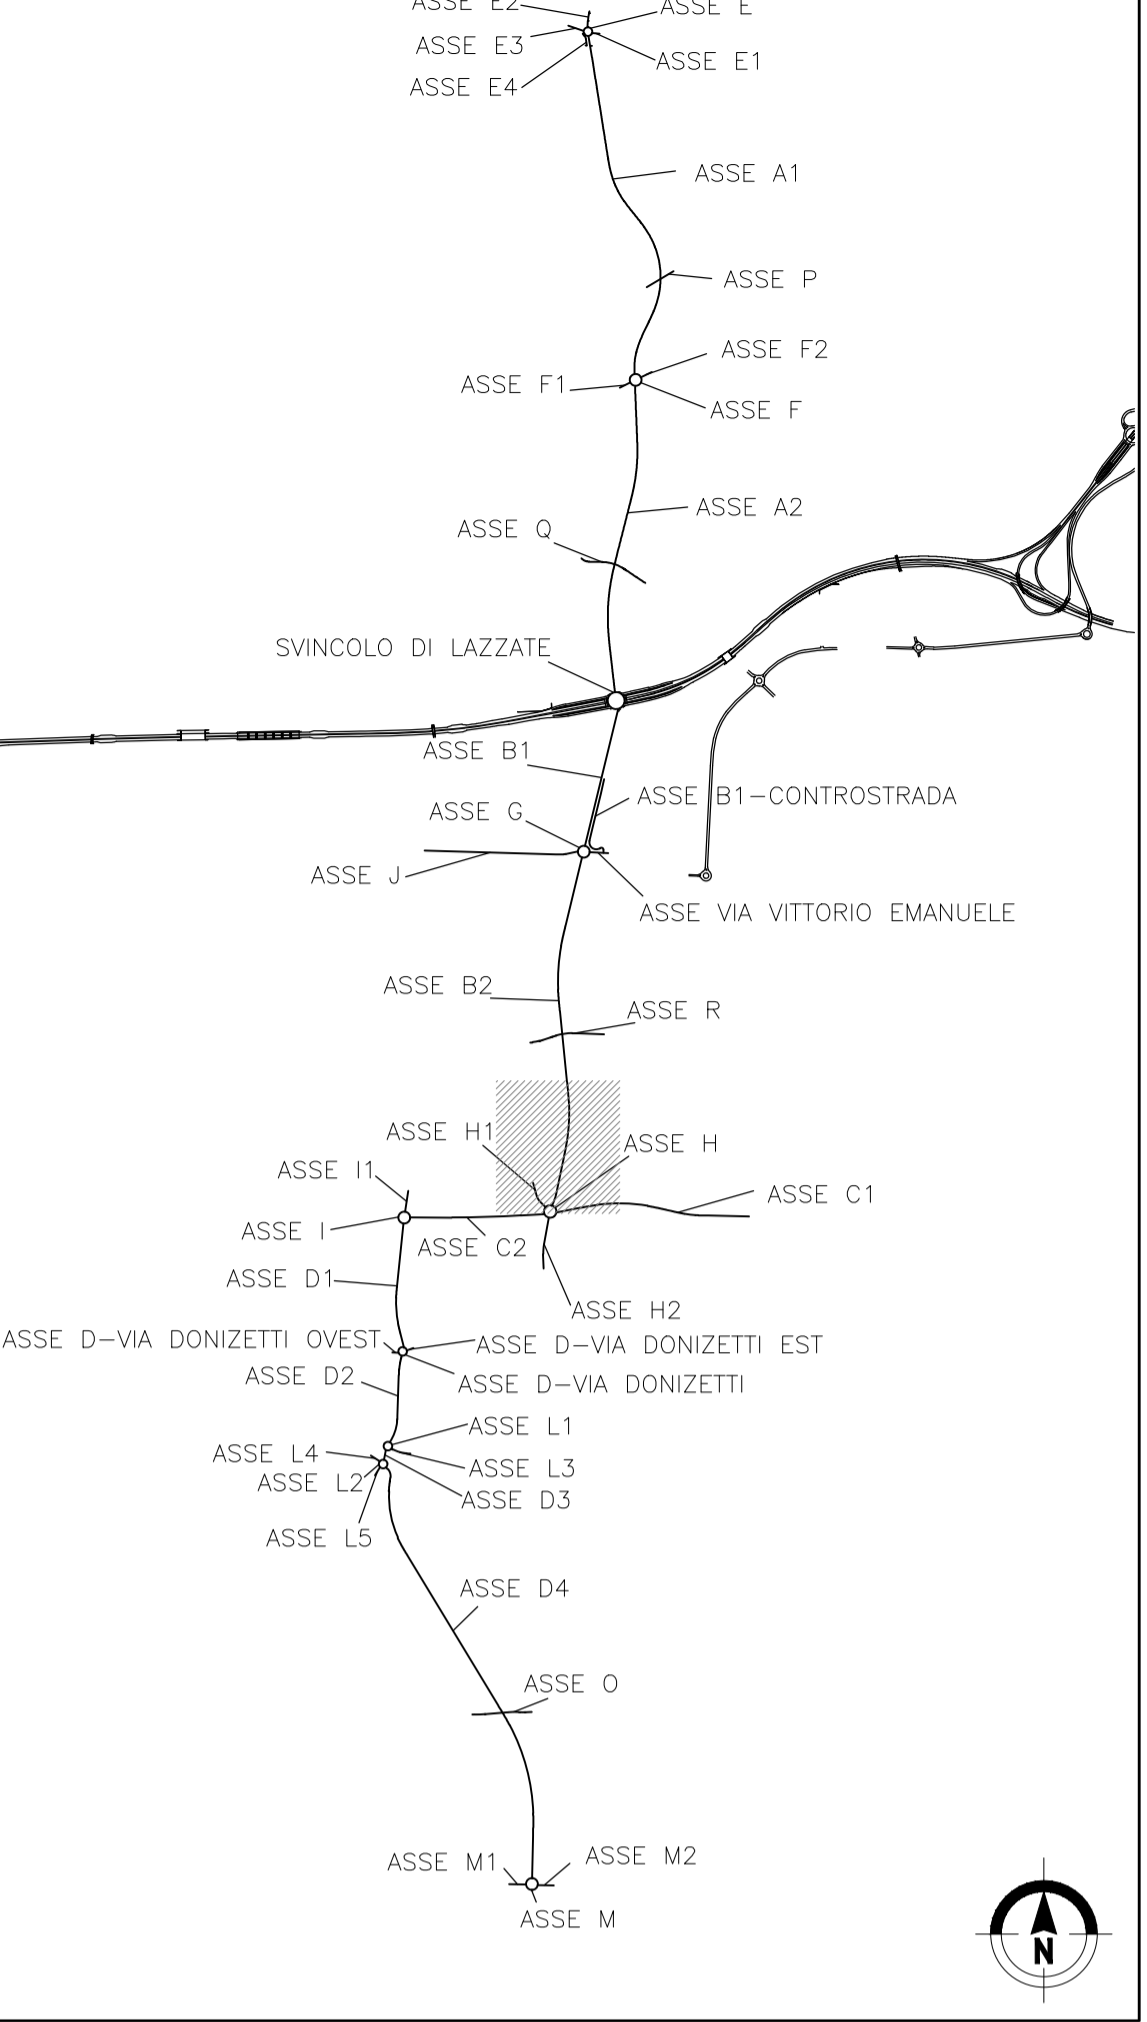

MATRICE DI REVISIONE

| REV | DATA | DESCRIZIONE MODIFICA |
|-----|------|----------------------|
| | | |
| | | |
N.B.: LA TAVOLA SOSTITUISCE QUELLA RELATIVA AL CODICE [] DEL PROGETTO ESECUTIVO

COLLEGAMENTO AUTOSTRADALE DALMINE - COMO - VARESE - VALICO DEL GAGGIOLO E OPERE AD ESSO CONNESSE
 CODICE C.U.P. F11B06000270007
TRATTE B1, B2, C, D, TRVA13+14, GREENWAY
AS BUILT
TRATTA B1
INTERFERENZE
OPERA CONNESSA TRCO11
PLANIMETRIA CON INDIVIDUAZIONE INTERFERENZE TAV.11

| | | | |
|---|--------------------------------------|-------------------------------------------------------------|------------------------------------|
| IDENTIFICAZIONE ELABORATO CODICE PROGETTO: F00107B WBS | | IMPRESA RAGGRUPPAMENTO TEMPORANEO IMPRESE: | |
| FASE PROGETTUALE LOTTO ZONA OPERA TRATTO DOPEERA AMBITO TIPO ELABORATO PROGRESSIVO REVISIONE | Mandataria STRABAG A.G. | Mandante GLF Grandi Lavori Fincosit S.p.A. | Mandante cooptata ICM S.p.A. |
| A 1 H02 GE000 0 IN P1 011 E 02 | | | |

Scala: 1:1000

| | | |
|-------------------------------------------------------------|-----------------------------------------------------------|---------------------------------|
| DATA Maggio 2017 Dicembre 2017 Gennaio 2018 | DESCRIZIONE Emissione Revisione Disegnata | REV E E.01 E.02 |
|-------------------------------------------------------------|-----------------------------------------------------------|---------------------------------|

PROGETTISTA - PROGETTO ESECUTIVO DI DETTAGLIO
RAGGRUPPAMENTO TEMPORANEO PROGETTISTI:

| | | | |
|-----------------------------------|-----------|------------|----------------|
| Mandataria | Mandante | Mandante | Mandante |
| 3TI PROGETTI ITALIA S.p.A. | OP | ICM | STRABAG |

RESPONSABILE DI PROGETTO ED INCARICATO DELL'INTEGRAZIONE FRA LE VARIE PRESTAZIONI:
 Ing. Alberto Cecchini

ELABORAZIONE PROGETTUALE
PROGETTISTA:
 3TI PROGETTI ITALIA S.p.A.

3TI ITALIA S.p.A.
 DIRETTORE TECNICO
 Ing. Stefano Luca Possati
 Ordine degli Ingegneri
 Provincia di Roma n. 20809

Redatto: De Ceglie Verificato: Sorge Approvato: Possati