


**LEGENDA**

EA	elettroradi alta e altissima tensione
EB	reti di media tensione sia aeree che interrate
GC	reti di bassa tensione sia aeree che interrate
GM	metanodotti principali di 1°, 2° e 3° specie
AZ	gasdotti trasportanti azoto
OS	gasdotti trasportanti ossigeno
OL	oleodotti
CC	collettori consortili principali
FC	fognature comunali
IA	impianti principale di acquedotto
RA	rete di acquedotto
TC	reti di telecomunicazioni
IR	adduzione della rete idrica
	interferenze esistenti che non sono state modificate o spostate
1174	Codici interferenza

**NOTA:**  
Le interferenze riportate sull'elaborato as built rappresentano solamente una sovrapposizione grafica degli as built ricevuti dagli enti

**QUADRO DI UNIONE TRATTA TRCO-11**

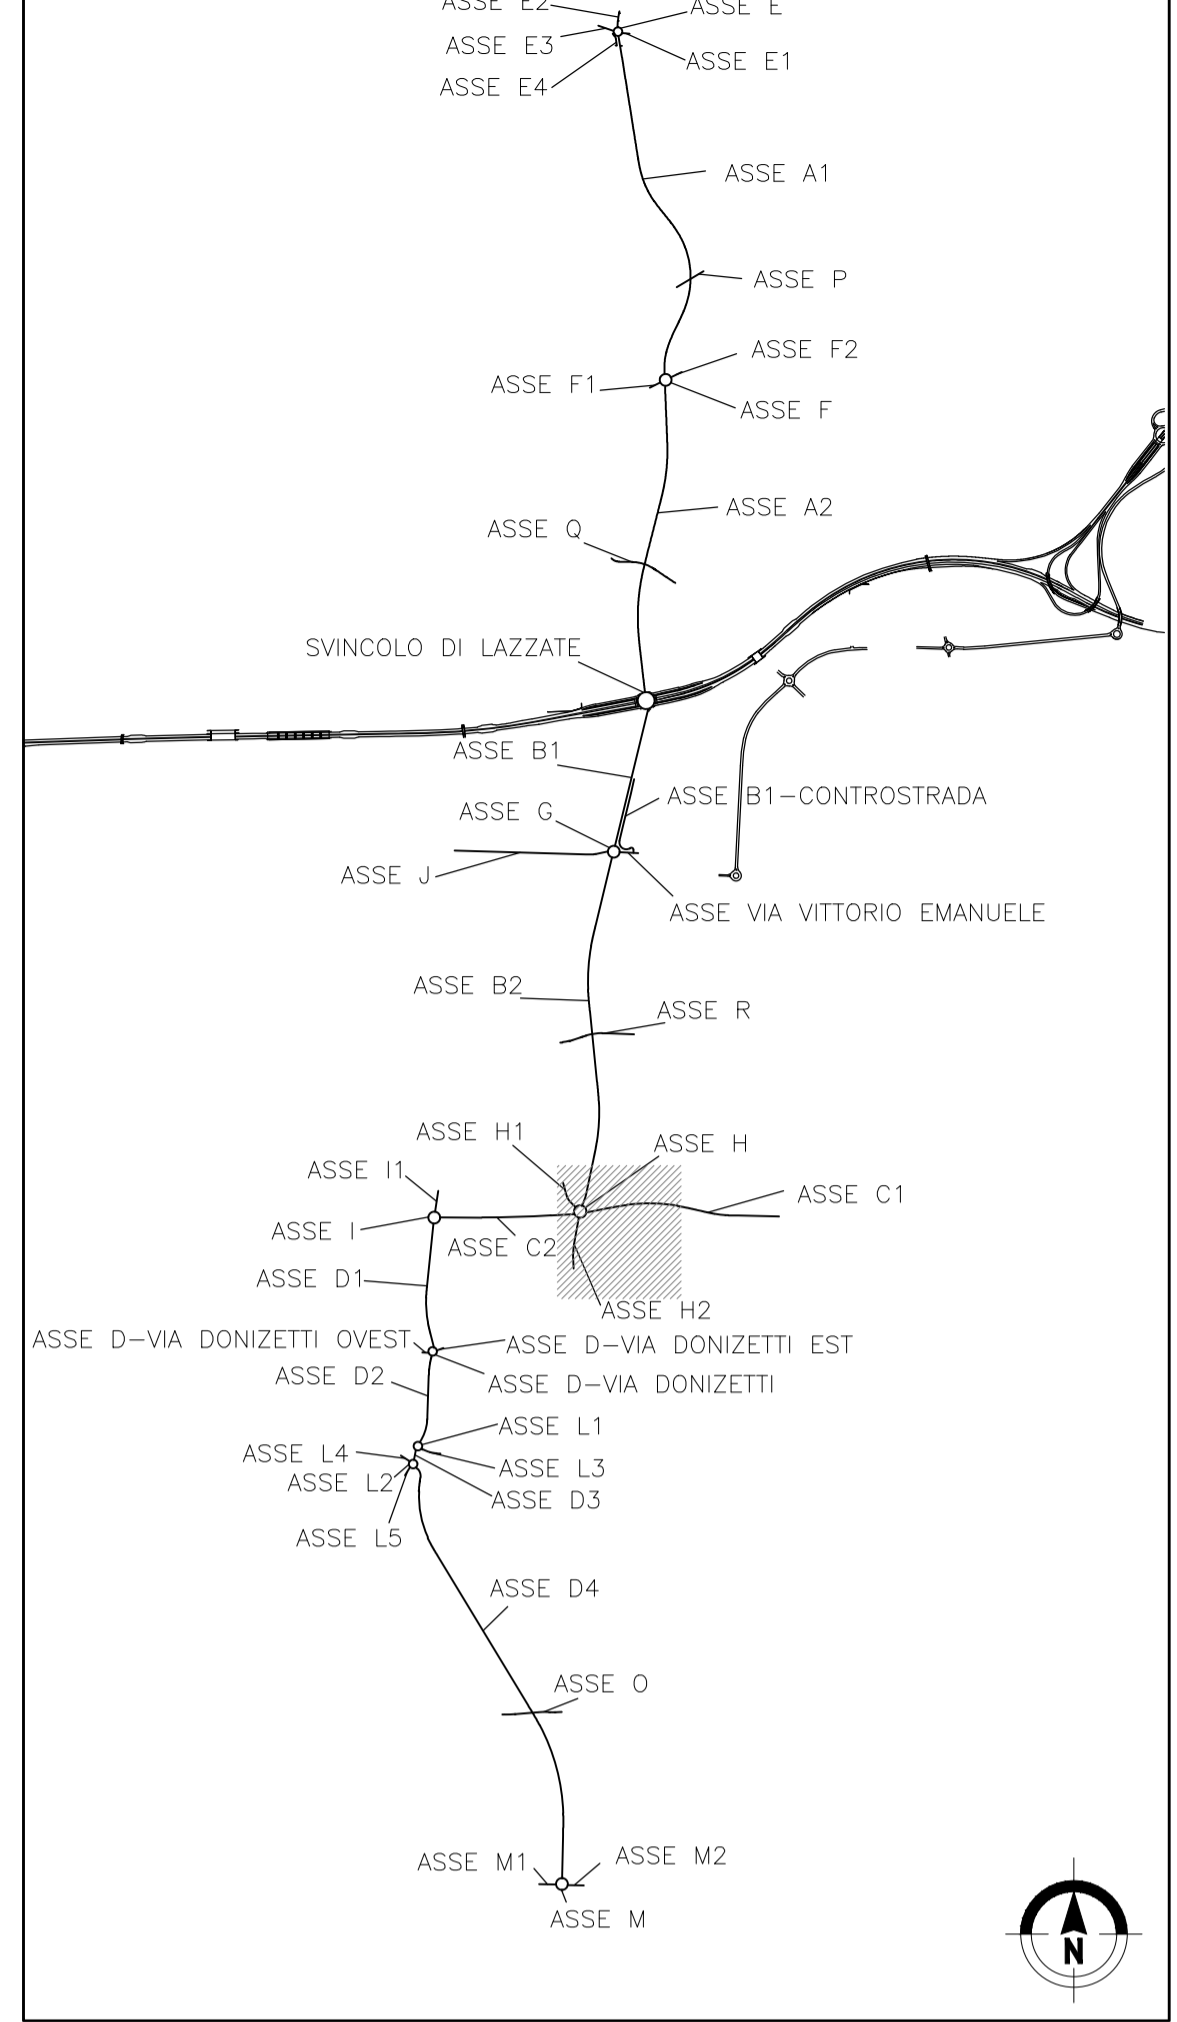

Interferenza 1273  
TERNA S.p.A.  
Scheda risoluz. n. 015 TR CO11  
Linea n. 21309 A1 - 380 kV

Interferenza 1276  
TERNA S.p.A.  
Scheda risoluz. n. 015 TR CO11  
Nuovo traliccio

**MATRICE DI REVISIONE**

REV	DATA	DESCRIZIONE MODIFICA

N.B.: LA TAVOLA SOSTITUISCE QUELLA RELATIVA AL CODICE [ ] DEL PROGETTO ESECUTIVO

**COLLEGAMENTO AUTOSTRADALE DALMINE - COMO - VARESE - VALICO DEL GAGGIOLIO E OPERE AD ESSO CONNESSE**  
CODICE C.U.P. F11B06000270007

**TRATTE B1, B2, C, D, TRVA13+14, GREENWAY**

**AS BUILT**  
**TRATTA B1**  
**INTERFERENZE**  
**OPERA CONNESSA TRCO11**

PLANIMETRIA CON INDIVIDUAZIONE INTERFERENZE TAV.13

IDENTIFICAZIONE ELABORATO		IMPRESA						
FASE PROGETTUALE	WBS	MANDATARIA	CONTRATTISTA					
LOTTO	ZONA	OPERA	TRAITO DOPEPA					
AMBITO	TIPO ELABORATO	PROGRESSIVO	REVISIONE					
A	1	H02	GE000	0	IN	P1	013	E_02

Scala: 1:1000

DATA	DESCRIZIONE	REV
11/05/2017	Emissione	E_01
11/12/2017	Revisione	E_02
11/01/2018	Revisione	E_03

**CONCEDENTE**  
CONCESSIONARI AUTOSTRADALI LOMBARDE

**CONCESSIONARIO**  
Autostradale Direzione Tecnica: Ing. Giuseppe Sarnico  
Pedemontana Referente Tecnico: Ing. Giuseppe Bianca  
Lombarda

**APPROVATO**  
Autostradale Il Direttore dei Lavori:  
Pedemontana Ing. Francesco Donnicci  
Lombarda

**PROGETTISTA - PROGETTO ESECUTIVO DI DETTAGLIO**  
RAGGRUPPAMENTO TEMPORANEO PROGETTISTI:  
Mandataria: 3TI PROGETTI ITALIA S.p.A.  
Mandante: OP Progetti e Progettazione S.p.A.  
Mandante: ICM S.p.A.  
Mandante cooptata: STRABAG S.p.A.

**RESPONSABILE DI PROGETTO ED INCARICATO DELL'INTEGRAZIONE FRA LE VARIE PRESTAZIONI:**  
Ing. Alberto Cecchini

**ELABORAZIONE PROGETTUALE**  
PROGETTISTA:  
3TI PROGETTI ITALIA S.p.A.

**3TI ITALIA S.p.A. DIRETTORE TECNICO**  
Ing. Stefano Luca Possati  
Ordine degli Ingegneri Provincia di Roma n. 20809

Redatto: De Ceglie Verificato: Sorge Approvato: Possati