


LEGGENDA

- EA elettrodotti alta e altissima tensione
- EM reti di media tensione sia aeree che interrate
- GA metanodotti principali di 1°, 2° e 3° specie
- GM reti di distribuzione del gas metano di media e bassa pressione
- AZ gasdotti trasportanti azoto
- OS gasdotti trasportanti ossigeno
- OL oleodotti
- CC collettori consortili principali
- FC fognature comunali
- IA impianti principale di acquedotto
- RA reti di acquedotto
- TC reti di telecomunicazioni
- IR adduzione della rete idrica
- interferenze esistenti che non sono state modificate o spostate

NOTA:
Le interferenze riportate sull'elaborato as built rappresentano solamente una sovrapposizione grafica degli as built ricevuti dagli enti

Codici interferenza
1174

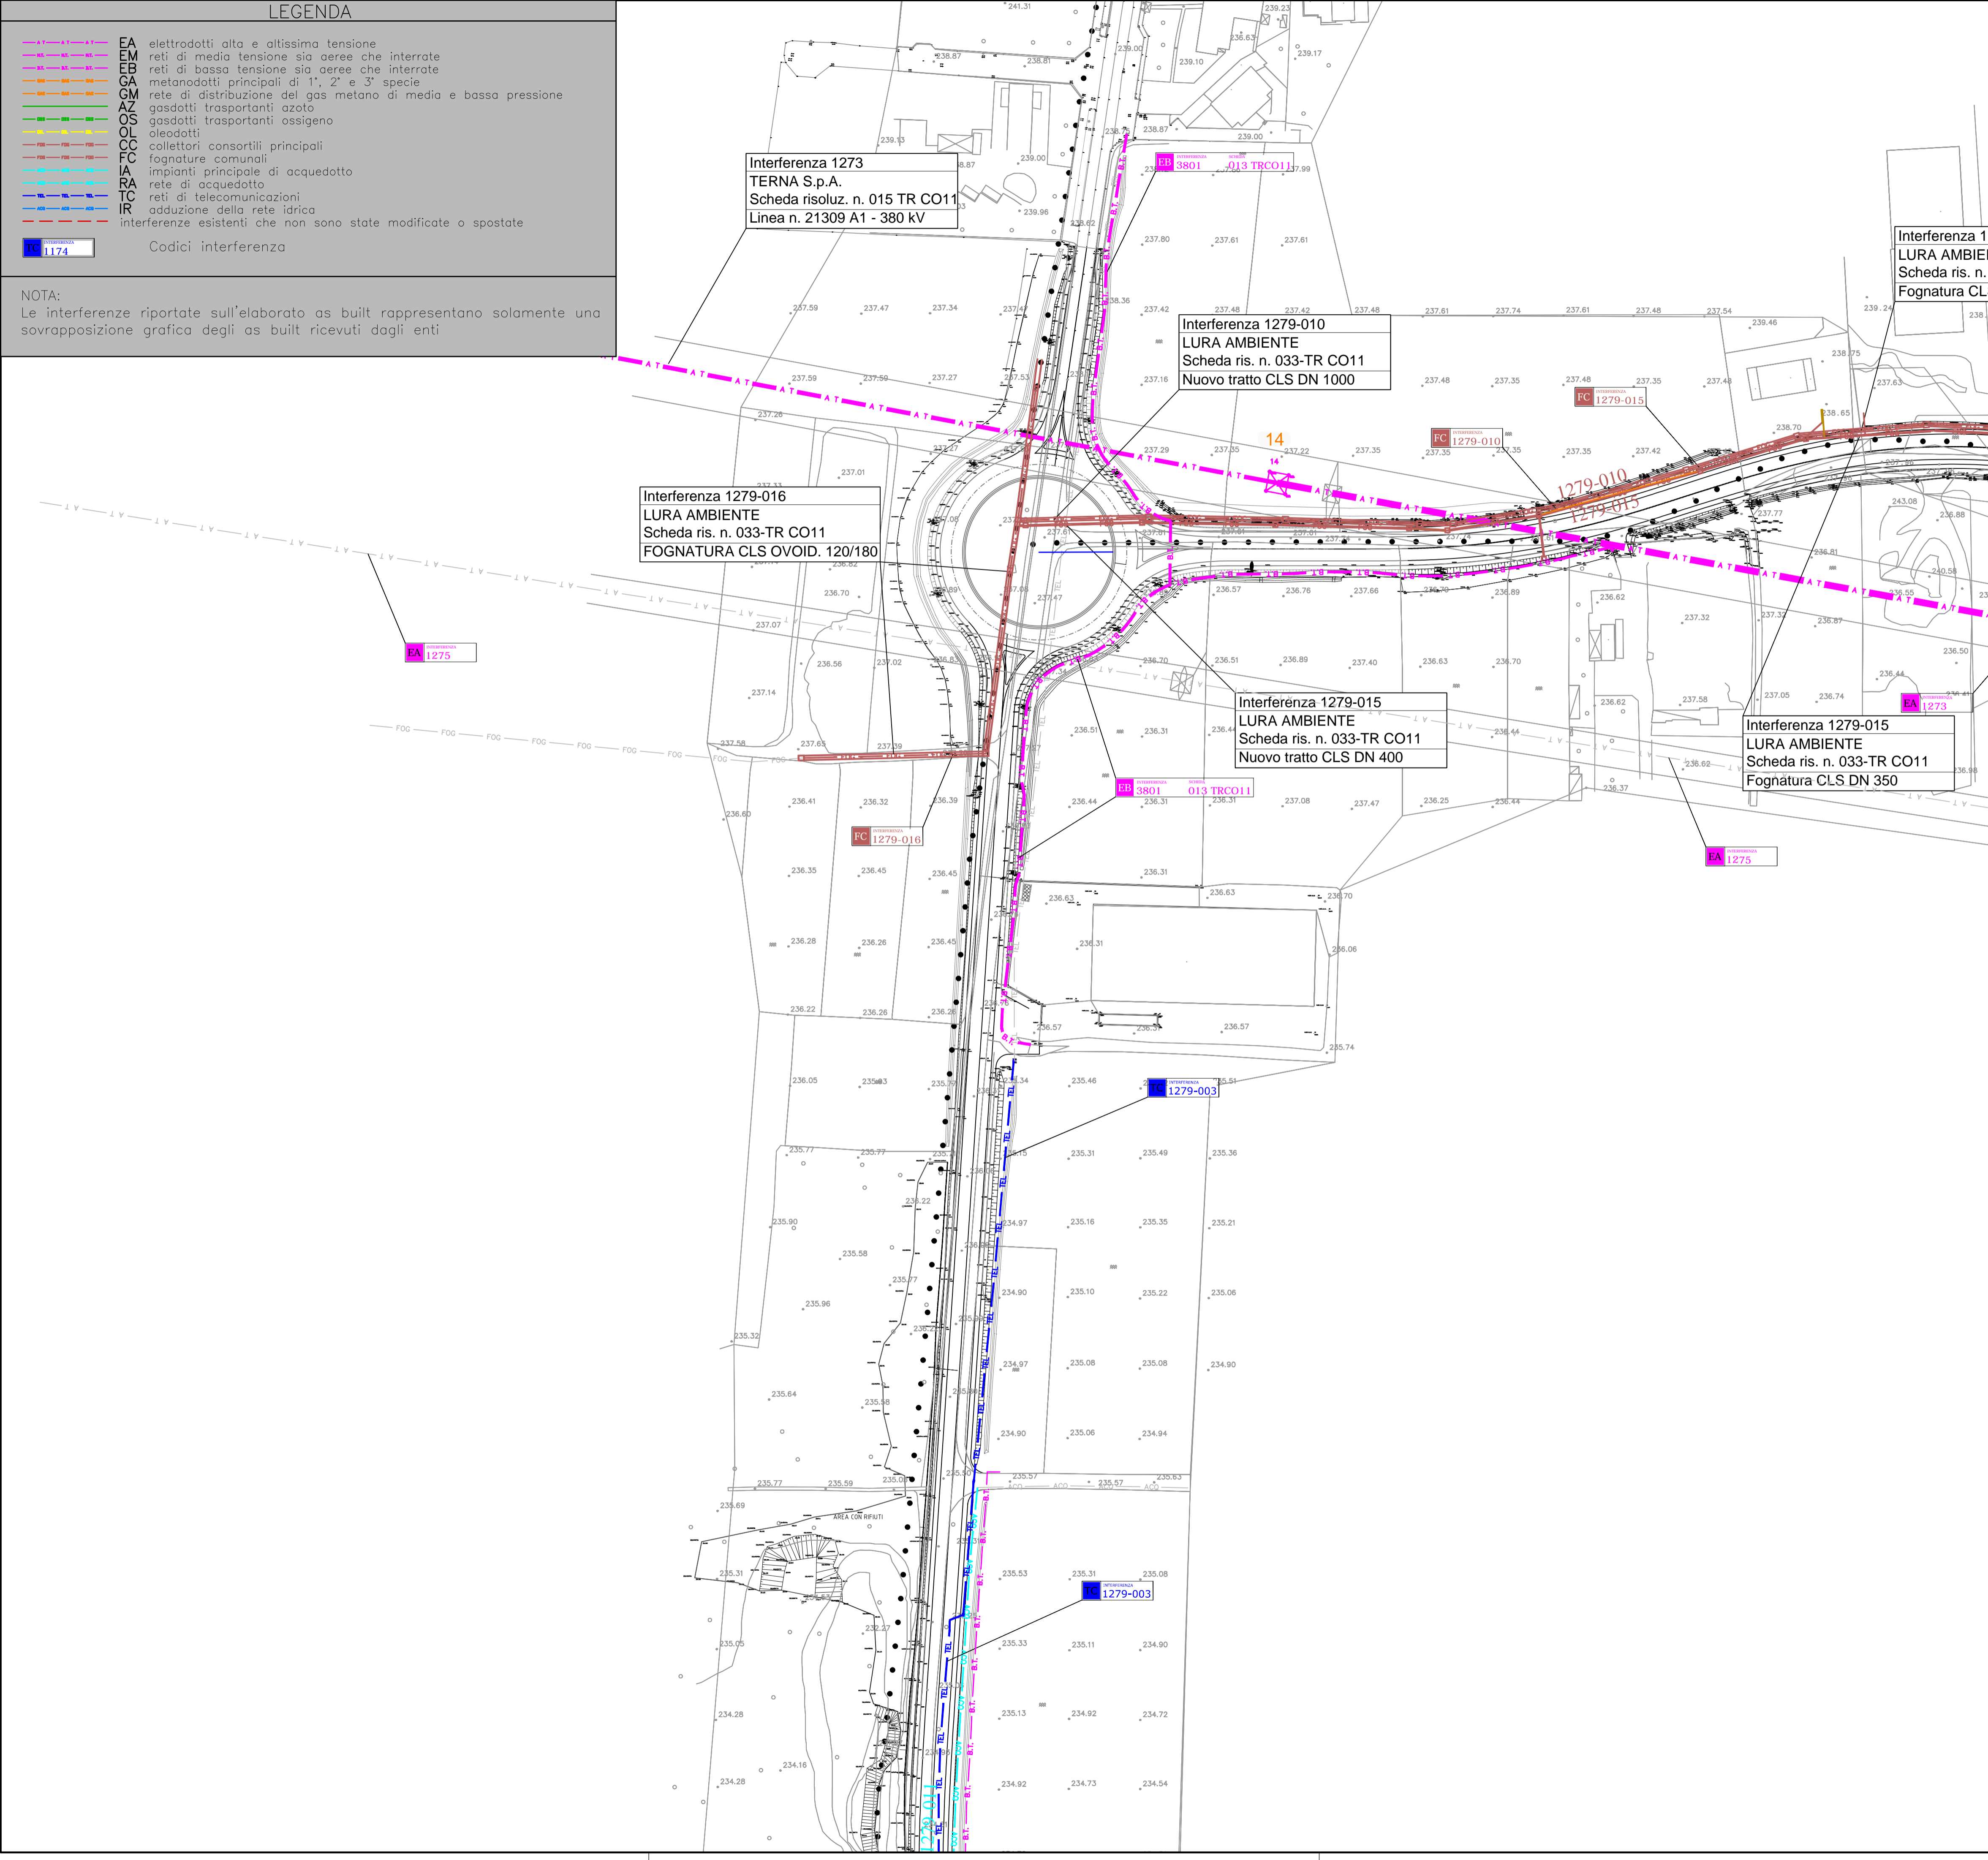

Interferenza 1273
TERNA S.p.A.
Scheda risoluz. n. 015 TR CO11
Linea n. 21309 A1 - 380 kV

Interferenza 1279-010
LURA AMBIENTE
Scheda ris. n. 033-TR CO11
Nuovo tratto CLS DN 1000


Interferenza 1
LURA AMBIENTE
Scheda ris. n. 033-TR CO11
Fognatura CLS DN 350

Interferenza 1279-016
LURA AMBIENTE
Scheda ris. n. 033-TR CO11
FOGNATURA CLS OVOID. 120/180

Interferenza 1279-015
LURA AMBIENTE
Scheda ris. n. 033-TR CO11
Nuovo tratto CLS DN 400

Interferenza 1279-015
LURA AMBIENTE
Scheda ris. n. 033-TR CO11
Fognatura CLS DN 350

QUADRO DI UNIONE TRATTA TRCO-11

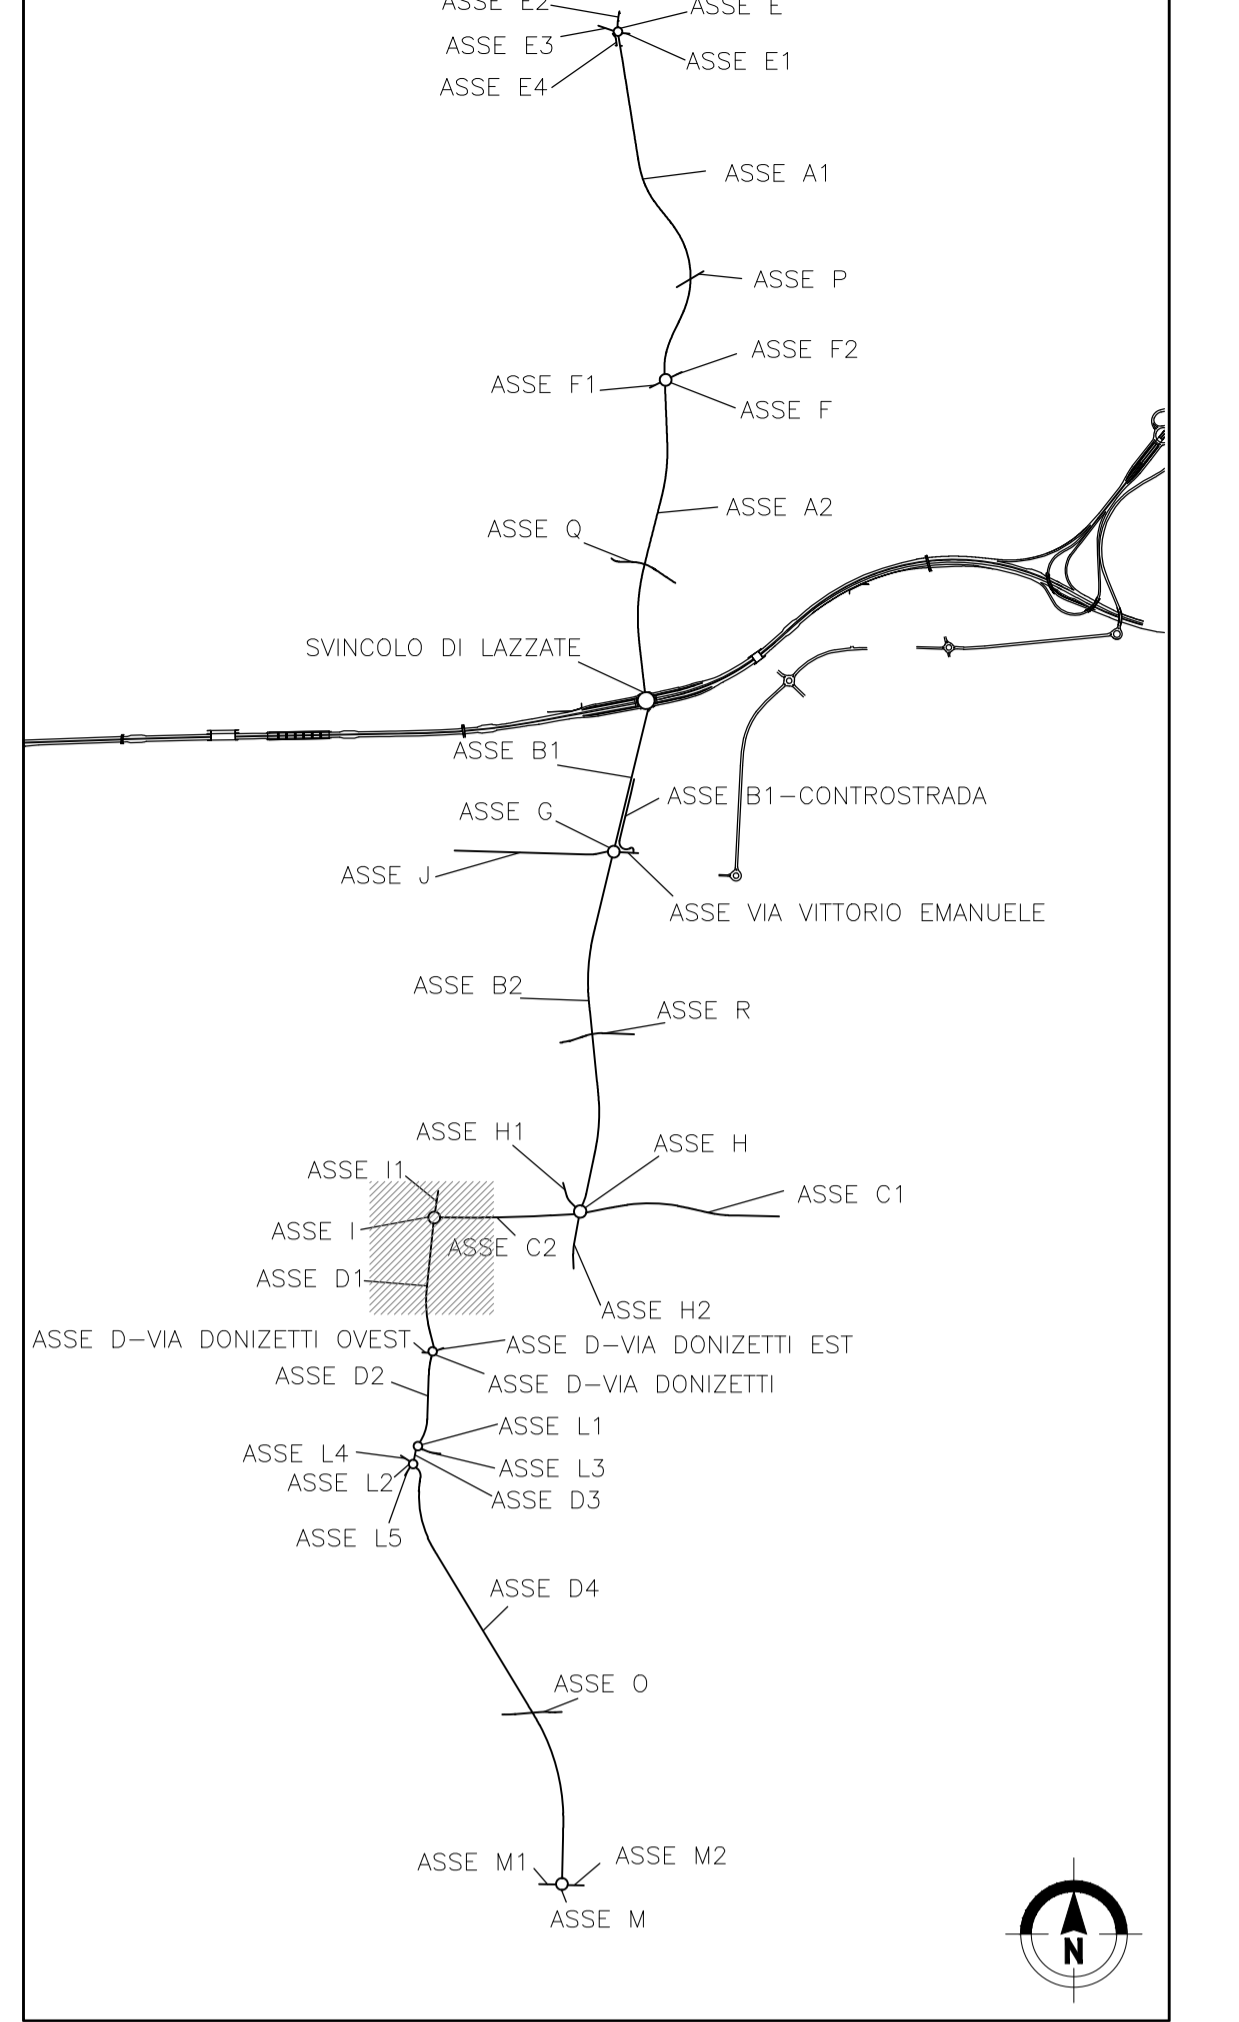

MATRICE DI REVISIONE

REV	DATA	DESCRIZIONE MODIFICA

N.B.: LA TAVOLA SOSTITUISCE QUELLA RELATIVA AL CODICE [] DEL PROGETTO ESECUTIVO

COLLEGAMENTO AUTOSTRADALE DALMINE - COMO - VARESE - VALICO DEL GAGGIOLIO E OPERE AD ESSO CONNESSE
CODICE C.U.P. F11B06000270007

TRATTE B1, B2, C, D, TRVA13+14, GREENWAY

AS BUILT
TRATTA B1
INTERFERENZE
OPERA CONNESSA TRCO11

PLANIMETRIA CON INDIVIDUAZIONE INTERFERENZE TAV.15

<p>IDENTIFICAZIONE ELABORATO CODICE PROGETTO: F00107B WBS</p>	<p>IMPRESA RAGGRUPPAMENTO TEMPORANEO IMPRESE:</p> <table style="width: 100%;"> <tr> <td>Mandatario STRABAG A.G.</td> <td>Mandante GLF Grandi Lavori Fincosit S.p.A.</td> <td>Mandante ICM S.p.A.</td> <td>Mandatario cooptata STRABAG S.p.A.</td> </tr> </table>	Mandatario STRABAG A.G.	Mandante GLF Grandi Lavori Fincosit S.p.A.	Mandante ICM S.p.A.	Mandatario cooptata STRABAG S.p.A.												
Mandatario STRABAG A.G.	Mandante GLF Grandi Lavori Fincosit S.p.A.	Mandante ICM S.p.A.	Mandatario cooptata STRABAG S.p.A.														
<p>FASE PROGETTUALE</p> <table border="1"> <tr> <th>LOTTO</th> <th>ZONA</th> <th>OPERA</th> <th>TRATTO DOPOERA</th> <th>AMBITO</th> <th>TIPO ELABORATO</th> <th>PROGRESSIVO</th> <th>REVISIONE</th> </tr> <tr> <td>A</td> <td>1</td> <td>H02</td> <td>GE000</td> <td>0</td> <td>IN</td> <td>P1</td> <td>015 E_02</td> </tr> </table>	LOTTO	ZONA	OPERA	TRATTO DOPOERA	AMBITO	TIPO ELABORATO	PROGRESSIVO	REVISIONE	A	1	H02	GE000	0	IN	P1	015 E_02	<p>STRABAG ICM STRABAG</p>
LOTTO	ZONA	OPERA	TRATTO DOPOERA	AMBITO	TIPO ELABORATO	PROGRESSIVO	REVISIONE										
A	1	H02	GE000	0	IN	P1	015 E_02										
<p>DATA DESCRIZIONE REV</p> <table border="1"> <tr><td>Maggio 2017</td><td>Emissione</td><td>E</td></tr> <tr><td>Dicembre 2017</td><td>Revisione</td><td>E_01</td></tr> <tr><td>Gennaio 2018</td><td>Decisione</td><td>E_02</td></tr> </table>	Maggio 2017	Emissione	E	Dicembre 2017	Revisione	E_01	Gennaio 2018	Decisione	E_02	<p>PROGETTISTA - PROGETTO ESECUTIVO DI DETTAGLIO RAGGRUPPAMENTO TEMPORANEO PROGETTISTI:</p> <table style="width: 100%;"> <tr> <td>Mandatario 3TI PROGETTI ITALIA</td> <td>Mandante OP Progettista di riferimento</td> <td>Mandante Arch. Salvatore Vergiglio</td> </tr> </table>	Mandatario 3TI PROGETTI ITALIA	Mandante OP Progettista di riferimento	Mandante Arch. Salvatore Vergiglio				
Maggio 2017	Emissione	E															
Dicembre 2017	Revisione	E_01															
Gennaio 2018	Decisione	E_02															
Mandatario 3TI PROGETTI ITALIA	Mandante OP Progettista di riferimento	Mandante Arch. Salvatore Vergiglio															
<p>CONCEDENTE CONCESSIONARI AUTOSTRADALI LOMBARDI</p>	<p>CONCESSIONARIO Autostradale Direttore Tecnico: Ing. Giuseppe Sarico Pedemontana Referente Tecnico: Ing. Giuseppe Bianca Lombarda</p>																
<p>APPROVATO Autostradale Il Direttore dei Lavori: Pedemontana Ing. Francesco Donnicco Lombarda</p>	<p>ELABORAZIONE PROGETTUALE PROGETTISTA: 3TI PROGETTI ITALIA S.p.A.</p> <p>3TI ITALIA S.p.A. DIRETTORE TECNICO Ing. Stefano Luca Possati Ordine degli Ingegneri Provincia di Roma n. 20809</p> <p>Redatto: De Ceglie Verificato: Sorge Approvato: Possati</p>																