


LEGENDA


- EA elettrodotti alta e altissima tensione
- EM reti di media tensione sia aeree che interrate
- GA metanodotti principali di 1°, 2° e 3° specie
- GM reti di distribuzione del gas metano di media e bassa pressione
- AZ gasdotti trasportanti azoto
- OS gasdotti trasportanti ossigeno
- OL oleodotti
- CC collettori consortili principali
- FC fognature comunali
- IA impianti principale di acquedotto
- RA rete di acquedotto
- TC reti di telecomunicazioni
- IR adduzione della rete idrica
- interferenze esistenti che non sono state modificate o spostate

Codici interferenza

NOTA:
Le interferenze riportate sull'elaborato as built rappresentano solamente una sovrapposizione grafica degli as built ricevuti dagli enti

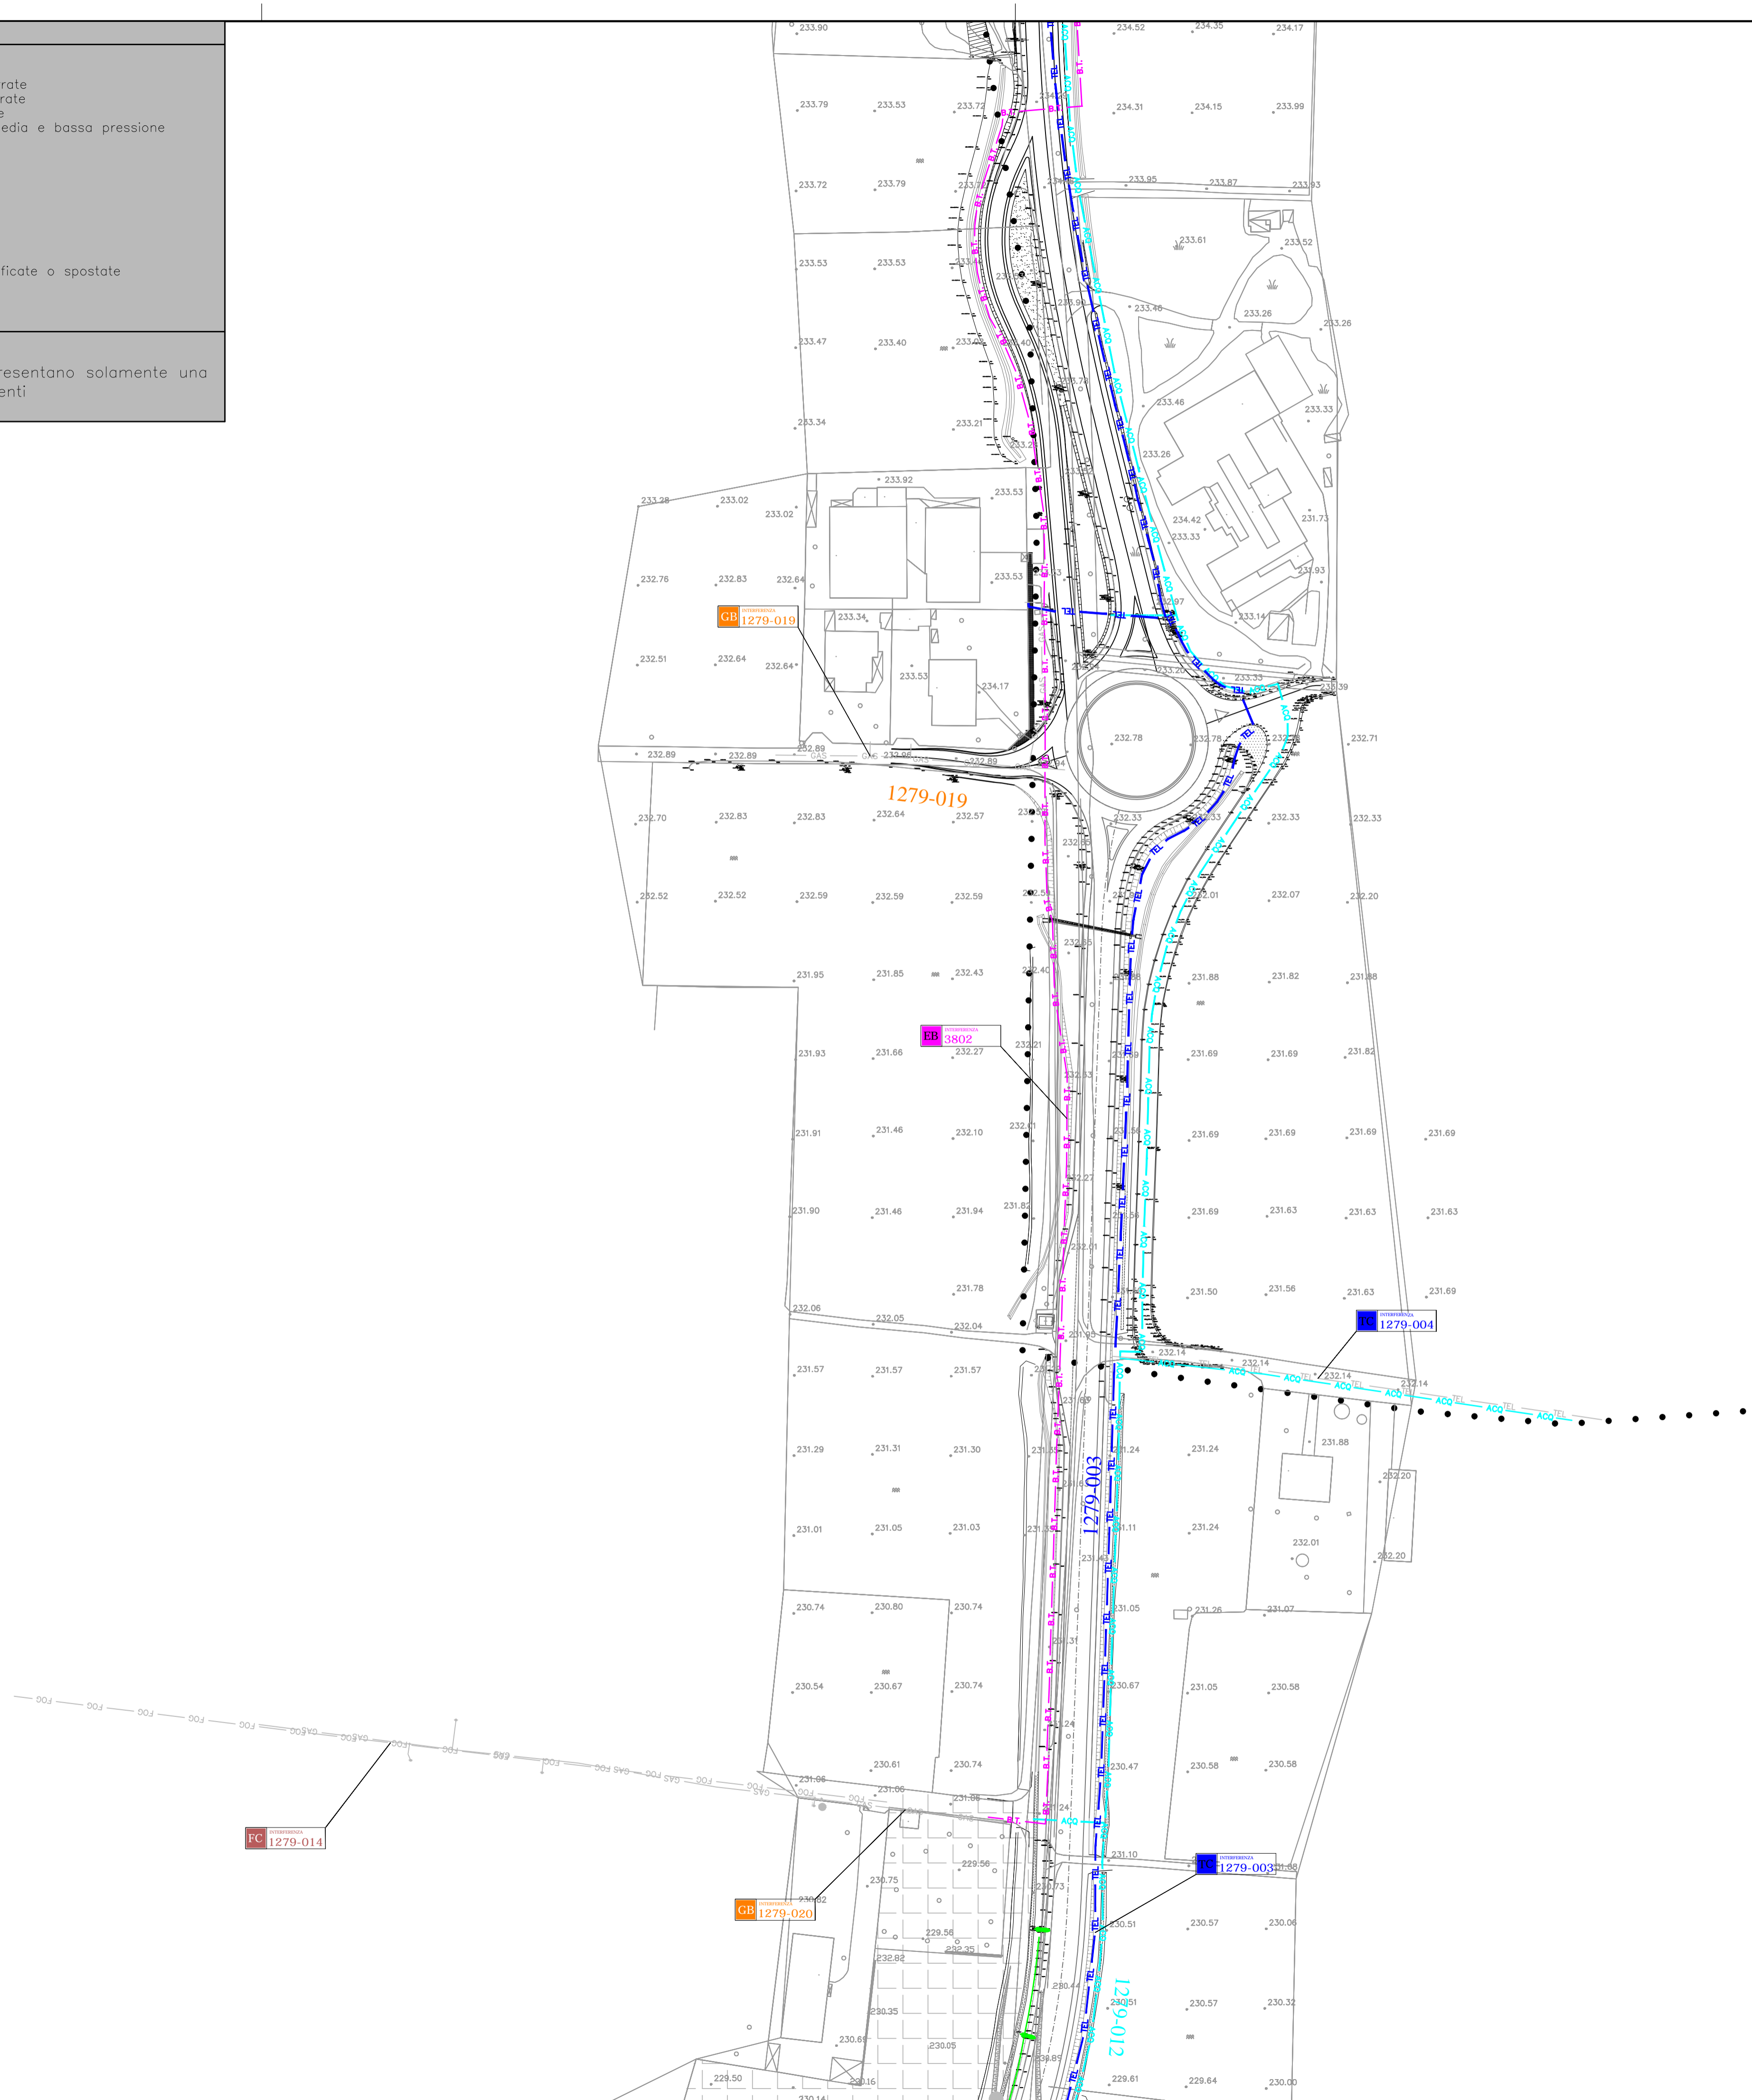

QUADRO DI UNIONE TRATTA TRCO-11

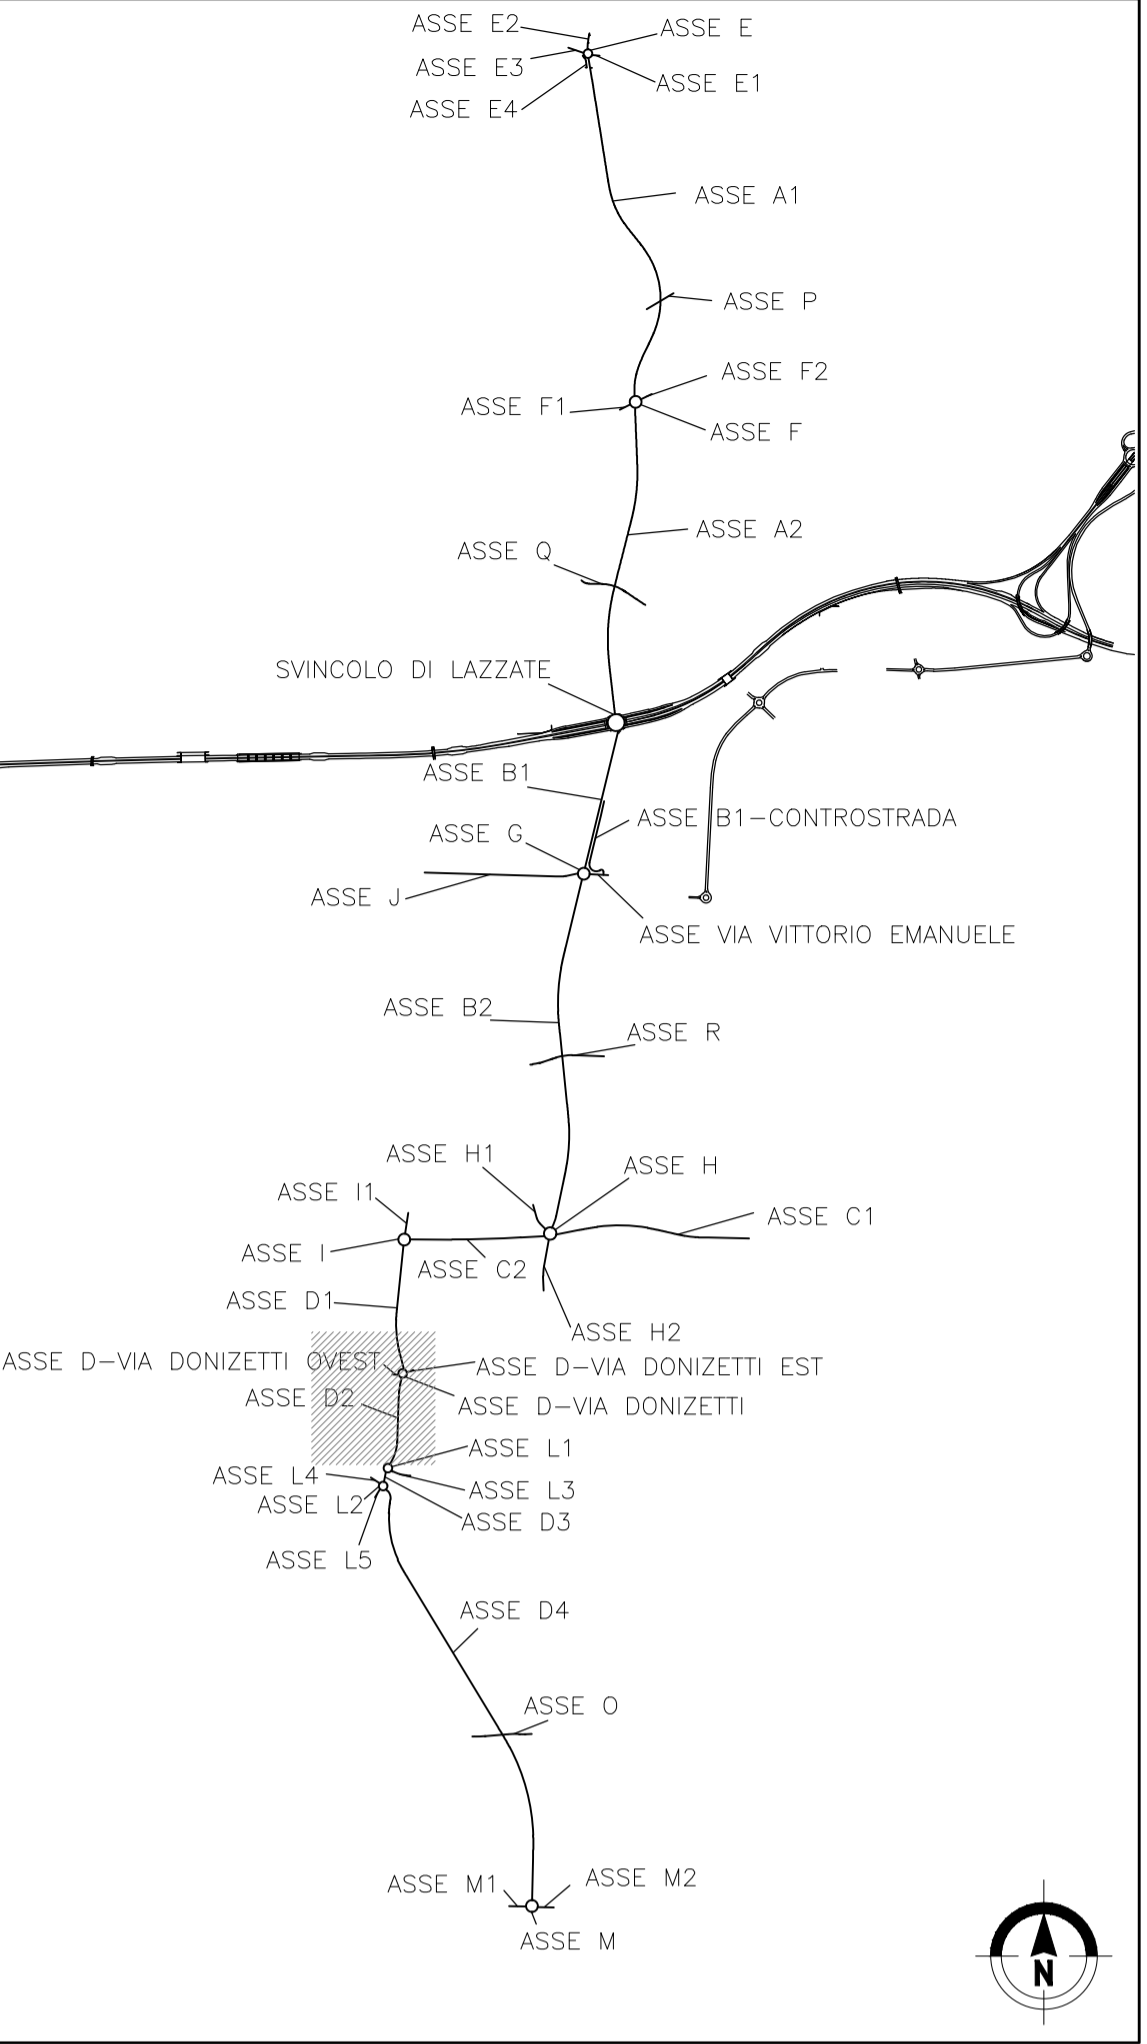

MATRICE DI REVISIONE

REV	DATA	DESCRIZIONE MODIFICA

N.B.: LA TAVOLA SOSTITUISCE QUELLA RELATIVA AL CODICE [] DEL PROGETTO ESECUTIVO

CONCESSIONARI AUTOSTRADALI LOMBARDE

COLLEGAMENTO AUTOSTRADALE DALMINE - COMO - VARESE - VALICO DEL GAGGIOLO E OPERE AD ESSO CONNESSE

CODICE C.U.P. F11B06000270007

TRATTE B1, B2, C, D, TRVA13+14, GREENWAY

AS BUILT

TRATTA B1

INTERFERENZE

OPERA CONNESSA TRCO11

PLANIMETRIA CON INDIVIDUAZIONE INTERFERENZE TAV.16

<p>IDENTIFICAZIONE ELABORATO</p> <p>CODICE PROGETTO: F00107B</p> <p>WBS</p> <table border="1"> <tr> <th>FASE PROGETTUALE</th> <th>LOTTO</th> <th>ZONA</th> <th>OPERA</th> <th>TRATTO DOPIERA</th> <th>AMBITO</th> <th>TIPO ELABORATO</th> <th>PROGRESSIVO</th> <th>REVISIONE</th> </tr> <tr> <td>A</td> <td>1</td> <td>H02</td> <td>GE000</td> <td>0</td> <td>IN</td> <td>P1</td> <td>016</td> <td>E_02</td> </tr> </table>	FASE PROGETTUALE	LOTTO	ZONA	OPERA	TRATTO DOPIERA	AMBITO	TIPO ELABORATO	PROGRESSIVO	REVISIONE	A	1	H02	GE000	0	IN	P1	016	E_02	<p>IMPRESA</p> <p>RAGGRUPPAMENTO TEMPORANEO IMPRESE:</p> <table border="1"> <tr> <td>Mandatario</td> <td>Mandante</td> <td>Mandante</td> <td>Mandante cooptata</td> </tr> <tr> <td>STRABAG A.G.</td> <td>GLF Grandi Lavori Fincosit S.p.A.</td> <td>ICM S.p.A.</td> <td>STRABAG S.p.A.</td> </tr> </table> <p>STRABAG ICM STRABAG</p>	Mandatario	Mandante	Mandante	Mandante cooptata	STRABAG A.G.	GLF Grandi Lavori Fincosit S.p.A.	ICM S.p.A.	STRABAG S.p.A.
FASE PROGETTUALE	LOTTO	ZONA	OPERA	TRATTO DOPIERA	AMBITO	TIPO ELABORATO	PROGRESSIVO	REVISIONE																			
A	1	H02	GE000	0	IN	P1	016	E_02																			
Mandatario	Mandante	Mandante	Mandante cooptata																								
STRABAG A.G.	GLF Grandi Lavori Fincosit S.p.A.	ICM S.p.A.	STRABAG S.p.A.																								
<p>Scala: 1:1000</p> <table border="1"> <tr> <th>DATA</th> <th>DESCRIZIONE</th> <th>REV</th> </tr> <tr> <td>Maggio 2017</td> <td>Emissione</td> <td>E</td> </tr> <tr> <td>Dicembre 2017</td> <td>Revisione</td> <td>E_01</td> </tr> <tr> <td>Gennaio 2018</td> <td>Disposizione</td> <td>E_02</td> </tr> </table>	DATA	DESCRIZIONE	REV	Maggio 2017	Emissione	E	Dicembre 2017	Revisione	E_01	Gennaio 2018	Disposizione	E_02	<p>PROGETTISTA - PROGETTO ESECUTIVO DI DETTAGLIO</p> <p>RAGGRUPPAMENTO TEMPORANEO PROGETTISTI:</p> <table border="1"> <tr> <td>Mandatario</td> <td>Mandante</td> <td>Mandante</td> <td>Mandante</td> </tr> <tr> <td>3TI PROGETTI ITALIA</td> <td>OP Progetti Italia</td> <td>ICM</td> <td>Arch. Salvatore Vergiglio</td> </tr> </table>	Mandatario	Mandante	Mandante	Mandante	3TI PROGETTI ITALIA	OP Progetti Italia	ICM	Arch. Salvatore Vergiglio						
DATA	DESCRIZIONE	REV																									
Maggio 2017	Emissione	E																									
Dicembre 2017	Revisione	E_01																									
Gennaio 2018	Disposizione	E_02																									
Mandatario	Mandante	Mandante	Mandante																								
3TI PROGETTI ITALIA	OP Progetti Italia	ICM	Arch. Salvatore Vergiglio																								
<p>CONCEDENTE</p> <p>CONCESSIONARI AUTOSTRADALI LOMBARDE</p>	<p>RESPONSABILE DI PROGETTO ED INCARICATO DELL'INTEGRAZIONE FRA LE VARIE PRESTAZIONI:</p> <p>Ing. Alberto Cecchini</p>																										
<p>CONCESSIONARIO</p> <p>Autostradale Pademontana Lombarda</p> <p>Direttore Tecnico: Ing. Giuseppe Sarnico Referente Tecnico: Ing. Giuseppe Bianca</p>	<p>ELABORAZIONE PROGETTUALE</p> <p>PROGETTISTA:</p> <p>3TI PROGETTI ITALIA S.p.A.</p> <p>3TI ITALIA S.p.A. DIRETTORE TECNICO Ing. Stefano Luca Possati Ordine degli Ingegneri Provincia di Roma n. 20809</p>																										
<p>APPROVATO</p> <p>Autostradale Pademontana Lombarda</p> <p>Il Direttore dei Lavori: Ing. Francesco Donnicco</p>	<p>Redatto: De Ceglie Verificato: Sorge Approvato: Possati</p>																										