




**LEGENDA**

EA	elettrodotti alta e altissima tensione
EM	reti di media tensione sia aeree che interrato
EB	reti di bassa tensione sia aeree che interrato
GA	metanodotti principali di 1°, 2° e 3° specie
GM	reti di distribuzione del gas metano di media e bassa pressione
AZ	gasdotti trasportanti azoto
OS	gasdotti trasportanti ossigeno
OL	oleodotti
CC	collettori consortili principali
FC	fognature comunali
IA	impianti principale di acquedotto
RA	reti di acquedotto
TC	reti di telecomunicazioni
IR	adduzione della rete idrica
IR	interferenze esistenti che non sono state modificate o spostate

**Codici interferenza**

IC 1174

**NOTA:**  
Le interferenze riportate sull'elaborato as built rappresentano solamente una sovrapposizione grafica degli as built ricevuti dagli enti

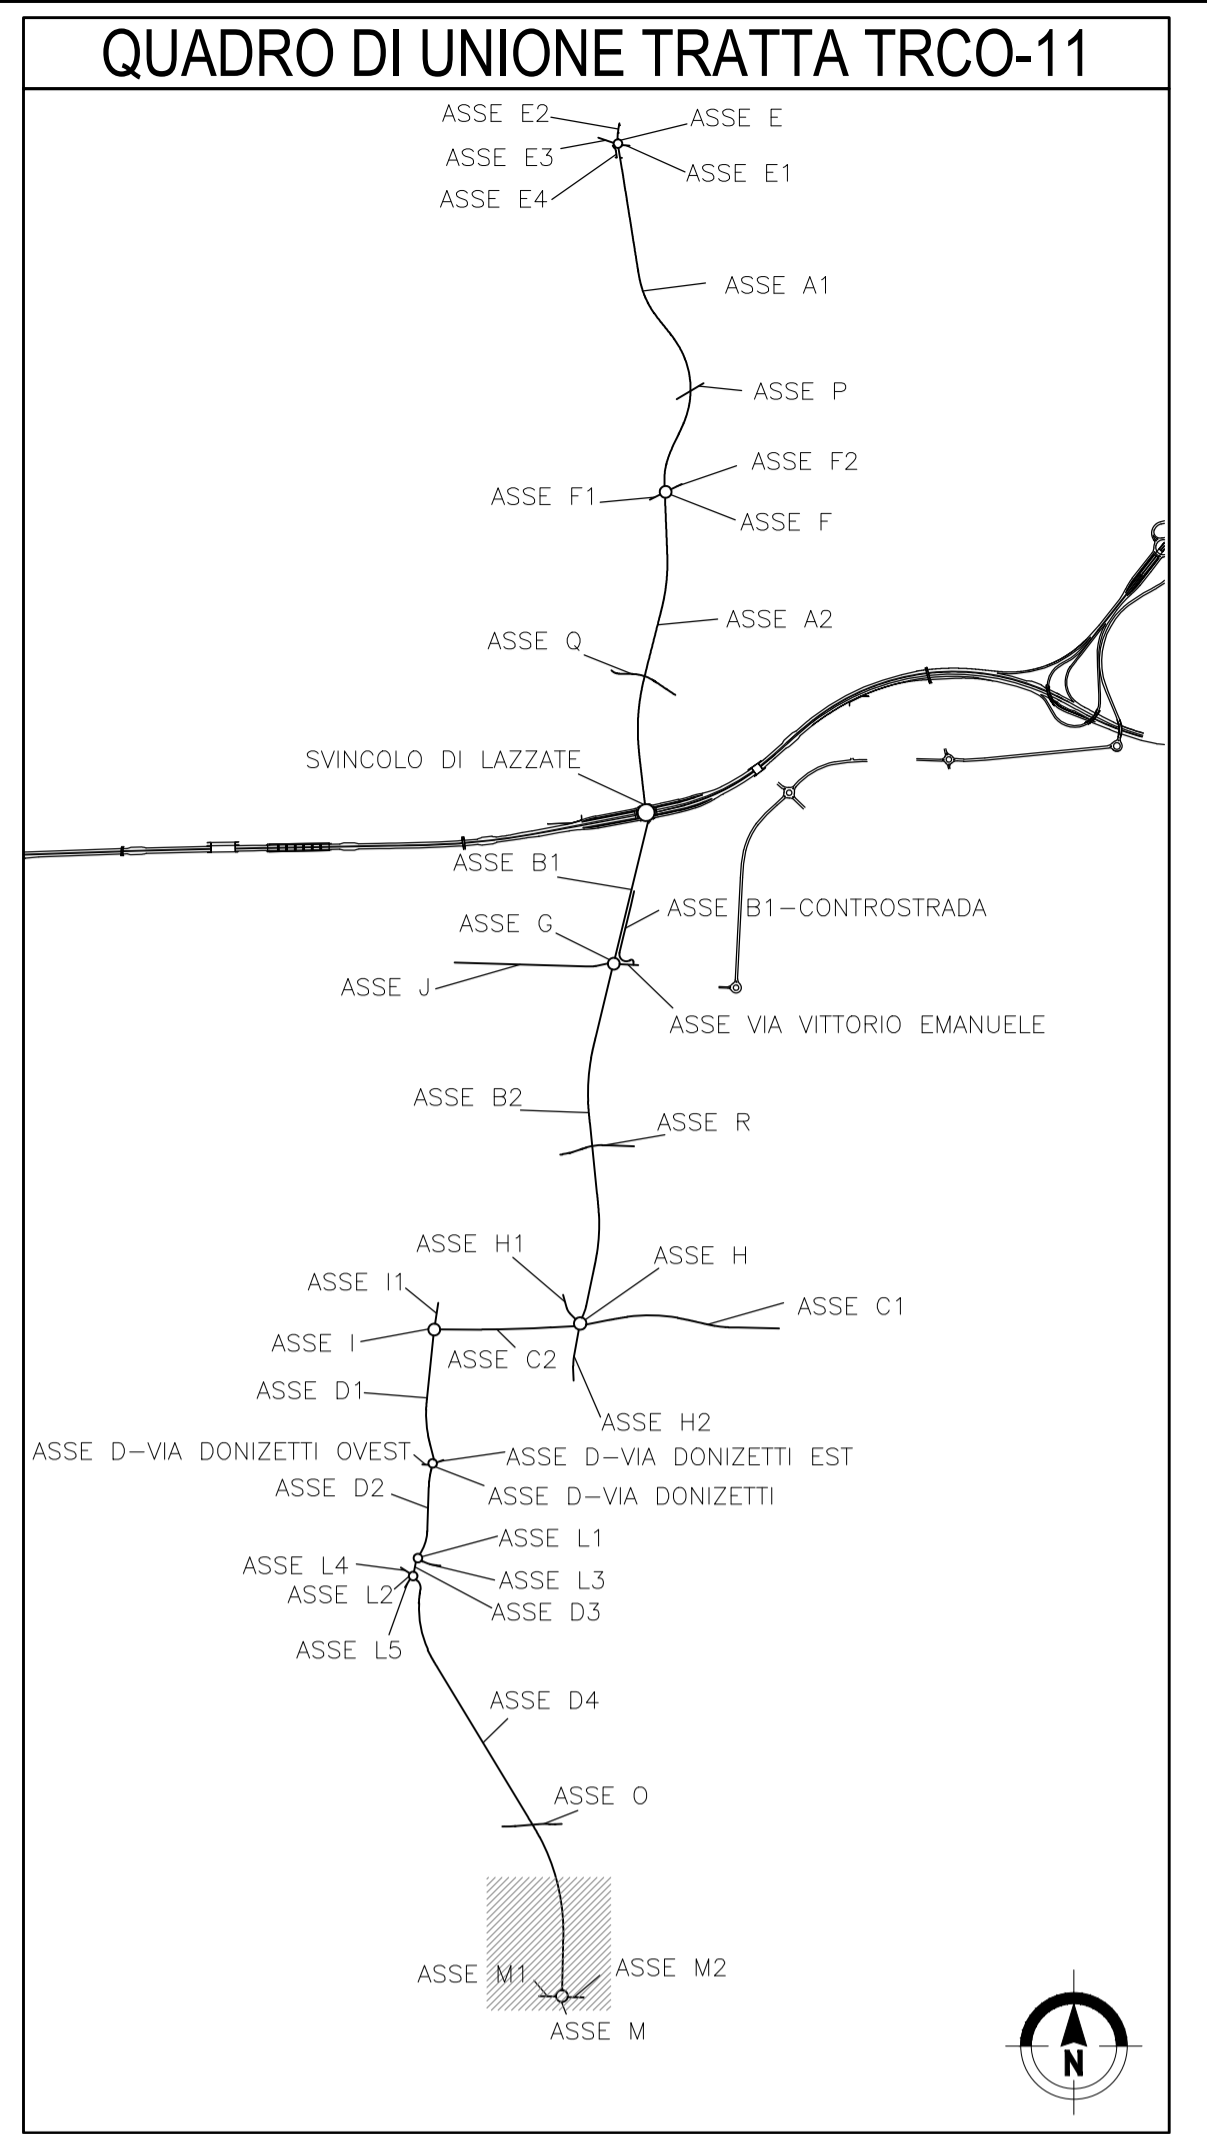

**MATRICE DI REVISIONE**

REV	DATA	DESCRIZIONE MODIFICA

N.B.: LA TAVOLA SOSTITUISCE QUELLA RELATIVA AL CODICE [ ] DEL PROGETTO ESECUTIVO

**CONCESSIONI AUTOSTRADALI LOMBARDE**

**COLLEGAMENTO AUTOSTRADALE DALMINE - COMO - VARESE - VALICO DEL GAGGIOLO E OPERE AD ESSO CONNESSE**  
CODICE C.U.P. F11B06000270007

**TRATTE B1, B2, C, D, TRVA13+14, GREENWAY**

**AS BUILT**  
**TRATTA B1**  
**INTERFERENZE**  
**OPERA CONNESSA TRCO11**

**PLANIMETRIA CON INDIVIDUAZIONE INTERFERENZE TAV.20**

IDENTIFICAZIONE ELABORATO		IMPRESA	
CODICE PROGETTO:	F00107B	<b>RAGGRUPPAMENTO TEMPORANEO IMPRESE:</b>	
WBS		Mandatario	Mandatario
LOTTO		STRABAG	ICM
ZONA		A.G.	S.p.A.
OPERA		GLF	Mandatario cooptata
TRATTO DOVERA		Grandi Lavori	STRABAG S.p.A.
AMBITO		Fincosit S.p.A.	
TIPO ELABORATO		<b>STRABAG</b> <b>ICM</b> <b>STRABAG</b>	
PROGRESSIVO			
REVISIONE			
A	1		
HQ	GE000		
O	IN		
P1	020		
E	02		

Scala: 1:1000

DATA	DESCRIZIONE	REV
11 Maggio 2017	Emissione	E
11 Dicembre 2017	Revisione	E.01
11 Gennaio 2018	Revisione	E.02

**PROGETTISTA - PROGETTO ESECUTIVO DI DETTAGLIO**  
**RAGGRUPPAMENTO TEMPORANEO PROGETTISTI:**

Mandatario	Mandatario	Mandatario	Mandatario
3TI PROGETTI ITALIA S.p.A.	OP	ICM	Arch. Salvatore Vergiglio

**CONCEDENTE**  
CONCESSIONI AUTOSTRADALI LOMBARDE

**CONCESSIONARIO**  
Autosteziale Pedemontana Lombarda  
Direttore Tecnico: Ing. Giuseppe Sarnico  
Referente Tecnico: Ing. Giuseppe Bianca

**APPROVATO**  
Autosteziale Pedemontana Lombarda  
Il Direttore dei Lavori: Ing. Francesco Domenico

**RESPONSABILE DI PROGETTO ED INCARICATO DELL'INTEGRAZIONE FRA LE VARIE PRESTAZIONI:**  
Ing. Alberto Cecchini

**ELABORAZIONE PROGETTUALE**  
**PROGETTISTA:**  
3TI PROGETTI ITALIA S.p.A.

**3TI ITALIA S.p.A. DIRETTORE TECNICO**  
Ing. Stefano Luca Possati  
Ordine degli Ingegneri Provincia di Roma n. 20809

Redatto: De Ceglie      Verificato: Sorge      Approvato: Possati