

LEGENDA

- TRATTO ESISTENTE
- SPOSTAMENTO DEFINITIVO
- SPOSTAMENTO TEMPORANEO
- ⊕ POZZETTI NEL TEMPORANEO
- ⊕ POZZETTI NEL DEFINITIVO

DESCRIZIONE DELL'INTERFERENZA


ADDUZIONE: Linea di adduzione acqua potabile PE DE 63

RISOLUZIONE TECNICA


EB P.T.: Per la risoluzione dell'interferenza è previsto lo spostamento temporaneo di circa 345m e il successivo ricollocamento definitivo di circa 335m sul nuovo Cavalcavia di Via Carducci.

NOTE:


- Sono da prevedere opportune staffe per il posizionamento dei tubi.
- in corrispondenza dei tratti realizzati sul cavalcavia dovrà essere prevista la coibentazione delle tubazioni.
- La posizione delle reti provvisorie può essere soggetta a variazioni, in funzione delle linee interferenti dei diversi Enti coinvolti.

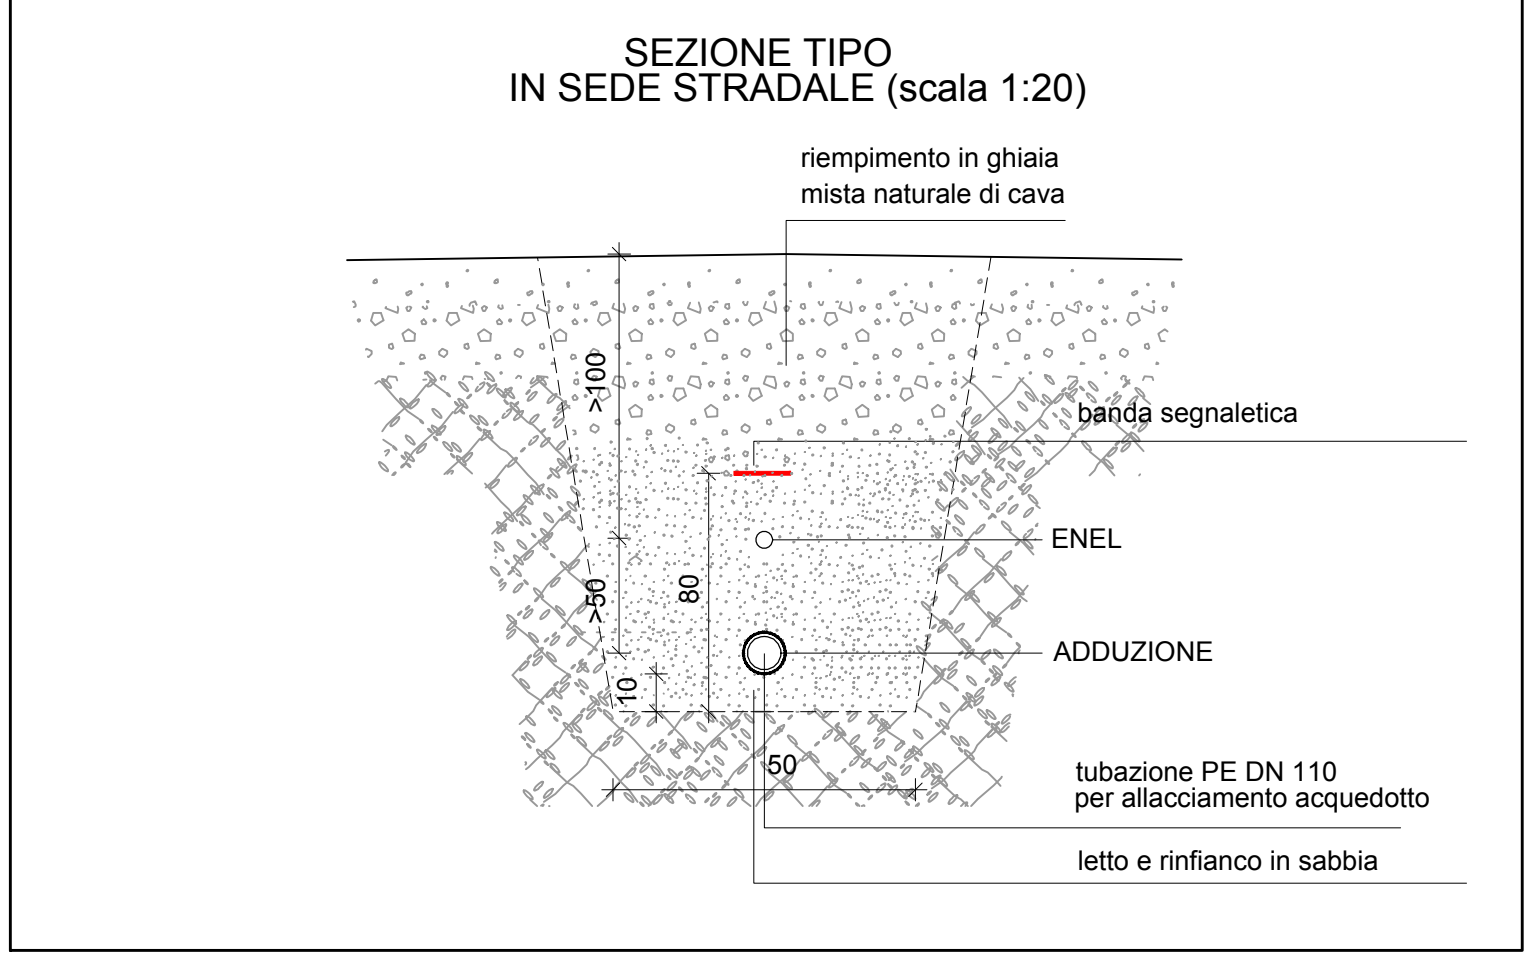

PLANIMETRIA DI PROGETTO
scala:1:1000

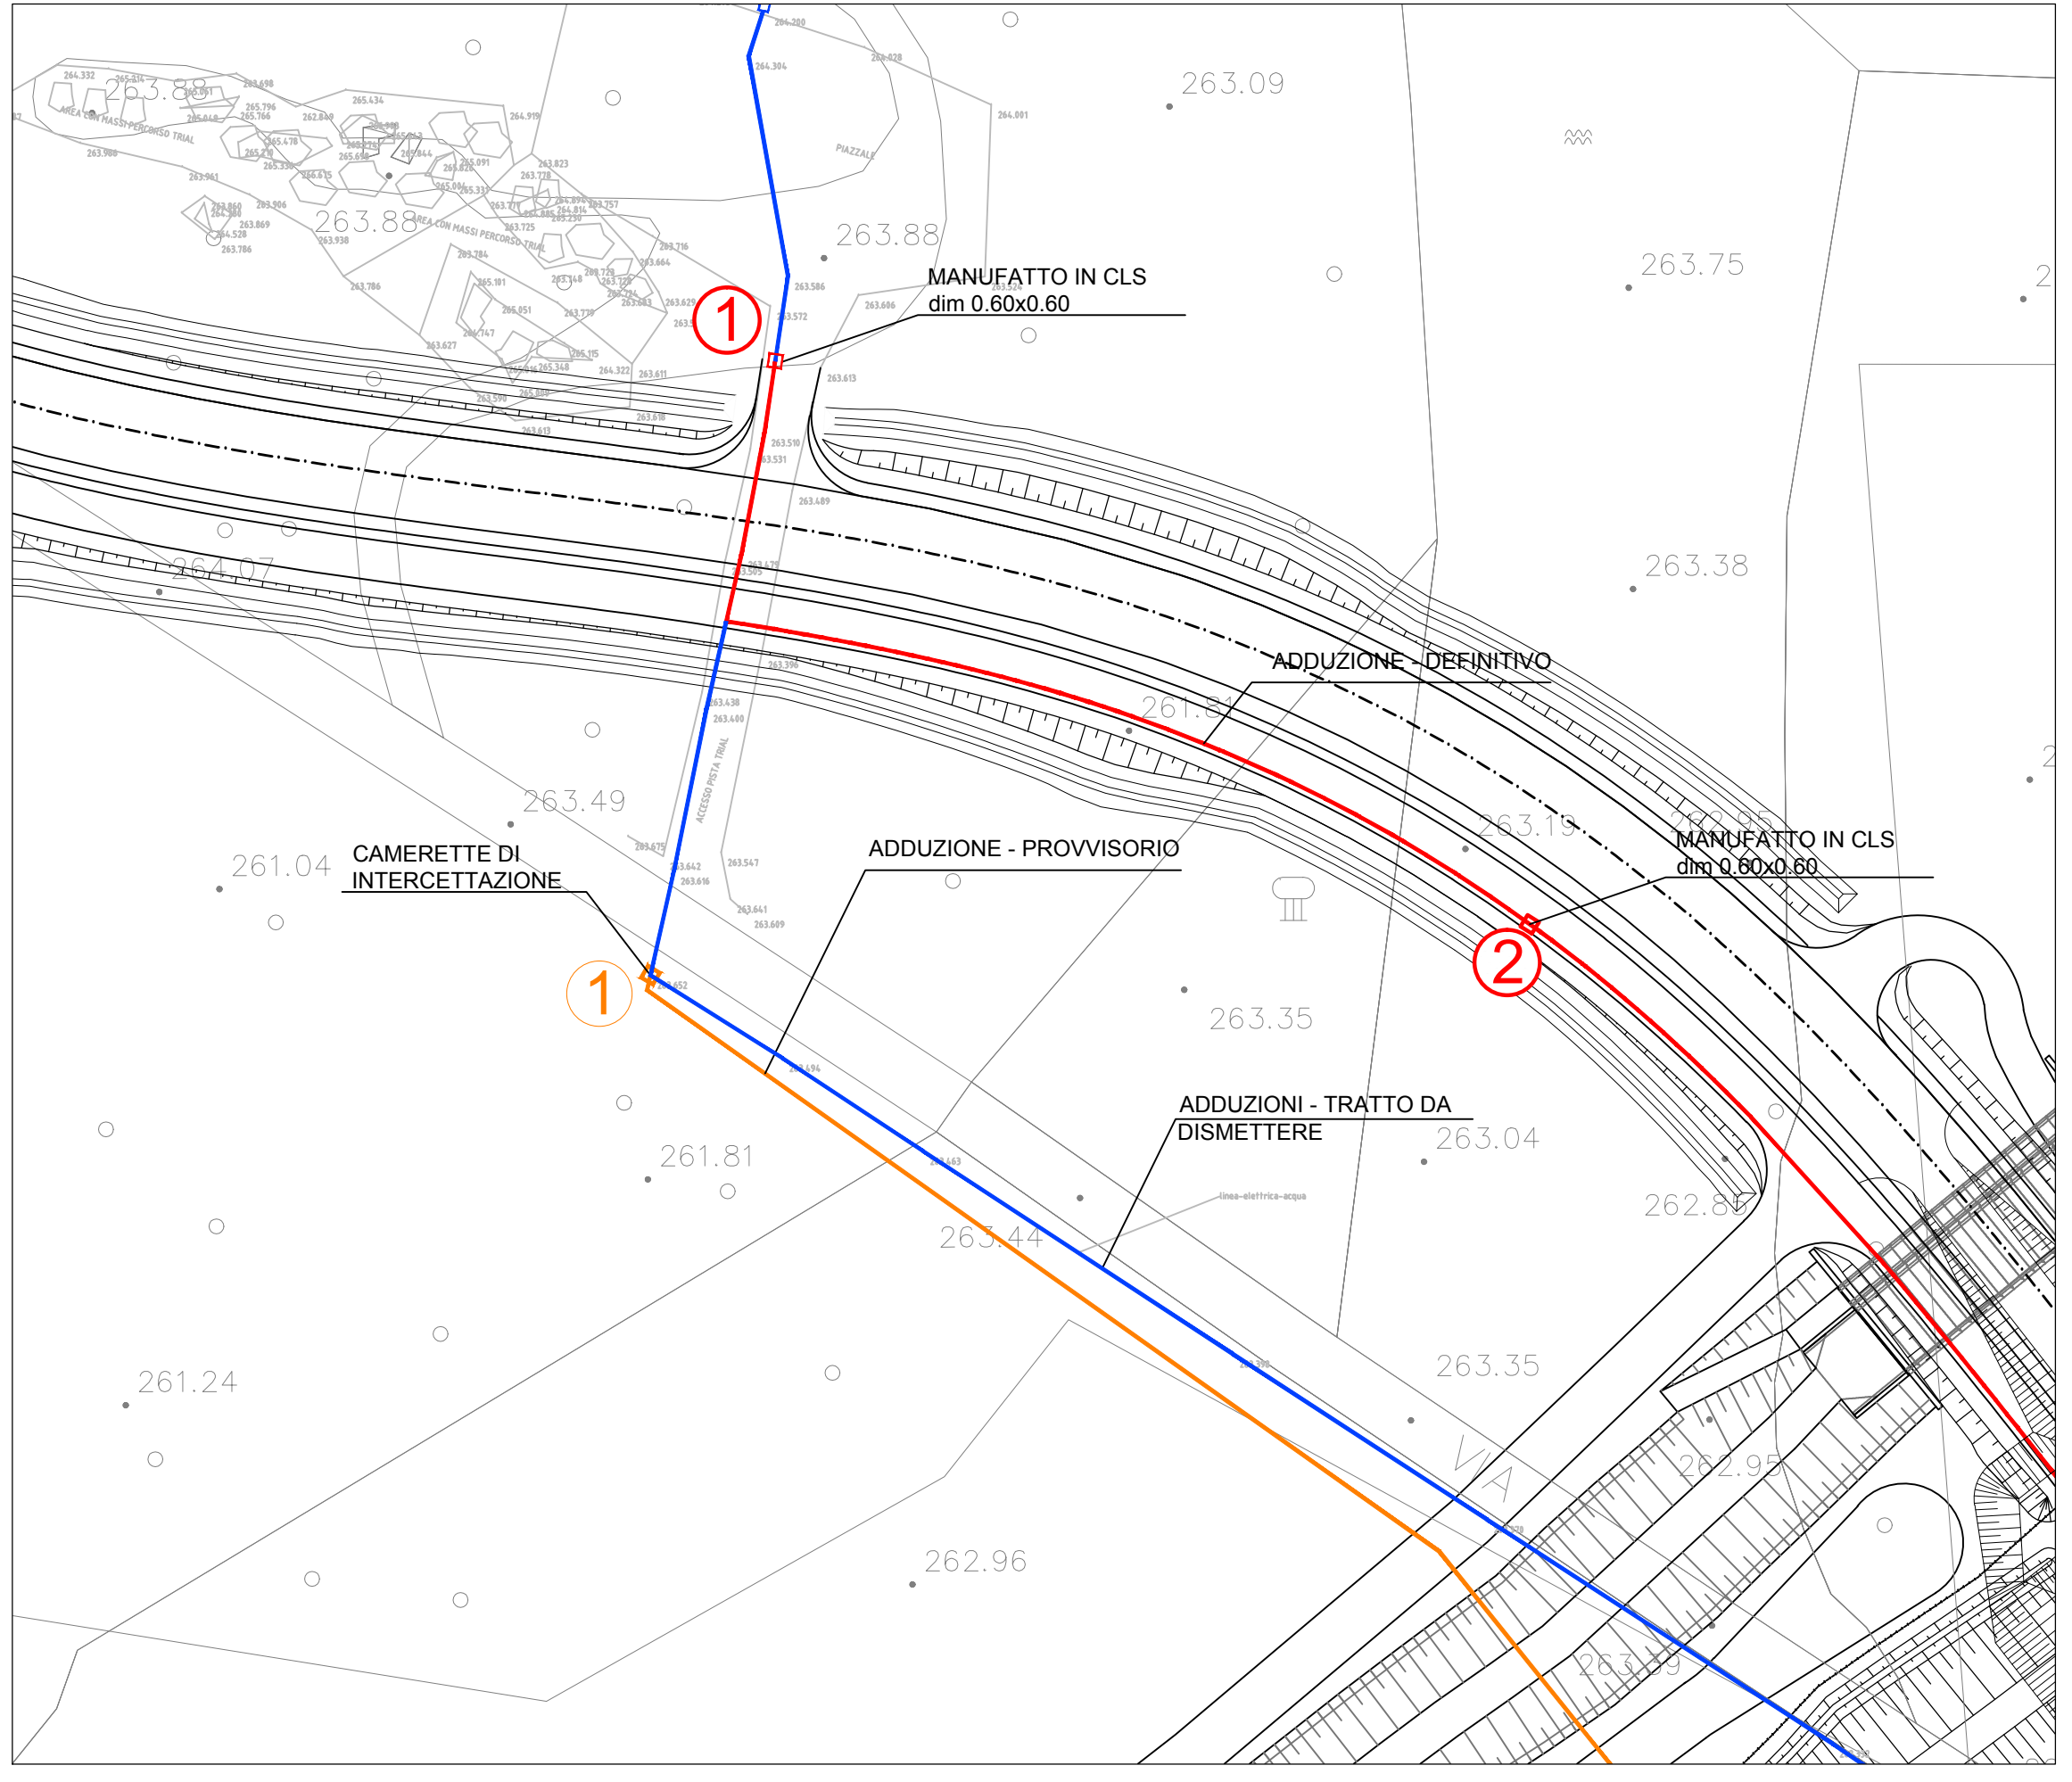

INQUADRAMENTO 1
scala:1:500

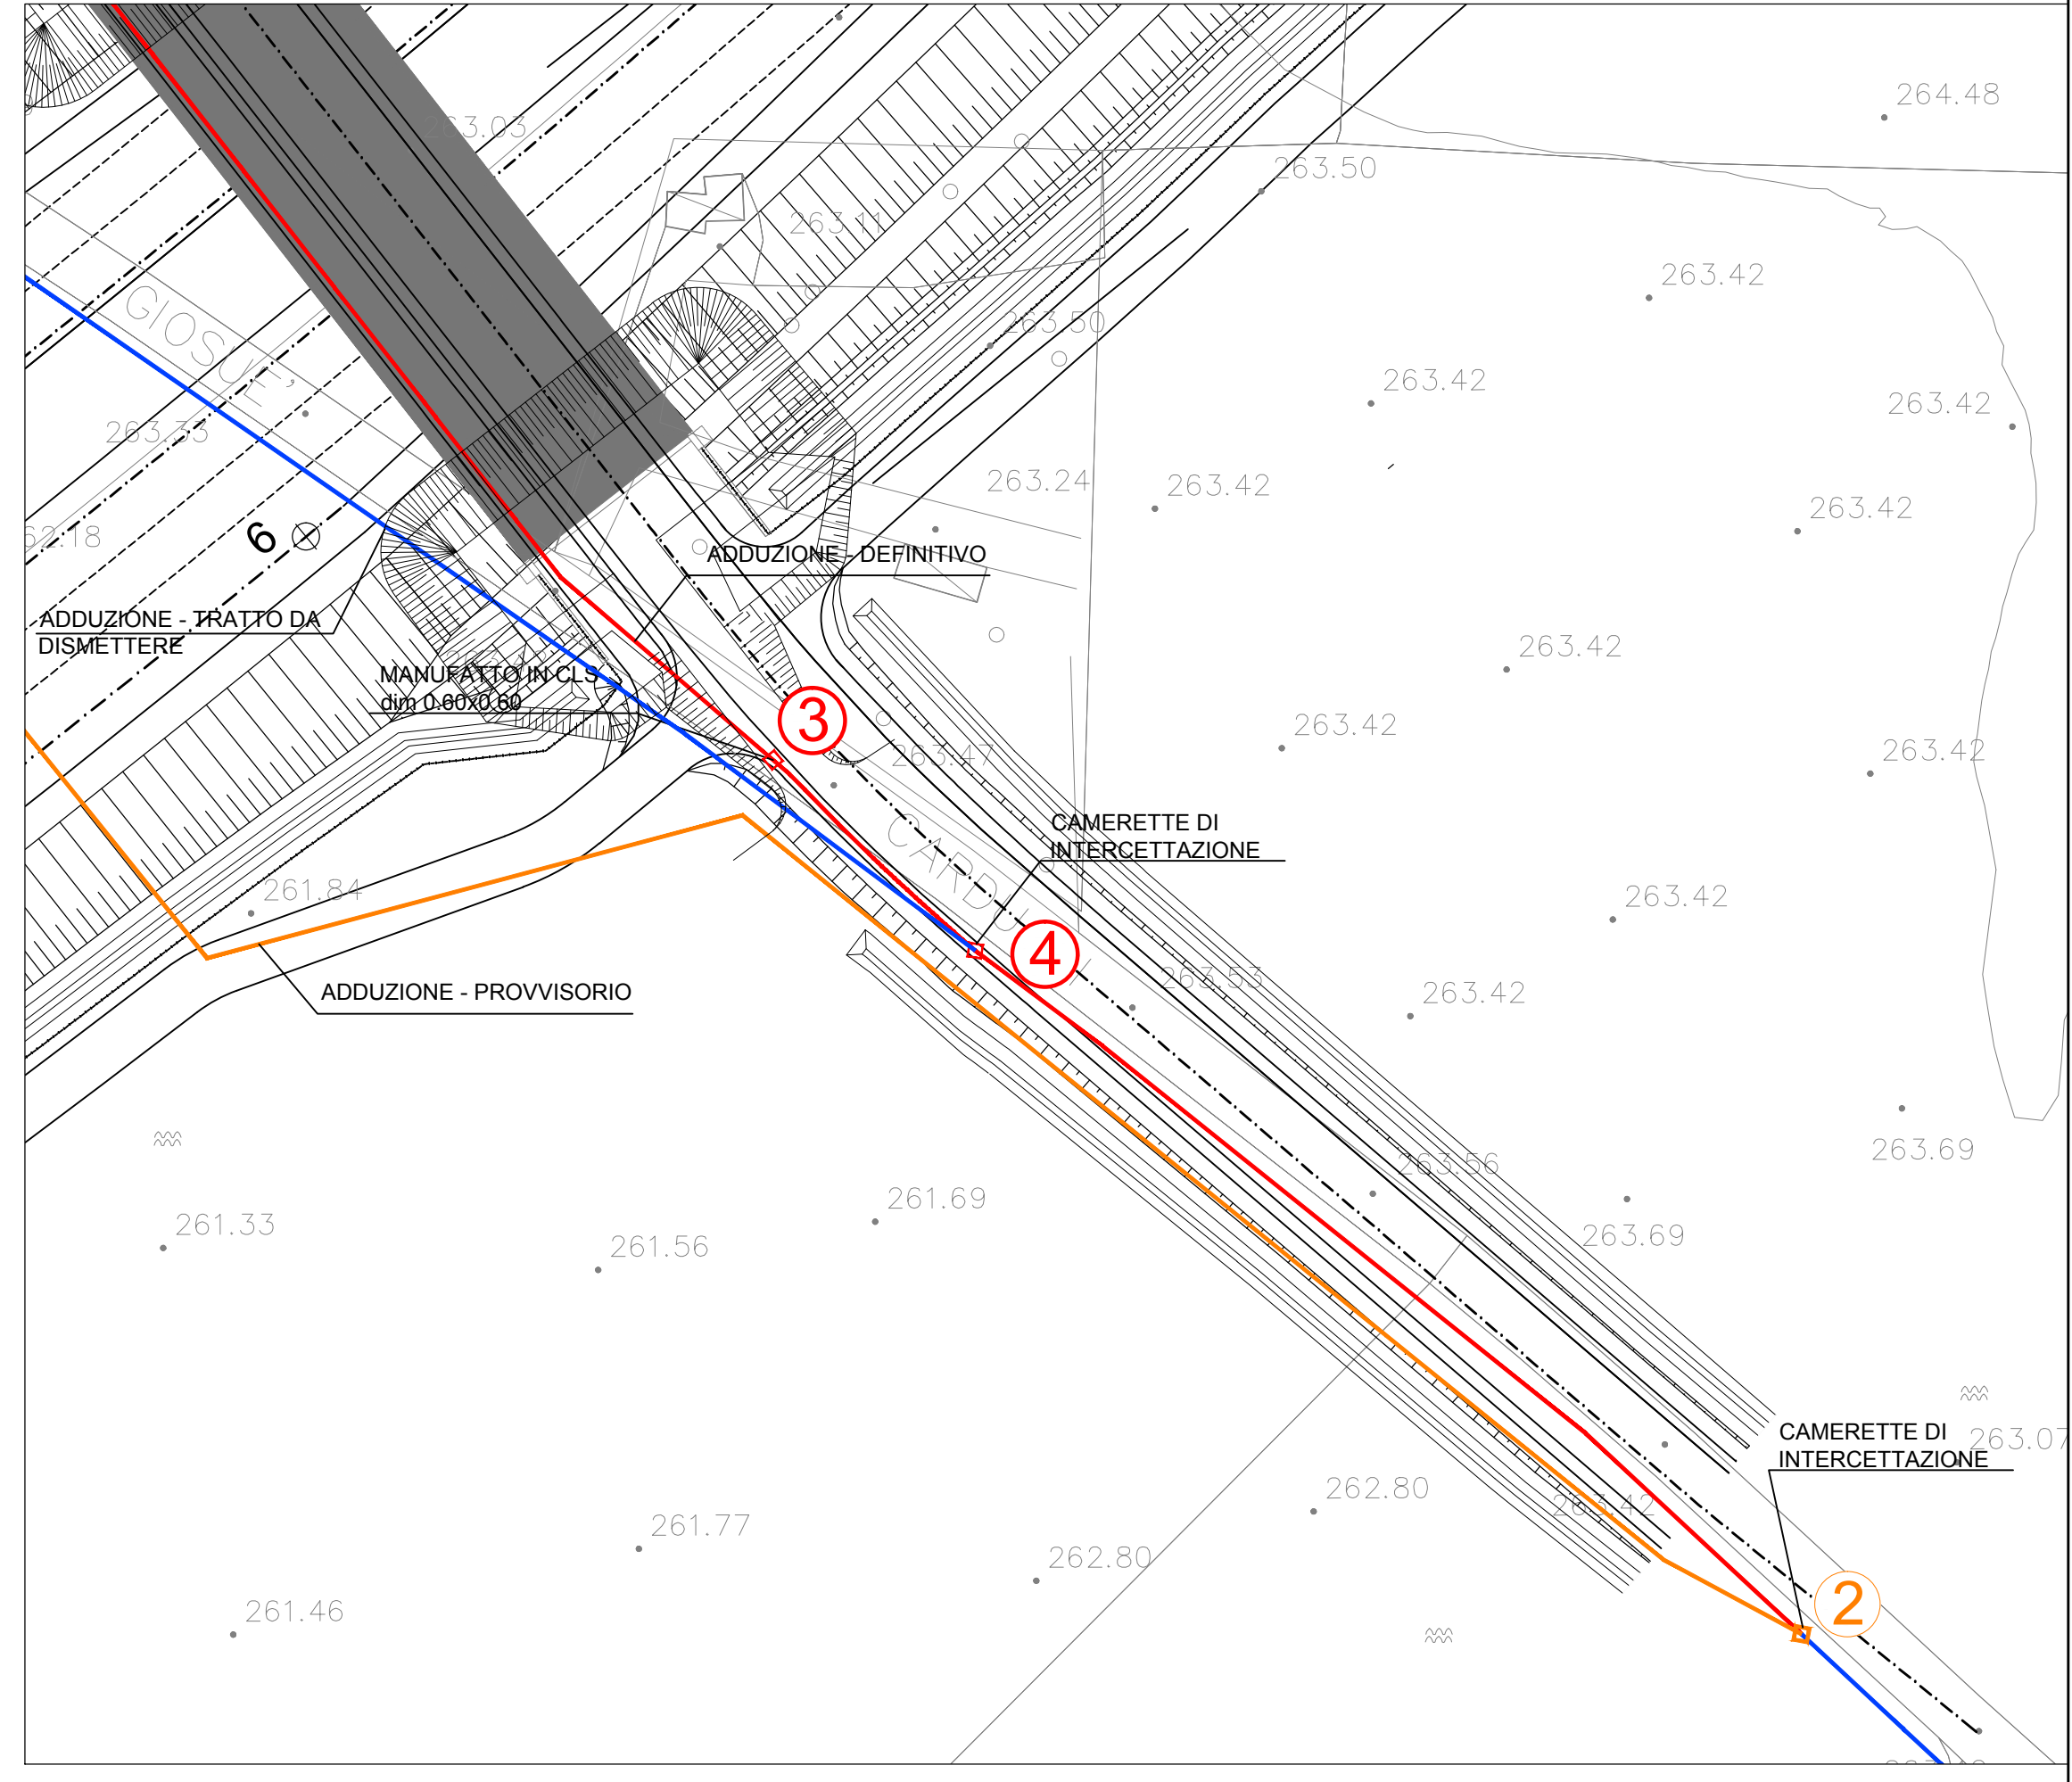

INQUADRAMENTO 2
scala:1:500

MATRICE DI REVISIONE

REV	DATA	DESCRIZIONE MODIFICA

N.B.: LA TAVOLA SOSTITUISCE QUELLA RELATIVA AL CODICE [] DEL PROGETTO ESECUTIVO

**COLLEGAMENTO AUTOSTRADALE
DALMINE - COMO - VARESE - VALICO DEL GAGGIOLO E OPERE AD ESSO CONNESSE**
CODICE C.I.P. F118000027007

TRATTE B1, B2, C, D, TRVA13+14, GREENWAY

AS BUILT
TRATTA B1
INTERFERENZE
UTENZE
VIA CARDUCCI
RISOLUZIONE UTENZA ACQUA CAMPO TRIAL - COMUNE DI LAZZATE

IDENTIFICAZIONE ELABORATO CODICE PROGETTO: F00107B WBS	IMPRESA RAGGRUPPAMENTO TEMPORANEO IMPRESE: Mandatario: STRABAG A.G. Mandatario: GLF Grandi Lavori Fincosit S.p.A. Mandatario: Impresa costruzioni Giuseppe Malturo S.p.A. Mandatario cooptata: STRABAG S.p.A.
FASE PROGETTUALE LOTTA ZONA OPERA TRATTO D'OPERA AMBITO TIPO ELABORATO PROGRESSIVO REVISIONE	CONCEDENTE CONCESSIONARI AUTOSTRADALI LOMBARDE
CONCESSIONARIO Autostradale Padovana Lombarda Direttore Tecnico: Ing. Enrico Alesi Referente Tecnico: Ing. Sabrina Lattada	PROGETTISTA 3TI PROGETTI ITALIA S.p.A.
APPROVATO Autostradale Padovana Lombarda Il Direttore dei Lavori: Ing. Francesco Domenico	ELABORAZIONE PROGETTUALE 3TI PROGETTI ITALIA S.p.A. 3TI ITALIA S.p.A. DIRETTORE TECNICO: Ing. Stefano Ircos Pisanotti Ordine degli Ingegneri Provincia di Roma n. 20809

Redatto: Schiavi Verificato: Lopes Approvato: Possati