

MATRICE DI REVISIONE

REV	DATA	DESCRIZIONE MODIFICA
-	-	-
-	-	-
N.B.: LA TAVOLA SOSTITUISCE QUELLA RELATIVA AL CODICE

E	-	-	-	-	-	-	-	-
---	---	---	---	---	---	---	---	---

 DEL PROGETTO ESECUTIVO



COLLEGAMENTO AUTOSTRADALE DALMINE - COMO - VARESE - VALICO DEL GAGGIOLO E OPERE AD ESSO CONNESSE CODICE C.U.P. E81B09000510004 TRATTE B1, B2, C, D, TRVA13+14, GREENWAY

AS BUILT

TRATTA B1 ESPROPRI CIPPI CHILOMETRICI ASSE PRINCIPALE - MONOGRAFIE CIPPI

IDENTIFICAZIONE ELABORATO

CODICE PROGETTO: F00107B

FASE PROGETTUALE	WBS				AMBITO	TIPO ELABORATO	PROGRESSIVO	REVISIONE
	LOTTO	ZONA	OPERA	TRATTO D'OPERA				
A	1	A0X	GE001	0	ES	MC	001	E

Scala:

DATA	DESCRIZIONE	REV
Febbraio 2018	Emissione	E

CONCEDENTE



CONCESSIONARIO

Autostrada Pedemontana Lombardia
Direttore Tecnico:
Ing. Giuseppe Sambo
Referente Tecnico:
Ing. Sabrina Lattuada

APPROVATO

Autostrada Pedemontana Lombardia
Il Direttore dei Lavori:
Ing. Francesco Domanico

IMPRESA

RAGGRUPPAMENTO TEMPORANEO IMPRESE:

Mandataria
STRABAG
A.G.

Mandante
GLF
Grandi Lavori
Fincosit
S.p.A.

Mandante
ICM
S.p.A.

Mandante cooptata
STRABAG
S.p.A.



PROGETTISTA - PROGETTO ESECUTIVO DI DETTAGLIO

RAGGRUPPAMENTO TEMPORANEO PROGETTISTI:

Mandataria
3TI 3TI PROGETTI ITALIA
INGEGNERIA INTEGRATA S.p.A.

Mandante
GP ingegneria srl
GESTIONE PROGETTI DI INGEGNERIA

Mandante
CONTRASTI
CONTRASTI

Mandante
Arch.
Salvatore
Vermiglio

RESPONSABILE DI PROGETTO ED INCARICATO DELL'INTEGRAZIONE FRA LE VARIE PRESTAZIONI:

Ing. Alberto Cecchini



ELABORAZIONE PROGETTUALE

PROGETTISTA:

3TI PROGETTI ITALIA S.p.A

3TI ITALIA S.p.A.
DIRETTORE TECNICO
Ing. Stefano Luca Possati
Ordine degli Ingegneri
Provincia di Roma n. 20809

Redatto: Savino

Verificato: Sorge

Approvato: Possati

MONOGRAFIA CIPPO CONFINE



COLLEGAMENTO AUTOSTRADALE DALMINE - COMO - VARESE - VALICO DEL GAGGIOLO E OPERE AD ESSO CONNESSE

TRATTA B1

CIPPO
BREGNANO FG 906 N 1

Comune
BREGNANO (CO)

DATA DI POSA
06/10/2017

IDENTIFICATIVO CIPPO
C273

Coordinate Catastali

X	525001
Y	5656566

Coordinate geografiche WGS84 ETRF89

Lat:	45°
Lon:	9°

Coordinate piane Gauss-Boaga

Est:	139.561.211
Nord:	246.886.398

Coordinate piane rettilinee Qr 225

Est:	139.561.234
Nord:	246.886.408

Q m s.l.m.
274,709


Descrizione Cippo

Cippo formato da due elementi, testa in resina sintetica ed un puntale di ancoraggio

Fotografia



Stralcio Planimetrico

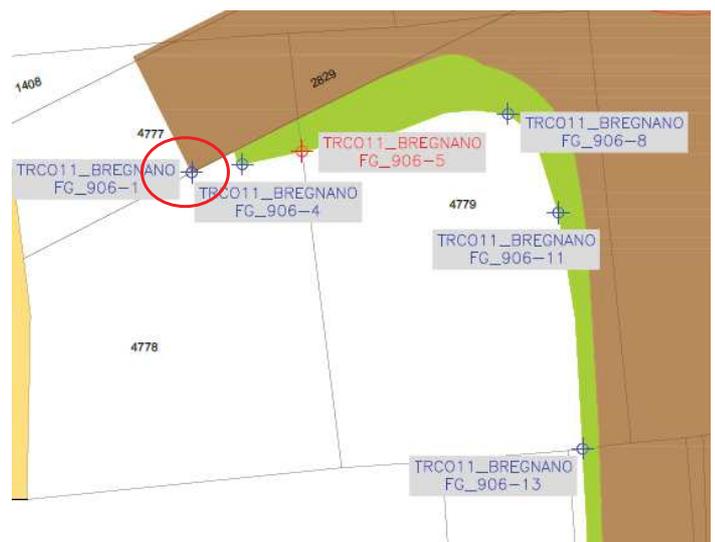

In colore rosso sono indicati i punti notevoli non materializzati

Impresa:

Progettista:



MONOGRAFIA CIPPO CONFINE



COLLEGAMENTO AUTOSTRADALE DALMINE - COMO - VARESE - VALICO DEL GAGGIOLO E OPERE AD ESSO CONNESSE

TRATTA B1

CIPPO
BREGNANO FG 906 N 4

Comune
BREGNANO (CO)

DATA DI POSA
06/10/2017

IDENTIFICATIVO CIPPO
C272

Coordinate Catastali

X	525001
Y	5656566

Coordinate geografiche WGS84 ETRF89

Lat:	45°
Lon:	9°

Coordinate piane Gauss-Boaga

Est:	139568.299
Nord:	246887.571

Coordinate piane rettilinee Qr 225

Est:	139568.287
Nord:	246887.575


Q m s.l.m.
274.308

Descrizione Cippo
Cippo formato da due elementi, testa in resina sintetica ed un puntale di ancoraggio

Fotografia



Stralcio Planimetrico

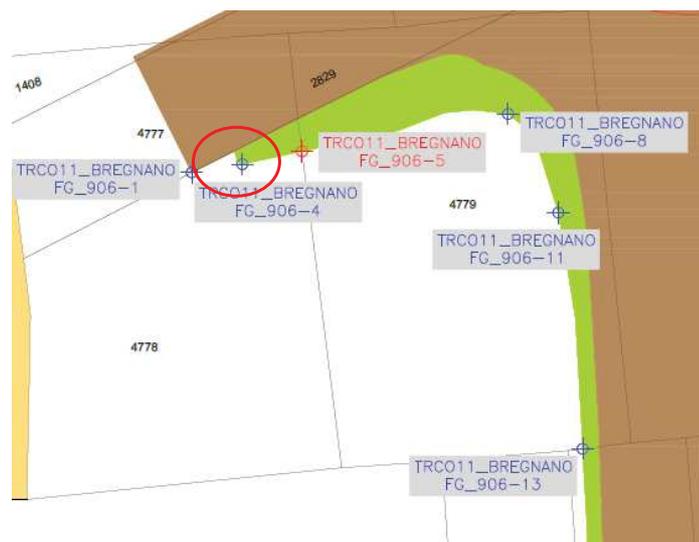

In colore rosso sono indicati i punti notevoli non materializzati

Impresa:

Progettista:



MONOGRAFIA CIPPO CONFINE



COLLEGAMENTO AUTOSTRADALE DALMINE - COMO - VARESE - VALICO DEL GAGGIOLO E OPERE AD ESSO CONNESSE

TRATTA B1

CIPPO
BREGNANO FG 906 N 8

Comune
BREGNANO (CO)

DATA DI POSA
06/10/2017

IDENTIFICATIVO CIPPO
C274

Coordinate Catastali	
X	525001
Y	5656566

Coordinate geografiche WGS84 ETRF89	
Lat:	45°
Lon:	9°

Coordinate piane Gauss-Boaga	
Est:	139605.425
Nord:	246.894.673

Coordinate piane rettilinee Qr 225	
Est:	139.605.443
Nord:	246.894.665

Q m s.l.m.	274.451
------------	---------


Descrizione Cippo

Cippo formato da due elementi, testa in resina sintetica ed un puntale di ancoraggio

Fotografia



Stralcio Planimetrico

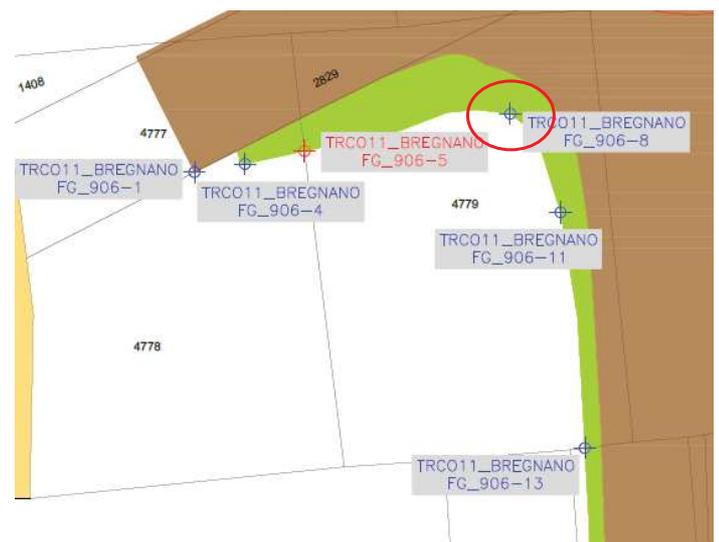

In colore rosso sono indicati i punti notevoli non materializzati

Impresa:

Progettista:



MONOGRAFIA CIPPO CONFINE



COLLEGAMENTO AUTOSTRADALE DALMINE - COMO - VARESE - VALICO DEL GAGGIOLO E OPERE AD ESSO CONNESSE

TRATTA B1

CIPPO
BREGNANO FG 906 N 11

Comune
BREGNANO (CO)

DATA DI POSA
06/10/2017

IDENTIFICATIVO CIPPO
C275

Coordinate Catastali

X	525001
Y	5656566

Coordinate geografiche WGS84 ETRF89

Lat:	45°
Lon:	9°

Coordinate piane Gauss-Boaga

Est:	139.612.476
Nord:	246.880.739

Coordinate piane rettilinee Qr 225

Est:	139.612.484
Nord:	246.880.729

Q m s.l.m.
274.220


Descrizione Cippo

Cippo formato da due elementi, testa in resina sintetica ed un puntale di ancoraggio

Fotografia



Stralcio Planimetrico

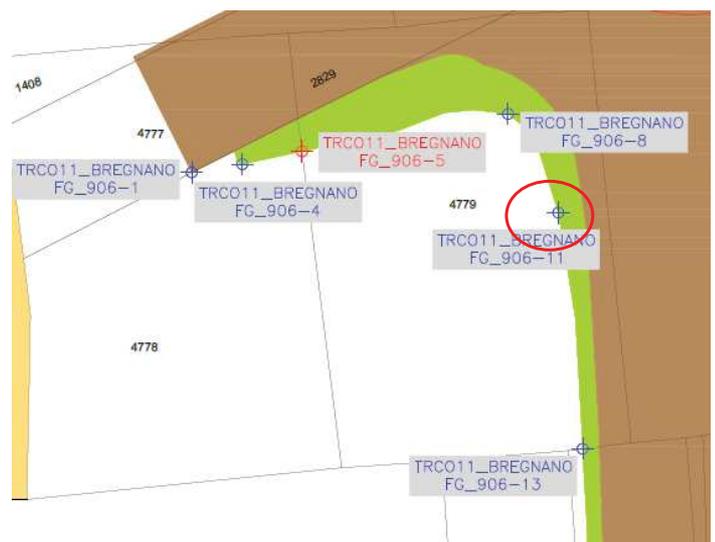

In colore rosso sono indicati i punti notevoli non materializzati

Impresa:

Progettista:

