

PROVINCIA DI COMO
COMUNE DI BREGNANO
FOGLIO 909
 Scala di 1:500

COORDINATE TRACCIAMENTO

NOME CIPPO	EST	NORD
B1_BREGNANO FG-909-1	138218.725	245227.446
B1_BREGNANO FG-909-3	138231.084	245307.764
B1_BREGNANO FG-909-8	138364.286	245309.916
B1_BREGNANO FG-909-15	138562.637	245313.611
B1_BREGNANO FG-909-18	138629.900	245303.438
B1_BREGNANO FG-909-20	138699.431	245304.401
B1_BREGNANO FG-909-21	138695.259	245287.781
B1_BREGNANO FG-909-24	138702.482	245272.652
B1_BREGNANO FG-909-25	138701.897	245267.611
B1_BREGNANO FG-909-30	138686.648	245210.651
B1_BREGNANO FG-909-31	138691.429	245201.950
B1_BREGNANO FG-909-32	138706.702	245607.866
B1_BREGNANO FG-909-33	138704.010	245600.870
B1_BREGNANO FG-909-35	138701.739	245533.557
B1_BREGNANO FG-909-37	138693.921	245526.441
B1_BREGNANO FG-909-38	138700.970	245525.383
B1_BREGNANO FG-909-42	138700.540	245470.127
B1_BREGNANO FG-909-43	138696.620	245421.574
B1_BREGNANO FG-909-44	138658.555	245427.897
B1_BREGNANO FG-909-45	138559.112	245417.179
B1_BREGNANO FG-909-46	138512.588	245420.871
B1_BREGNANO FG-909-47	138389.743	245421.764
B1_BREGNANO FG-909-48	138301.546	245423.221
B1_BREGNANO FG-909-49	138201.439	245419.382
B1_BREGNANO FG-909-51	138222.295	245412.131
B1_BREGNANO FG-909-52	138215.639	245430.471
B1_BREGNANO FG-909-53	138207.570	245453.513
B1_BREGNANO FG-909-55	138154.652	245432.815

SIMBOLOGIA DI PIANO PARTICELLARE		
GRUPPO	COLORE	DESCRIZIONE
ESISTENTE		STRADE PUBBLICHE
		FERROVIE
		CORSI D'ACQUA
ESPROPRI		AREE DA FRAZIONARE PER SEDE AUTOSTRADA PEDEMONTANA LOMBARDA
		AREE DA FRAZIONARE PER DEVIAZIONE DI STRADE
		AREE DA FRAZIONARE PER DEVIAZIONE DI CORSI D'ACQUA
		AREE DA FRAZIONARE PER OPERE DI MITIGAZIONE AMBIENTALE



B1-BREGNANO FG_909 CIPPI IN TOTALE NR. 28

SIMBOLOGIA CIPPI		
	CIPPI DI CONFINE	NR. 15
	CIPPI DI CONFINE NON NECESSARI	NR. 13

N.B.: IL NUMERO TOTALE DI CIPPI FA RIFERIMENTO AL FOGLIO CATASTALE

SIMBOLOGIA CATASTALE

	Portafoglio catastale		Visita interpretata		Strada pubblica		Acqua pubblica		Fogli 4/5 e 6
Confine di Comune					Confine di Foglio catastale				

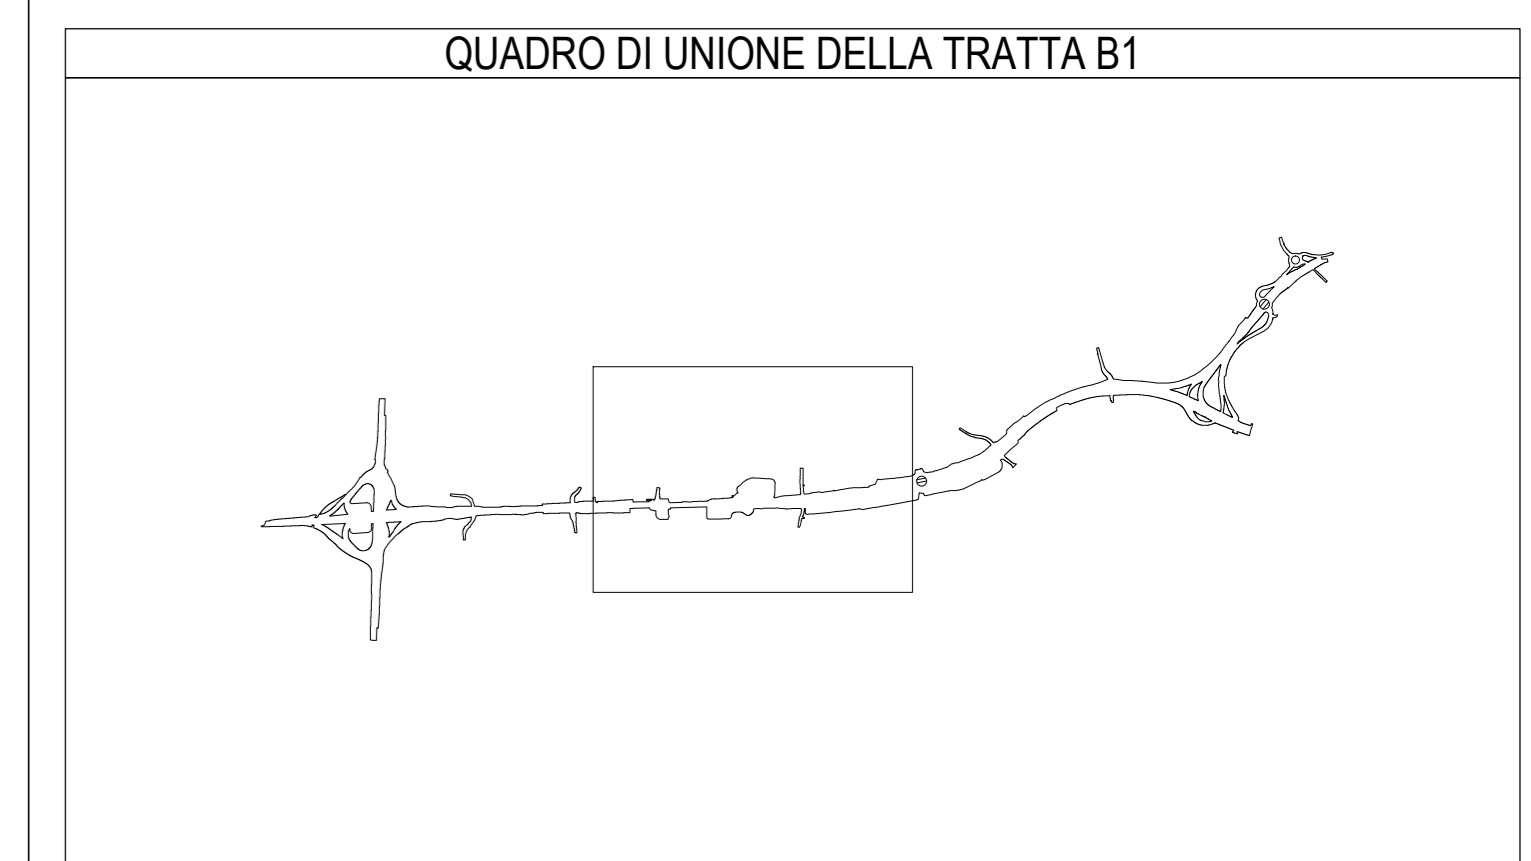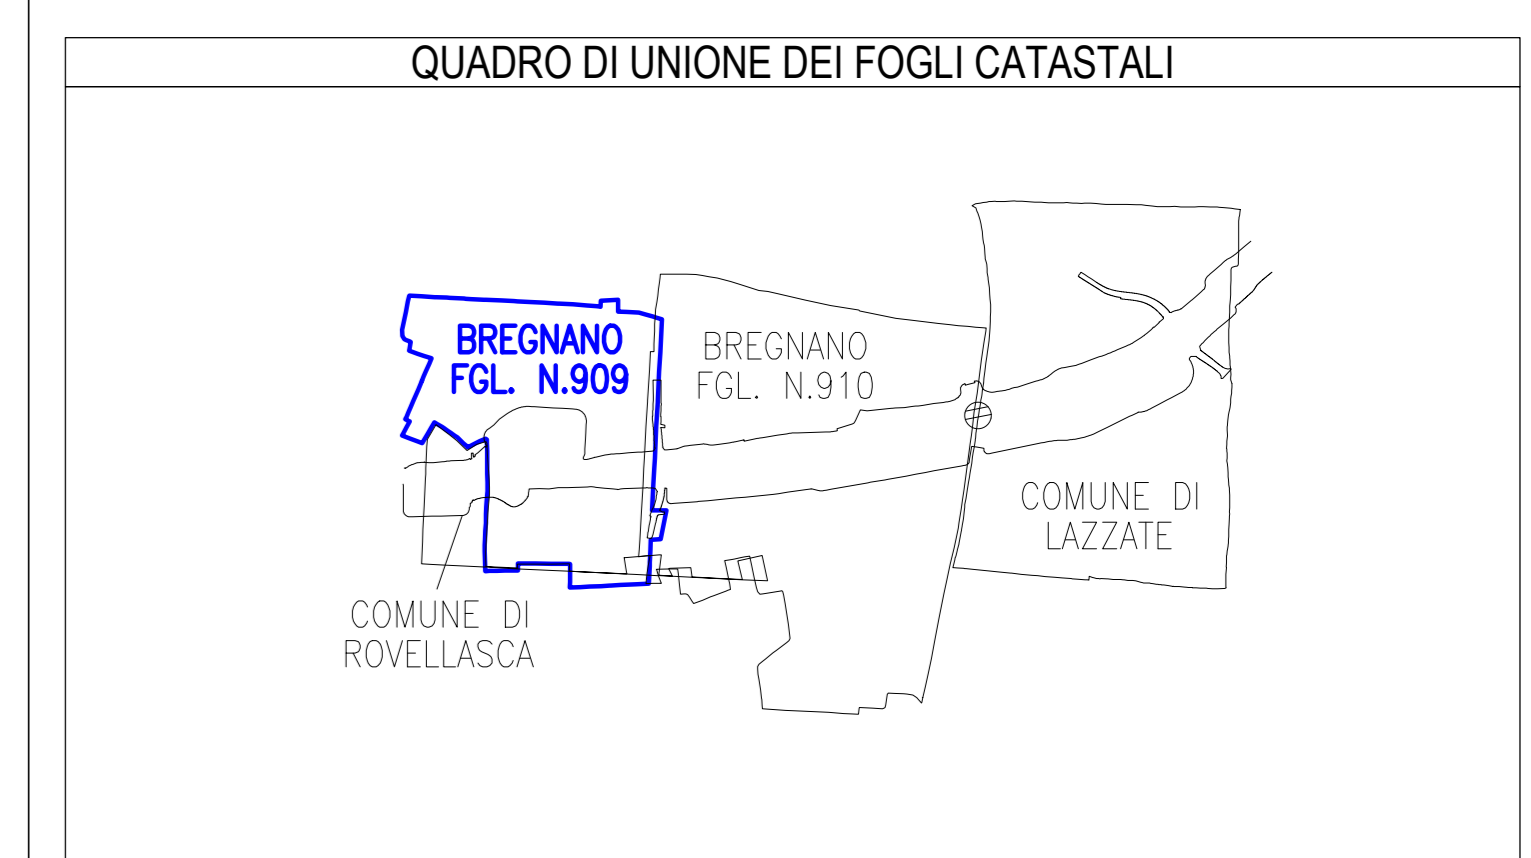

MATRICE DI REVISIONE

REV	DATA	DESCRIZIONE MODIFICA

N.B.: LA TAVOLA SOSTITUISCE QUELLA RELATIVA AL CODICE [] DEL PROGETTO ESECUTIVO

COLLEGAMENTO AUTOSTRADALE DALMINE - COMO - VARESE - VALICO DEL GAGGIOLO E OPERE AD ESSO CONNESSE
 CODICE CUP: B38B090010004
TRATTE B1, B2, C, D, TRV13-14, GREENWAY AS BUILT
 ESPROPRI
 CIPPI CHILOMETRICI
 ASSE PRINCIPALE - COMUNE DI BREGNANO FG. 909 TAV.2/2

IDENTIFICAZIONE ELABORATO CODICE PROGETTO: FIDUTR LINEE PROIEZIONALI: UTM DATUM: ROMA 1940 COORDINATE: UTM SCALE: 1:500 DATA: 2011 AUTORE: ...	IMPRESA RAGGRUPPAMENTO TEMPORANEO IMPRESE: STRABAG A.G. - ICM S.p.A. - STRABAG S.p.A. STRABAG ICM STRABAG
CONDONANTE CONFESSIONE: ... RESPONSABILE DI PROGETTO ED INCARICATO DELL'INTEGRAZIONE PER LE VARIE PRESTAZIONI: Ing. Roberto Carozzi	ELABORAZIONE PROGETTUALE PROGETTISTA: STI PROGETTI ITALIA S.p.A. STI ITALIA S.p.A. DIRETTORE TECNICO: Ing. Stefano Invernizzi CANTIERE DEGLI INGEGNERI: Provincia di Roma n. 20809