

COORDINATE TRACCIAMENTO

GRUPPO	COLORE	DESCRIZIONE
ESISTENZE		STRADE PUBBLICHE
		FERROVIE
		CORSI D'ACQUA
ESPROPRI		AREE DA FRAZIONARE PER SEDE AUTOSTRADA PEDEMONTANA LOMBARDA
		AREE DA FRAZIONARE PER DEVIAZIONE DI STRADE
		AREE DA FRAZIONARE PER DEVIAZIONE DI CORSI D'ACQUA
		AREE DA FRAZIONARE PER OPERE DI MITIGAZIONE AMBIENTALE

GRUPPO	COLORE	DESCRIZIONE
ESISTENZE		STRADE PUBBLICHE
		FERROVIE
		CORSI D'ACQUA
ESPROPRI		AREE DA FRAZIONARE PER SEDE AUTOSTRADA PEDEMONTANA LOMBARDA
		AREE DA FRAZIONARE PER DEVIAZIONE DI STRADE
		AREE DA FRAZIONARE PER DEVIAZIONE DI CORSI D'ACQUA
		AREE DA FRAZIONARE PER OPERE DI MITIGAZIONE AMBIENTALE


B1-BREGNANO FG\_910 CIPPI IN TOTALE NR. 28

SIMBOLOGIA CIPPI		
	CIPPI DI CONFINE	NR. 14
	CIPPI DI CONFINE NON NECESSARI	NR. 14


N.B.: IL NUMERO TOTALE DI CIPPI FA RIFERIMENTO AL FOGLIO CATASTALE

SIMBOLOGIA CATASTALE					
	Particella catastale		Visita interpretata		Strada pubblica
	Confine di Comune		Confine di Foglio catastale		Acqui pubblica
	Fogli 4/5 e 6				

QUADRO DI UNIONE DEI FOGLI CATASTALI

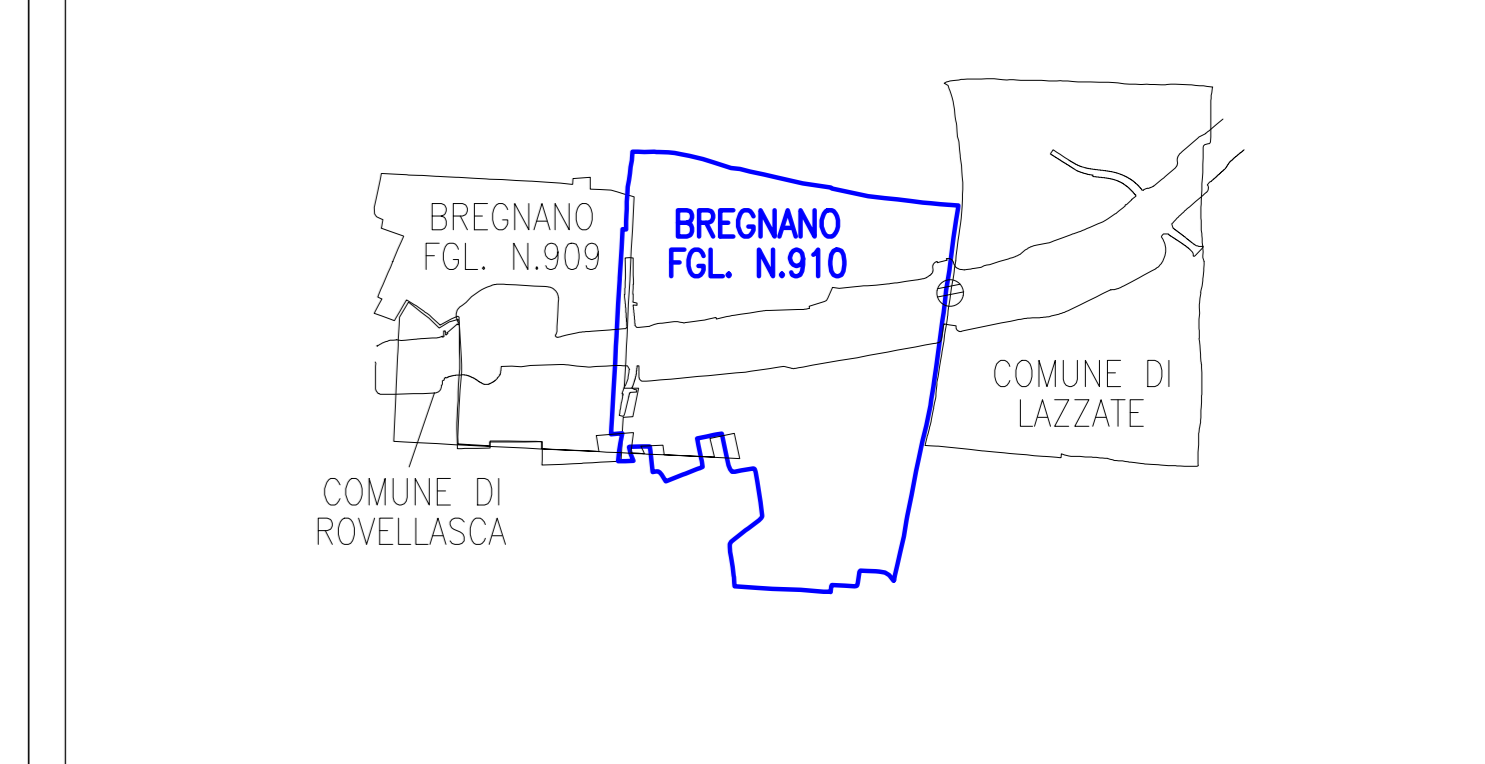

QUADRO DI UNIONE DELLA TRATTA B1

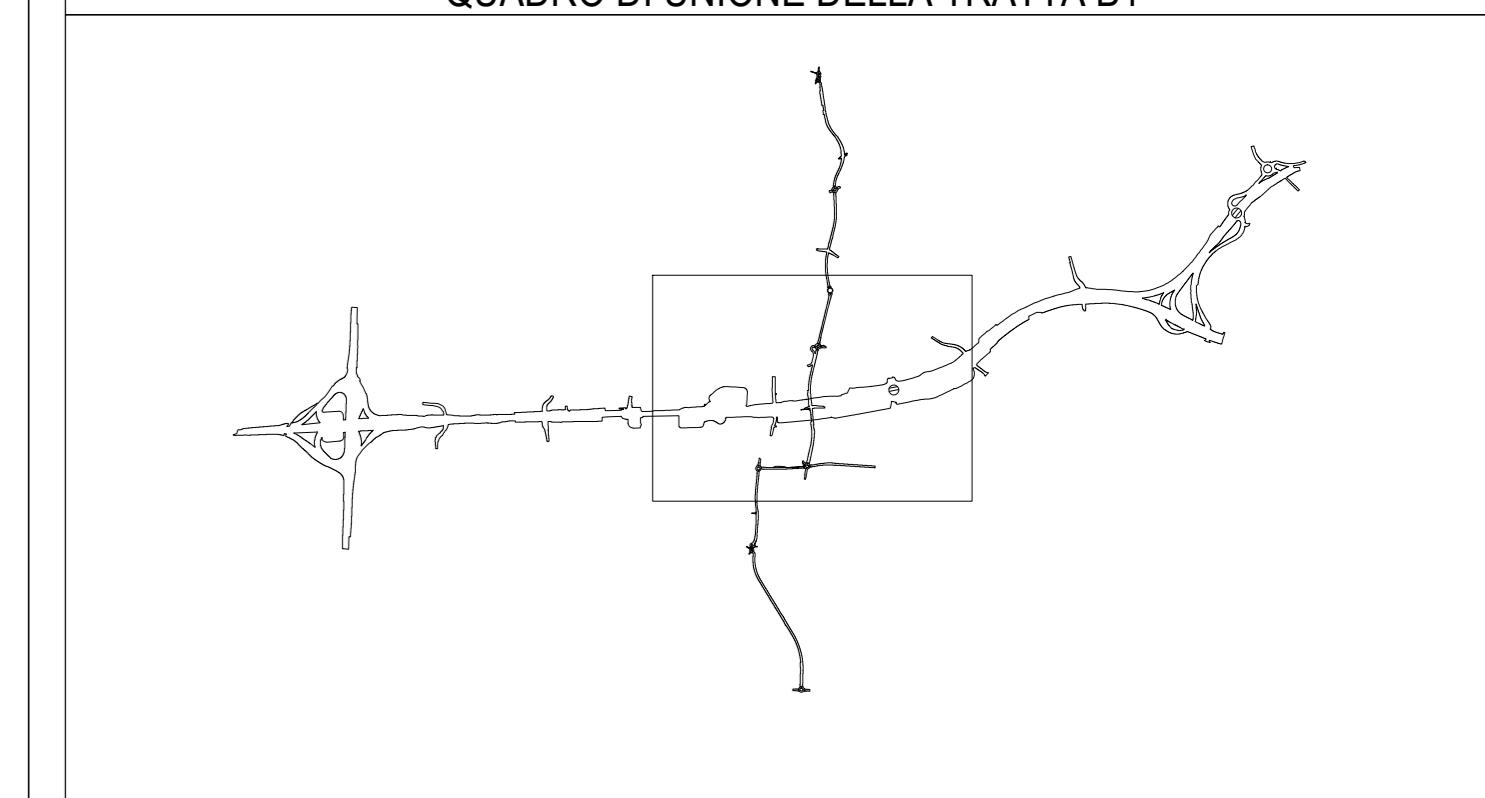

MATRICE DI REVISIONE


REV	DATA	DESCRIZIONE MODIFICA

N.B.: LA TAVOLA SOSTITUISCE QUELLA RELATIVA AL CODICE [ ] DEL PROGETTO ESECUTIVO

**COLLEGAMENTO AUTOSTRADALE DALMINE - COMO - VARESE - VALICO DEL GAGGIOLO E OPERE AD ESSO CONNESSE**  
**TRATTE B1, B2, C, D, TRA 13-14, GREENWAY AS BUILT**  
**TRATTA B1 ESPROPRI**  
 CIPPI CHILOMETRICI  
 ASSE PRINCIPALE - COMUNE DI BREGNANO FG. 910 TAV. 2/2

<b>IDENTIFICAZIONE ELABORATO</b>	<b>IMPRESA</b>

KEY PLAN - COMUNE DI BREGNANO FG. 910

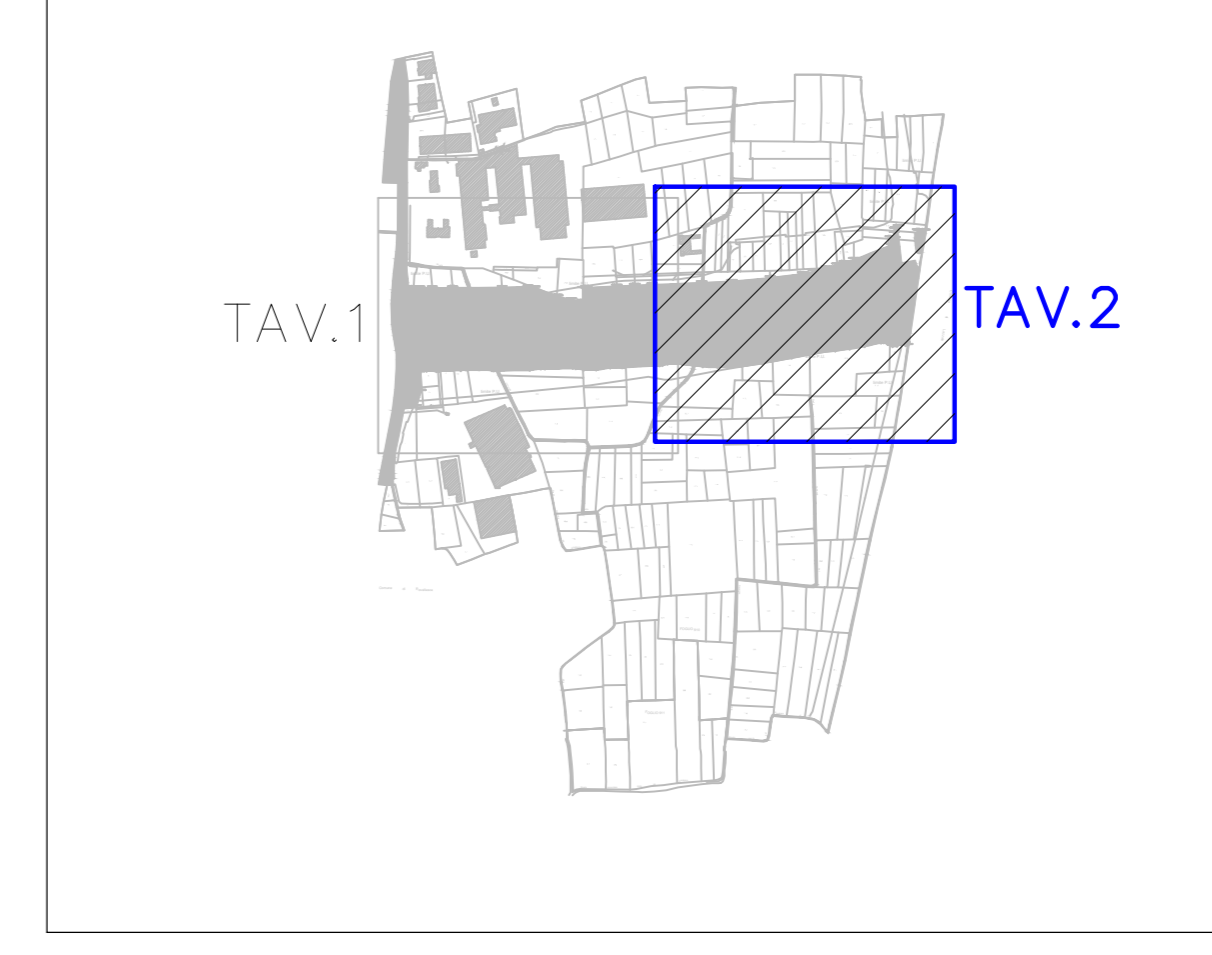

PROVINCIA DI COMO  
COMUNE DI BREGNANO  
FOGLIO 910  
SCALA DI 1:500

