

COORDINATE TRACCIAMENTO

GRUPPO	COLORE	DESCRIZIONE
ESISTENZE		STRADE PUBBLICHE
		FERROVIE
		CORSI D'ACQUA
ESPROPRI		AREE DA FRAZIONARE PER SEDE AUTOSTRADA PEDEMONTANA LOMBARDA
		AREE DA FRAZIONARE PER DEVIAZIONE DI STRADE
		AREE DA FRAZIONARE PER DEVIAZIONE DI CORSI D'ACQUA
		AREE DA FRAZIONARE PER OPERE DI MITIGAZIONE AMBIENTALE

SIMBOLOGIA CIPPI			
	CIPPI DI CONFINI	NR. 20	
	CIPPI DI CONFINI NON NECESSARI	NR. 20	

COORDINATE TRACCIAMENTO

NOME CIPPO	EST	NORD
B1-CERMENATE FG_910-1	140384.643	240041.451
B1-CERMENATE FG_910-2	140423.535	240061.748
B1-CERMENATE FG_910-3	140511.508	240151.989
B1-CERMENATE FG_910-4	140755.509	240192.283
B1-CERMENATE FG_910-5	140880.379	240225.543
B1-CERMENATE FG_910-6	140988.588	240295.593
B1-CERMENATE FG_910-7	140982.645	240345.017
B1-CERMENATE FG_910-8	140986.636	240405.629
B1-CERMENATE FG_910-9	140798.549	240408.380
B1-CERMENATE FG_910-10	140884.023	240413.014
B1-CERMENATE FG_910-11	140795.669	240448.410
B1-CERMENATE FG_910-12	140814.095	240448.541
B1-CERMENATE FG_910-13	140862.306	240293.009
B1-CERMENATE FG_910-14	140907.770	240298.495
B1-CERMENATE FG_910-15	140930.081	240241.038
B1-CERMENATE FG_910-16	140958.020	240213.146
B1-CERMENATE FG_910-17	141124.478	240237.713
B1-CERMENATE FG_910-18	141229.093	240209.234
B1-CERMENATE FG_910-19	141266.402	240208.8857
B1-CERMENATE FG_910-20	141386.537	240243.307
B1-CERMENATE FG_910-21	141215.950	240096.590
B1-CERMENATE FG_910-22	141205.456	240092.406
B1-CERMENATE FG_910-23	141200.649	240090.993
B1-CERMENATE FG_910-24	141198.165	240100.680
B1-CERMENATE FG_910-25	141184.470	240103.833
B1-CERMENATE FG_910-26	141181.404	240103.599
B1-CERMENATE FG_910-27	141051.095	240081.508
B1-CERMENATE FG_910-28	140924.153	240072.255
B1-CERMENATE FG_910-29	140923.112	240072.263
B1-CERMENATE FG_910-30	140920.235	240070.798
B1-CERMENATE FG_910-31	140926.936	240056.291
B1-CERMENATE FG_910-32	140904.645	240053.830
B1-CERMENATE FG_910-33	140898.448	240059.358
B1-CERMENATE FG_910-34	140903.017	240070.778
B1-CERMENATE FG_910-35	140796.254	240050.133
B1-CERMENATE FG_910-36	140634.455	240058.852
B1-CERMENATE FG_910-37	140610.070	240049.685
B1-CERMENATE FG_910-38	140609.407	240052.208
B1-CERMENATE FG_910-39	140579.394	240052.547


B1-CERMENATE FG_910 CIPPI IN TOTALE NR. 40

CONTOGGIO CIPPI


CONTOGGIO CIPPI	NR.
CIPPI DI CONFINI	20
CIPPI DI CONFINI NON NECESSARI	20

N.B.: IL NUMERO TOTALE DI CIPPI FA RIFERIMENTO AL FOGLIO CATASTALE


SIMBOLOGIA CATASTALE

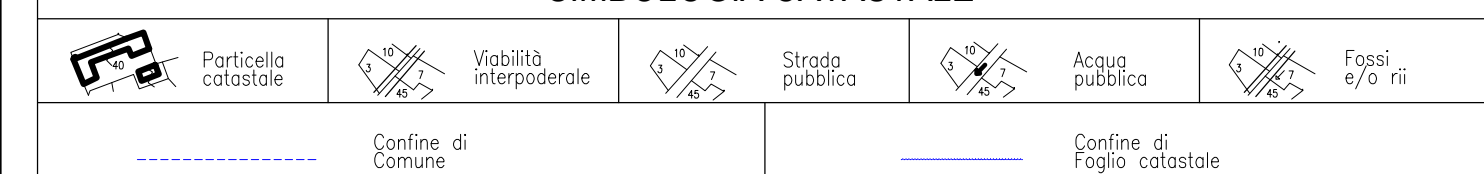

QUADRO DI UNIONE DEI FOGLI CATASTALI

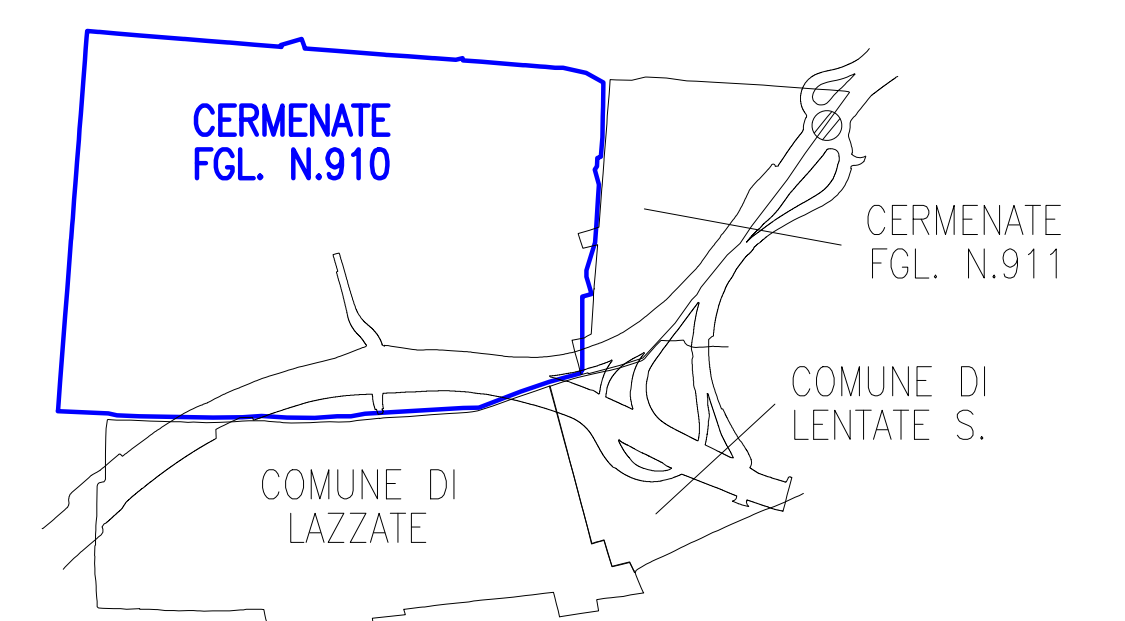

QUADRO DI UNIONE DELLA TRATTA B1

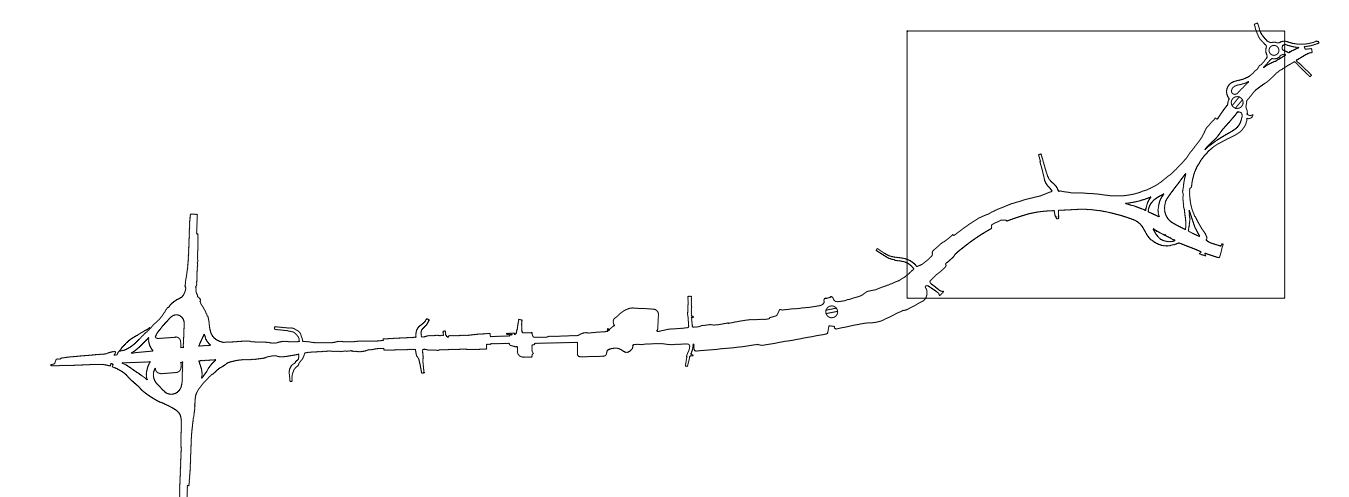

MATRICE DI REVISIONE


REV	DATA	DESCRIZIONE MODIFICA

N.B.: LA TAVOLA SOSTITUISCE QUELLA RELATIVA AL CODICE E DEL PROGETTO ESECUTIVO

COLLEGAMENTO AUTOSTRADALE DALMINE - COMO - VARESE - VALICO DEL GAGGIOLO E OPERE AD ESSO CONNESSE
 CODICE CUP: E810000010004
TRATTE B1, B2, C, D, TRV13-14, GREENWAY
AS BUILT
 ESPROPRI CIPPI CHILOMETRICI
 ASSE PRINCIPALE - COMUNE DI CERMENATE FG. 910 TAV.3/3

INDIVIDUAZIONE ELABORATO Codice Progetto: Finitura V.P.E. LINEE PROIEZIONALI LIVELLO ZONA OPERA INTERNO/ESTERNO AMBITO PROFONDITA' DI PENETRAZIONE	IMPRESA RAGGRUPPAMENTO TEMPORANEO IMPRESE: Mandatario STRABAG A.G. Mandatario GLF Grandi Lavori Finoccioli S.p.A. Mandatario ICM S.p.A. Mandatario STRABAG S.p.A.
DATA Data di emissione: 20/10/2016 Data di approvazione: 20/10/2016	PROGETTISTA - PROGETTO ESECUTIVO DI DETTAGLIO RAGGRUPPAMENTO TEMPORANEO PROGETTISTI: Mandatario 3TI Mandatario ICM Mandatario STRABAG
CONCEDENTE Comune di Cermentate	RESPONSABILE DI PROGETTO ED INCARICATO DELL'INTEGRAZIONE TRA LE FASI PRESTAZIONE Ing. Roberto Caracchini
CONCESSIONARIO Autopista Politecnica Lombarda	ELABORAZIONE PROGETTUALE PROGETTISTA 3TI PROGETTI ITALIA S.p.A. Mandatario 3TI ITALIA S.p.A. Mandatario DIREZIONE TECNICO Ing. Stefano Inaso Pissardi Credito degli Ingegneri Provincia di Roma n. 20809
APPROVATO Autopista Politecnica Lombarda	Redatto: Coppola Verificato: Sorge Approvato: Pissardi

KEY PLAN - COMUNE DI CERMENATE FG. 910

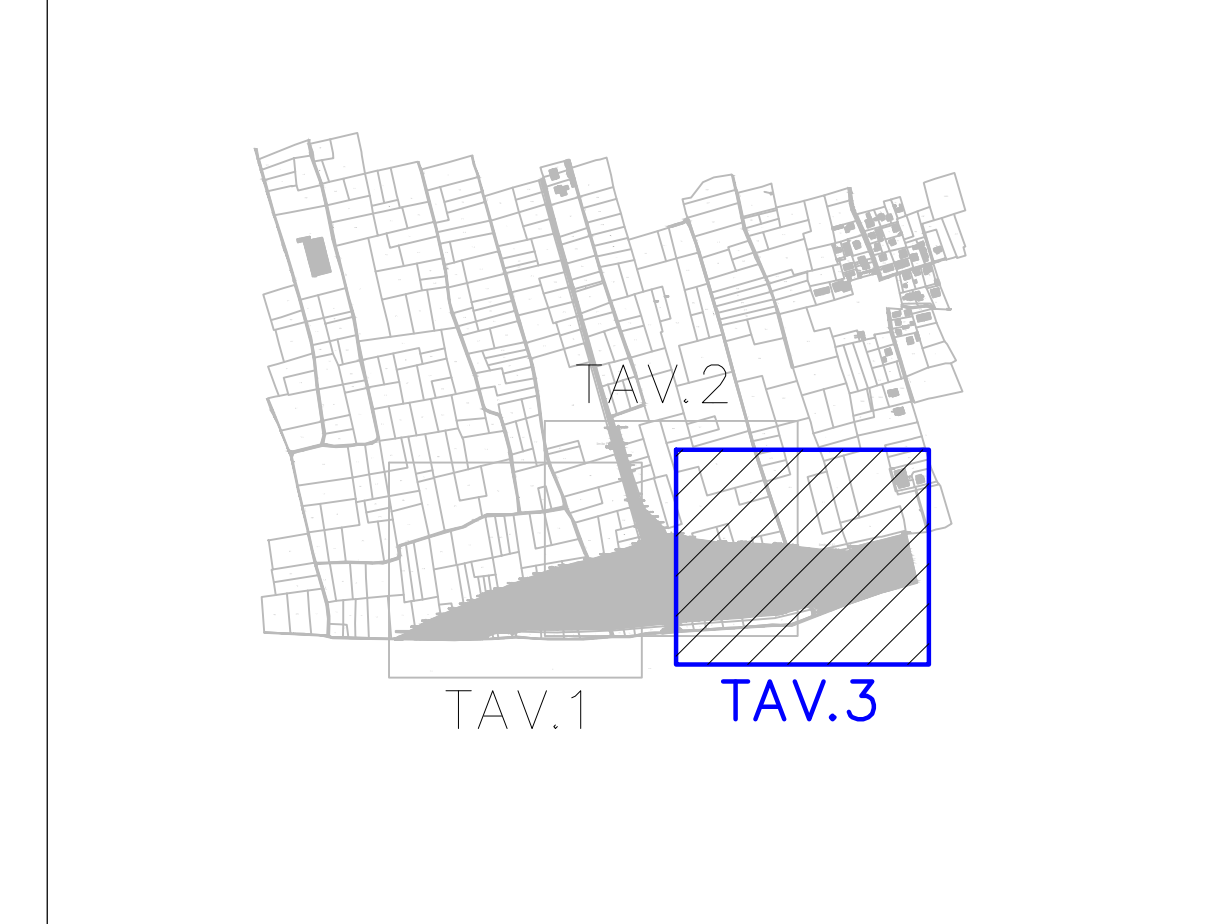

PROVINCIA DI COMO
COMUNE DI CERMENATE
 FOGLIO 910
 Scala di 1:500