

SIMBOLOGIA DI PIANO PARTICELLARE		
GRUPPO	COLORE	DESCRIZIONE
ESISTENZE		STRADE PUBBLICHE
		FERROVIE
		CORSI D'ACQUA
ESPROPRI		AREE DA FRAZIONARE PER SEDE AUTOSTRADA PEDEMONTANA LOMBARDA
		AREE DA FRAZIONARE PER DEVIAZIONE DI STRADE
		AREE DA FRAZIONARE PER DEVIAZIONE DI CORSI D'ACQUA
		AREE DA FRAZIONARE PER OPERE DI MITIGAZIONE AMBIENTALE


B1-LAZZATE FG_4-5 CIPPI IN TOTALE NR. 17

SIMBOLOGIA CIPPI		
	CIPPI DI CONFINE	NR. 10
	CIPPI DI CONFINE NON NECESSARI	NR. 7


N.B.: IL NUMERO TOTALE DI CIPPI FA RIFERIMENTO AL FOGLIO CATASTALE

SIMBOLOGIA CATASTALE					
	Particella catastale		Visibilità interpolata		Strada pubblica
	Confine di Comune		Confine di Foglio catastale		Angolo pubblico
	Confine di Comune		Confine di Foglio catastale		Angolo pubblico

QUADRO DI UNIONE DEI FOGLI CATASTALI

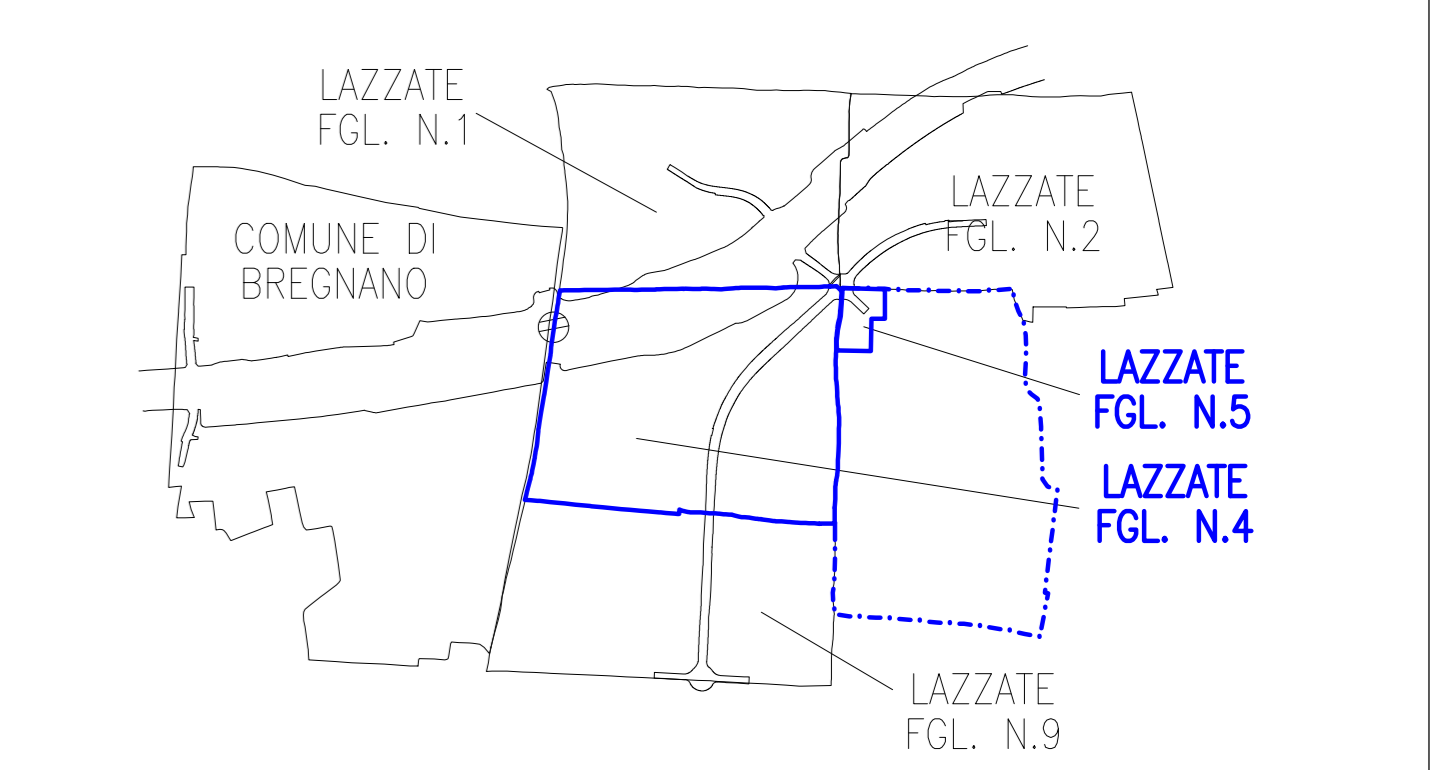

QUADRO DI UNIONE DELLA TRATTA B1 ED OPERA CONNESSA TRCO06

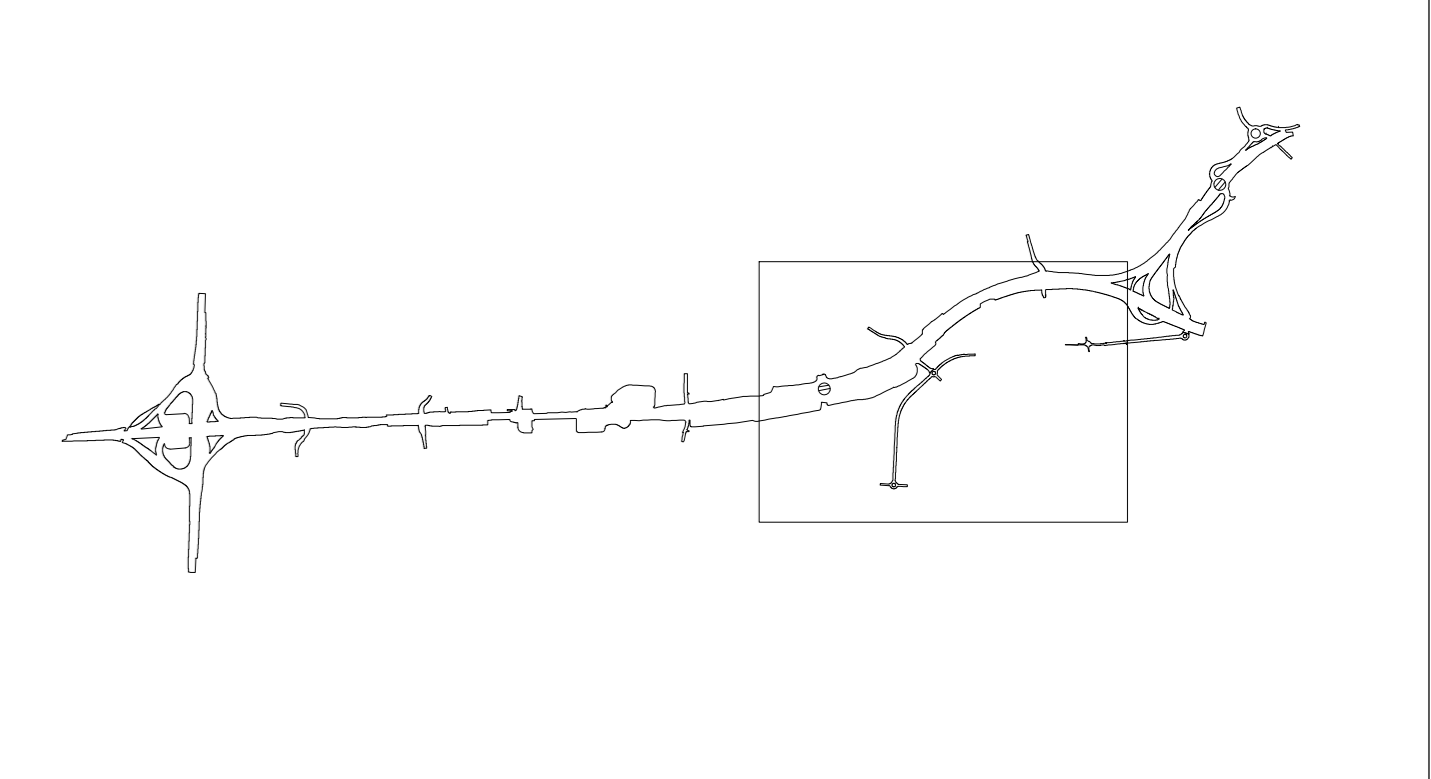

MATRICE DI REVISIONE

REV	DATA	DESCRIZIONE MODIFICA

N.B.: LA TAVOLA SOSTITUISCE QUELLA RELATIVA AL CODICE [] DEL PROGETTO ESECUTIVO

COLLEGAMENTO AUTOSTRADALE DALMINE - COMO - VARESE - VALICO DEL GAGGIOLO E OPERE AD ESSO CONNESSE
 CODICE CUP: E8180900010004
TRATTE B1, B2, C, D, TRV13-14, GREENWAY
AS BUILT
TRATTA B1
 ESPROPRI
 CIPPI CHILOMETRICI
 ASSE PRINCIPALE - COMUNE DI LAZZATE FG.4-5 TAV.2/2

INDENTIFICAZIONE ELABORATO	IMPRESA
CODICE PROGETTO: FIDUTR LINEA PRODOTTA: VARESE LAVORO: TRATTA B1 DATA: 2018 SCALE: 1:500	RAGGRUPPAMENTO TEMPORANEO IMPRESE: STRABAG A.G. - ICM S.p.A. - STRABAG S.p.A. Membro: GLF Grandi Lavori Finocci S.p.A.
DATA	PROGETTISTA - PROGETTO ESECUTIVO DI DETTAGLIO
DATA: 2018 DESCRIZIONE: ASSE PRINCIPALE - COMUNE DI LAZZATE FG.4-5 TAV.2/2	RAGGRUPPAMENTO TEMPORANEO PROGETTISTI: STRABAG A.G. - ICM S.p.A. - STRABAG S.p.A. Membro: GLF Grandi Lavori Finocci S.p.A.
CONCEDENTE	RESPONSABILE DI PROGETTO ED INCARICATO DELL'INTEGRAZIONE TRA LE FASCE PRESTAZIONE:
CONFESSIONE: PUBBLICA Ing. Roberto Cecchini	Ing. Roberto Cecchini
CONCESSIONARIO	ELABORAZIONE PROGETTUALE
Direzione Lavori: Ing. Stefano Invernizzi Ing. Sabrina Luffa	PROGETTISTI: STI PROGETTI ITALIA S.p.A. 3TI ITALIA S.p.A. DIRETTORE TECNICO: Ing. Stefano Invernizzi Ordine degli Ingegneri Provincia di Roma n. 20809
APPROVATO	Redatto: Coppola
Direzione Lavori: Ing. Francesco Giannone	Verificato: Sorge
APPROVATO	Approvato: Possati

COORDINATE TRACCIAMENTO

NOME CIPPO	EST	NORD
B1_LAZZATE FG.4-1	239573.869	245536.933
B1_LAZZATE FG.4-6	239561.064	245509.947
B1_LAZZATE FG.4-30	239657.734	245533.026
B1_LAZZATE FG.4-34	239794.079	245593.113
B1_LAZZATE FG.4-35	240074.345	245594.897
B1_LAZZATE FG.4-38	240086.068	245558.367
B1_LAZZATE FG.4-33	240031.468	245553.642
B1_LAZZATE FG.4-30	239935.815	245488.272
B1_LAZZATE FG.4-34	239873.849	245488.490
B1_LAZZATE FG.4-36	239863.334	245477.436
B1_LAZZATE FG.4-40	239854.399	245490.593
B1_LAZZATE FG.4-30	239774.006	245443.785
B1_LAZZATE FG.4-31	239564.942	245384.599
B1_LAZZATE FG.4-31	239577.812	245357.918
B1_LAZZATE FG.4-36	239560.704	245359.491
B1_LAZZATE FG.4-37	239553.483	245346.435
B1_LAZZATE FG.4-38	239541.348	245349.402

KEY PLAN - COMUNE DI LAZZATE FG. 4-5

