


NOME CIPPO	EST	NORD
B1-LENTATE_FG_5-36	141593.376	245814.163
B1-LENTATE_FG_5-37	141569.877	245878.954
B1-LENTATE_FG_5-45	141452.687	245936.375
B1-LENTATE_FG_5-51	141343.794	246043.644

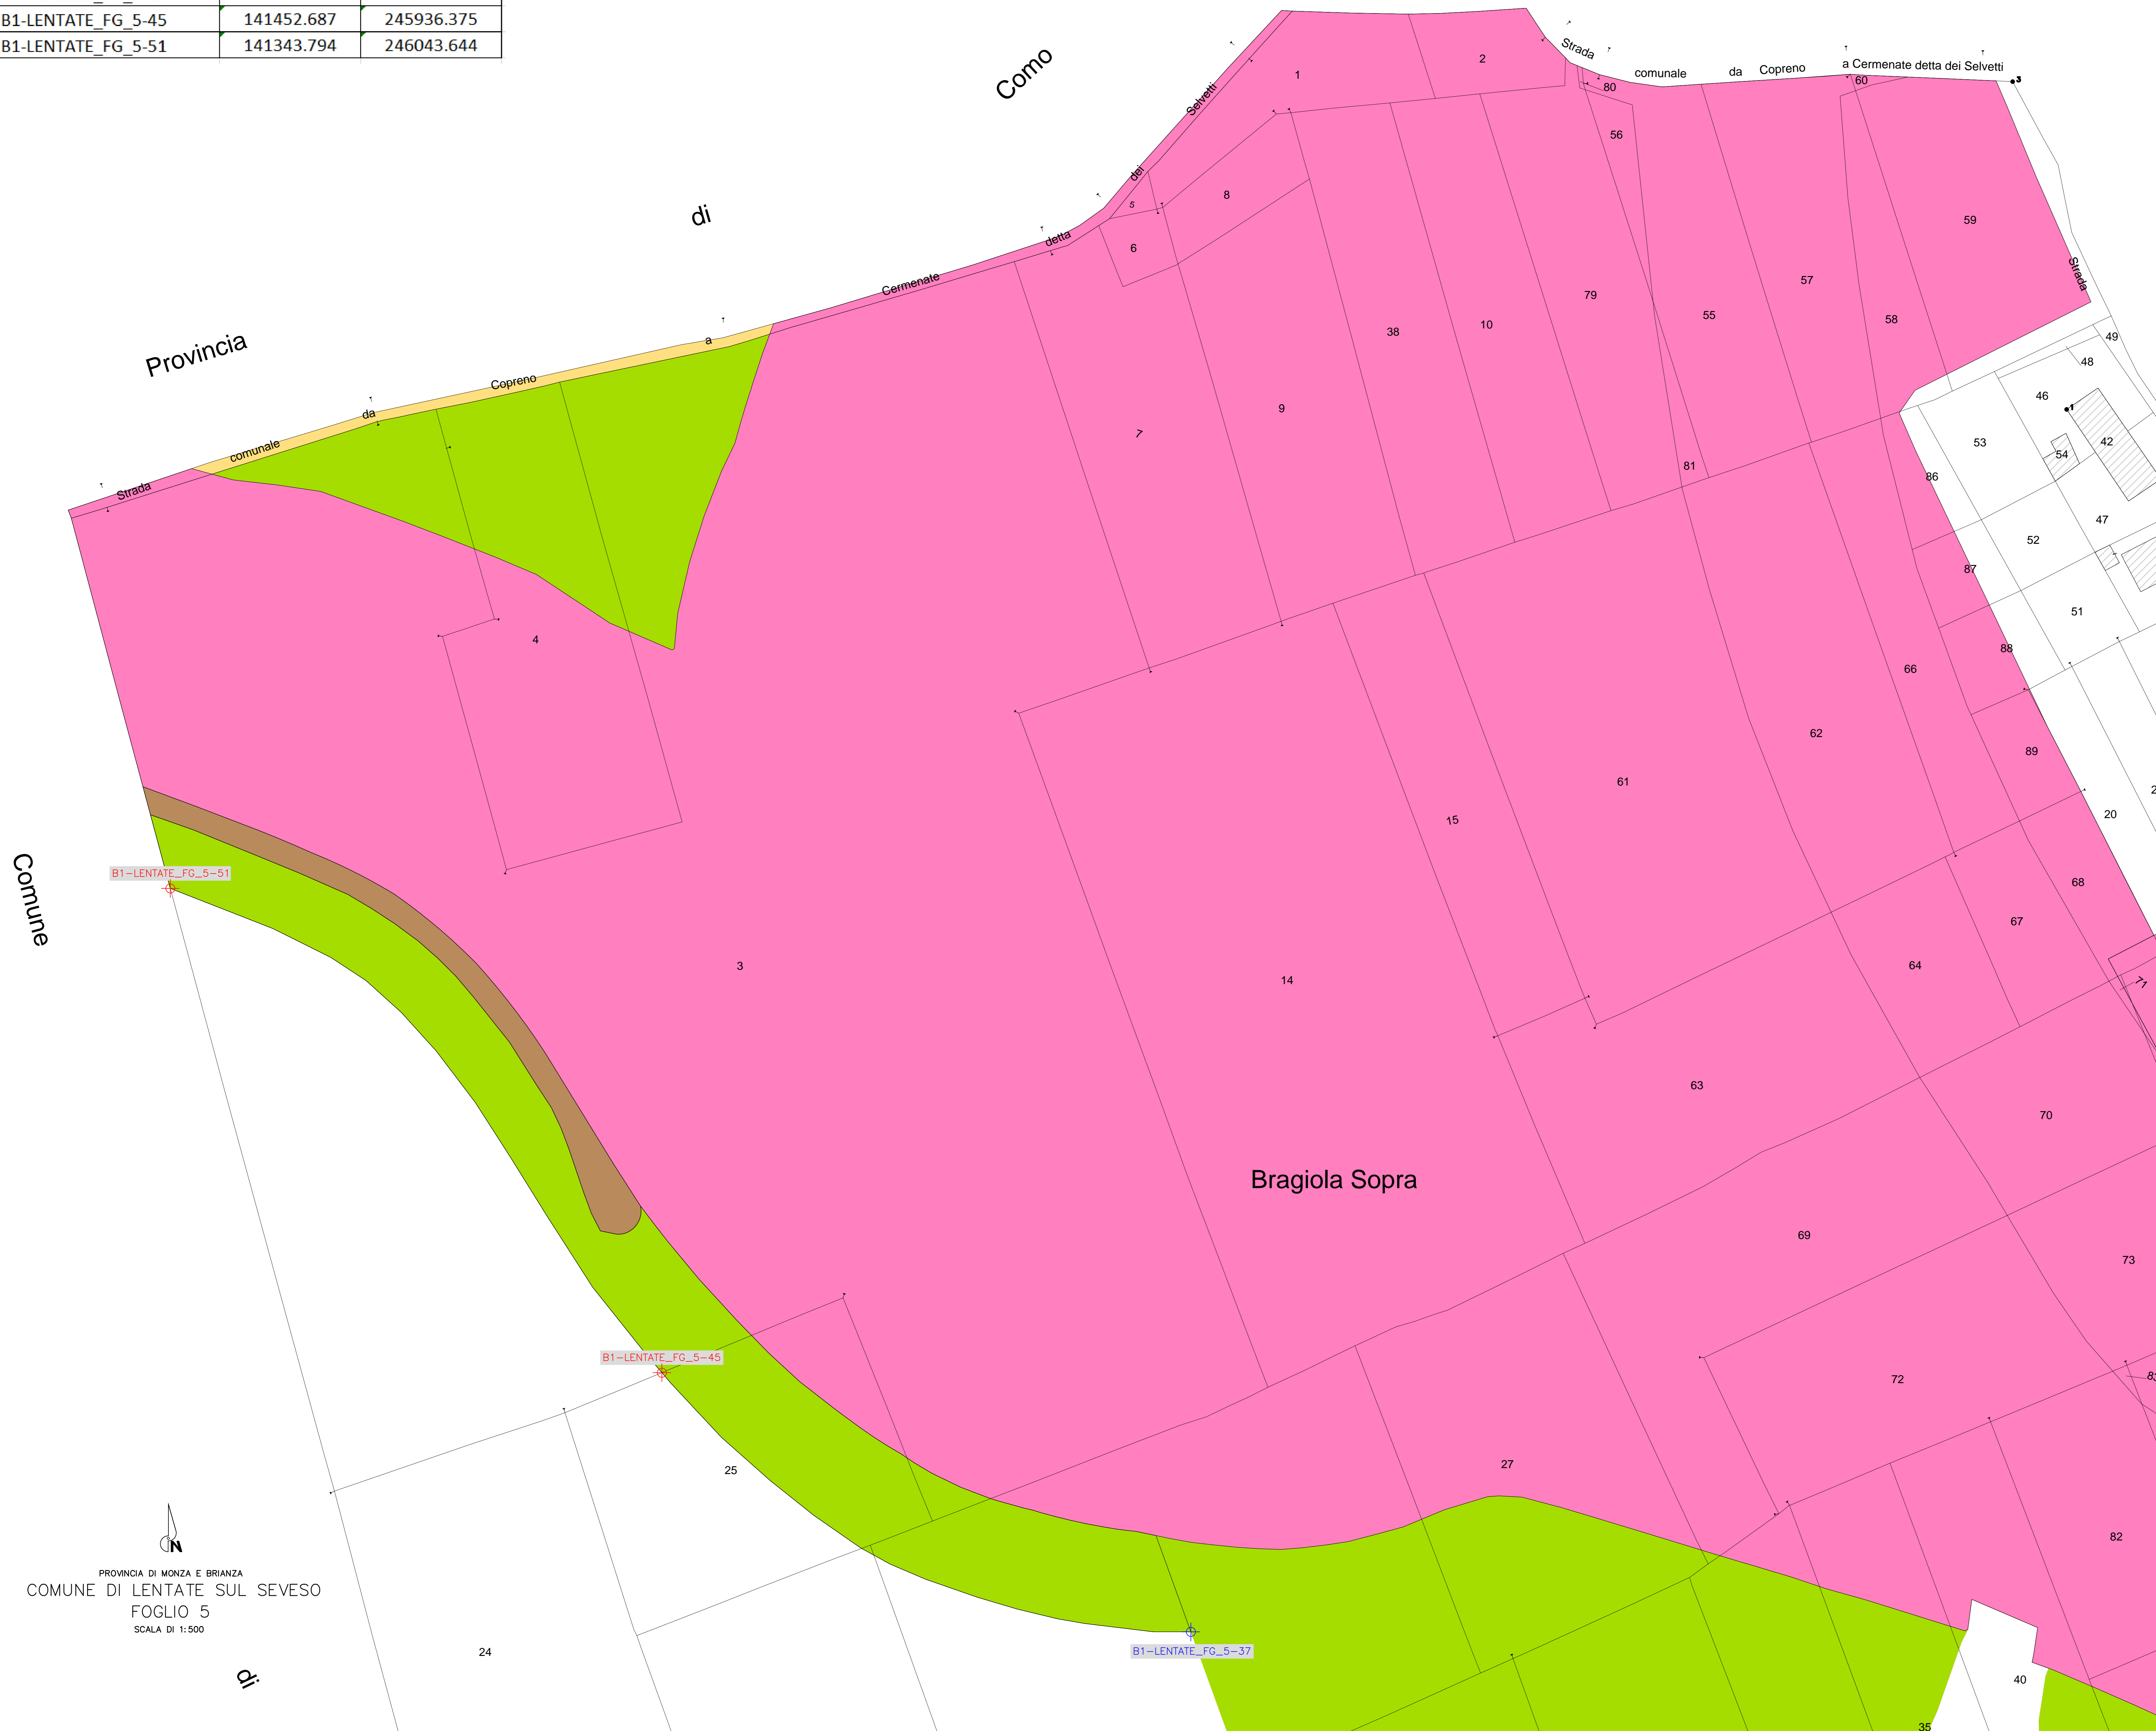



SIMBOLOGIA DI PIANO PARTICELLARE		
GRUPPO	COLORE	DESCRIZIONE
ESISTENTE		STRADE PUBBLICHE
		FERROVIE
		CORSI D'ACQUA
ESPROPRI		AREE DA FRAZIONARE PER SEDE AUTOSTRADA PEDEMONTANA LOMBARDA
		AREE DA FRAZIONARE PER DEVIAZIONE DI STRADE
		AREE DA FRAZIONARE PER DEVIAZIONE DI CORSI D'ACQUA
		AREE DA FRAZIONARE PER OPERE DI MITIGAZIONE AMBIENTALE

B1-LENTATE FG_5 CIPPI IN TOTALE NR. 4

SIMBOLOGIA CIPPI		
	CIPPI DI CONFINE	NR. 2
	CIPPI DI CONFINE NON NECESSARI	NR. 2

N.B.: IL NUMERO TOTALE DI CIPPI FA RIFERIMENTO AL FOGLIO CATASTALE

SIMBOLOGIA CATASTALE					
	Portale catastale		Valutazione intermedia		Strada pubblica
	Confine di Comune		Acqua pubblica		Foglio 4/10 rs
	Confine di Comune		Confine di foglio catastale		

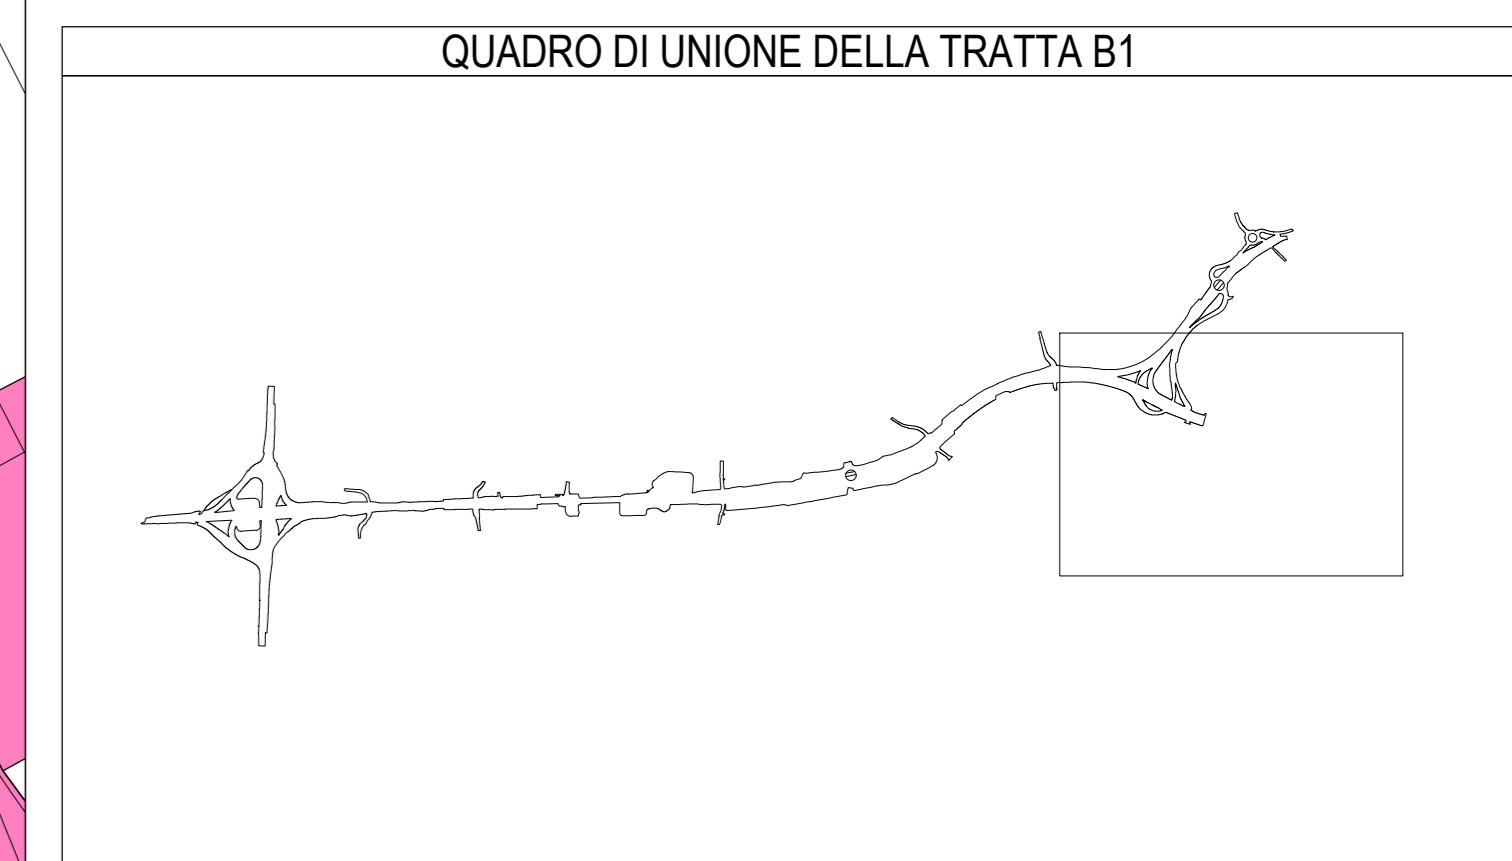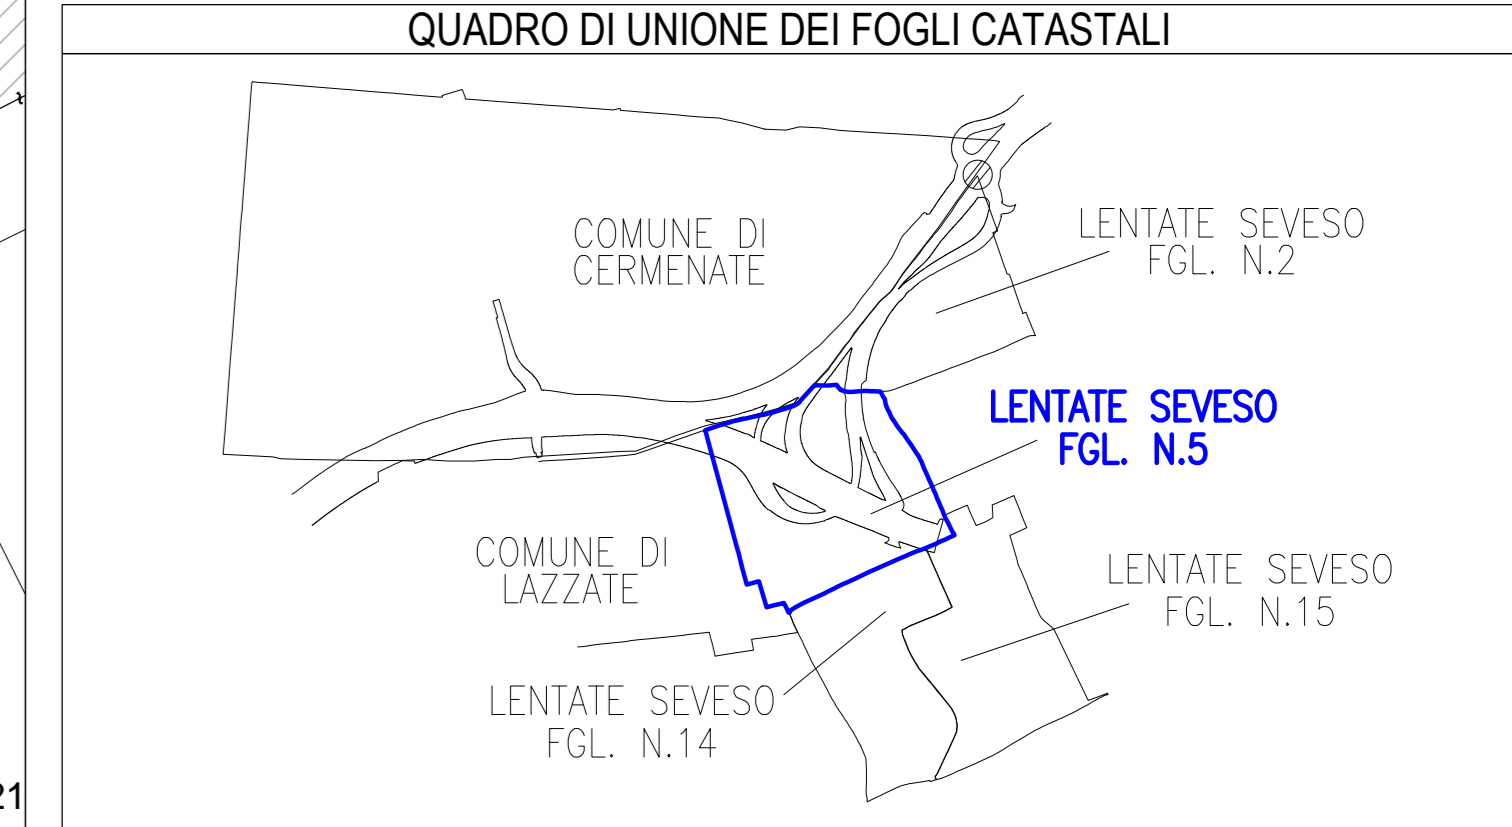

MATRICE DI REVISIONE		
REV	DATA	DESCRIZIONE MODIFICA

N.B.: LA TAVOLA SOSTITUISCE QUELLA RELATIVA AL CODICE [] DEL PROGETTO ESECUTIVO

COLLEGAMENTO AUTOSTRADALE DALMINE - COMO - VARESE - VALICO DEL GAGGIOLO E OPERE AD ESSO CONNESSE
TRATTE B1, B2, C, D, TRVA13+14, GREENWAY
AS BUILT
TRATTA B1
ESPROPRI
CIPPI CHILOMETRICI
ASSE PRINCIPALE - COMUNE DI LENTATE FG.5 TAV.1/2

IDENTIFICAZIONE ELABORATO	IMPRESA
PROGETTISTA - PROGETTO ESECUTIVO DI DETTAGLIO	RAGGRUPPAMENTO TEMPORANEO PROGETTISTI
RESPONSABILE DI PROGETTO ED INCARICATO DELL'INTEGRAZIONE PER LE VARIE PRESTAZIONI: Ing. Alberto Caschira	RESPONSABILE DI PROGETTO ED INCARICATO DELL'INTEGRAZIONE PER LE VARIE PRESTAZIONI: 3TI PROGETTI ITALIA S.p.A.
CONCEDENTE	ELABORAZIONE PROGETTUALE
CONCESSIONARIO	APPROVATO
Direzione Tecnica: Ing. Giuseppe Serrini Ing. Sabrina Lattuada	Direzione dei Lavori: Ing. Francesco Giannone
REDAZIONE	VERIFICAZIONE
Redatto: Donatolo	Verificato: Sarge

PROVINCIA DI MONZA E BRIANZA
 COMUNE DI LENTATE SUL SEVESO
 FOGLIO 5
 SCALA DI 1:500

IP