



COORDINATE TRACCIAMENTO

NOME CIPPO	EST	NORD
B1-ROVELLASCA_FG_902-1	138038.692	245405.535
B1-ROVELLASCA_FG_902-2	138078.265	245409.577
B1-ROVELLASCA_FG_902-3	138095.635	245423.262
B1-ROVELLASCA_FG_902-4	138110.134	245428.761
B1-ROVELLASCA_FG_902-5	138132.778	245431.199
B1-ROVELLASCA_FG_902-6	138213.811	245253.522
B1-ROVELLASCA_FG_902-7	138210.520	245253.703
B1-ROVELLASCA_FG_902-8	138209.693	245261.163
B1-ROVELLASCA_FG_902-10	138151.414	245272.432
B1-ROVELLASCA_FG_902-11	138073.570	245277.502

PROVINCIA DI COMO
 COMUNE DI ROVELLASCA
 FOGLIO 902
 SCALA DI 1:500

SIMBOLOGIA DI PIANO PARTICELLARE

GRUPPO	COLORE	DESCRIZIONE
ESISTENTE		STRADE PUBBLICHE
		FERROVIE
		CORSI D'ACQUA
ESPROPRI		AREE DA FRAZIONARE PER SEDE AUTOSTRADA PEDEMONTANA LOMBARDA
		AREE DA FRAZIONARE PER DEVIAZIONE DI STRADE
		AREE DA FRAZIONARE PER DEVIAZIONE DI CORSI D'ACQUA
		AREE DA FRAZIONARE PER OPERE DI MITIGAZIONE AMBIENTALE

B1-ROVELLASCA FG_902 CIPPI IN TOTALE NR. 10



SIMBOLOGIA CIPPI

Simbolo	Descrizione	NR.
	CIPPI DI CONFINE	NR. 5
	CIPPI DI CONFINE NON NECESSARI	NR. 5

N.B.: IL NUMERO TOTALE DI CIPPI FA RIFERIMENTO AL FOGLIO CATASTALE

SIMBOLOGIA CATASTALE

Simbolo	Descrizione
	Particella catastale
	Viabilità interpodere
	Strada pubblica
	Acqua pubblica
	Foglio 4/10 rs
	Confine di Comune
	Confine di foglio catastale

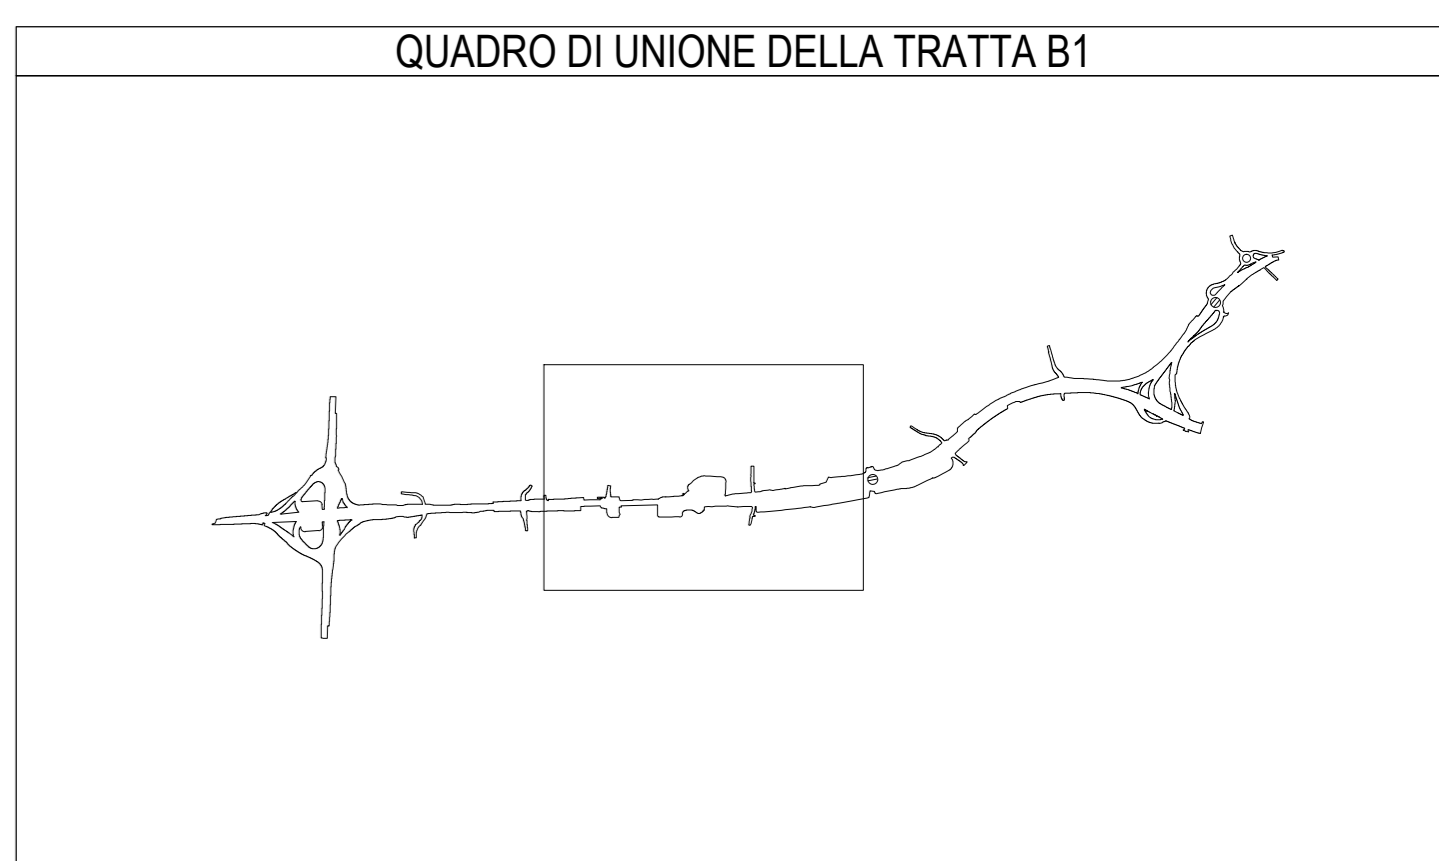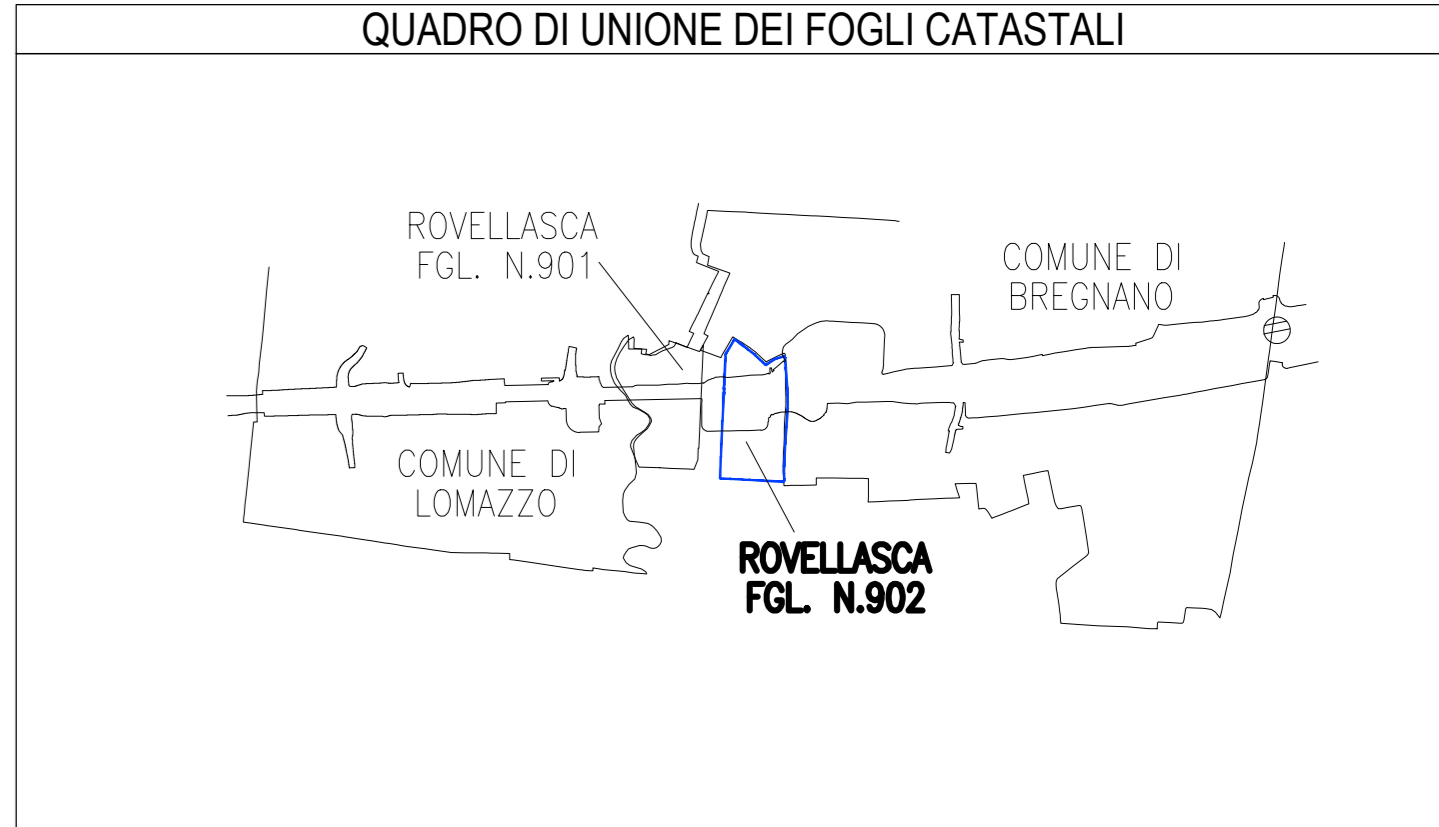

MATRICE DI REVISIONE

REV	DATA	DESCRIZIONE MODIFICA

N.B.: LA TAVOLA SOSTITUISCE QUELLA RELATIVA AL CODICE [] DEL PROGETTO ESECUTIVO

CONFERENZA AUTOSTRADALI CONNESSE

COLLEGAMENTO AUTOSTRADE DALMINE - COMO - VARESE - VALICO DEL GAGGIOLO E OPERE AD ESSO CONNESSE

TRATTE B1, B2, C, D, TRVA13+14, GREENWAY

AS BUILT

TRATTA B1

ESPROPRI

CIPPI CHILOMETRICI

ASSE PRINCIPALE - COMUNE DI ROVELLASCA FG. 902

IDENTIFICAZIONE ELABORATO

IMPRESA

RAGGRUPPAMENTO TEMPORANEO IMPRESE:

Mediatore: STRABAG A.G. / Mandatario: ICM S.p.A. / Mandatario incaricato: STRABAG S.p.A.

PROGETTISTA - PROGETTO ESECUTIVO DI DETTAGLIO

RAGGRUPPAMENTO TEMPORANEO PROGETTISTI:

Mediatore: 3TI Italia S.p.A. / Mandatario: CP - Consorzio Progetti / Mandatario incaricato: Arch. Salvatore Vergiglio

CONCEDENTE

CONFERENZA AUTOSTRADALI CONNESSE

RESPONSABILE DI PROGETTO ED INCARICATO DELL'INTEGRAZIONE PER LE VARIE PRESTAZIONI:

Ing. Roberto Caschira

ELABORAZIONE PROGETTUALE

PROGETTISTA:

3TI PROGETTI ITALIA S.p.A.

3TI ITALIA S.p.A.

INGEGNERIA TECNICA

Ing. Stefano Jacca Pissardi

Ordine degli Ingegneri

Provincia di Roma n. 20809

Redatto: Donatello / Verificato: Serge / Approvato: Possati