


Sezione di Lomazzo Comasco

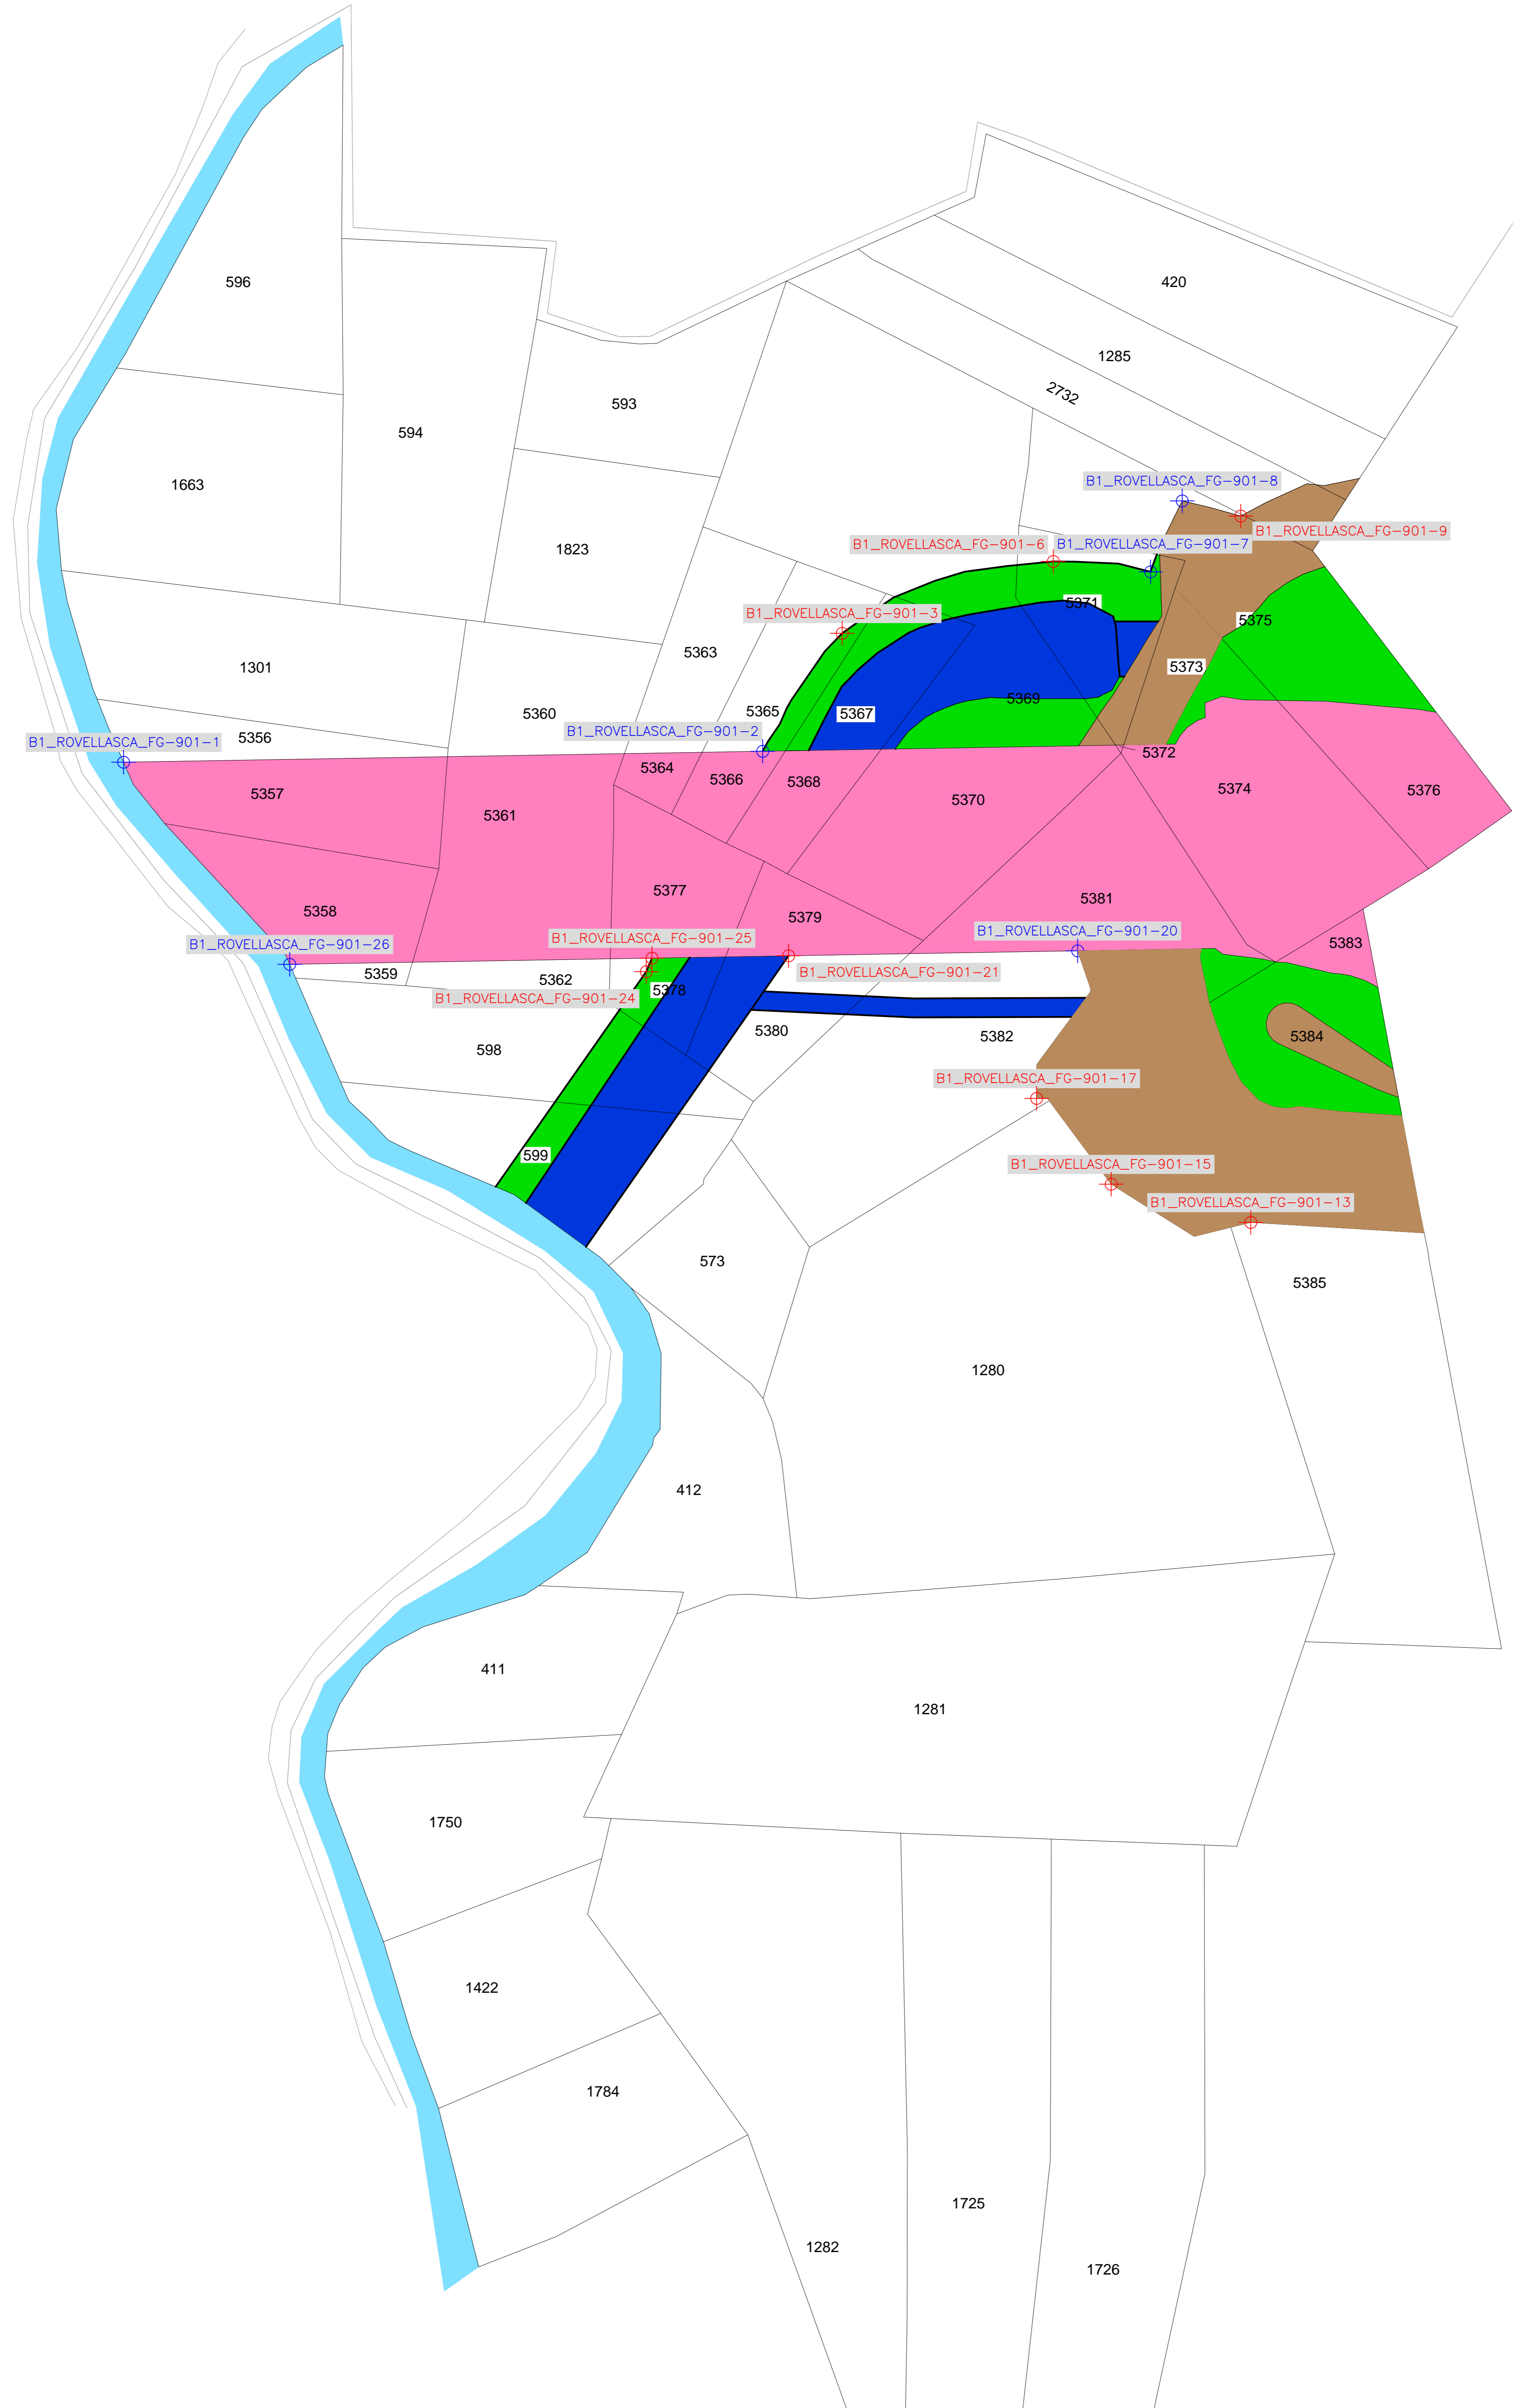



SIMBOLOGIA DI PIANO PARTICELLARE		
GRUPPO	COLORE	DESCRIZIONE
ESISTENTE		STRADE PUBBLICHE
		FERROVIE
		CORSI D'ACQUA
ESPROPRI		AREE DA FRAZIONARE PER SEDE AUTOSTRADA PEDEMONTANA LOMBARDA
		AREE DA FRAZIONARE PER DEVIAZIONE DI STRADE
		AREE DA FRAZIONARE PER DEVIAZIONE DI CORSI D'ACQUA
		AREE DA FRAZIONARE PER OPERE DI MITIGAZIONE AMBIENTALE

B1-ROVELLASCA FG\_901 CIPPI IN TOTALE NR. 15

SIMBOLOGIA CIPPI		
	CIPPI DI CONFINE	NR. 7
	CIPPI DI CONFINE NON NECESSARI	NR. 8

N.B.: IL NUMERO TOTALE DI CIPPI FA RIFERIMENTO AL FOGLIO CATASTALE

SIMBOLOGIA CATASTALE					
	Particella catastale		Viabilità interpodere		Strada pubblica
	Confine di Comune		Acqua pubblica		Foglio 4/10 rs
	Confine di Comune		Confine di foglio catastale		

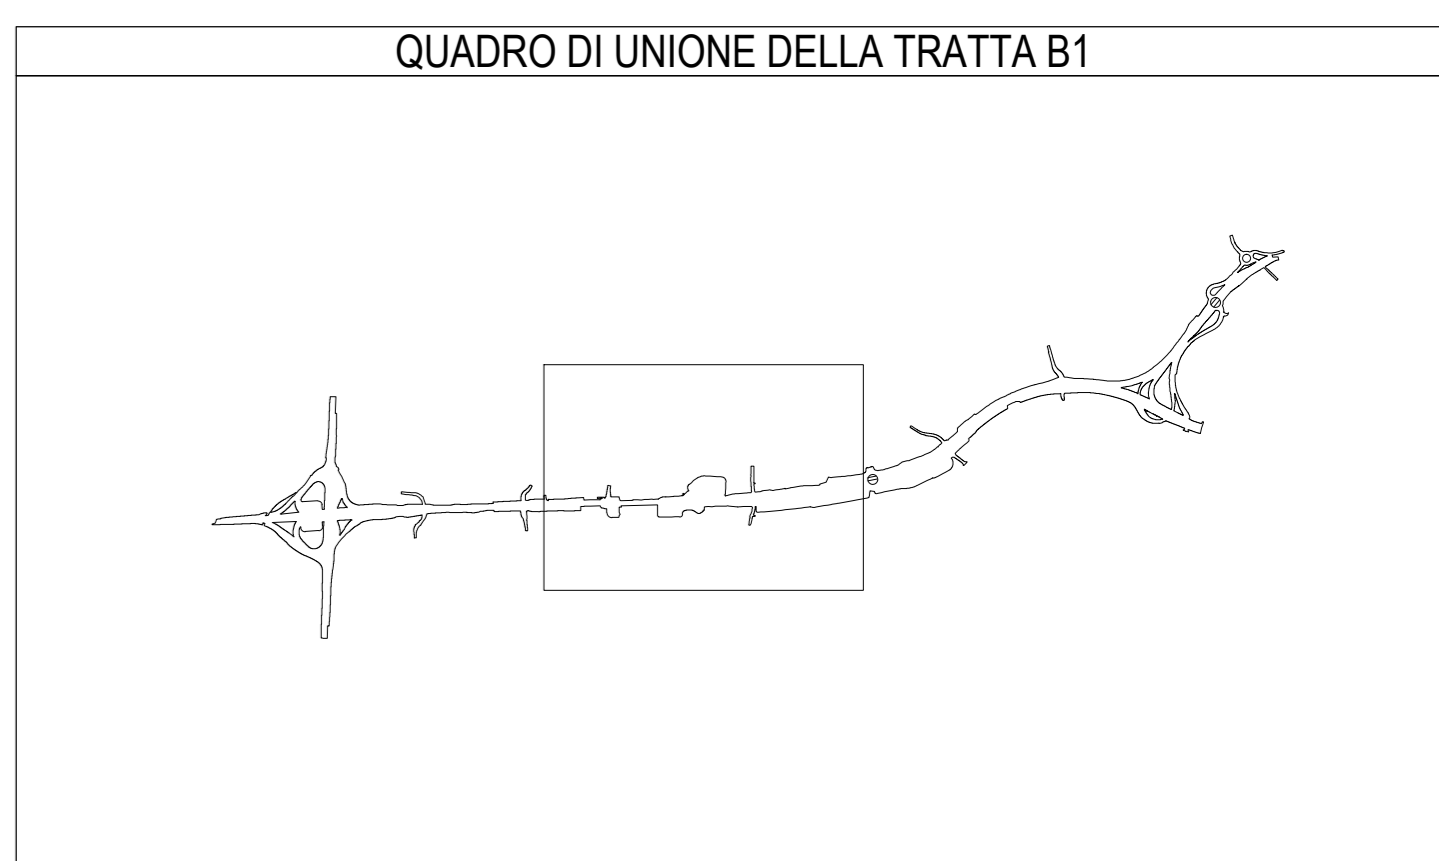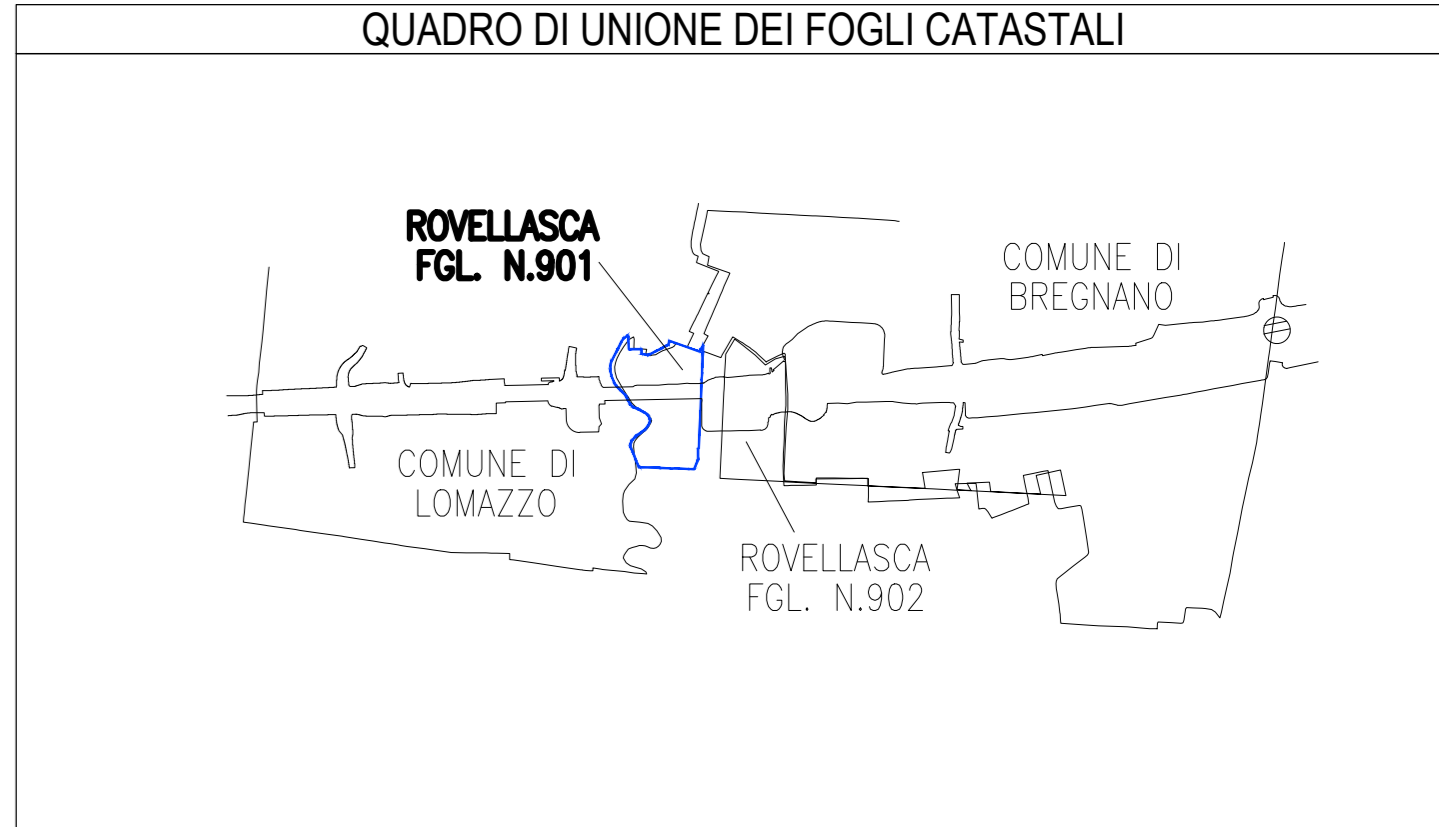

COORDINATE TRACCIAMENTO

NOME CIPPO	EST	NORD
B1-ROVELLASCA_FG_901-1	137831.026	245357.832
B1-ROVELLASCA_FG_901-2	137938.236	245359.676
B1-ROVELLASCA_FG_901-3	137951.593	245379.473
B1-ROVELLASCA_FG_901-6	137987.002	245391.527
B1-ROVELLASCA_FG_901-7	138003.313	245389.774
B1-ROVELLASCA_FG_901-8	138008.635	245401.692
B1-ROVELLASCA_FG_901-9	138018.446	245399.139
B1-ROVELLASCA_FG_901-13	138020.118	245280.602
B1-ROVELLASCA_FG_901-15	137996.700	245287.018
B1-ROVELLASCA_FG_901-17	137984.205	245301.416
B1-ROVELLASCA_FG_901-21	137942.590	245325.346
B1-ROVELLASCA_FG_901-24	137918.715	245322.694
B1-ROVELLASCA_FG_901-25	137919.656	245324.952
B1-ROVELLASCA_FG_901-26	137858.895	245323.906

MATRICE DI REVISIONE		
REV	DATA	DESCRIZIONE MODIFICA

N.B.: LA TAVOLA SOSTITUISCE QUELLA RELATIVA AL CODICE [ ] DEL PROGETTO ESECUTIVO

CONFERENZA AUTOSTRADALI CONNESSE

COLLEGAMENTO AUTOSTRADALE DALMINE - COMO - VARESE - VALICO DEL GAGGIOLO E OPERE AD ESSO CONNESSE

CONTRATTO DI APPALTO

TRATTE B1, B2, C, D, TRAI 13-14, GREENWAY

AS BUILT

ESPROPRI

CIPPI CHILOMETRICI

ASSE PRINCIPALE - COMUNE DI ROVELLASCA FG. 901

<b>IDENTIFICAZIONE ELABORATO</b>	<b>IMPRESA</b>
CODICE PROGETTO: F0107B WBS CIPPO ZONA OPERA MANUTENZIONE INTERVENTO PROCEDIMENTO FASE	RAGGRUPPAMENTO TEMPORANEO IMPRESE: Mandatario: STRABAG A.G. Mandatario: GLF Grandi Lavori Fincosit S.p.A. Mandatario: ICM S.p.A. Mandatario: STRABAG S.p.A.

Scale: 1:500

DATA	DESCRIZIONE	REV	PROGETTISTA - PROGETTO ESECUTIVO DI DETTAGLIO
2011	Emessa	1	RAGGRUPPAMENTO TEMPORANEO PROGETTISTE: Mandatario: STRABAG A.G. Mandatario: GLF Grandi Lavori Fincosit S.p.A. Mandatario: ICM S.p.A. Mandatario: STRABAG S.p.A.

CONCEDENTE: CONFERENZA AUTOSTRADALI CONNESSE

RESPONSABILE DI PROGETTO ED INCARICATO DELL'INTEGRAZIONE PER LE VARIE PRESTAZIONI: Ing. Alberto Caschini

ELABORAZIONE PROGETTUALE: PROGETTISTE: 3TI PROGETTI ITALIA S.p.A.


Redatto: Donato Verificato: Serge Approvato: Possati

PROVINCIA DI COMO  
 COMUNE DI ROVELLASCA  
 FOGLIO 901  
 SCALA DI 1:500