


COORDINATE TRACCIAMENTO

NOME CIPPO	EST	NORD
B1-LENTATE_FG_3-01	142224.178	246749.417
B1-LENTATE_FG_3-02	142134.902	246644.275

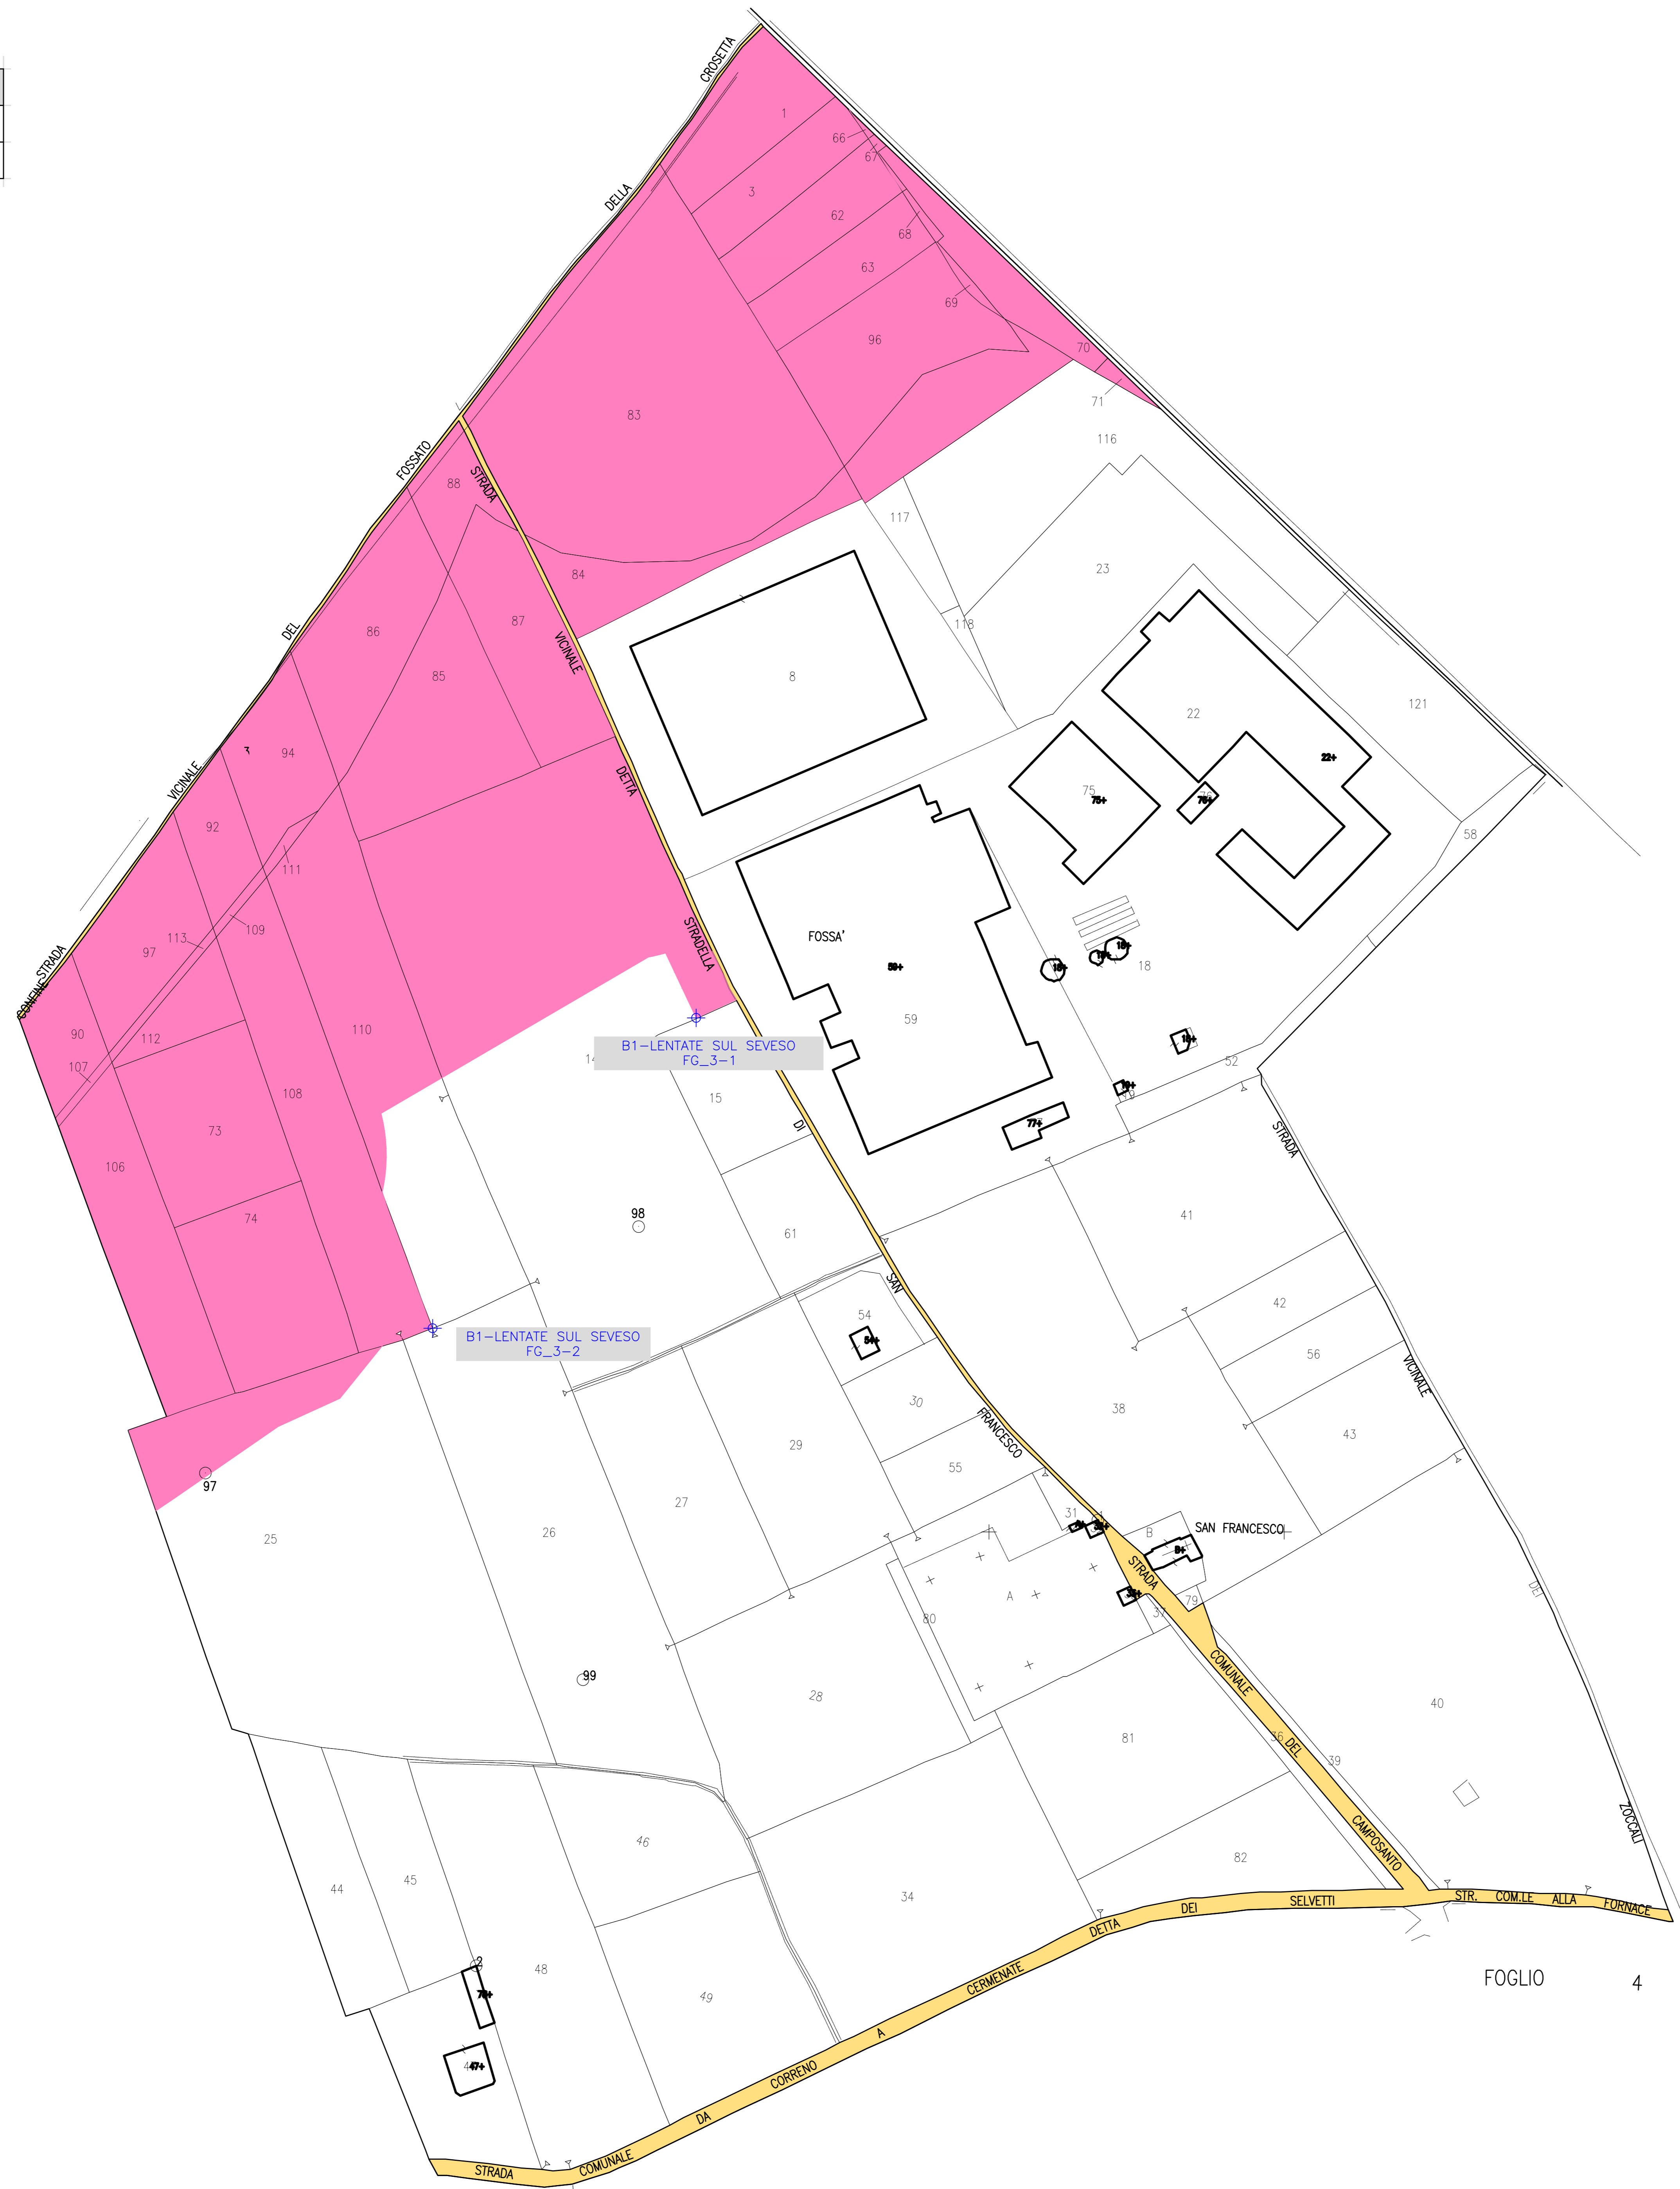


 PROVINCIA DI MONZA E BRIANZA
 COMUNE DI LENTATE SUL SEVESO
 FOGLIO 3
 SCALA DI 1:500

SIMBOLOGIA DI PIANO PARTICELLARE		
GRUPPO	COLORE	DESCRIZIONE
ESISTENZE		STRADE PUBBLICHE
		FERROVIE
		CORSI D'ACQUA
ESPROPRI		AREE DA FRAZIONARE PER SEDE AUTOSTRADA PEDEMONTANA LOMBARDA
		AREE DA FRAZIONARE PER DEVIAZIONE DI STRADE
		AREE DA FRAZIONARE PER DEVIAZIONE DI CORSI D'ACQUA
		AREE DA FRAZIONARE PER OPERE DI MITIGAZIONE AMBIENTALE

B1-LENTATE FG_16 CIPPI IN TOTALE NR. 2

SIMBOLOGIA CIPPI


	CIPPI DI CONFINI	NR. 2
	CIPPI DI CONFINI NON NECESSARI	NR. 0

N.B.: IL NUMERO TOTALE DI CIPPI FA RIFERIMENTO AL FOGLIO CATASTALE


SIMBOLOGIA CATASTALE

	Particella catastale		Vigilia Interpolare		Strada pubblica		Acqui pubblico		Fog. 4/5 r.
	Confine di Comune		Confine di Foglio catastale						

QUADRO DI UNIONE DEI FOGLI CATASTALI

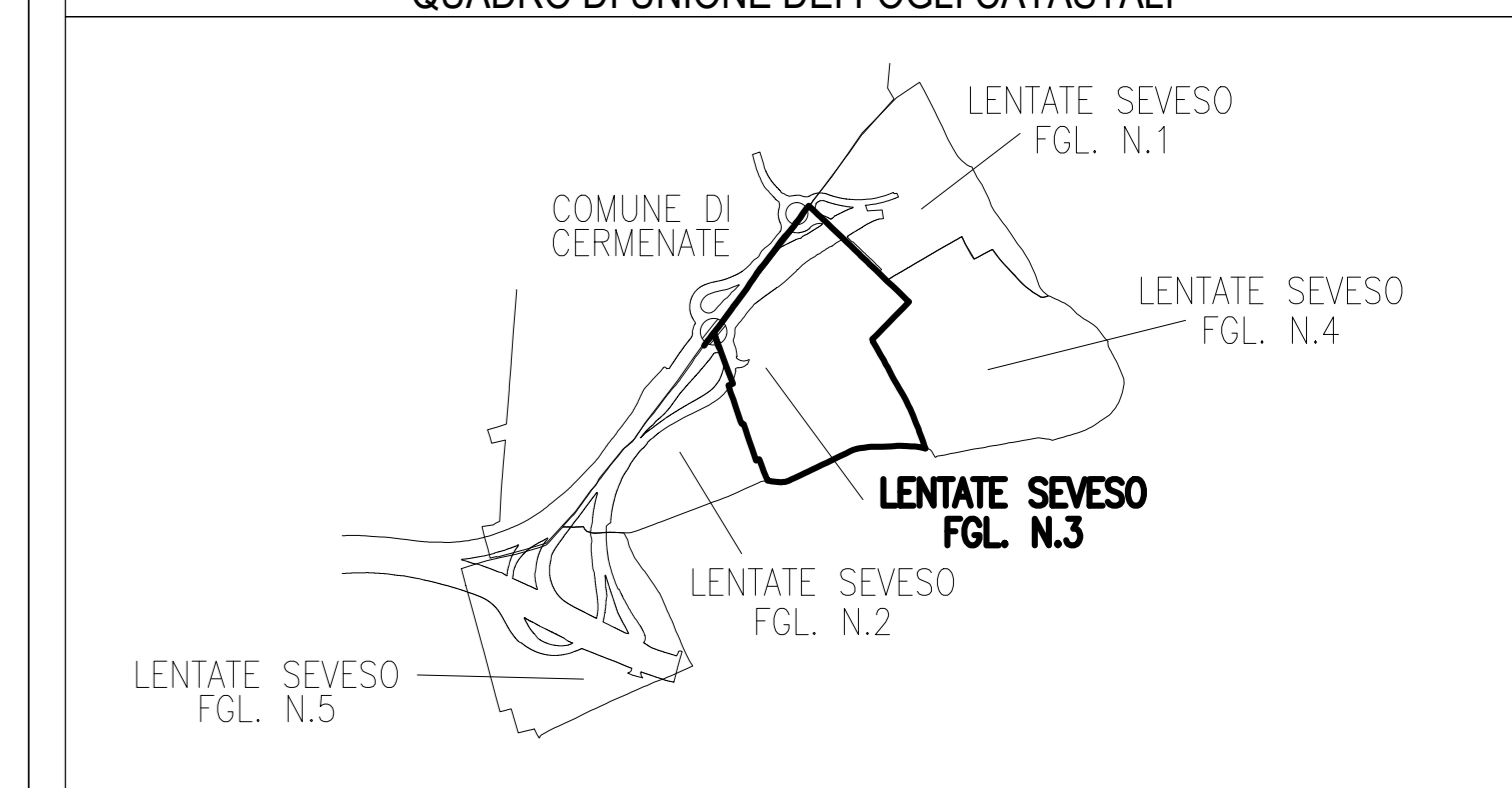

QUADRO DI UNIONE DELLA TRATTA B1

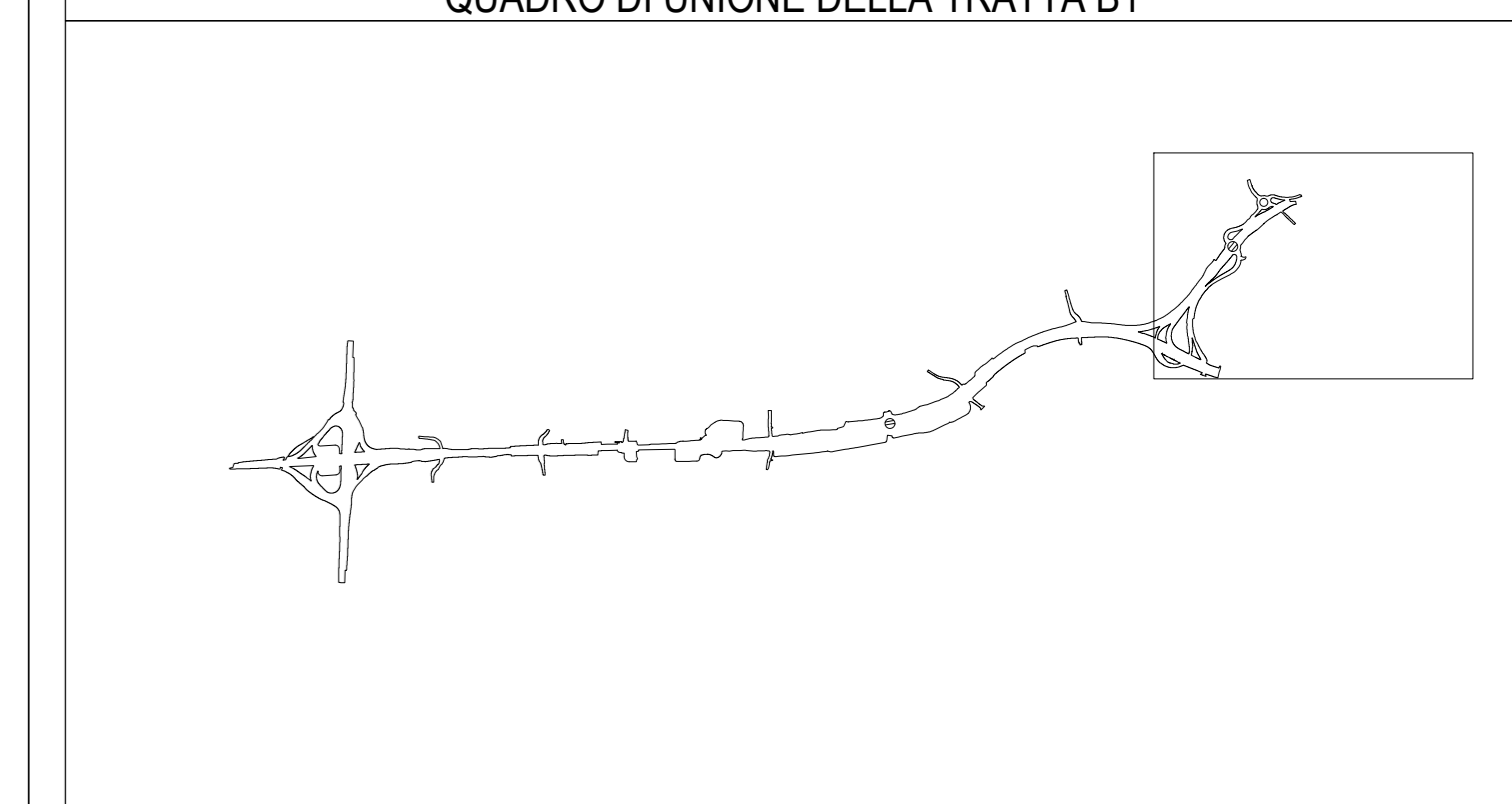

MATRICE DI REVISIONE

REV	DATA	DESCRIZIONE MODIFICA

N.B.: LA TAVOLA SOSTITUISCE QUELLA RELATIVA AL CODICE [] DEL PROGETTO ESECUTIVO

COLLEGAMENTO AUTOSTRADALE
 DALMINE - COMO - VARESE - VALICO DEL GAGGIOLO E OPERE AD ESSO CONNESSE
CODICE C.U.P. 8101000010004
TRATTE B1, B2, C, D, TRVA13-14, GREENWAY
AS BUILT
TRATTA B1
 ESPROPRI
 CIPPI CHILOMETRICI
 ASSE PRINCIPALE - COMUNE DI LENTATE FG 3

IDENTIFICAZIONE ELABORATO CODICE PROGETTO: FIDUTR V.P.F. LINEE PRODUTTIVE LIVELLO ZONA OPERA AMBITO INTERVENTO INTELLIGENZA PROFESSIONE FIRMA	IMPRESA RAGGRUPPAMENTO TEMPORANEO IMPRESE: Mandatario STRABAG A.S. GL F Grandi Lavori Fincolet S.p.A. Mandatario ICM S.p.A. Mandatario STRABAG S.p.A.
DATA Descrizione Emissione	PROGETTISTA - PROGETTO ESECUTIVO DI DETTAGLIO RAGGRUPPAMENTO TEMPORANEO PROGETTISTI: Mandatario 3TI RESPONSABILE DI PROGETTO ED INCARICATO DELL'INTEGRAZIONE TRA LE VARE: PRESTAZIONE: Ing. Roberto Carocini
CONCEDENTE CONCESSIONE AUTOSTRADELLA CONTRATTO	ELABORAZIONE PROGETTUALE PROGETTISTA 3TI PROGETTI ITALIA S.p.A. 3TI ITALIA S.p.A. DIREZIONE TECNICA Ing. Stefano Invernizzi Coordinatore degli Interventi Provincia di Roma n. 20809
CONCESSIONARIO Autorizzante Provincia di Monza e Brianza Direzione Tecnica Ing. Sabrina Luttikhedde	APPROVATO Il Direttore dei Lavori Autorella Provincia di Monza e Brianza Direzione Tecnica Ing. Roberto Carocini
Redatto: Di Ceglie Verificato: Sorge Approvato: Possati	

FOGLIO 4