










COORDINATE TRACCIAMENTO

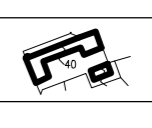
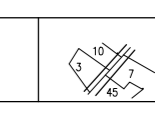
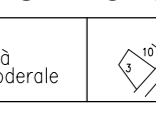

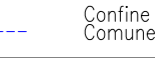


NOME CIPPO	EST	NORD
B1-CERMENATE_FG_908-01	142043.851	246921.796

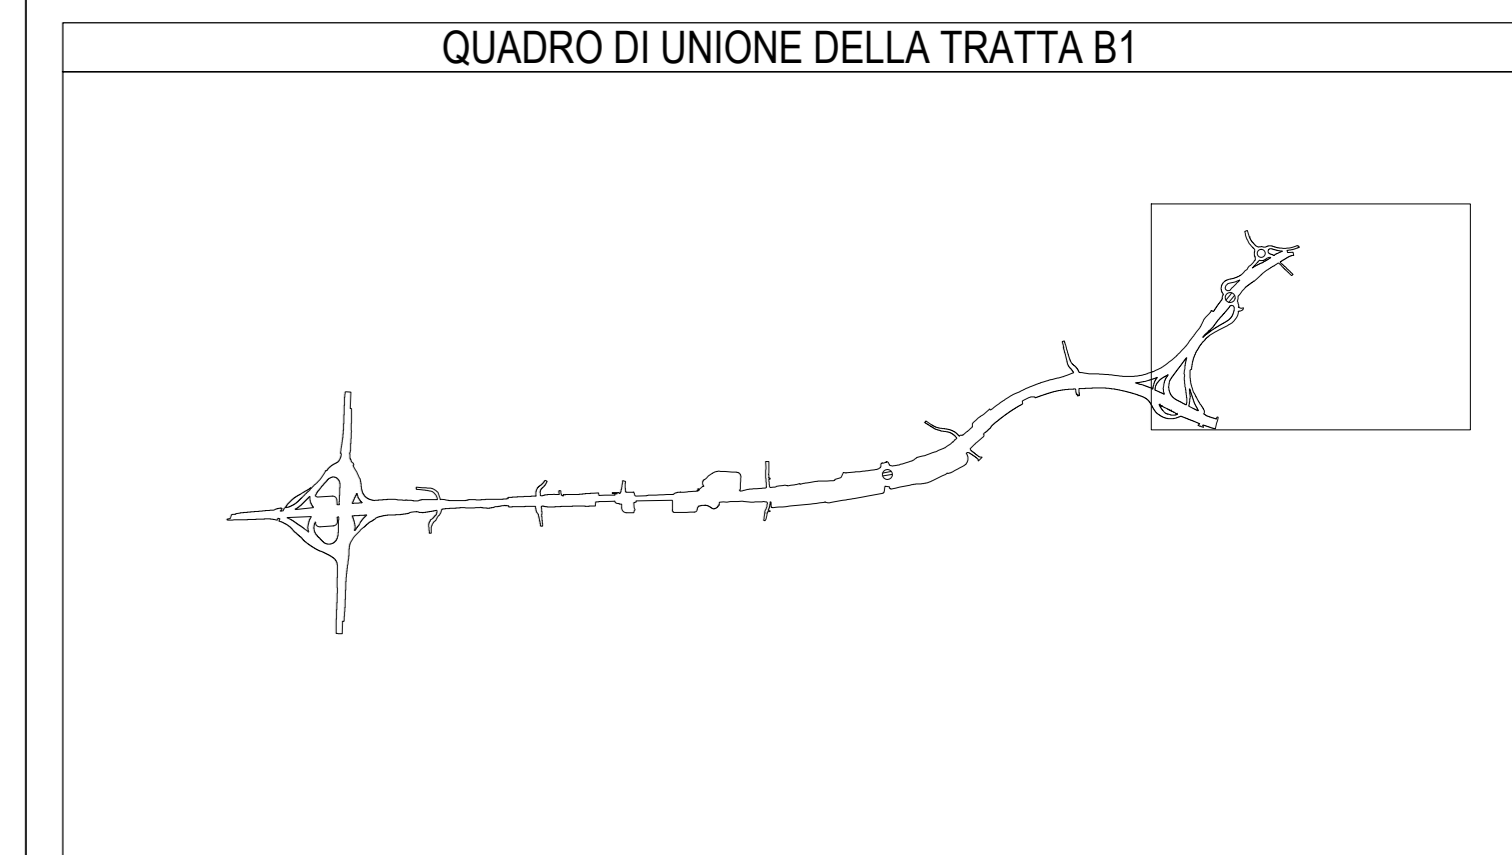
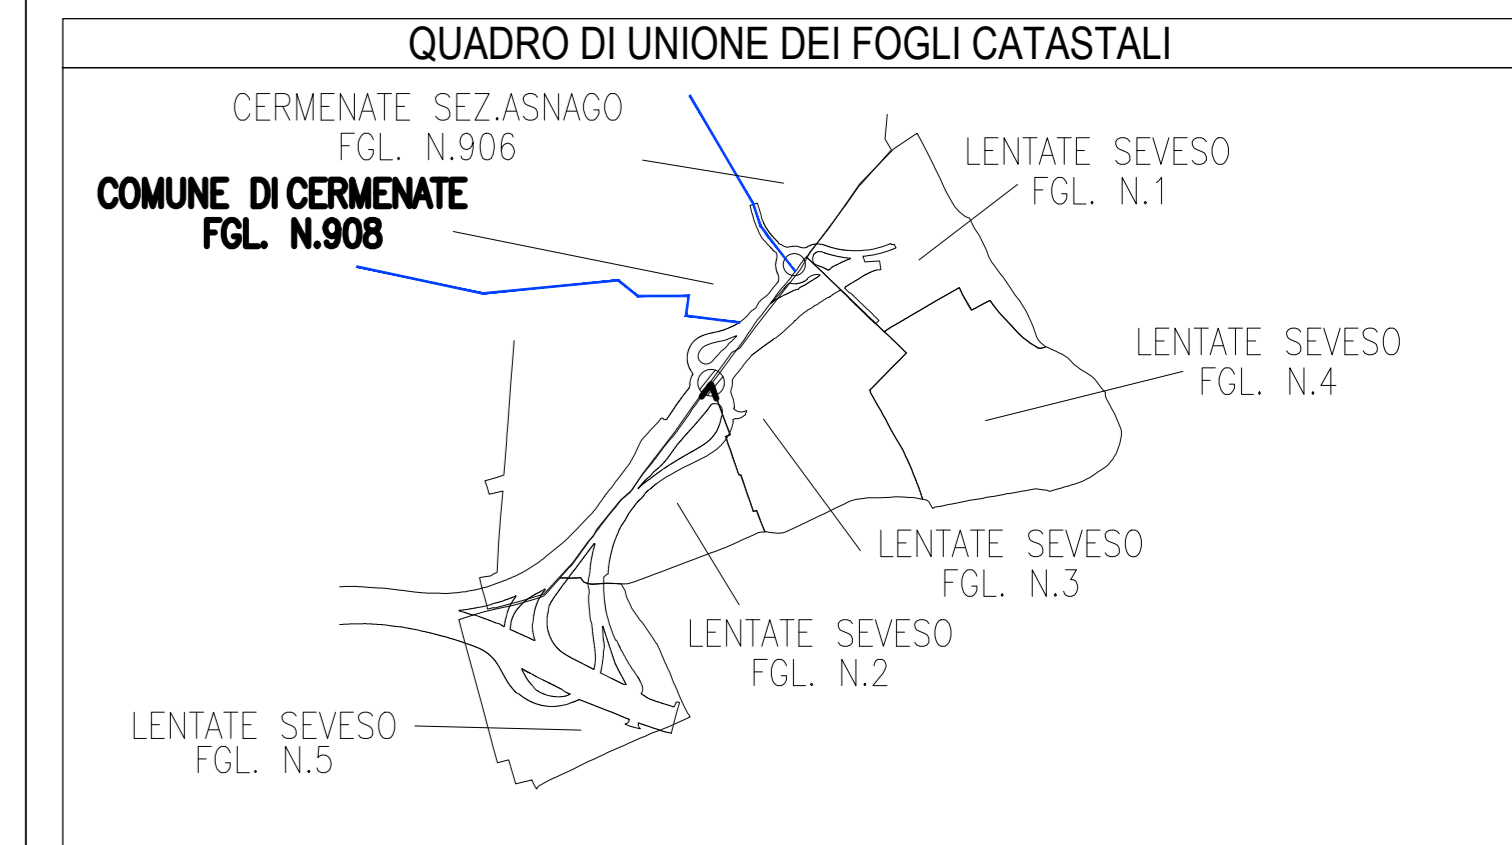
SIMBOLOGIA DI PIANO PARTICELLARE		
GRUPPO	COLORE	DESCRIZIONE
ESISTENTE		STRADE PUBBLICHE
		FERROVIE
ESPROPRI		CORSI D'ACQUA
		AREE DA FRAZIONARE PER SEDE AUTOSTRADA PEDEMONTANA LOMBARDA
		AREE DA FRAZIONARE PER DEVIAZIONE DI STRADE
		AREE DA FRAZIONARE PER DEVIAZIONE DI CORSI D'ACQUA
		AREE DA FRAZIONARE PER OPERE DI MITIGAZIONE AMBIENTALE

B1-CERMENATE FG_908 CIPPI IN TOTALE NR. 1

SIMBOLOGIA CIPPI		
	CIPPI DI CONFINI	NR. 1
	CIPPI DI CONFINI NON NECESSARI	NR. 0

N.B.: IL NUMERO TOTALE DI CIPPI FA RIFERIMENTO AL FOGLIO CATASTALE

SIMBOLOGIA CATASTALE					
	Particella catastale		Confine di Comune		Confine di Foglio catastale
	Visibile intersezione		Strada pubblica		Acqui pubblica
	Fond. 4/5 1:1				



MATRICE DI REVISIONE

REV.	DATA	DESCRIZIONE MODIFICA

N.B.: LA TAVOLA SOSTITUISCE QUELLA RELATIVA AL CODICE [] DEL PROGETTO ESECUTIVO




COLLEGAMENTO AUTOSTRADALE DALMINE - COMO - VARESE - VALICO DEL GAGGIOLO E OPERE AD ESSO CONNESSE




TRATTE B1, B2, C, D, TRAVI 13-14, GREENWAY

AS BUILT

ESPROPRI

CIPPI CHILOMETRICI

ASSE PRINCIPALE - COMUNE DI CERMENATE FG 908

INDIVIDUAZIONE ELABORATO	IMPRESA	RAGGRUPPAMENTO TEMPORANEO IMPRESE
CODICE PROGETTO: FIDURB LINEE PROGETTUALI: LINEE STATO: LINEE AREA: LINEE DATA: LINEE SCALE: 1:500	STRABAG A.G. Grandi Lavori Finanziari S.p.A.	ICM S.p.A. STRABAG S.p.A.

DATA	DESCRIZIONE	REV.	PROGETTISTA - PROGETTO ESECUTIVO DI DETTAGLIO

CONCEDENTE	RESPONSABILE DI PROGETTO ED INCARICATO DELL'INTEGRAZIONE PER LE VARIE PRESTAZIONI
CONCESSIONE AUTOSTRADALI LOMBARDA Ing. Alberto Cecchini	3TI ITALIA S.p.A. Ing. Stefano Inza Passati Crotone degli Ingegneri Provincia di Roma n. 20809

CONCESSIONARIO	ELABORAZIONE PROGETTUALE
3TI ITALIA S.p.A. INGEGNERI TECNICI ING. GIUSEPPE BIANCHI ING. FEDERICA TOSCANI ING. SABINA LATTADA	3TI ITALIA S.p.A. INGEGNERI TECNICI ING. GIUSEPPE BIANCHI ING. FEDERICA TOSCANI ING. SABINA LATTADA

APPROVATO	REDAZIONE	VERIFICATO	APPROVATO
Ing. Alberto Cecchini Il Direttore dei Lavori Ing. Francesco Donato	Redatto: De Ceglie	Verificato: Serge	Approvato: Passati

