



COORDINATE TRACCIAMENTO

NO. CIPPO	NORD	EST	NORD
TRCO11_BREGNANO FG_908-1	139449.381	246671.658	
TRCO11_BREGNANO FG_908-2	139450.146	246644.187	

SIMBOLOGIA DI PIANO PARTICELLARE




GRUPPO	COLORE	DESCRIZIONE
ESISTENTE	[Pink]	STRADE PUBBLICHE
	[Grey]	FERROVIE
	[Light Blue]	CORSI D'ACQUA
	[Magenta]	AREE DA FRAZIONARE PER SEDE AUTOSTRADA PEDEMONTANA LOMBARDA
ESPROPRIO	[Brown]	AREE DA FRAZIONARE PER DEVIAZIONE DI STRADE
	[Dark Blue]	AREE DA FRAZIONARE PER DEVIAZIONE DI CORSI D'ACQUA
	[Green]	AREE DA FRAZIONARE PER OPERE DI MITIGAZIONE AMBIENTALE
	[Light Green]	

TRCO11 BREGNANO FG_908 CIPPI IN TOTALE NR. 65

SIMBOLOGIA CIPPI

[Blue]	CIPPI DI CONFINI	NR. 27
[Red]	CIPPI DI CONFINI NON NECESSARI	NR. 38


N.B.: IL NUMERO TOTALE DI CIPPI FA RIFERIMENTO AL FOGLIO CATASTALE

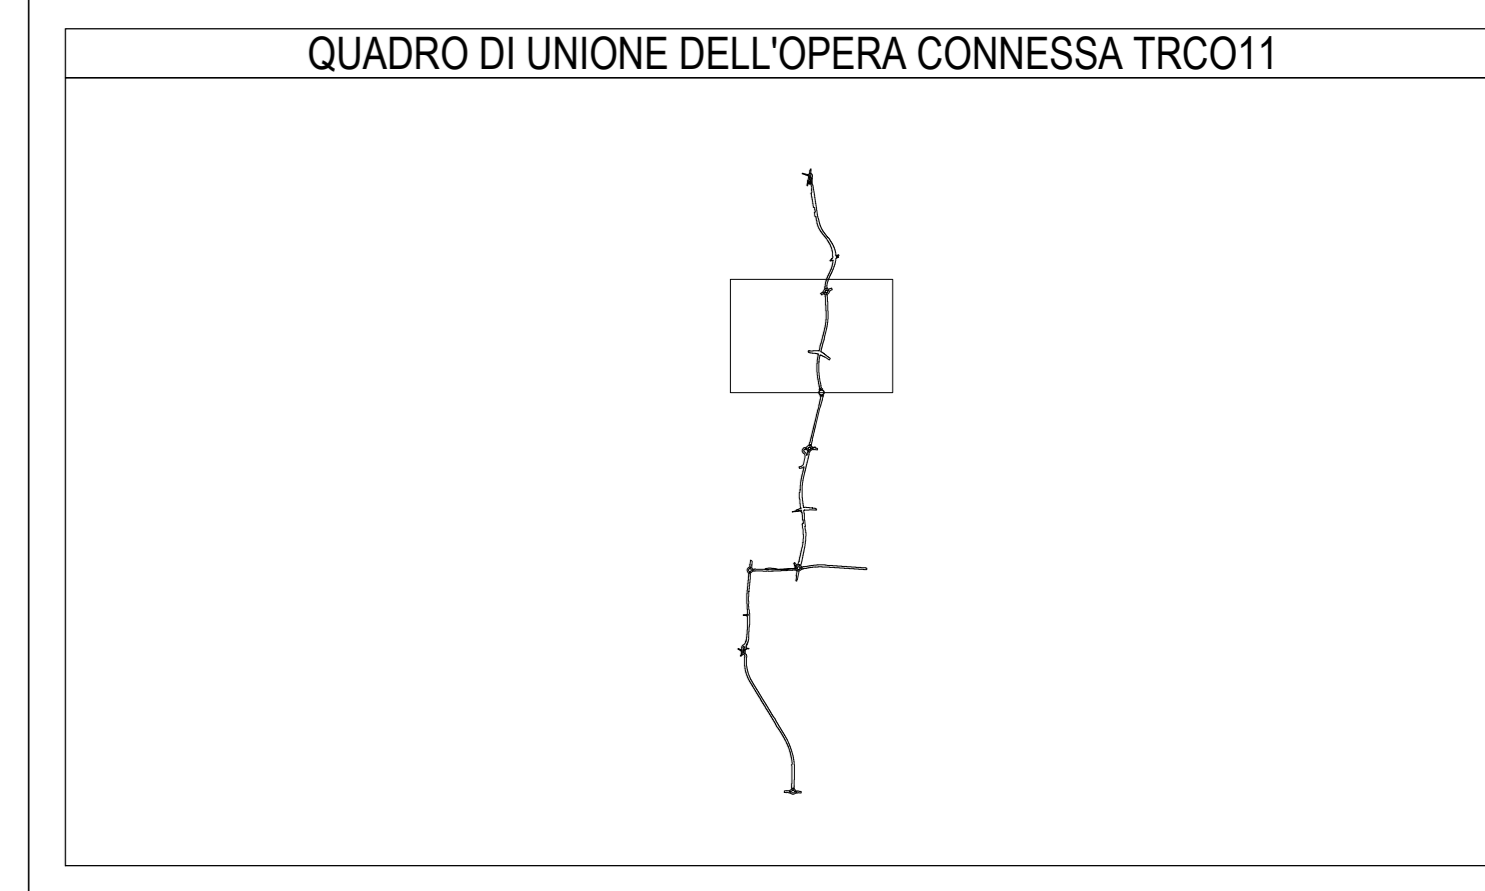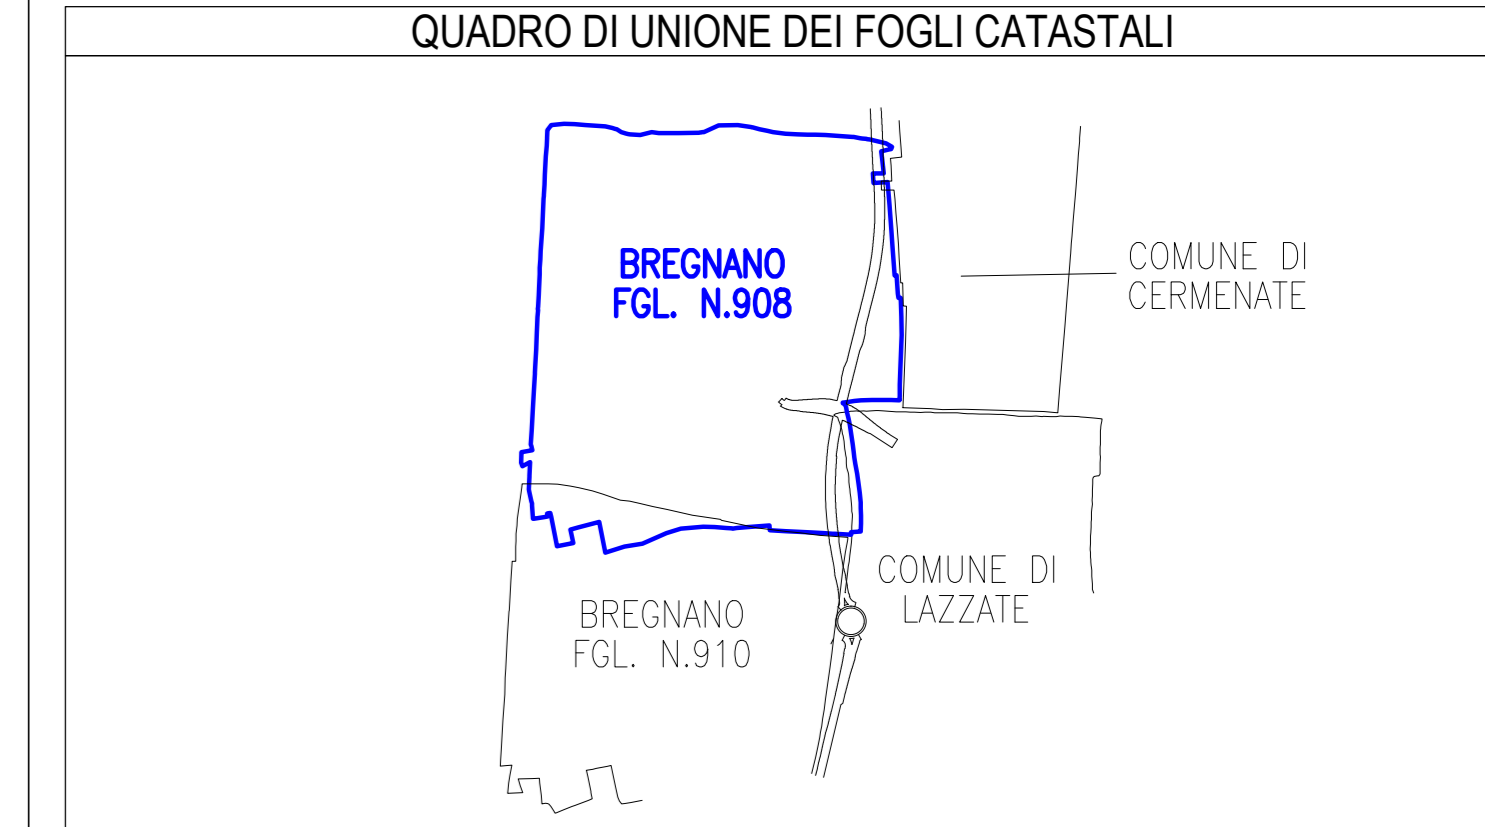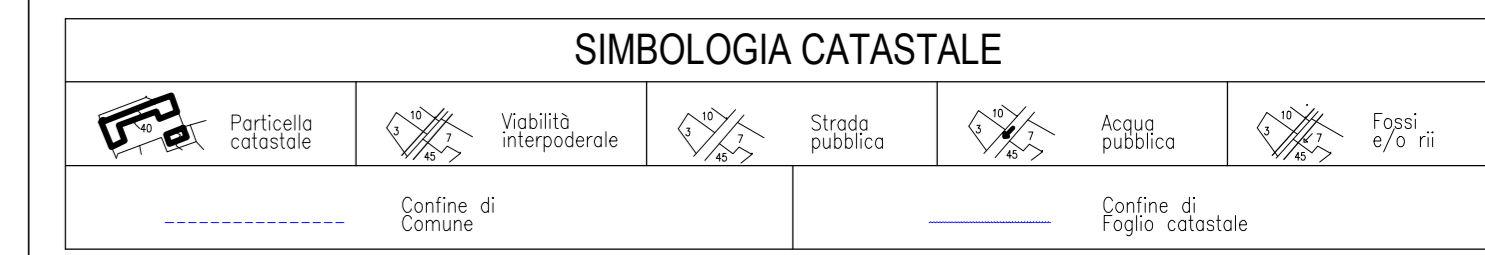

MATRICE DI REVISIONE

REV	DATA	DESCRIZIONE MODIFICA

PROVINCIA DI COMO
COMUNE DI BREGNANO
FOGLIO 908
 SCALA DI 1:500

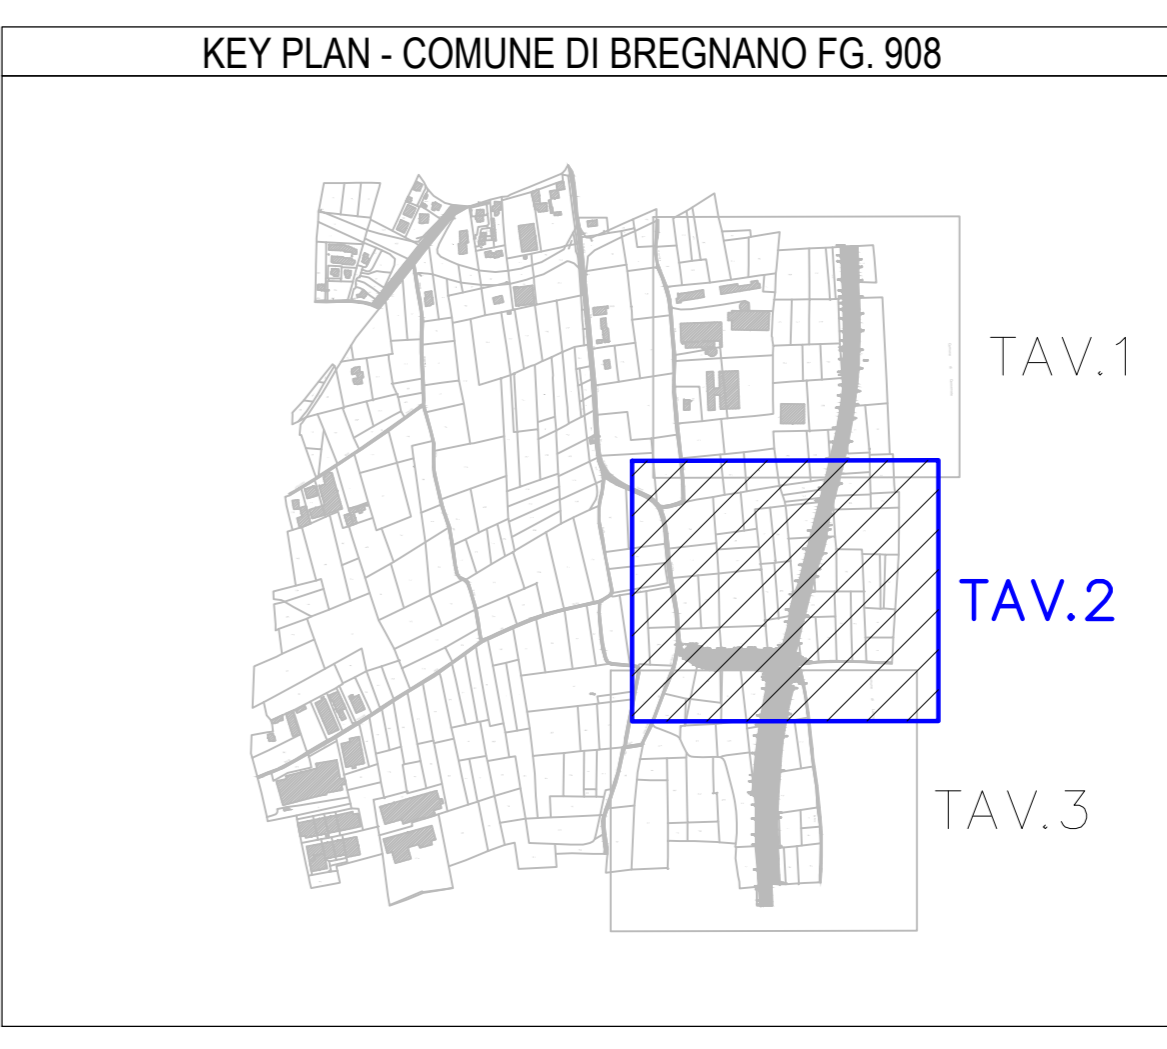

COLLEGAMENTO AUTOSTRADALE DALMINE - COMO - VARESE - VALICO DEL GAGGIOLO E OPERE AD ESSE CONNESSE
TRATTE B1, B2, C, D, TRV13-14, GREENWAY
AS BUILT

TRATTA B1
 ESPROPRI
 CIPPI CHILOMETRICI
 TRCO11 - COMUNE DI BREGNANO FG. 908 TAV.2/3

IDENTIFICAZIONE ELABORATO	IMPRESA
LINEE PROGETTUALI CIPPI CIPPI CHILOMETRICI CIPPI CHILOMETRICI CIPPI CHILOMETRICI	IMPRESA RAGGRUPPAMENTO TEMPORANEO IMPRESE STRABAG A.S. GLF Grandi Lavori Finocci S.p.A. STRABAG ICM STRABAG

DATA	DESCRIZIONE	REV	PROGETTISTA - PROGETTO ESECUTIVO DI DETTAGLIO
08/08/2017	Elaborazione	1	3TI PROGETTI ITALIA S.p.A.

RESPONSABILE DI PROGETTO ED INCARICATO DELL'INTEGRAZIONE PER LE VARIE PRESTAZIONI:
 Ing. Alberto Cacciari

ELABORAZIONE PROGETTUALE
 PROGETTISTA
 3TI PROGETTI ITALIA S.p.A.

3TI ITALIA S.p.A.
 DIRETTORE TECNICO
 Ing. Stefano Inzer Passafiume
 Coordinatore degli Ingegneri
 Provincia di Roma n. 20809

Redatto: Corrado Verificato: Serge Approvato: Passafiume