


**COORDINATE TRACCIAMENTO**


PROVINCIA DI COMO  
**COMUNE DI CERMENATE**  
 FOGLIO 909  
 SCALA DI 1:500

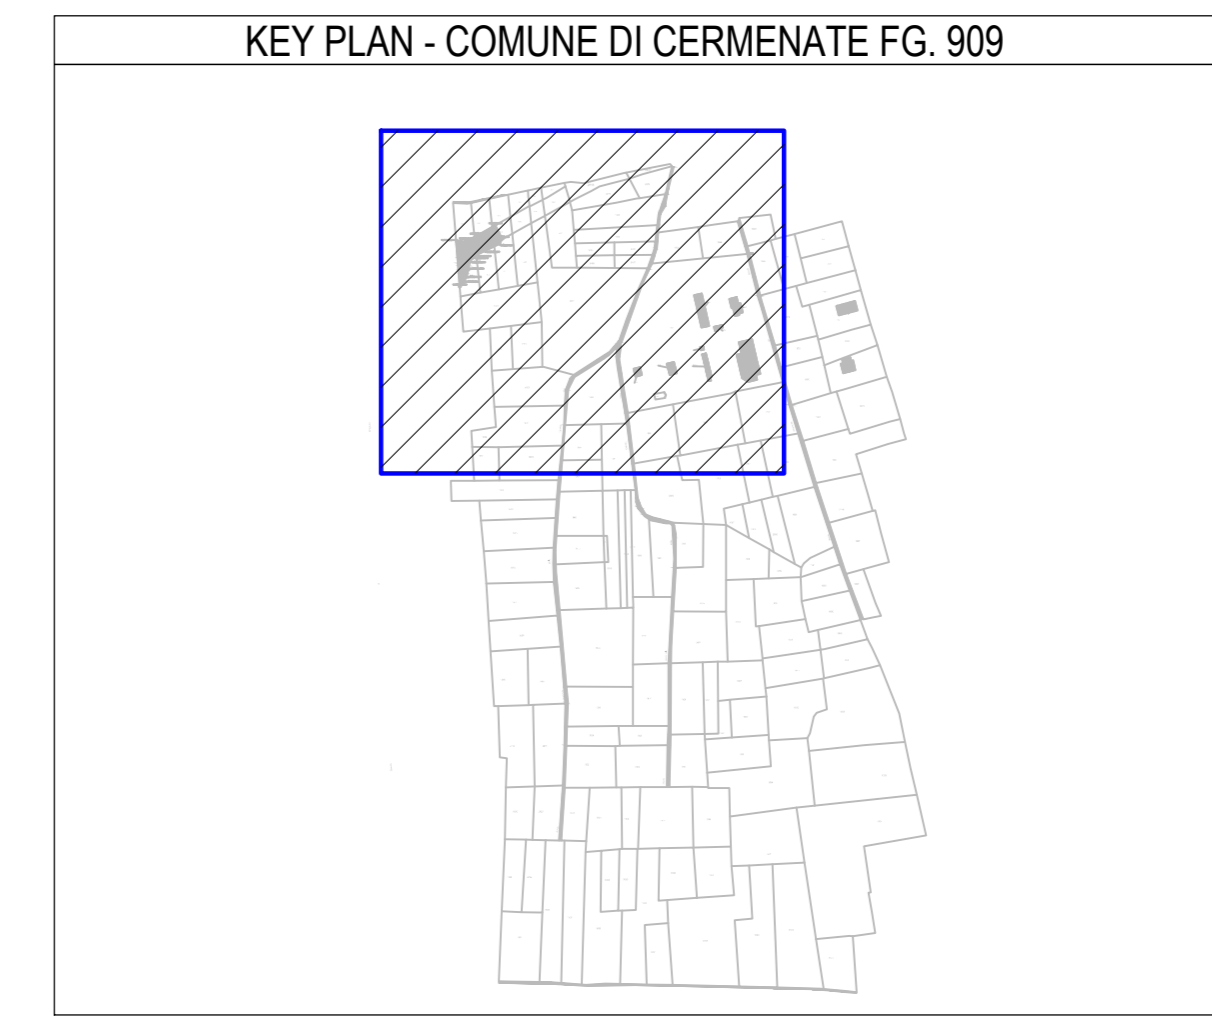

**SIMBOLOGIA DI PIANO PARTICELLARE**

GRUPPO	COLORE	DESCRIZIONE
ESISTENTE	[Linea grigia]	STRADE PUBBLICHE
	[Linea grigia scura]	FERROVIE
	[Linea azzurra]	CORSI D'ACQUA
ESPROPRI	[Area rosa]	AREE DA FRAZIONARE PER SEDE AUTOSTRADA PEDEMONTANA LOMBARDA
	[Area marrone]	AREE DA FRAZIONARE PER DEVIAZIONE DI STRADE
	[Area azzurra scura]	AREE DA FRAZIONARE PER DEVIAZIONE DI CORSI D'ACQUA
	[Area verde a pois]	AREE DA FRAZIONARE PER OPERE DI MITIGAZIONE AMBIENTALE

**TRCO11 CERMENATE FG\_909 CIPPI IN TOTALE NR. 10**



**SIMBOLOGIA CIPPI**

[Linea azzurra]	CIPPI DI CONFINE	NR. 7
[Linea rossa]	CIPPI DI CONFINE NON NECESSARI	NR. 3

N.B.: IL NUMERO TOTALE DI CIPPI FA RIFERIMENTO AL FOGLIO CATASTALE

**SIMBOLOGIA CATASTALE**

[Icona]	Particella catastale	[Icona]	Visibilità interporale	[Icona]	Strada pubblica	[Icona]	Acquedotto pubblico	[Icona]	Foglia 4/10 r/i
[Linea azzurra]	Confine di Comune	[Linea grigia]	Confine di Foglio catastale						

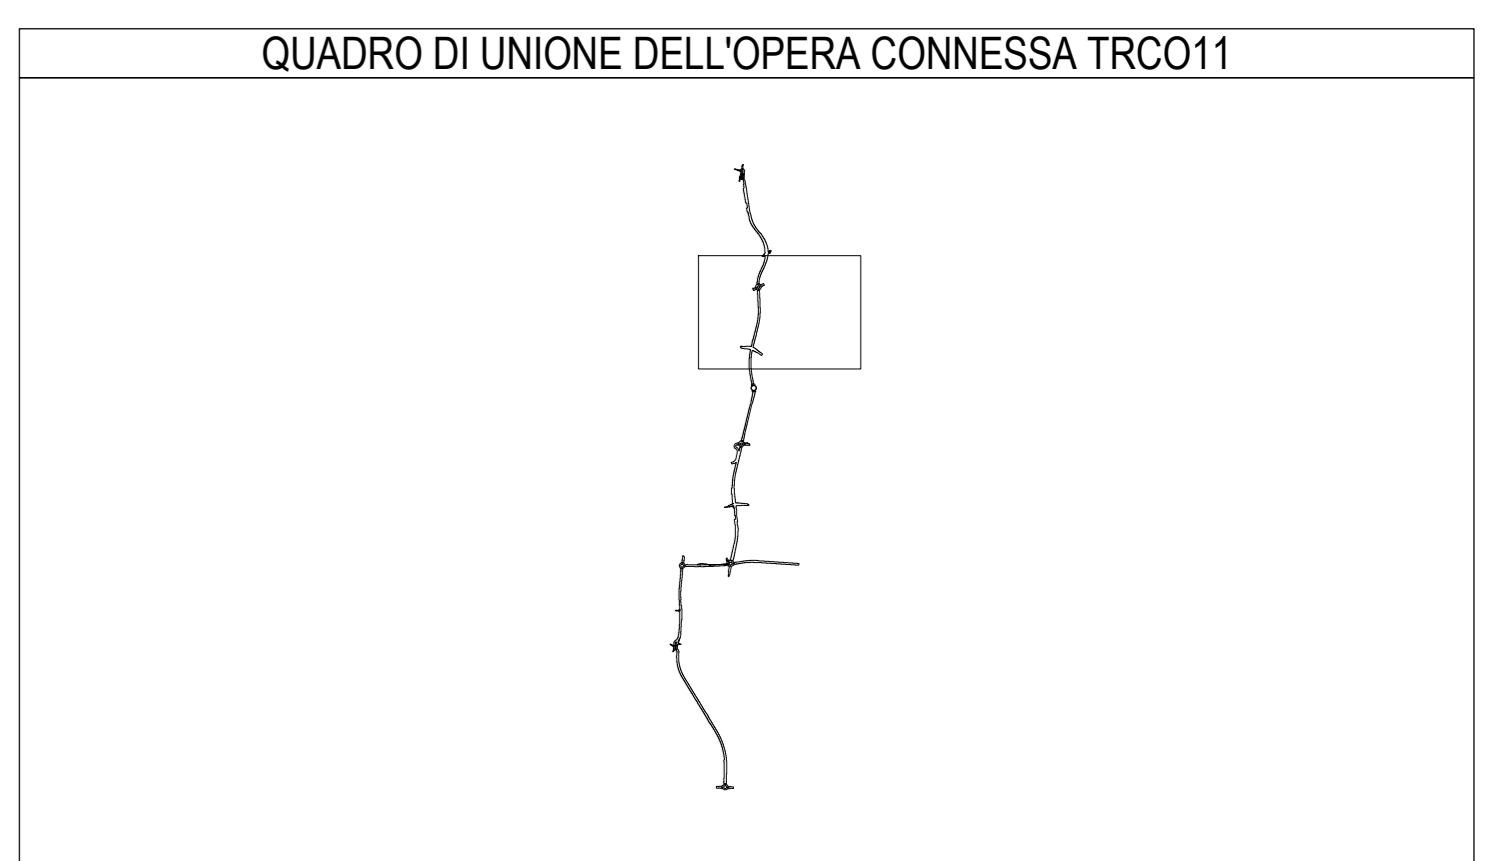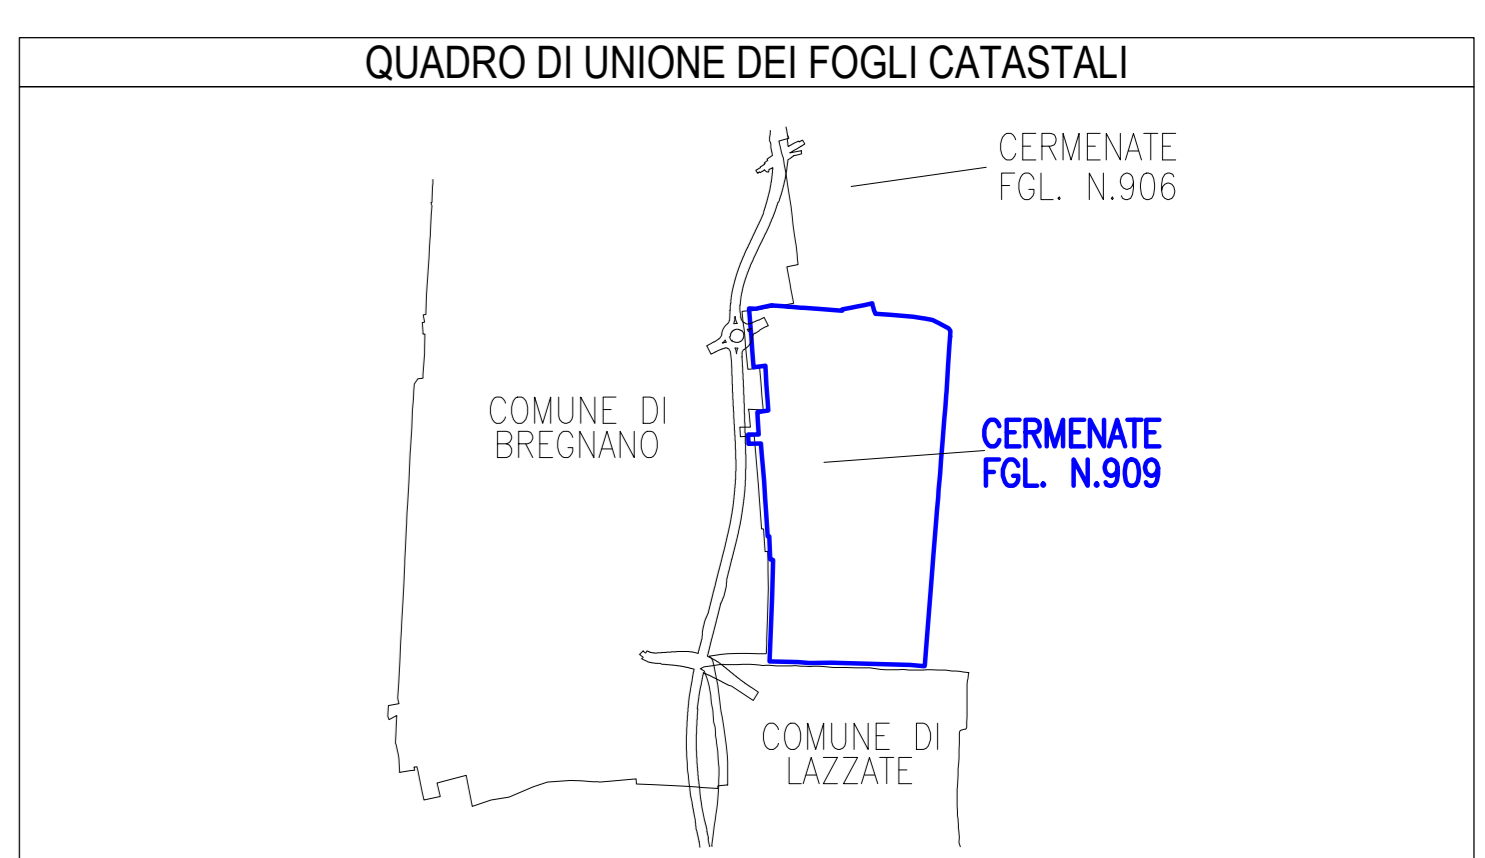

**MATRICE DI REVISIONE**

REV	DATA	DESCRIZIONE MODIFICA

N.B.: LA TAVOLA SOSTITUISCE QUELLA RELATIVA AL CODICE [ ] DEL PROGETTO ESECUTIVO

**COLLEGAMENTO AUTOSTRADALE DALMINE - COMO - VARESE - VALICO DEL GAGGIOLO E OPERE AD ESSO CONNESSE**  
 CODICE C.U.P. 8390990010004  
**TRATTE B1, B2, C, D, TRA13-14, GREENWAY**  
**AS BUILT**  
 ESPROPRI  
 CIPPI CHILOMETRICI  
 TRCO11 - COMUNE DI CERMENATE FG. 909

<b>INDENTIFICAZIONE ELABORATO</b>	<b>IMPRESA</b>
<b>DATA</b>	<b>PROGETTISTA - PROGETTO ESECUTIVO DI DETAGLIO</b>
2018 2018 2018	STRABAG, ICM, STRABAG
<b>CONCEDENTE</b>	<b>RESPONSABILE DI PROGETTO ED INCARICATO DELL'INTEGRAZIONE TRA LE FASCE PRESTAZIONE:</b>
CONFESSIONE AUTOSTRADALE Regione Lombardia Ing. Roberto Carozzi	3TI ITALIA S.p.A. Ing. Stefano Invernizzi
<b>CONCESSIONARIO</b>	<b>ELABORAZIONE PROGETTUALE</b>
Regione Lombardia Direzione Tecnica Ing. Giuseppe Sorio Ing. Sabrina Luffato	PROGETTISTA: 3TI PROGETTI ITALIA S.p.A. 3TI ITALIA S.p.A. DIREZIONE TECNICO Ing. Stefano Invernizzi Ordine degli Ingegneri Provincia di Roma n. 20809
<b>APPROVATO:</b>	<b>Redatto:</b> Daniele
Regione Lombardia Direzione dei Lavori Ing. Francesco Giannone	<b>Verificato:</b> Serge
	<b>Approvato:</b> Possati