


COORDINATE TRACCIAMENTO

| NOME CIPPO | EST | NOME |
|-----------------------|------------|------------|
| TRCO11 LAZZATE FG_4-1 | 339559.373 | 245343.043 |
| TRCO11 LAZZATE FG_4-2 | 339556.269 | 245343.019 |
| TRCO11 LAZZATE FG_4-6 | 339541.493 | 245324.578 |
| TRCO11 LAZZATE FG_4-7 | 339530.924 | 245293.465 |



KEY PLAN - COMUNE DI LAZZATE FG. 4-5

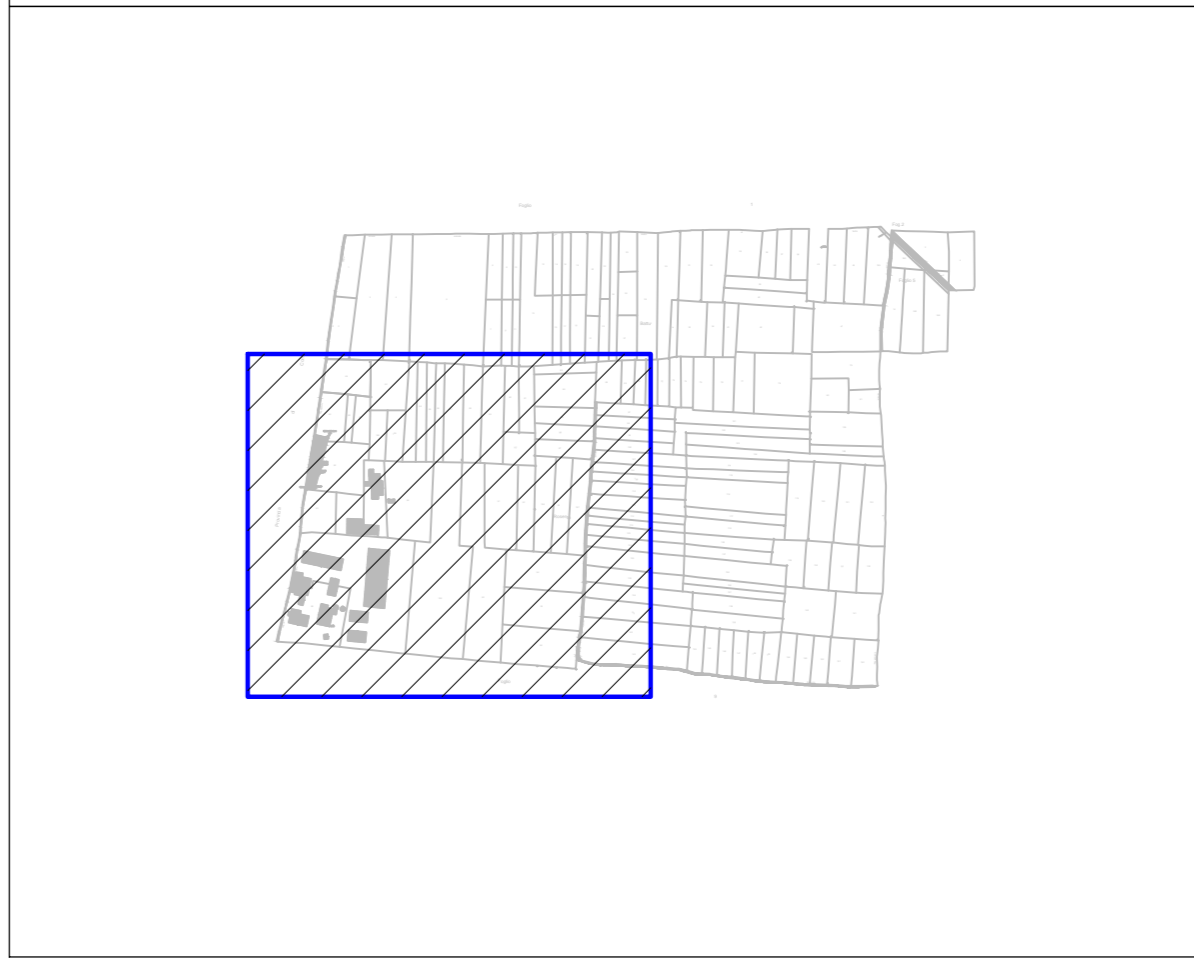

| SIMBOLOGIA DI PIANO PARTICELLARE | | |
|----------------------------------|--------------|---|
| GRUPPO | COLORE | DESCRIZIONE |
| ESISTENTE | [Pink] | STRADE PUBBLICHE |
| | [Grey] | FERROVIE |
| | [Light Blue] | CORSI D'ACQUA |
| ESPROPRI | [Orange] | AREE DA FRAZIONARE PER SEDE AUTOSTRADA PEDEMONTANA LOMBARDA |
| | [Brown] | AREE DA FRAZIONARE PER DEVIAZIONE DI STRADE |
| | [Blue] | AREE DA FRAZIONARE PER DEVIAZIONE DI CORSI D'ACQUA |
| | [Green] | AREE DA FRAZIONARE PER OPERE DI MITIGAZIONE AMBIENTALE |


TRCO11 LAZZATE FG_4 CIPPI IN TOTALE NR. 4

| SIMBOLOGIA CIPPI | | |
|------------------|--------------------------------|-------|
| [Blue] | CIPPI DI CONFINI | NR. 3 |
| [Red] | CIPPI DI CONFINI NON NECESSARI | NR. 1 |


SIMBOLOGIA CATASTALE

| | | | | | | | | | |
|--------|---------------------|---------------|-----------------------------|--------|-----------------|---------|----------------|---------|---------------|
| [Pink] | Portinata catastale | [Green] | Vignetta interpretata | [Blue] | Strada pubblica | [Green] | Acqui pubblica | [Green] | Fonti d'acqua |
| [Blue] | Confine di Comune | [Dashed Blue] | Confine di Foglio catastale | | | | | | |

QUADRO DI UNIONE DEI FOGLI CATASTALI

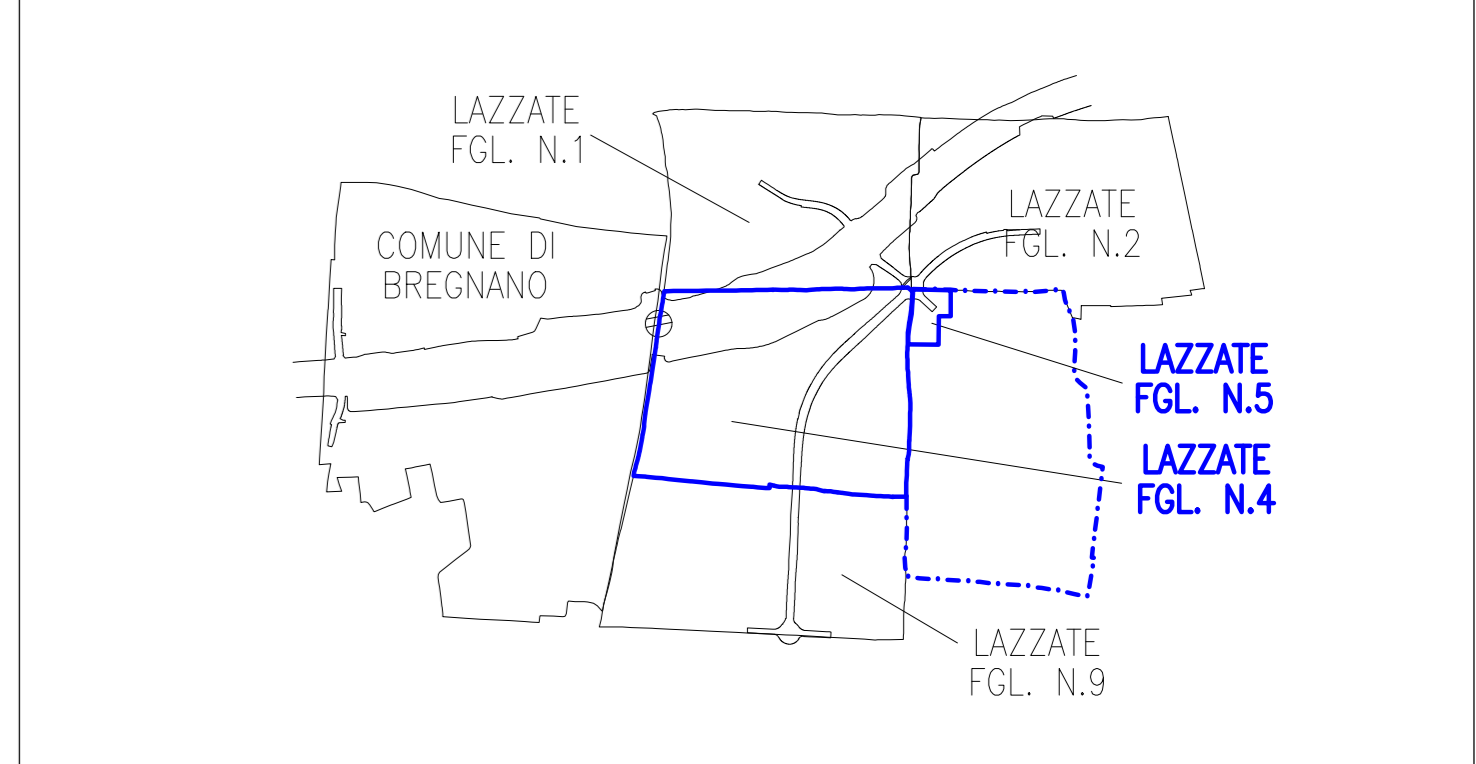

QUADRO DI UNIONE DELLA TRATTA B1 E DELL'OPERA CONNESSA TRCO06

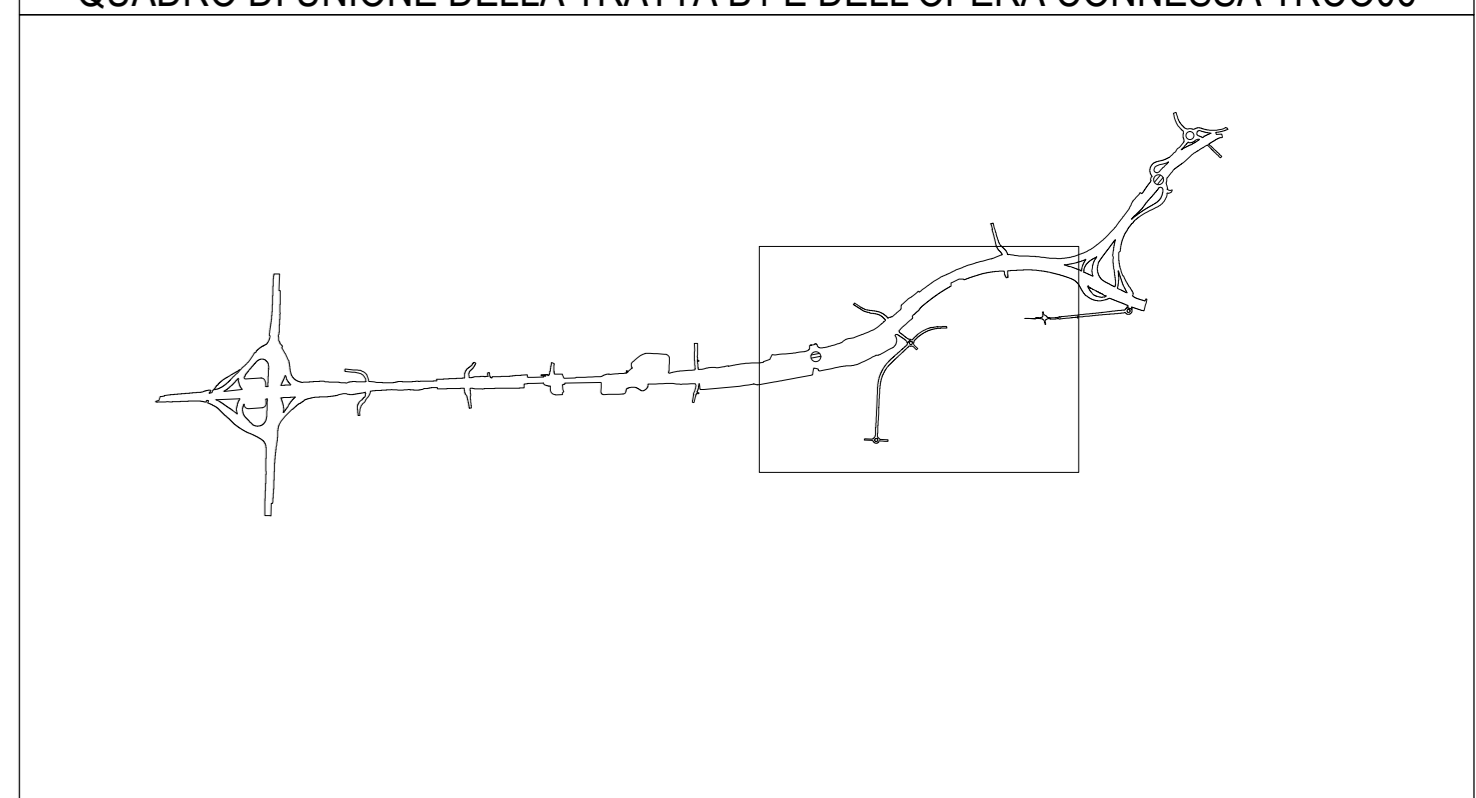

MATRICE DI REVISIONE

| REV | DATA | DESCRIZIONE MODIFICA |
|-----|------|----------------------|
| | | |
| | | |
| | | |
| | | |

N.B.: LA TAVOLA SOSTITUISCE QUELLA RELATIVA AL CODICE [E] DEL PROGETTO ESECUTIVO

**COLLEGAMENTO AUTOSTRADALE
 DALMINE - COMO - VARESE - VALICO DEL GAGGIOLO E OPERE AD ESSO CONNESSE**

TRATTE B1, B2, C, D, TRV13-14, GREENWAY

AS BUILT

ESPROPRI

CIPPI CHILOMETRICI
 TRCO 11 - COMUNE DI LAZZATE FG. 4

| | |
|---|---|
| INDIVIDUAZIONE ELABORATO CODICE PROGETTO: FID/078 VARESE | IMPRESA RAGGRUPPAMENTO TEMPORANEO IMPRESE: STRABAG A.G., ICM S.p.A., STRABAG S.p.A. |
| PROGETTISTA - PROGETTO ESECUTIVO DI DETAGLIO DATA: 2011 DESCRIZIONE: ... | RAGGRUPPAMENTO TEMPORANEO PROGETTISTI RESPONSABILE DI PROGETTO ED INCARICATO DELL'INTEGRAZIONE TRA LE VARE: ... |
| CONCESSIONARIO Autopista ... | ELABORAZIONE PROGETTUALE PROGETTISTA: STI PROGETTI ITALIA S.p.A. DIRETTORE TECNICO: ... |